


Gebied : NC13020500 Baggerwerk gemeente Buren 2013
Project :
Bedrijf : RPS
Dwarsprofiel : 718 / 1 Datume uitpeiling: 0:00:00
Beschrijving :

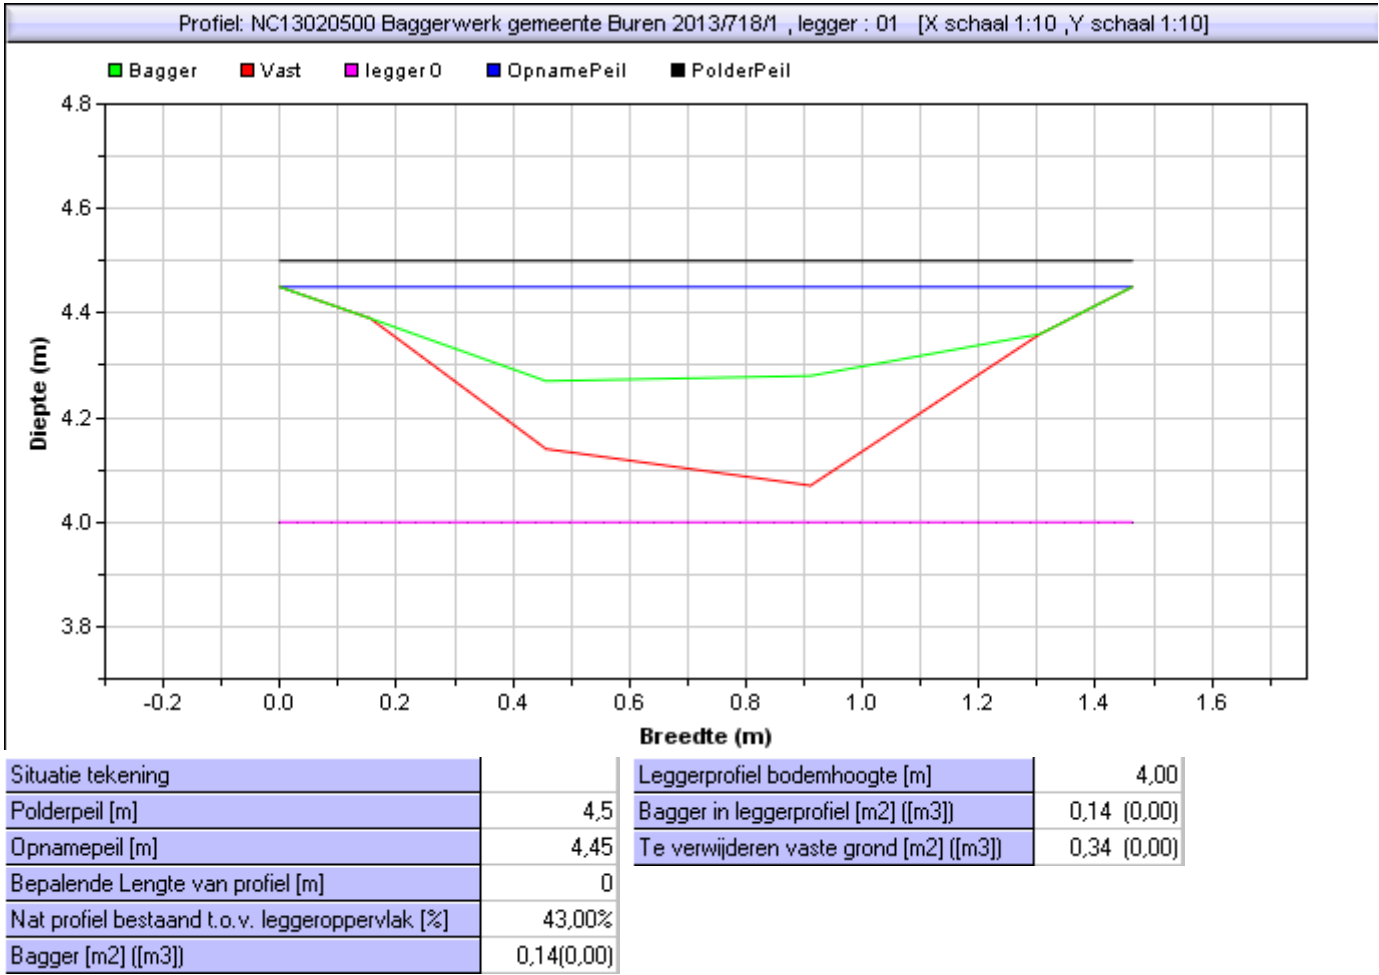

Gebied : NC13020500 Baggerwerk gemeente Buren 2013
Project :
Bedrijf : RPS
Dwarsprofiel : 718 / 2 Datume uitpeiling: 0:00:00
Beschrijving :

