



Gebied : NC13020500 Baggerwerk gemeente Buren 2013
Project :
Bedrijf : RPS
Dwarsprofiel : 721 / 1 Datume uitpeiling: 0:00:00
Beschrijving :

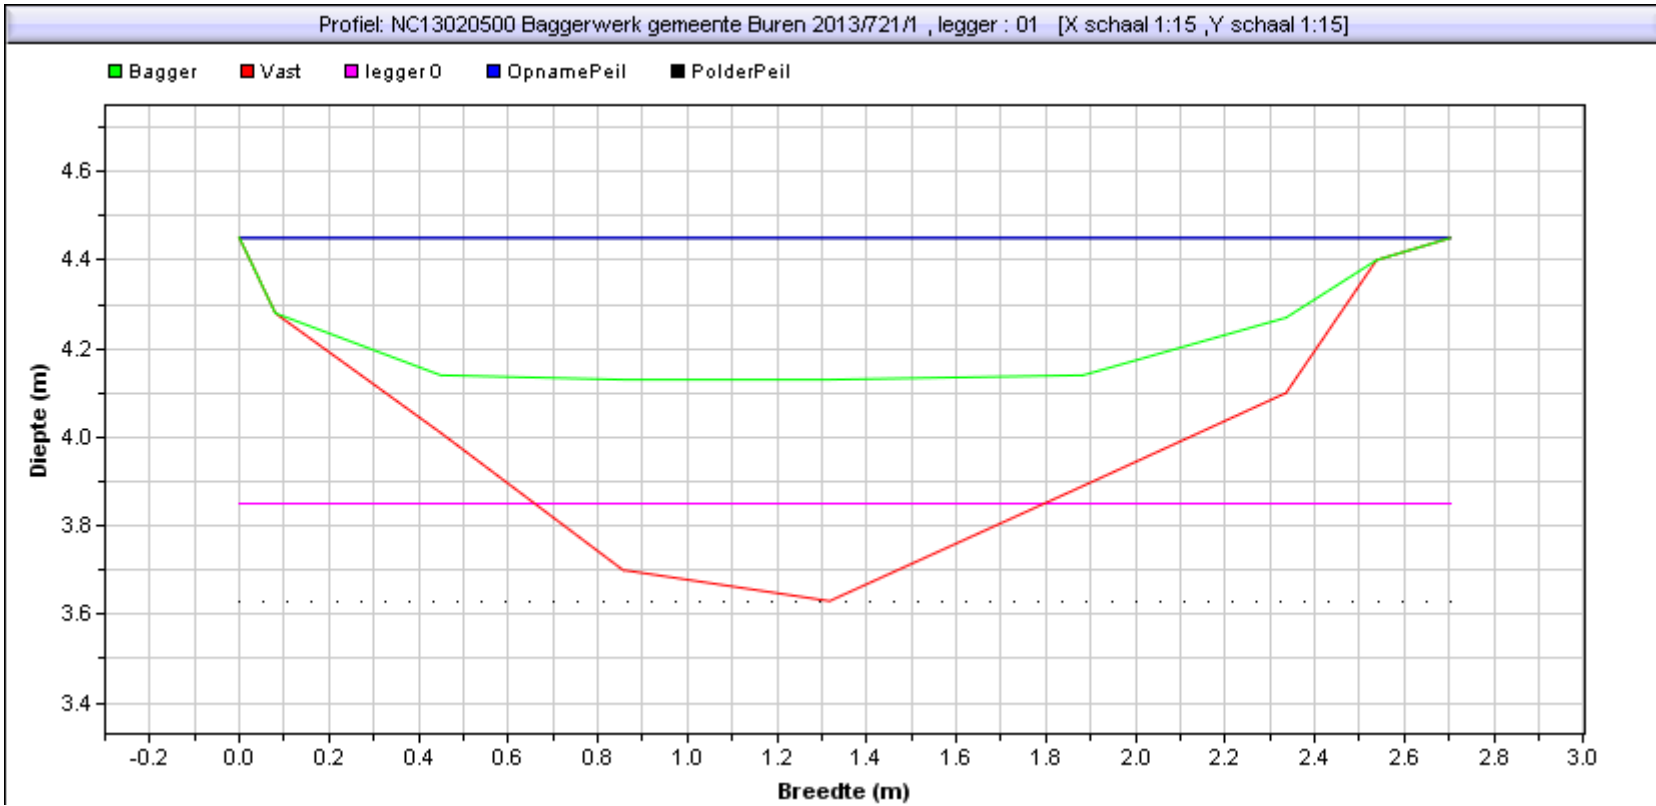

Situatie tekening		Leggerprofiel bodemhoogte [m]	3,85
Polderpeil [m]	4,44999981	Bagger in leggerprofiel [m2] {[m3]}	0,52 (0,00)
Opnamepeil [m]	4,45	Te verwijderen vaste grond [m2] {[m3]}	0,41 (0,00)
Bepalende Lengte van profiel [m]	0		
Nat profiel bestaand t.o.v. leggeroppervlak [%]	51,00%		
Bagger [m2] {[m3]}	0,68(0,00)		

Gebied : NC13020500 Baggerwerk gemeente Buren 2013
Project :
Bedrijf : RPS
Dwarsprofiel : 721 / 2 Datume uitpeiling: 0:00:00
Beschrijving :

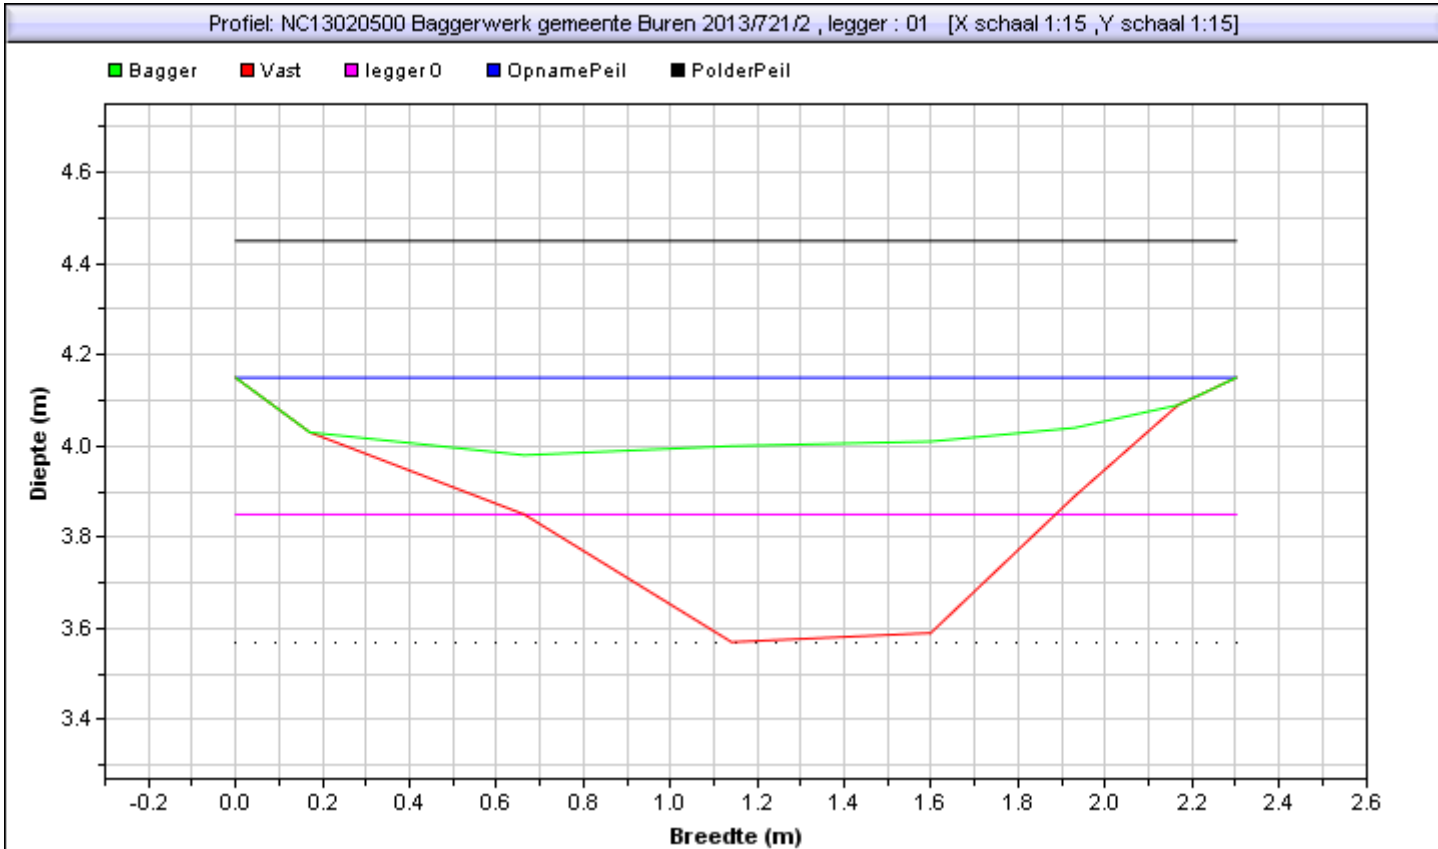

Situatie tekening		Leggerprofiel bodemhoogte [m]	3,85
Polderpeil [m]	4,44999981	Bagger in leggerprofiel [m2] {[m3]}	0,25 (0,00)
Opnamepeil [m]	4,15	Te verwijderen vaste grond [m2] {[m3]}	0,15 (0,00)
Bepalende Lengte van profiel [m]	0		
Nat profiel bestaand t.o.v. leggeroppervlak [%]	85,00%		
Bagger [m2] {[m3]}	0,47(0,00)		