



Gebied : NC13020500 Baggerwerk gemeente Buren 2013  
Project :  
Bedrijf : RPS  
Dwarsprofiel : 726 / 1      Datume uitpeiling: 0:00:00  
Beschrijving :

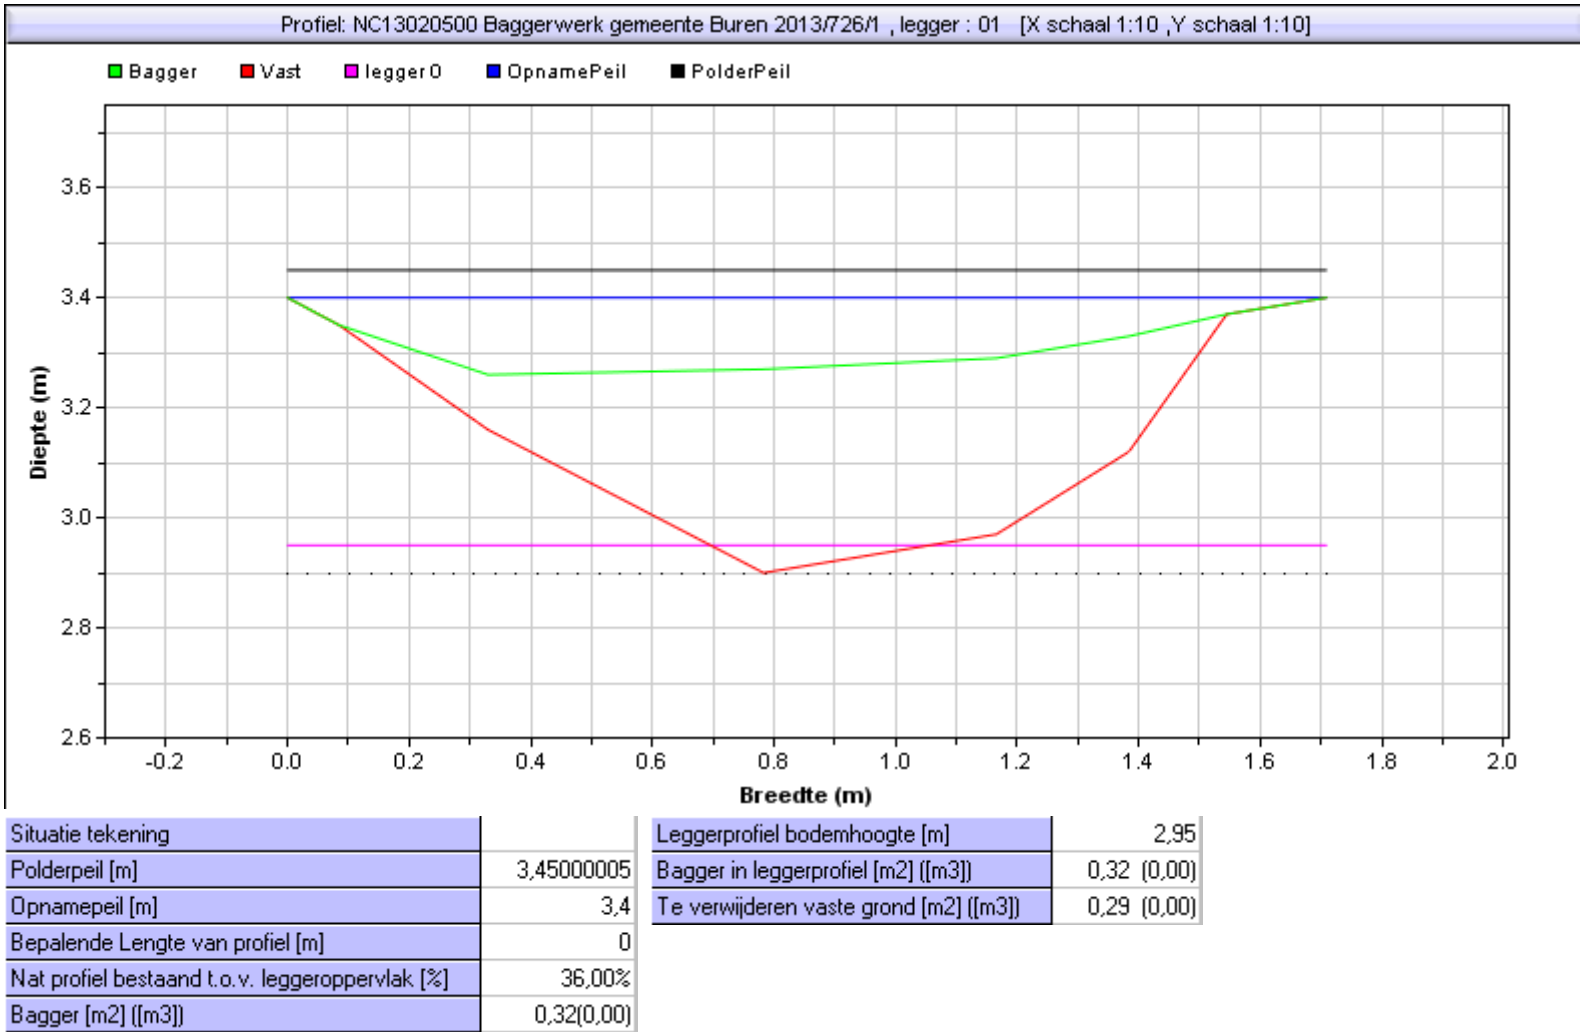

Waterbodem Dwarsprofielen Beheer- WDB.3.0.193

Gebied : NC13020500 Baggerwerk gemeente Buren 2013  
Project :  
Bedrijf : RPS  
Dwarsprofiel : 726 / 2      Datume uitpeiling: 0:00:00  
Beschrijving :

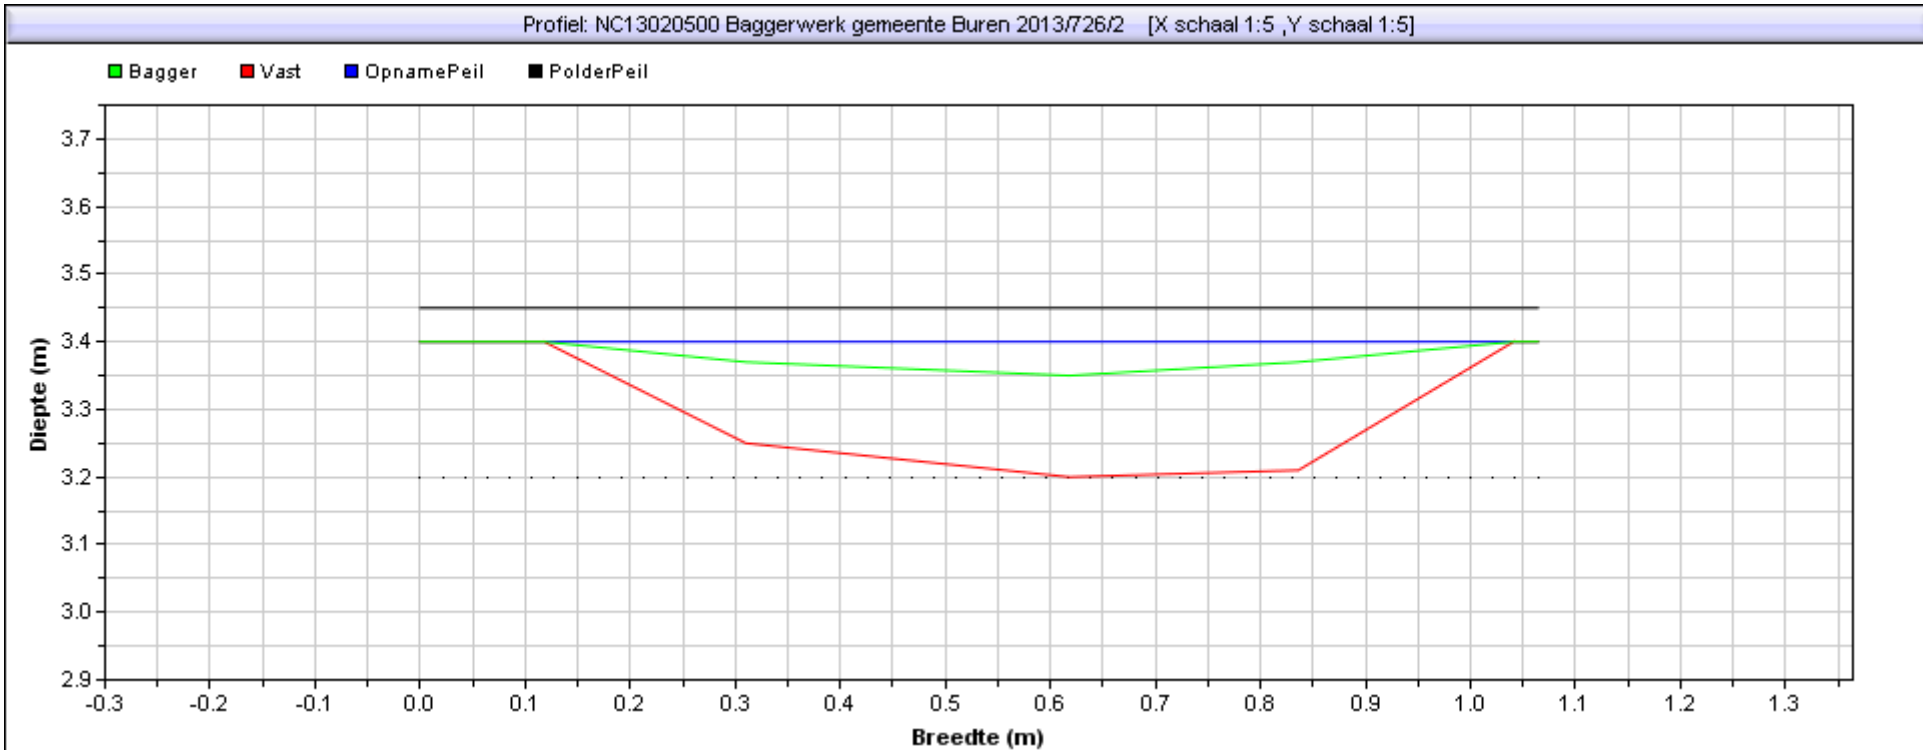

Situatie tekening	
Polderpeil [m]	3,45000005
Opnamepeil [m]	3,4
Bepalende Lengte van profiel [m]	0
Nat profiel bestaand t.o.v. leggeroppervlak [%]	19,00%
Bagger [m2] [(m3)]	0,10(0,00)