



Gebied : NC13020500 Baggerwerk gemeente Buren 2013  
Project :  
Bedrijf : RPS  
Dwarsprofiel : 732 / 1      Datume uitpeiling: 0:00:00  
Beschrijving :

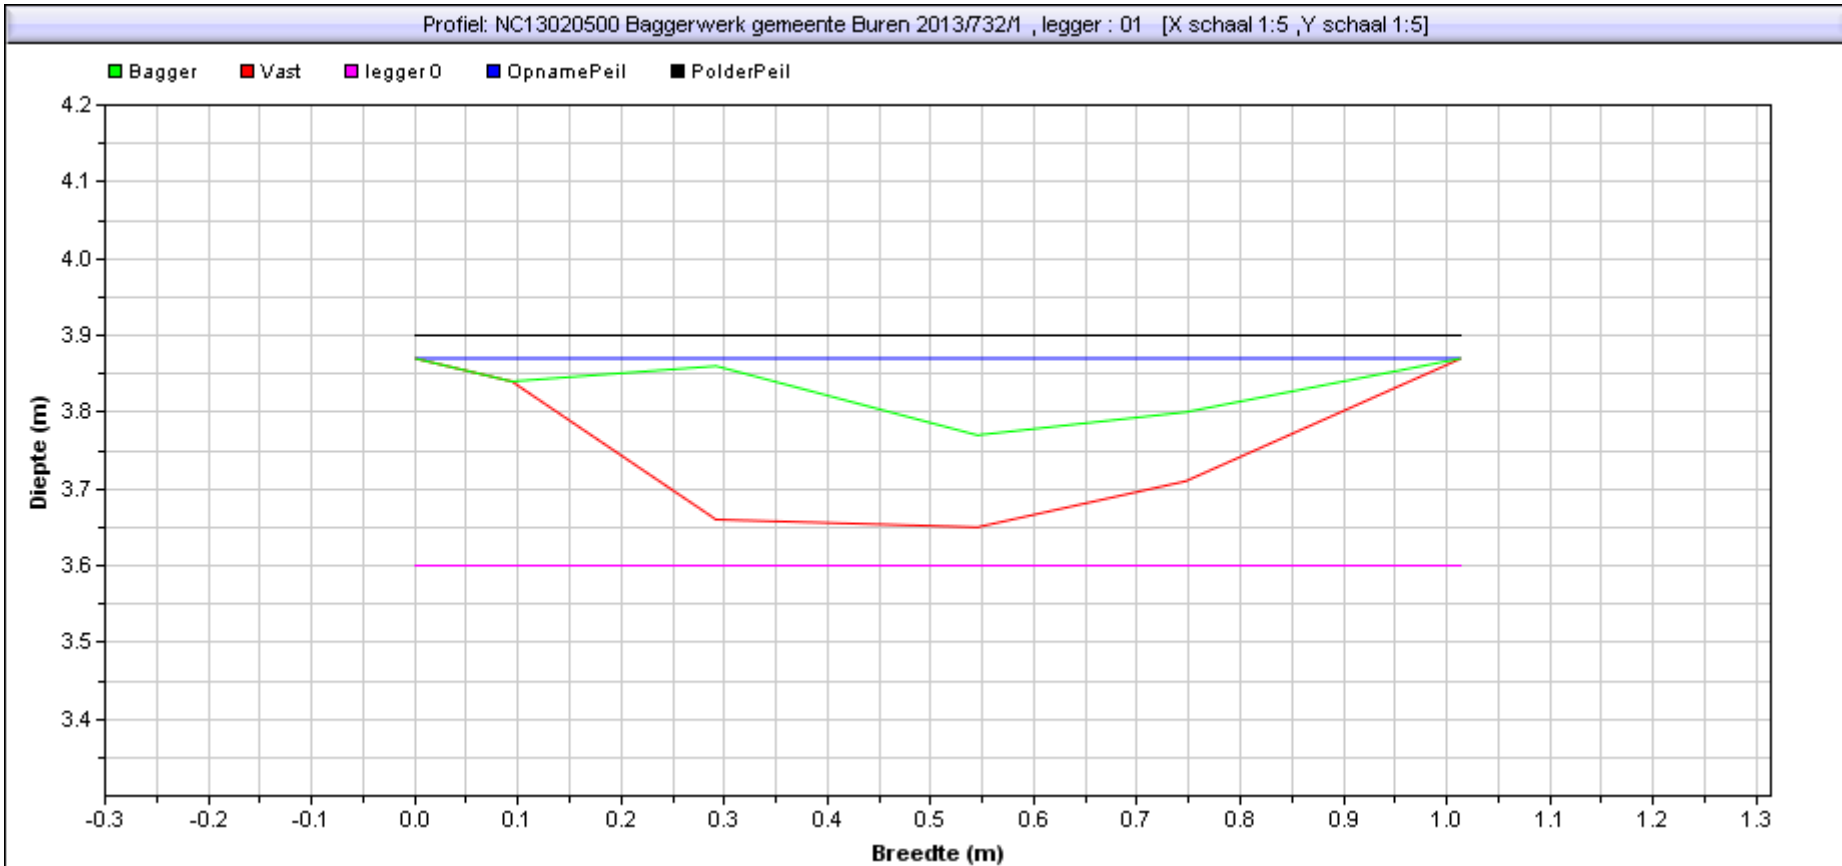

Situatie tekening		Leggerprofiel bodemhoogte [m]	3,60
Polderpeil [m]	3,9000001	Bagger in leggerprofiel [m2] [(m3)]	0,09 (0,00)
Opnamepeil [m]	3,87	Te verwijderen vaste grond [m2] [(m3)]	0,13 (0,00)
Bepalende Lengte van profiel [m]	0		
Nat profiel bestaand t.o.v. leggeroppervlak [%]	38,00%		
Bagger [m2] [(m3)]	0,09(0,00)		

Gebied : NC13020500 Baggerwerk gemeente Buren 2013  
Project :  
Bedrijf : RPS  
Dwarsprofiel : 732 / 2      Datume uitpeiling: 0:00:00  
Beschrijving :

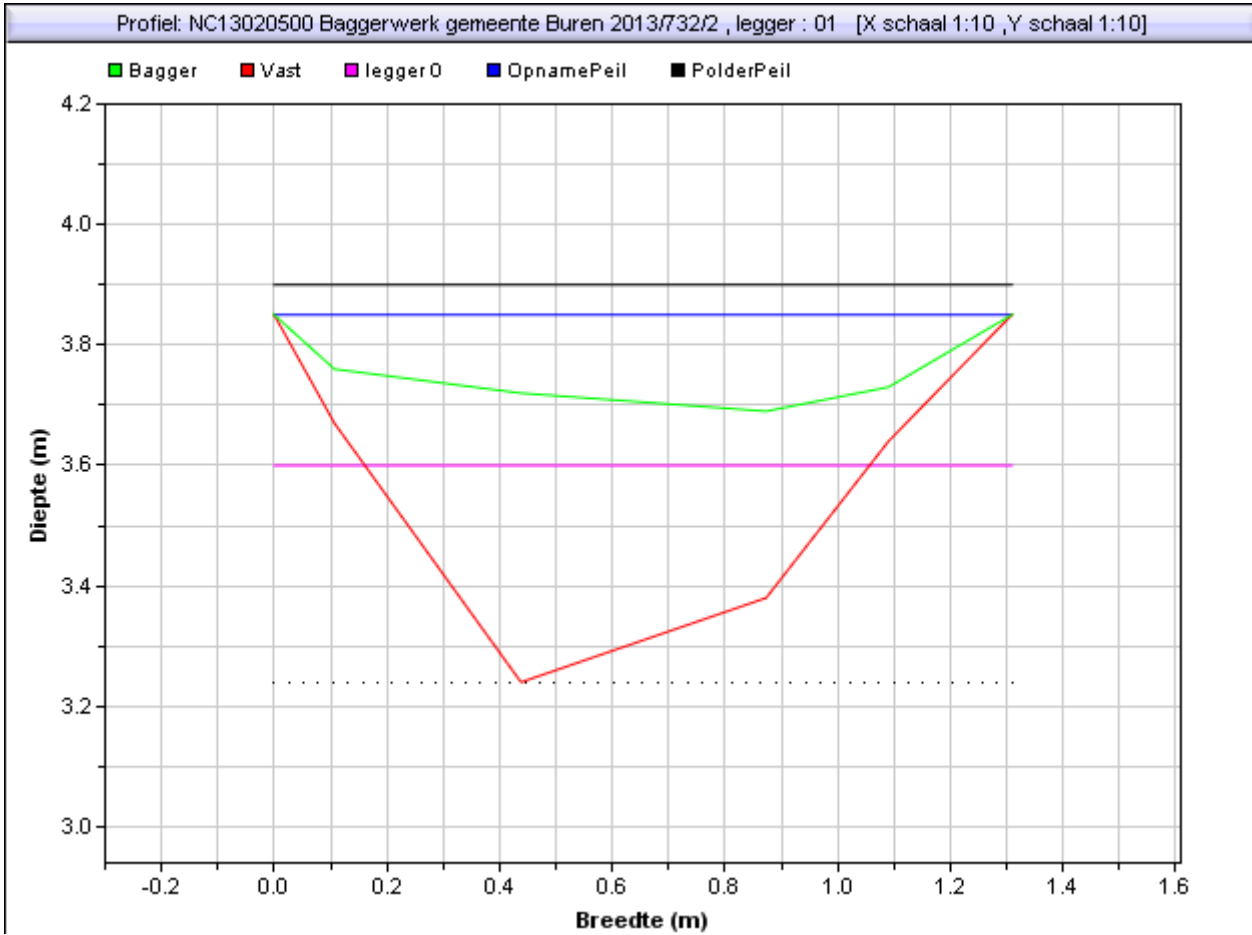

Situatie tekening		Leggerprofiel bodemhoogte [m]	3,60
Polderpeil [m]	3,9000001	Bagger in leggerprofiel [m2] ([m3])	0,13 (0,00)
Opnamepeil [m]	3,85	Te verwijderen vaste grond [m2] ([m3])	0,05 (0,00)
Bepalende Lengte van profiel [m]	0		
Nat profiel bestaand t.o.v. leggeroppervlak [%]	81,00%		
Bagger [m2] ([m3])	0,32(0,00)		