


Gebied : NC13020500 Baggerwerk gemeente Buren 2013
Project :
Bedrijf : RPS
Dwarsprofiel : 738 / 1 Datume uitpeiling: 0:00:00
Beschrijving :

Profiel: NC13020500 Baggerwerk gemeente Buren 2013/738/1 , legger : 01 [X schaal 1:10 ,Y schaal 1:10]

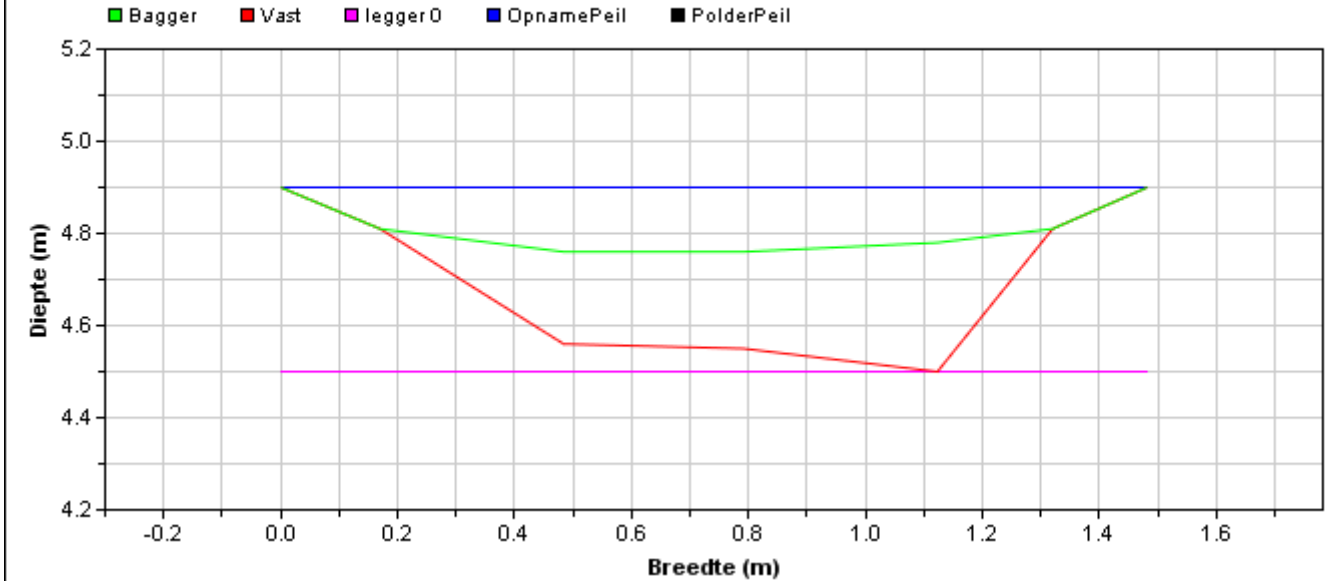


Situatie tekening	
Polderpeil [m]	4,9000001
Opnamepeil [m]	4,9
Bepalende Lengte van profiel [m]	0
Nat profiel bestaand t.o.v. leggeroppervlak [%]	36,00%
Bagger [m2] {[m3]}	0,20(0,00)

Leggerprofiel bodemhoogte [m]	4,50
Bagger in leggerprofiel [m2] {[m3]}	0,20 (0,00)
Te verwijderen vaste grond [m2] {[m3]}	0,23 (0,00)

Gebied : NC13020500 Baggerwerk gemeente Buren 2013
Project :
Bedrijf : RPS
Dwarsprofiel : 738 / 2 Datum uitpeiling: 0:00:00
Beschrijving :

oefiel: NC13020500 Baggerwerk gemeente Buren 2013/738/2 , legger : 01 [X schaal 1:10 ,Y schaal 1:1

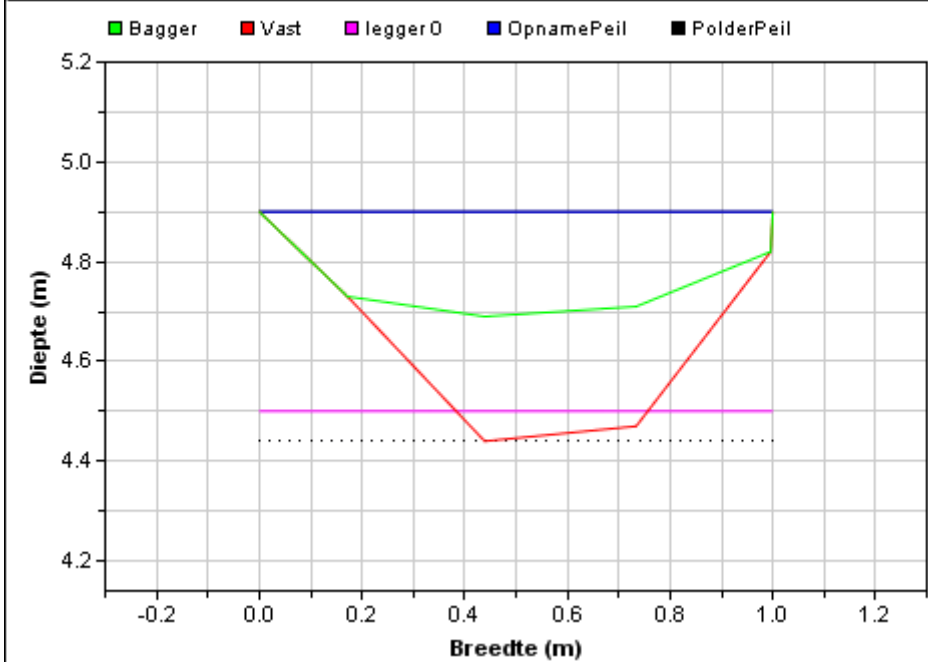

Situatie tekening		Leggerprofiel bodemhoogte [m]	4,50
Polderpeil [m]	4,90000001	Bagger in leggerprofiel [m2] {[m3]}	0,12 (0,00)
Opnamepeil [m]	4,9	Te verwijderen vaste grond [m2] {[m3]}	0,12 (0,00)
Bepalende Lengte van profiel [m]	0		
Nat profiel bestaand t.o.v. leggeroppervlak [%]	53,00%		
Bagger [m2] {[m3]}	0,14(0,00)		