



Gebied : NC13020500 Baggerwerk gemeente Buren 2013
Project :
Bedrijf : RPS
Dwarsprofiel : 739 / 2 Datume uitpeiling: 0:00:00
Beschrijving :

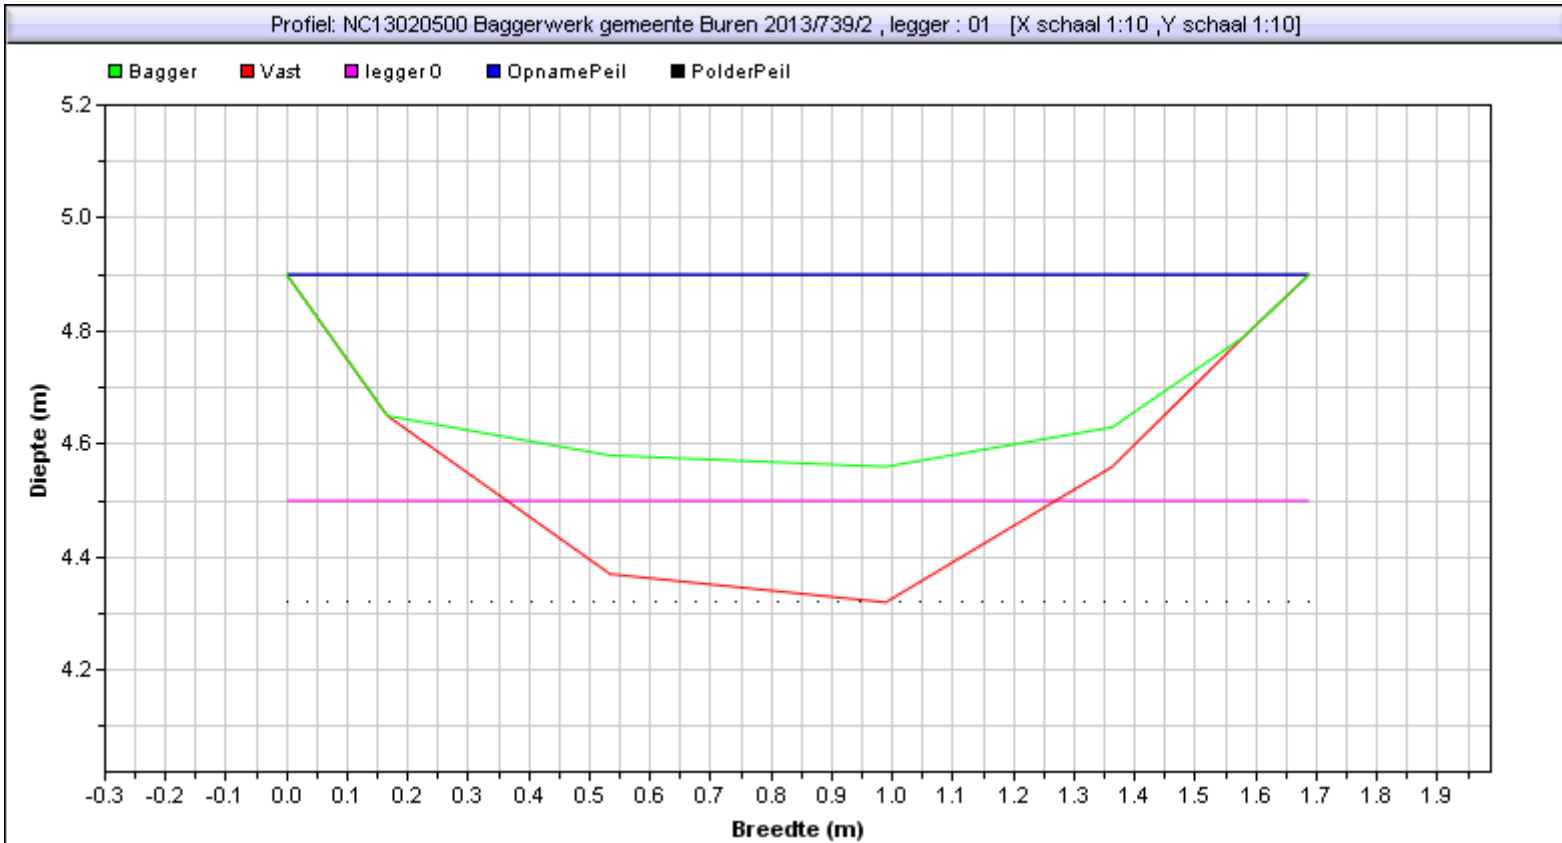

Situatie tekening	
Polderpeil [m]	4,90000001
Opnamepeil [m]	4,9
Bepalende Lengte van profiel [m]	0
Nat profiel bestaand t.o.v. leggeroppervlak [%]	86,00%
Bagger [m2] [(m3)]	0,21(0,00)

Leggerprofiel bodemhoogte [m]	4,50
Bagger in leggerprofiel [m2] [(m3)]	0,10 (0,00)
Te verwijderen vaste grond [m2] [(m3)]	0,14 (0,00)

Gebied : NC13020500 Baggerwerk gemeente Buren 2013
Project :
Bedrijf : RPS
Dwarsprofiel : 739 / 3 Datume uitpeiling: 0:00:00
Beschrijving :

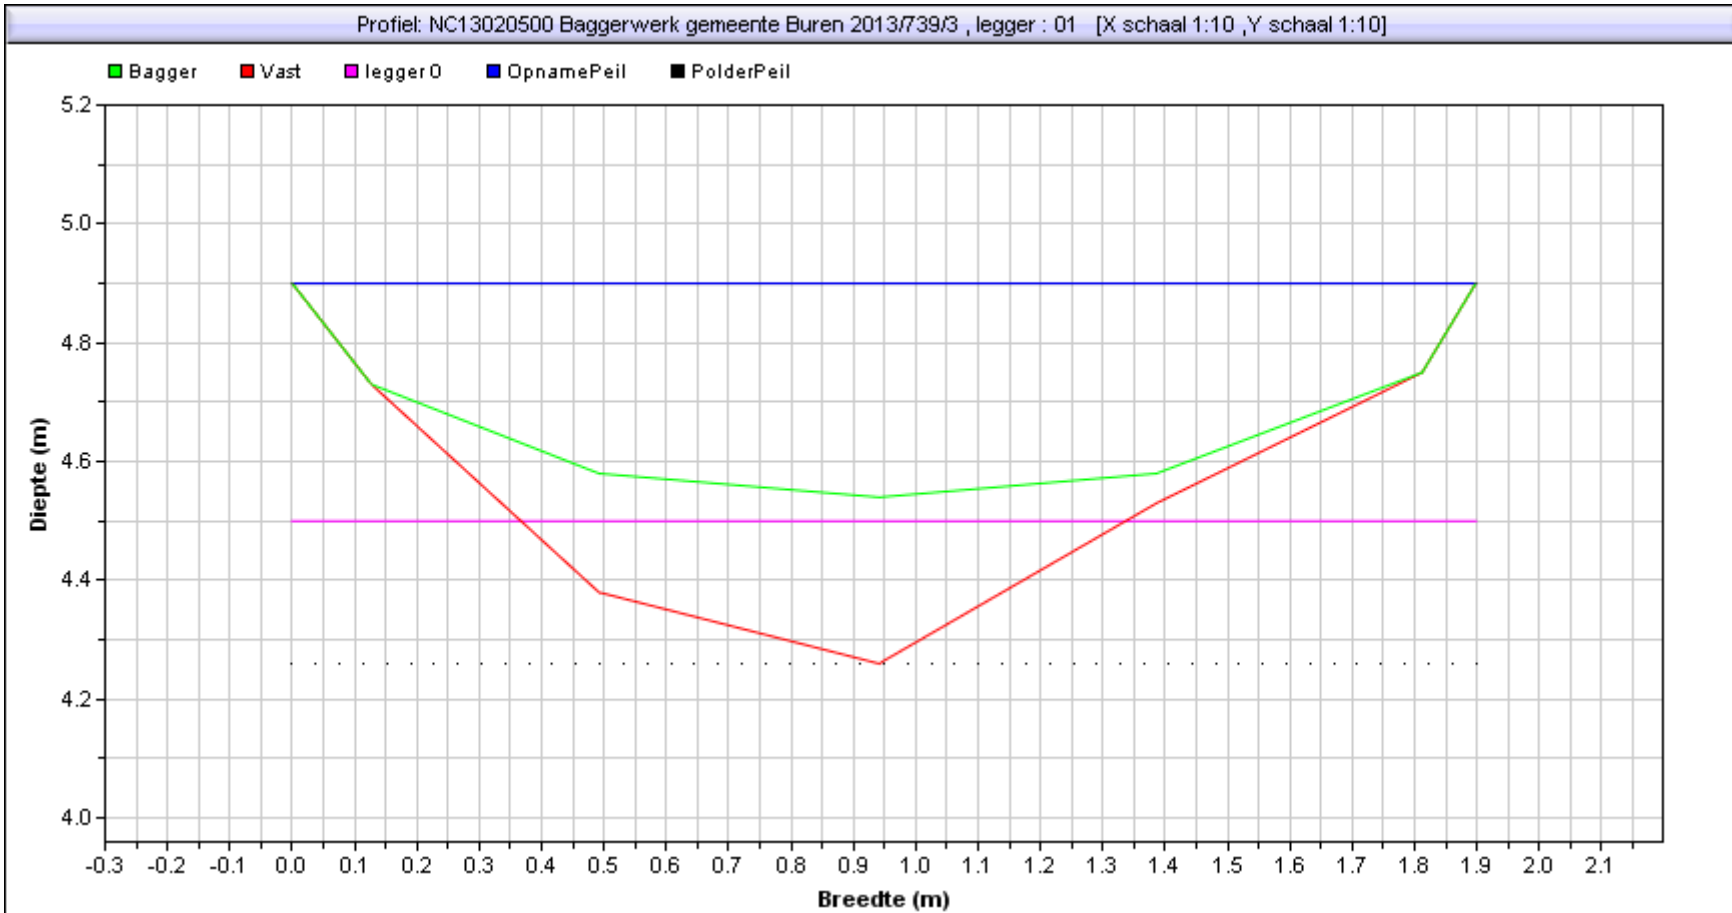

Situatie tekening		Leggerprofiel bodemhoogte [m]	4,50
Polderpeil [m]	4,9000001	Bagger in leggerprofiel [m2] {[m3]}	0,09 (0,00)
Opnamepeil [m]	4,9	Te verwijderen vaste grond [m2] {[m3]}	0,16 (0,00)
Bepalende Lengte van profiel [m]	0		
Nat profiel bestaand t.o.v. leggeroppervlak [%]	90,00%		
Bagger [m2] {[m3]}	0,23(0,00)		