


Gebied : NC13020500 Baggerwerk gemeente Buren 2013
Project :
Bedrijf : RPS
Dwarsprofiel : 740 / 1 Datume uitpeiling: 0:00:00
Beschrijving :


Profiel: NC13020500 Baggerwerk gemeente Buren 2013/740/1 , legger : 01 [X schaal 1:10 ,Y schaal 1:10]

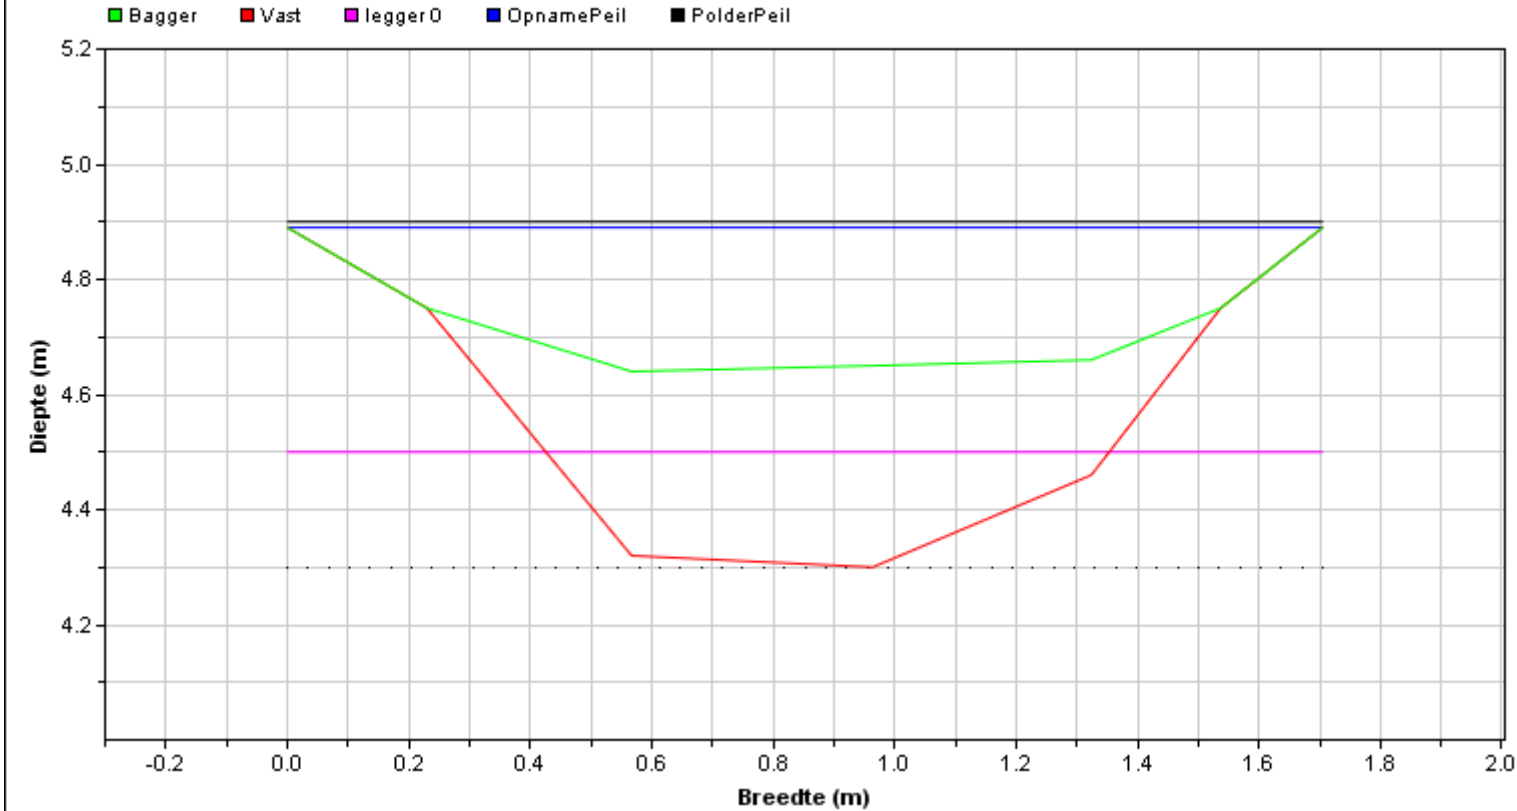

Situatie tekening	
Polderpeil [m]	4,9000001
Opnamepeil [m]	4,89
Bepalende Lengte van profiel [m]	0
Nat profiel bestaand t.o.v. leggeroppervlak [%]	65,00%
Bagger [m2] [(m3)]	0,30(0,00)

Leggerprofiel bodemhoogte [m]	4,50
Bagger in leggerprofiel [m2] [(m3)]	0,17 (0,00)
Te verwijderen vaste grond [m2] [(m3)]	0,17 (0,00)

Gebied : NC13020500 Baggerwerk gemeente Buren 2013
Project :
Bedrijf : RPS
Dwarsprofiel : 740 / 2 Datume uitpeiling: 0:00:00
Beschrijving :

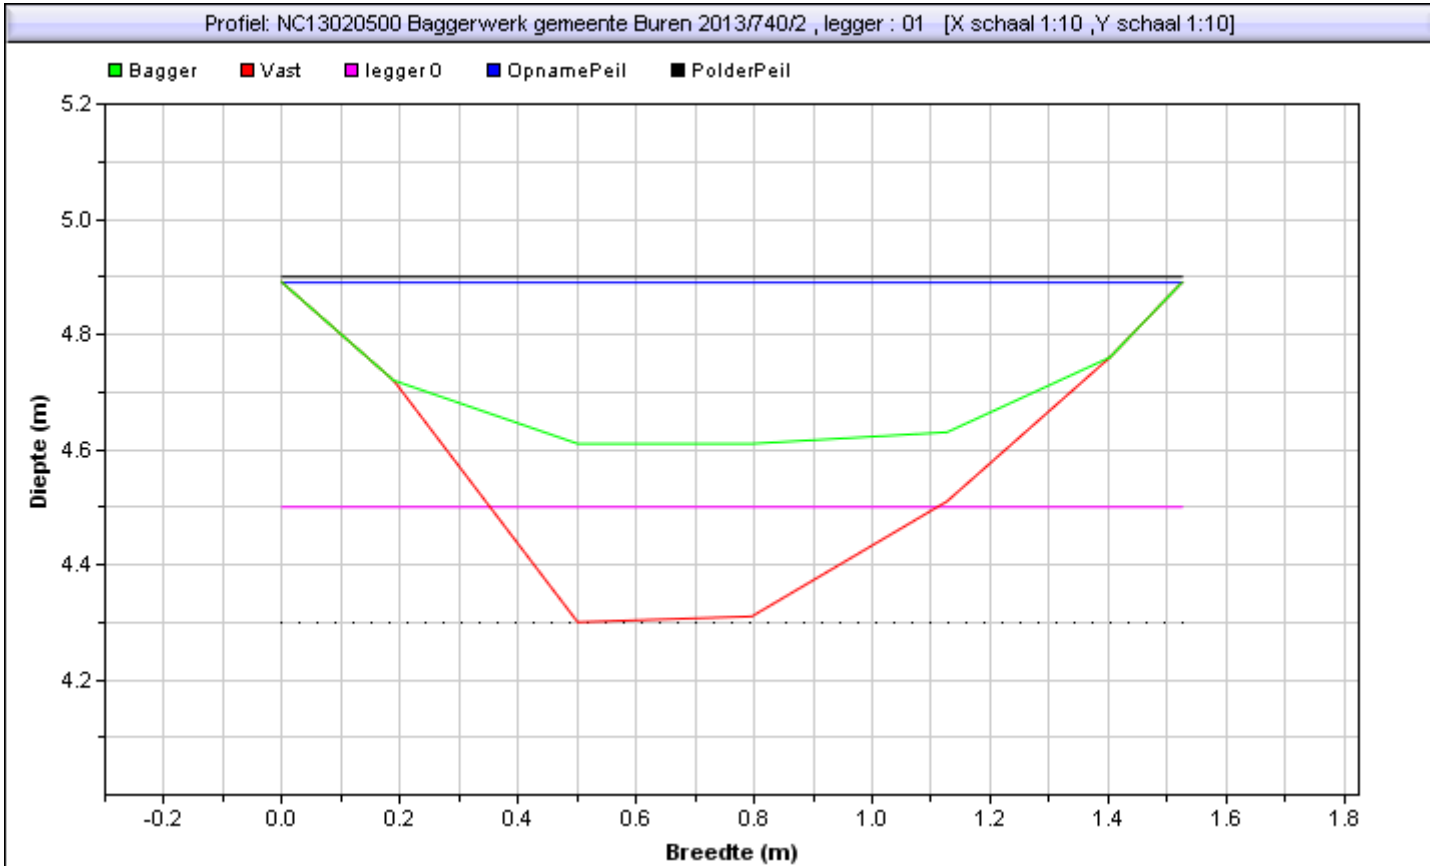

Situatie tekening		Leggerprofiel bodemhoogte [m]	4,50
Polderpeil [m]	4,9000001	Bagger in leggerprofiel [m2] {[m3]}	0,12 (0,00)
Opnamepeil [m]	4,89	Te verwijderen vaste grond [m2] {[m3]}	0,15 (0,00)
Bepalende Lengte van profiel [m]	0		
Nat profiel bestaand t.o.v. leggeroppervlak [%]	73,00%		
Bagger [m2] {[m3]}	0,23(0,00)		