



Gebied : NC13020500 Baggerwerk gemeente Buren 2013
Project :
Bedrijf : RPS
Dwarsprofiel : 741 / 1 Datume uitpeiling: 0:00:00
Beschrijving :

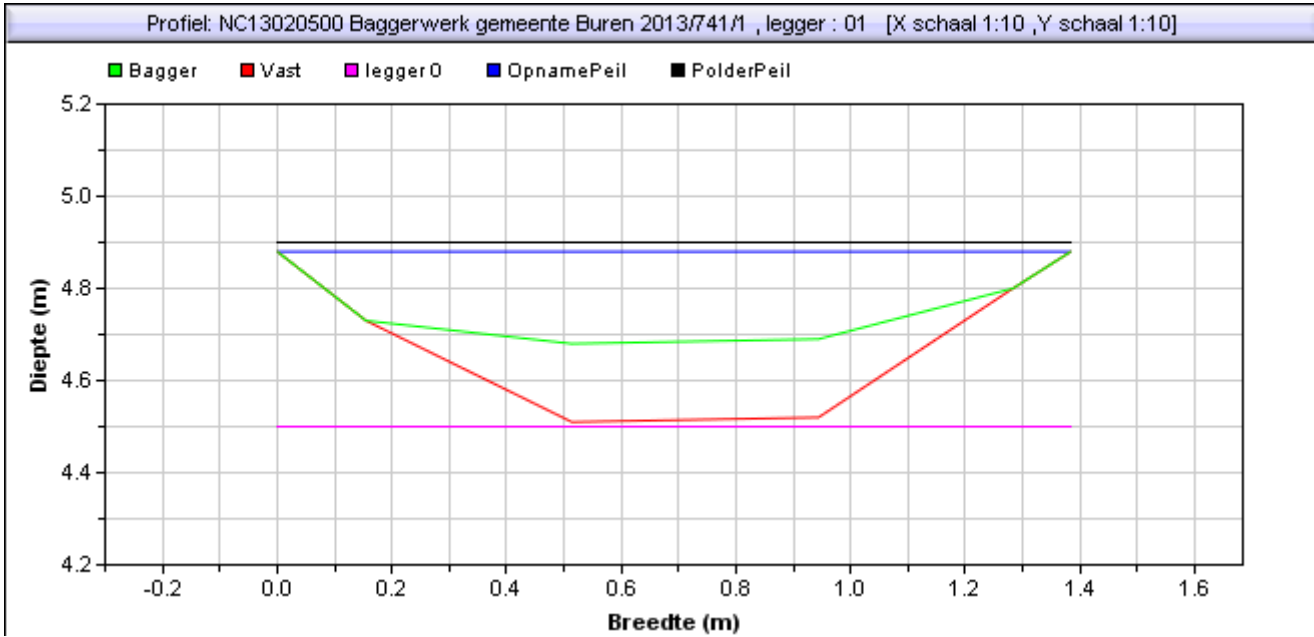

Situatie tekening		Leggerprofiel bodemhoogte [m]	4,50
Polderpeil [m]	4,90000001	Bagger in leggerprofiel [m2] {[m3]}	0,13 (0,00)
Opnamepeil [m]	4,88	Te verwijderen vaste grond [m2] {[m3]}	0,19 (0,00)
Bepalende Lengte van profiel [m]	0		
Nat profiel bestaand t.o.v. leggeroppervlak [%]	57,00%		
Bagger [m2] {[m3]}	0,13(0,00)		

Gebied : NC13020500 Baggerwerk gemeente Buren 2013
Project :
Bedrijf : RPS
Dwarsprofiel : 741 / 2 Datume uitpeiling: 0:00:00
Beschrijving :

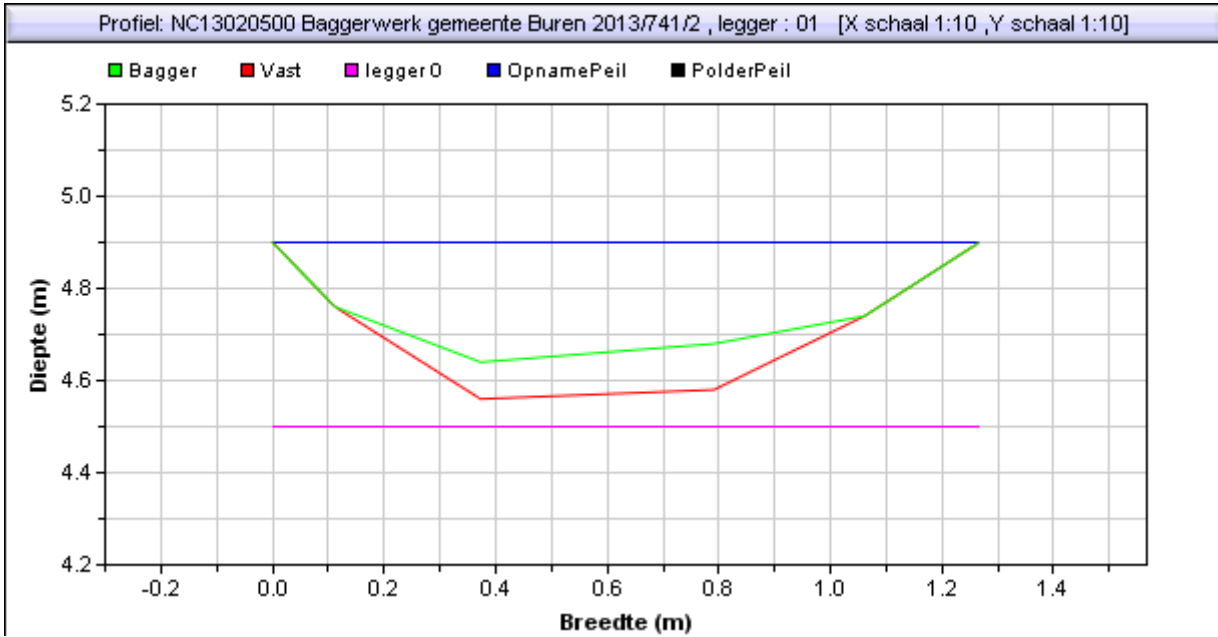

Situatie tekening		Leggerprofiel bodemhoogte [m]	4,50
Polderpeil [m]	4,90000001	Bagger in leggerprofiel [m2] {[m3]}	0,06 (0,00)
Opnamepeil [m]	4,9	Te verwijderen vaste grond [m2] {[m3]}	0,22 (0,00)
Bepalende Lengte van profiel [m]	0		
Nat profiel bestaand t.o.v. leggeroppervlak [%]	60,00%		
Bagger [m2] {[m3]}	0,06(0,00)		