



Waterbodem Dwarsprofielen Beheer- WDB.3.0.193

Gebied : NC13020500 Baggerwerk gemeente Buren 2013
Project :
Bedrijf : RPS
Dwarsprofiel : 743 / 1 Datume uitpeiling: 0:00:00
Beschrijving :

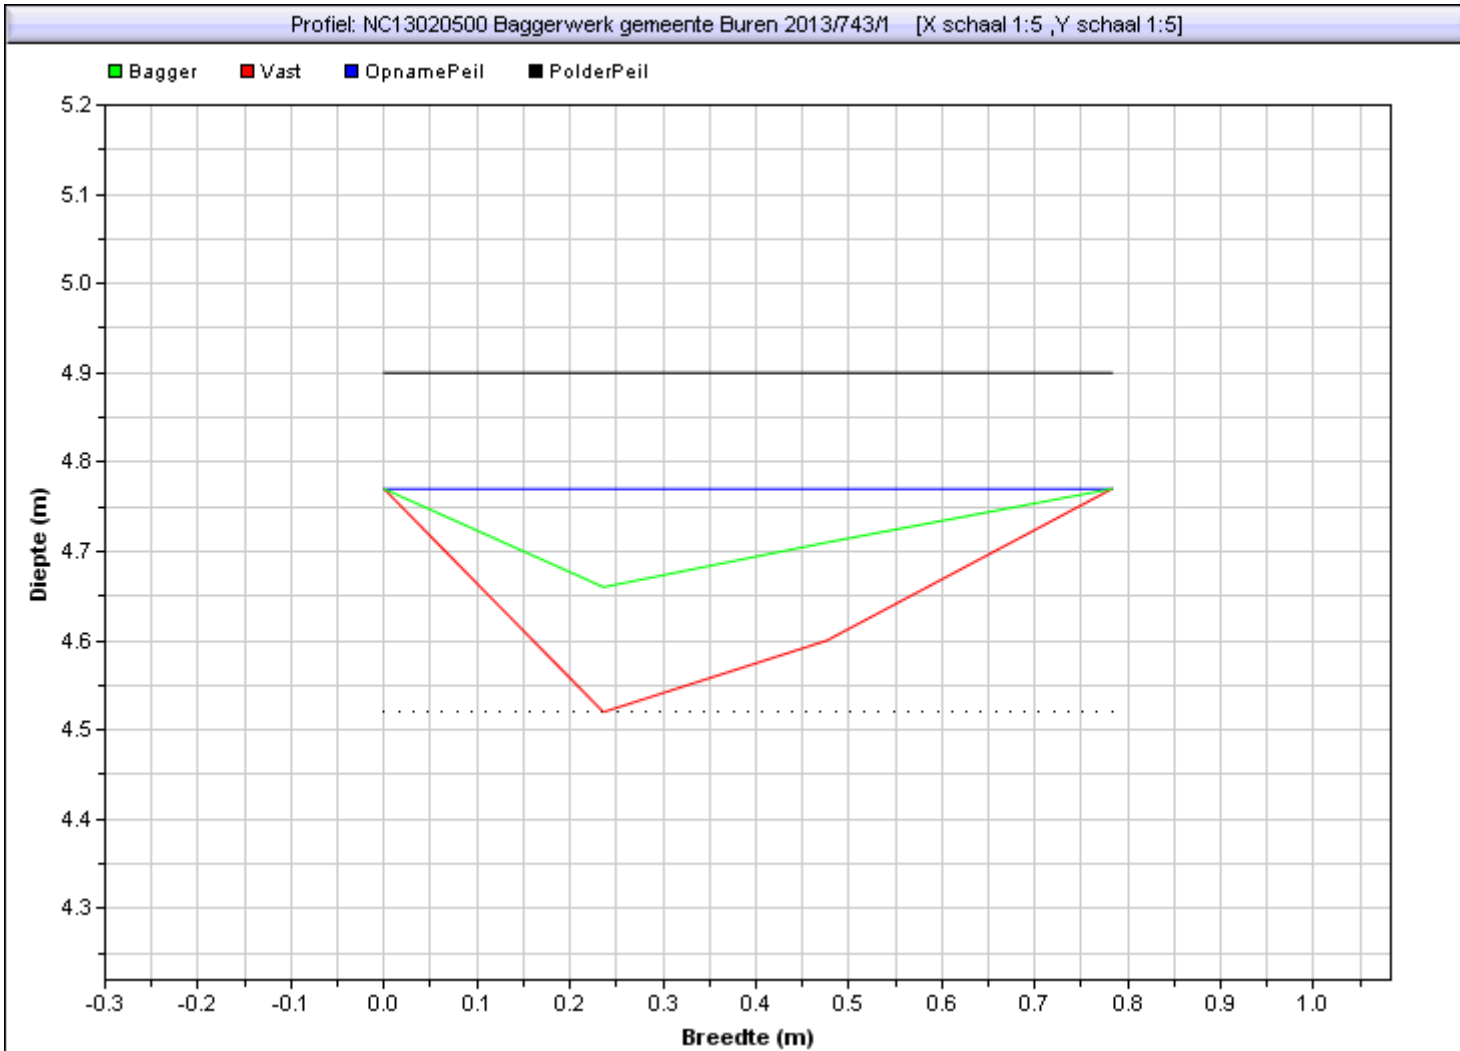

Situatie tekening	
Polderpeil [m]	4,9000001
Opnamepeil [m]	4,77
Bepalende Lengte van profiel [m]	0
Nat profiel bestand t.o.v. leggeroppervlak [%]	46,00%
Bagger [m2] ([m3])	0,06(0,00)

Gebied : NC13020500 Baggerwerk gemeente Buren 2013
Project :
Bedrijf : RPS
Dwarsprofiel : 743 / 2 Datume uitpeiling: 0:00:00
Beschrijving :

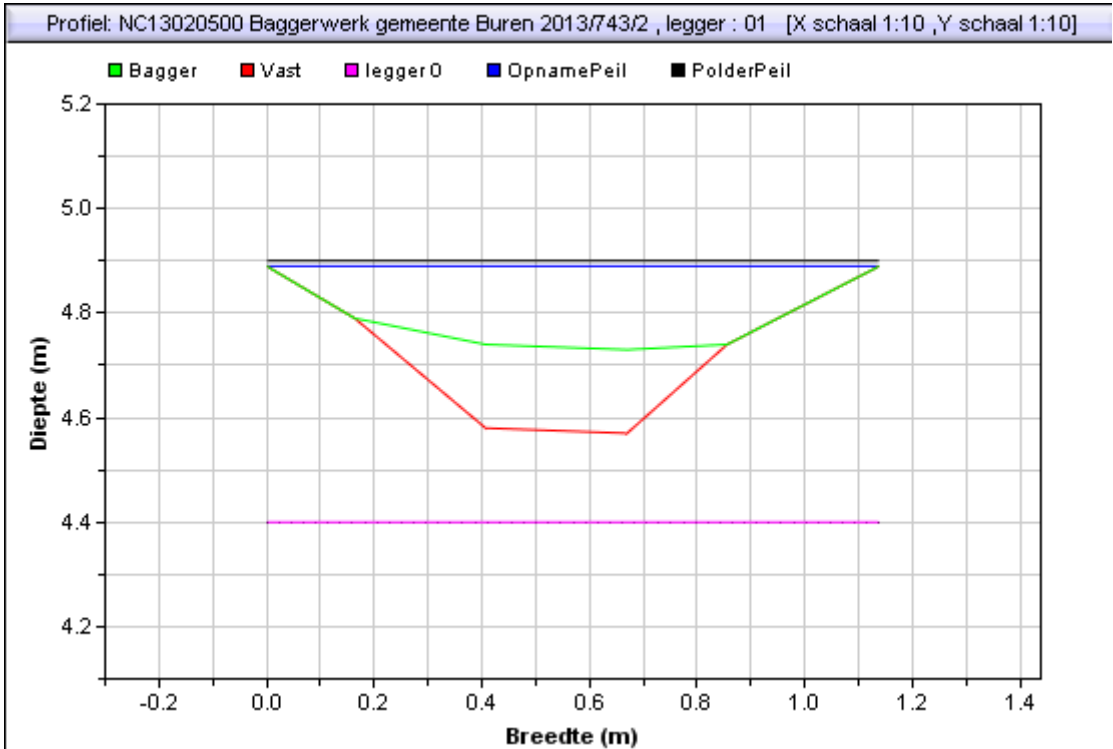

Situatie tekening		Leggerprofiel bodemhoogte [m]	4,40
Polderpeil [m]	4,90000001	Bagger in leggerprofiel [m2] {[m3]}	0,08 (0,00)
Opnamepeil [m]	4,89	Te verwijderen vaste grond [m2] {[m3]}	0,35 (0,00)
Bepalende Lengte van profiel [m]	0		
Nat profiel bestaand t.o.v. leggeroppervlak [%]	31,00%		
Bagger [m2] {[m3]}	0,08(0,00)		