



Gebied : NC13020500 Baggerwerk gemeente Buren 2013
Project :
Bedrijf : RPS
Dwarsprofiel : 750 / 1 Datume uitpeiling: 0:00:00
Beschrijving :

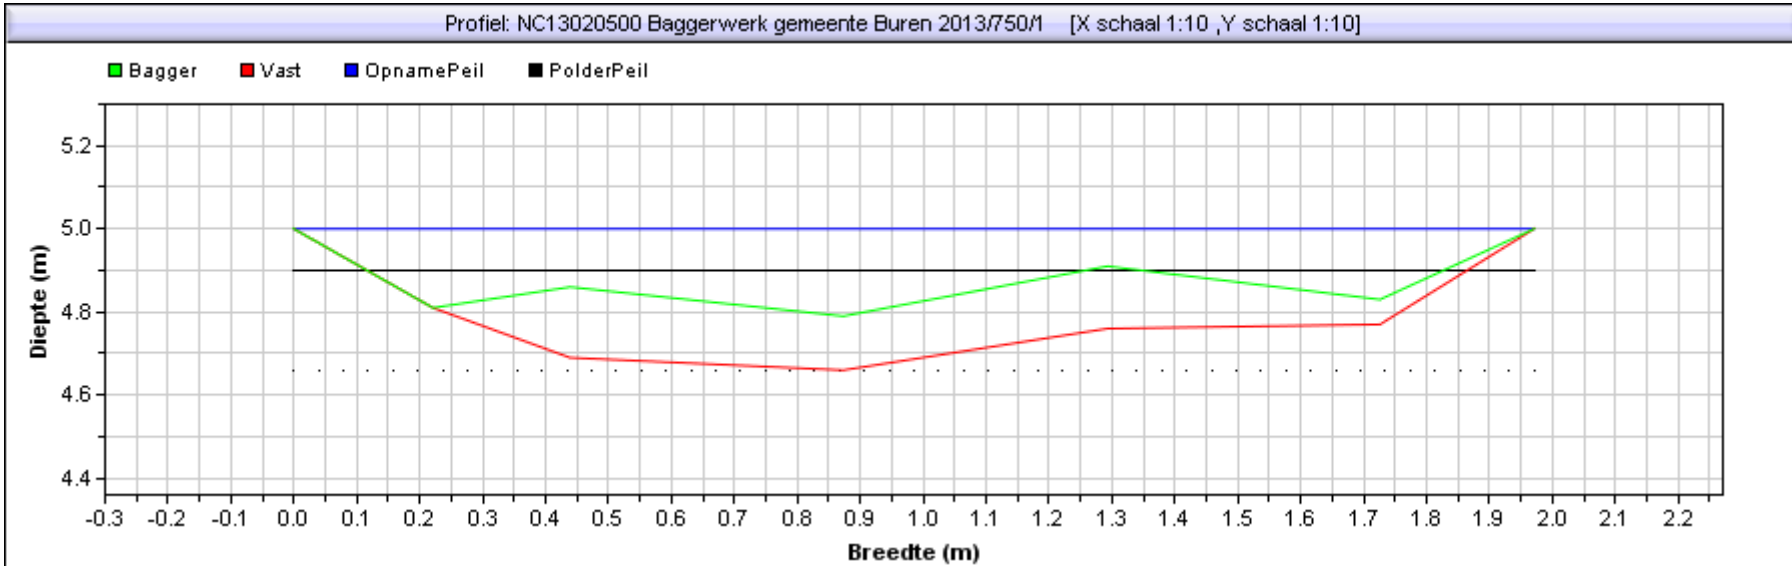

Situatie tekening	
Polderpeil [m]	4,90000001
Opnamepeil [m]	5
Bepalende Lengte van profiel [m]	0
Nat profiel bestaand t.o.v. leggeroppervlak [%]	13,00%
Bagger [m2] ([m3])	0,20(0,00)

Gebied : NC13020500 Baggerwerk gemeente Buren 2013
Project :
Bedrijf : RPS
Dwarsprofiel : 750 / 2 Datume uitpeiling: 0:00:00
Beschrijving :

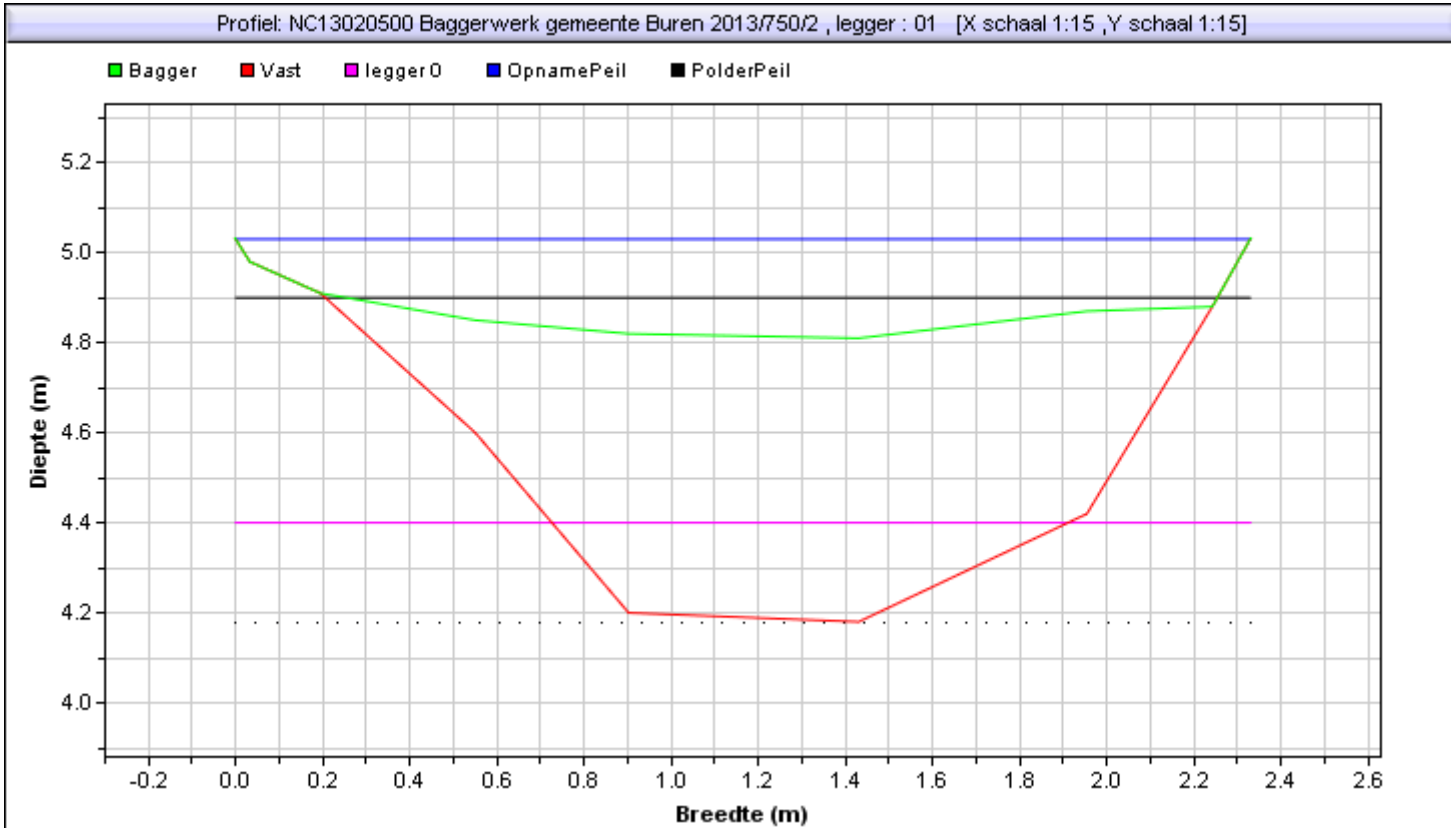

Situatie tekening	
Polderpeil [m]	4,9000001
Opnamepeil [m]	5,03
Bepalende Lengte van profiel [m]	0
Nat profiel bestaand t.o.v. leggeroppervlak [%]	12,00%
Bagger [m2] [(m3)]	0,87(0,00)

Leggerprofiel bodemhoogte [m]	4,40
Bagger in leggerprofiel [m2] [(m3)]	0,69 (0,00)
Te verwijderen vaste grond [m2] [(m3)]	0,37 (0,00)