


Gebied : NC13020500 Baggerwerk gemeente Buren 2013
Project :
Bedrijf : RPS
Dwarsprofiel : 818 / 1 Datume uitpeiling: 0:00:00
Beschrijving :


Profiel: NC13020500 Baggerwerk gemeente Buren 2013/818/1 , legger : 01 [X schaal 1:10 ,Y schaal 1:10]

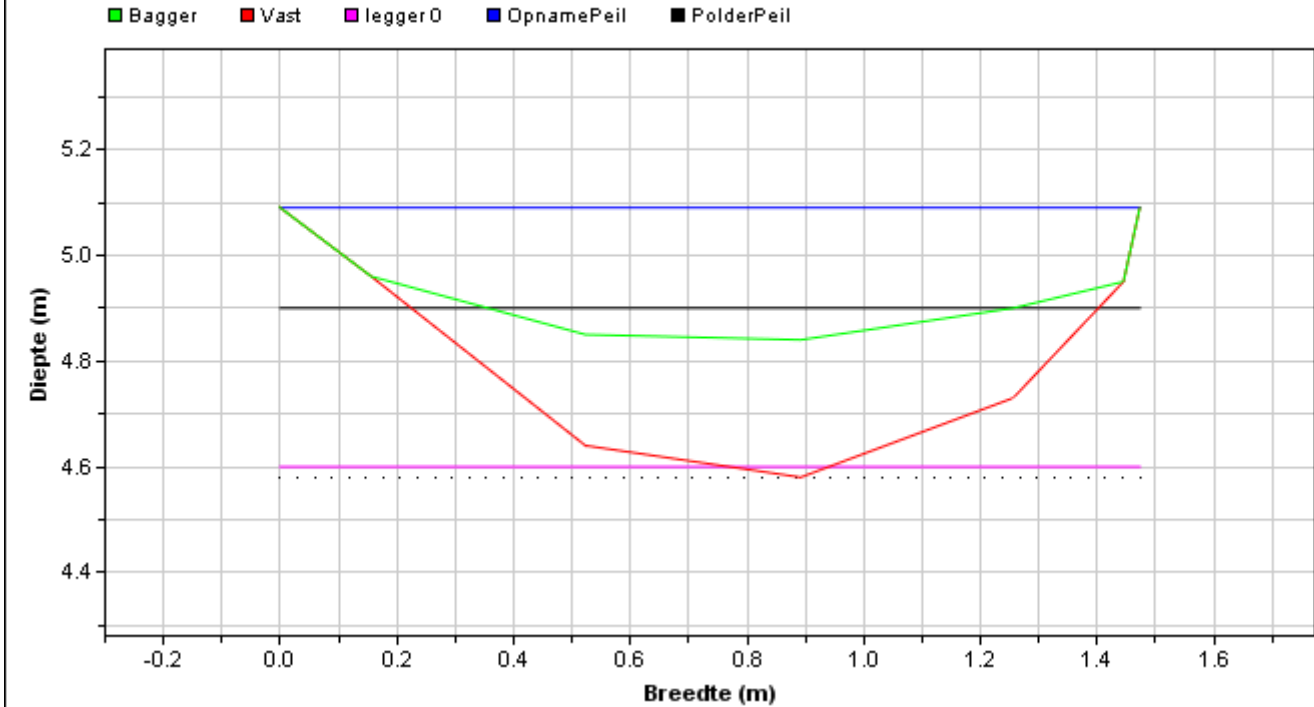

Situatie tekening	
Polderpeil [m]	4,90000001
Opnamepeil [m]	5,09
Bepalende Lengte van profiel [m]	0
Nat profiel bestaand t.o.v. leggeroppervlak [%]	13,00%
Bagger [m2] {[m3]}	0,22{0,00}

Leggerprofiel bodemhoogte [m]	4,60
Bagger in leggerprofiel [m2] {[m3]}	0,22 (0,00)
Te verwijderen vaste grond [m2] {[m3]}	0,22 (0,00)

Gebied : NC13020500 Baggerwerk gemeente Buren 2013
Project :
Bedrijf : RPS
Dwarsprofiel : 818 / 2 Datume uitpeiling: 0:00:00
Beschrijving :

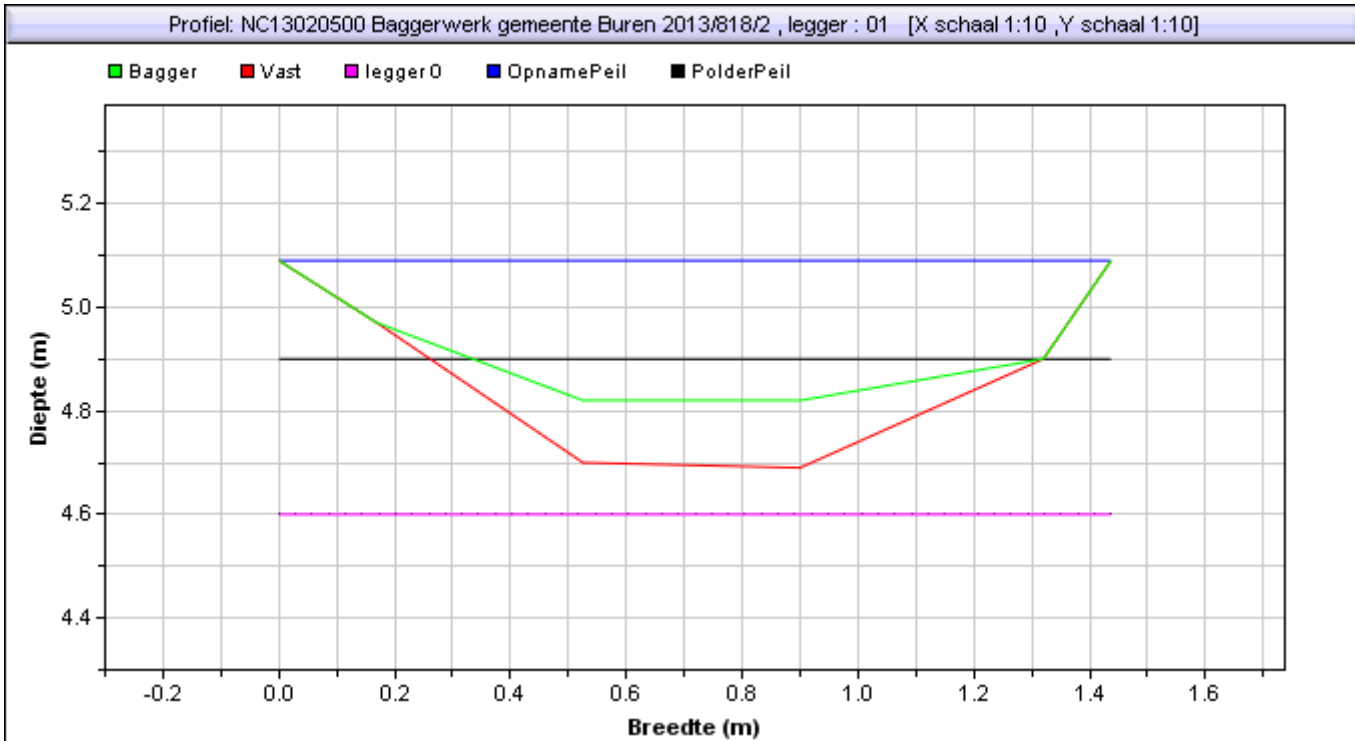

Situatie tekening	
Polderpeil [m]	4,90000001
Opnamepeil [m]	5,09
Bepalende Lengte van profiel [m]	0
Nat profiel bestaand t.o.v. leggeroppervlak [%]	21,00%
Bagger [m2] ([m3])	0,10(0,00)

Leggerprofiel bodemhoogte [m]	4,60
Bagger in leggerprofiel [m2] ([m3])	0,10 (0,00)
Te verwijderen vaste grond [m2] ([m3])	0,32 (0,00)