



Gebied : NC13020500 Baggerwerk gemeente Buren 2013
Project :
Bedrijf : RPS
Dwarsprofiel : 821 / 1 Datume uitpeiling: 0:00:00
Beschrijving :

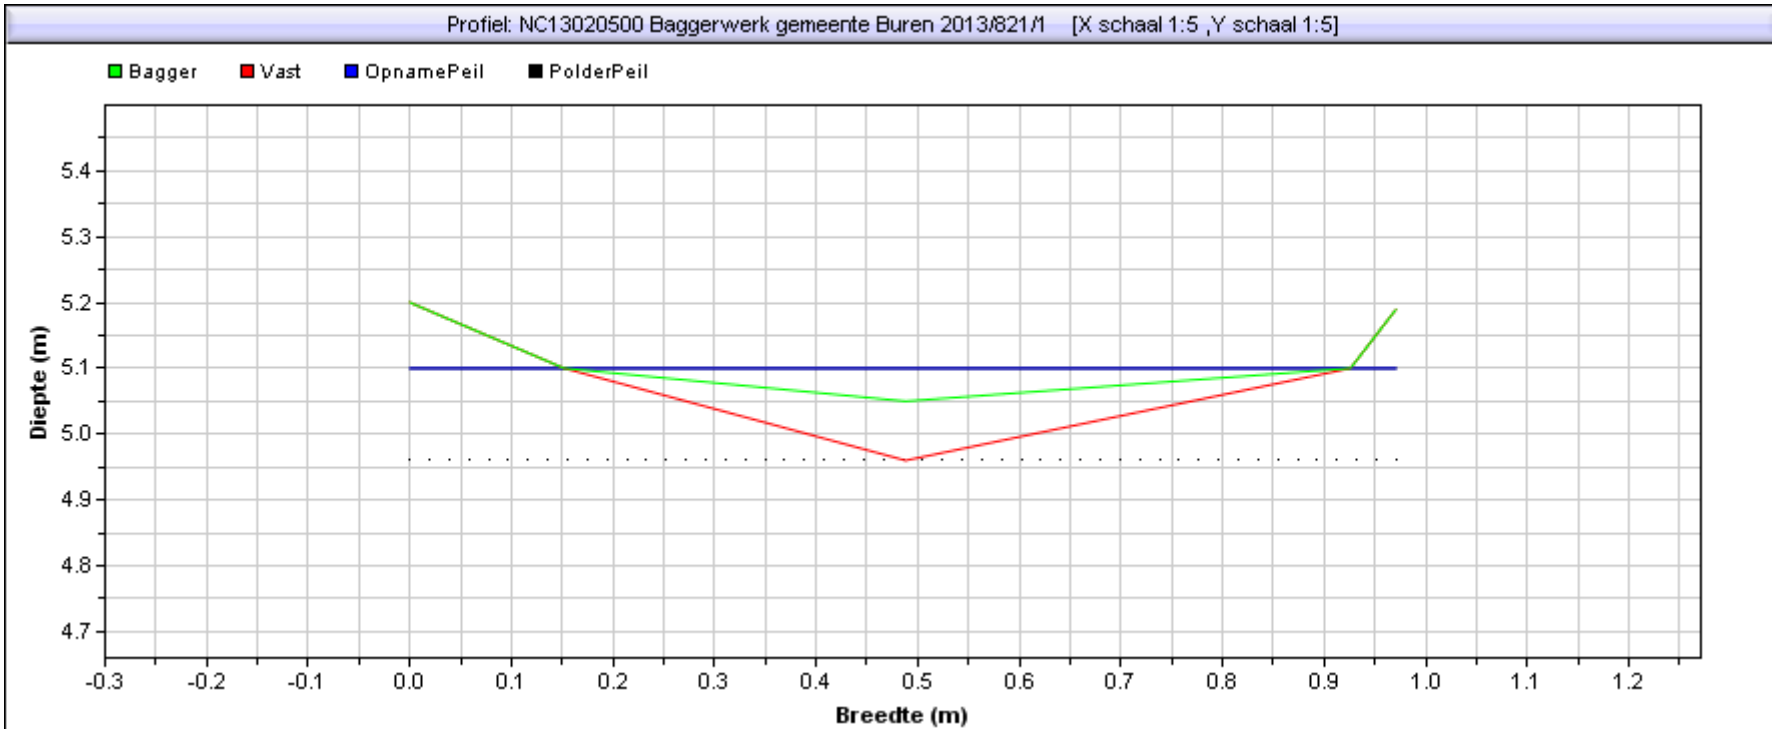

| | |
|---|------------|
| Situatie tekening | |
| Polderpeil [m] | 5,1 |
| Opnamepeil [m] | 5,1 |
| Bepalende Lengte van profiel [m] | 0 |
| Nat profiel bestaand t.o.v. leggeroppervlak [%] | 7,00% |
| Bagger [m2] ([m3]) | 0,03(0,00) |

Gebied : NC13020500 Baggerwerk gemeente Buren 2013
Project :
Bedrijf : RPS
Dwarsprofiel : 821 / 2 Datume uitpeiling: 0:00:00
Beschrijving :

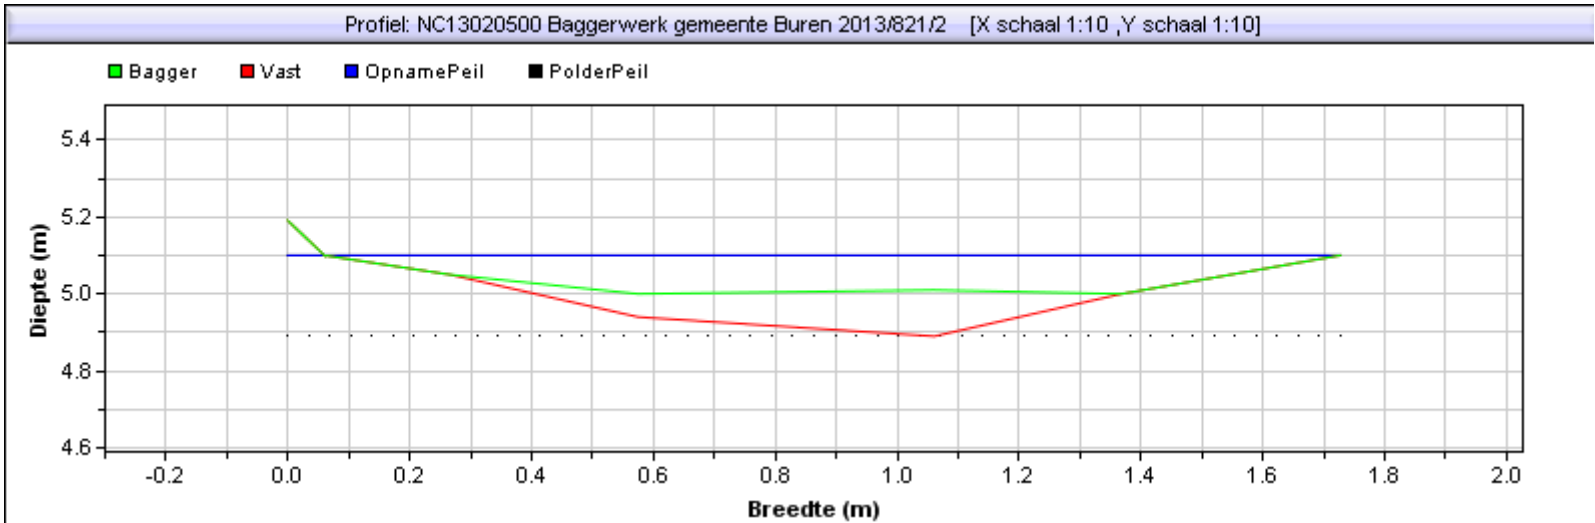

| | |
|---|------------|
| Situatie tekening | |
| Polderpeil [m] | 5,1 |
| Opnamepeil [m] | 5,1 |
| Bepalende Lengte van profiel [m] | 0 |
| Nat profiel bestaand t.o.v. leggeroppervlak [%] | 23,00% |
| Bagger [m2] {[m3]} | 0,07(0,00) |