



Gebied : NC13020500 Baggerwerk gemeente Buren 2013  
Project :  
Bedrijf : RPS  
Dwarsprofiel : 838 / 1      Datume uitpeiling: 0:00:00  
Beschrijving :

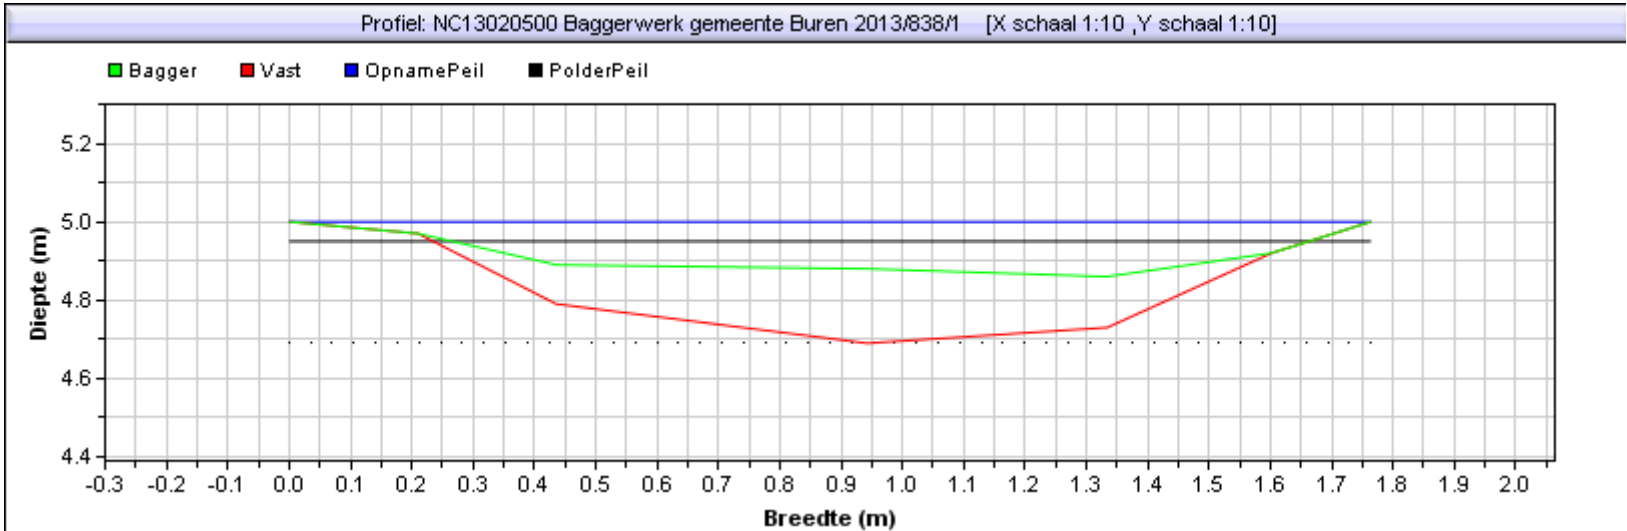

Situatie tekening	
Polderpeil [m]	4,94999981
Opnamepeil [m]	5
Bepalende Lengte van profiel [m]	0
Nat profiel bestaand t.o.v. leggeroppervlak [%]	13,00%
Bagger [m2] ([m3])	0,17(0,00)

Gebied : NC13020500 Baggerwerk gemeente Buren 2013  
Project :  
Bedrijf : RPS  
Dwarsprofiel : 838 / 2      Datume uitpeiling: 0:00:00  
Beschrijving :

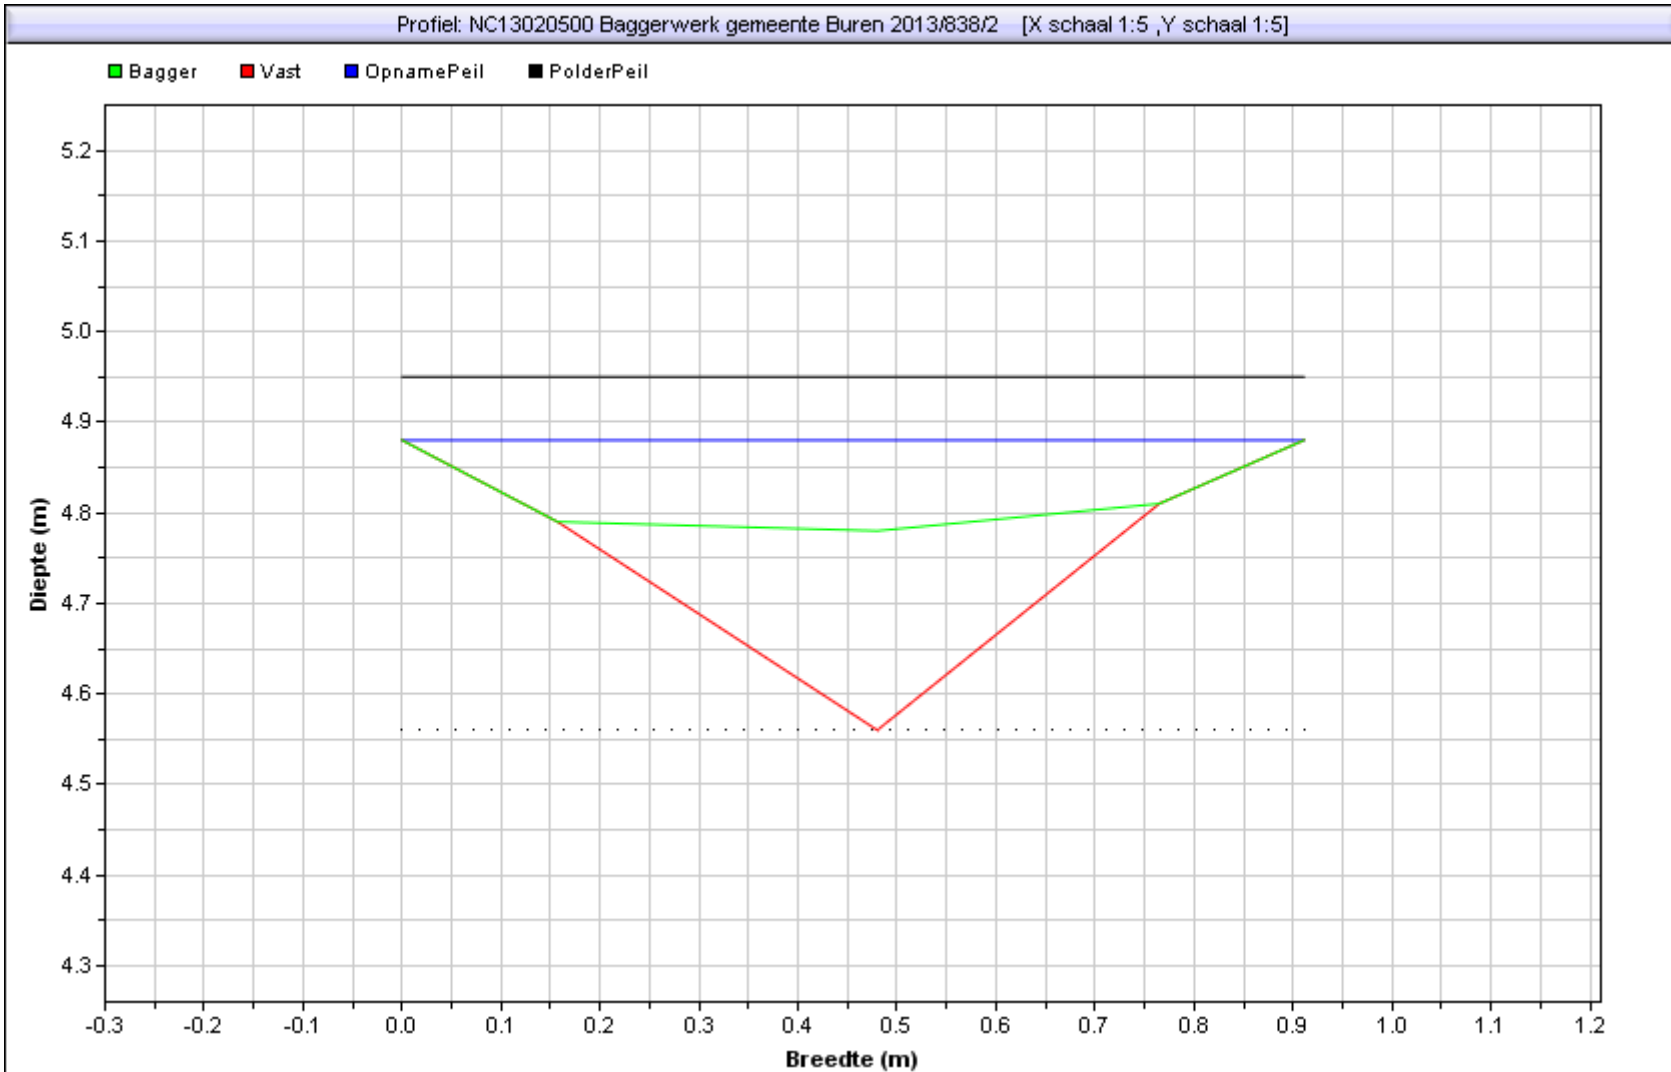

Situatie tekening	
Polderpeil [m]	4,94999981
Opnamepeil [m]	4,88
Bepalende Lengte van profiel [m]	0
Nat profiel bestand t.o.v. leggeroppervlak [%]	36,00%
Bagger [m2] ([m3])	0,07(0,00)