



Gebied : NC13020500 Baggerwerk gemeente Buren 2013
Project :
Bedrijf : RPS
Dwarsprofiel : 850 / 1 Datume uitpeiling: 0:00:00
Beschrijving :

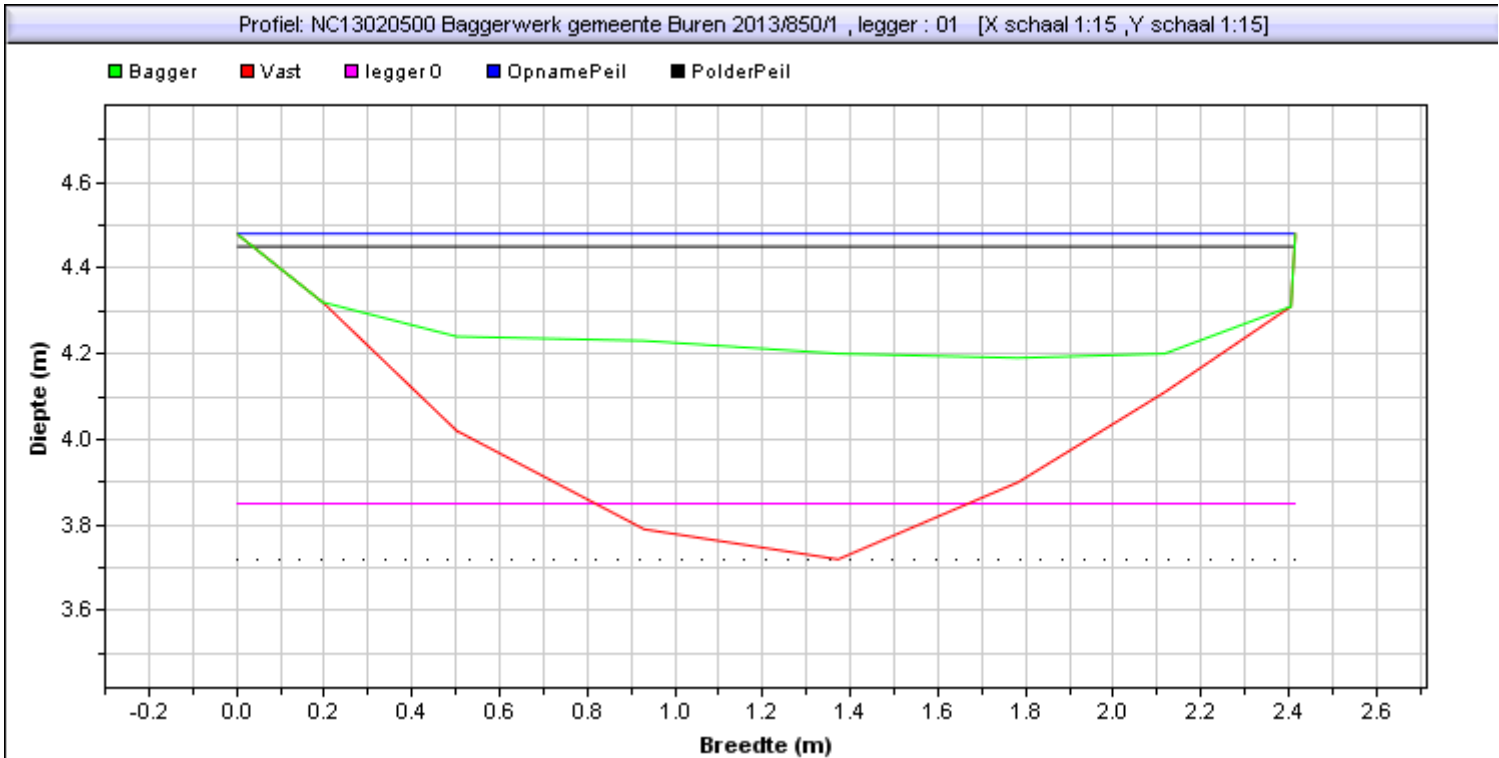

Situatie tekening		Leggerprofiel bodemhoogte [m]	3,85
Polderpeil [m]	4,44999981	Bagger in leggerprofiel [m2] ([m3])	0,55 (0,00)
Opnamepeil [m]	4,48	Te verwijderen vaste grond [m2] ([m3])	0,39 (0,00)
Bepalende Lengte van profiel [m]	0		
Nat profiel bestaand t.o.v. leggeroppervlak [%]	42,00%		
Bagger [m2] ([m3])	0,61(0,00)		

Gebied : NC13020500 Baggerwerk gemeente Buren 2013
Project :
Bedrijf : RPS
Dwarsprofiel : 850 / 2 Datume uitpeiling: 0:00:00
Beschrijving :

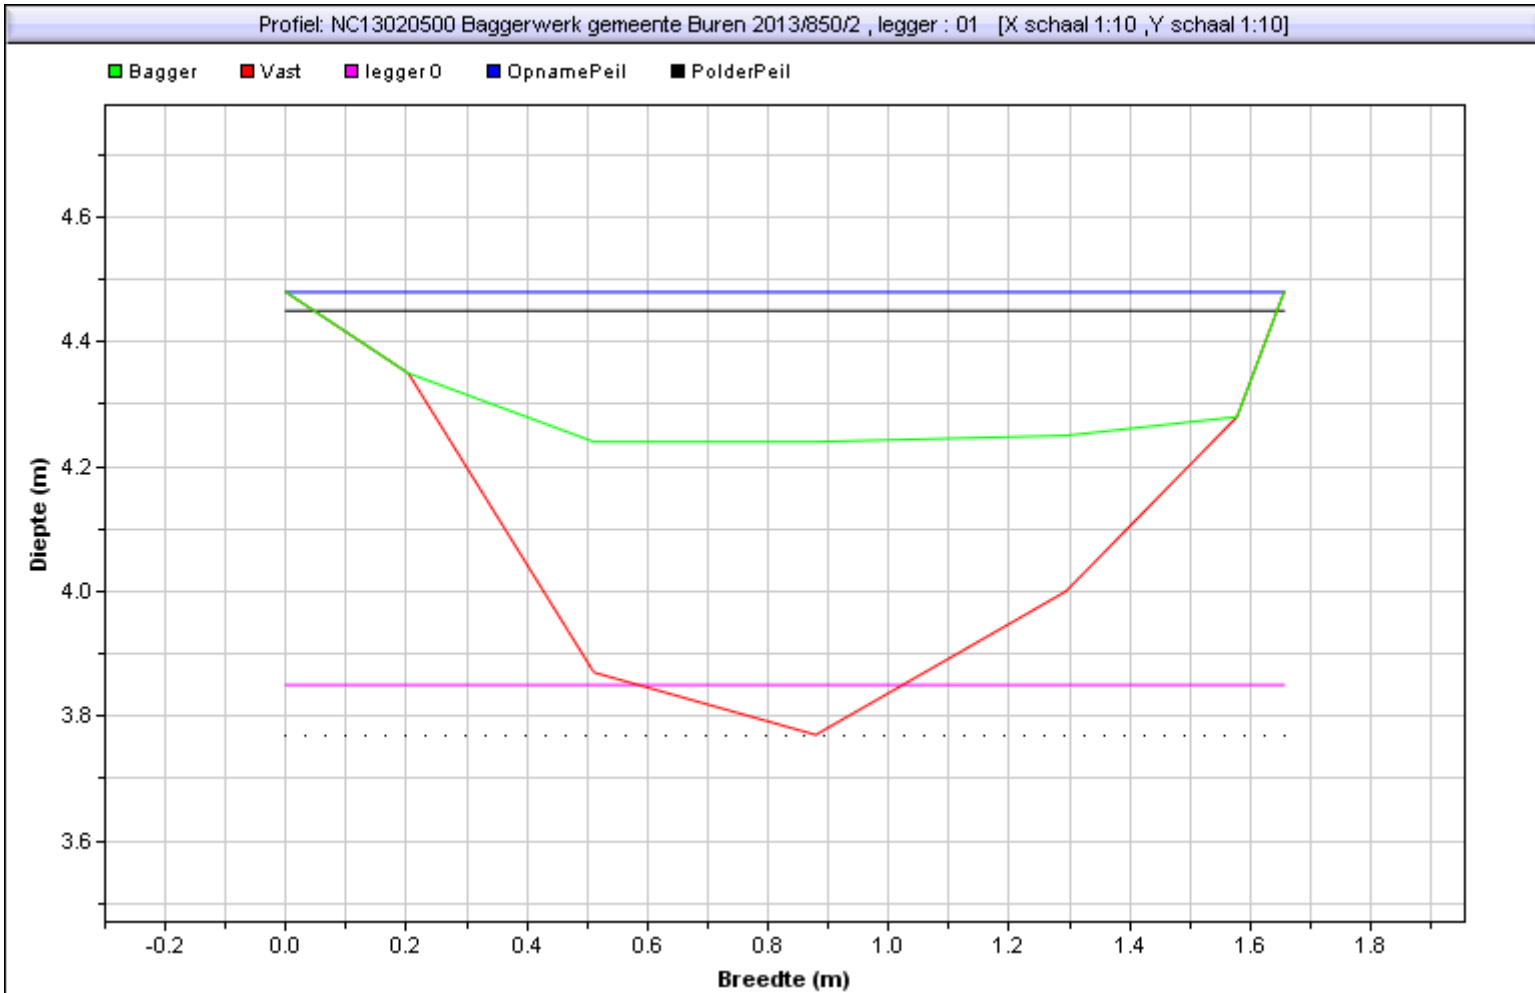

Situatie tekening		Leggerprofiel bodemhoogte [m]	3,85
Polderpeil [m]	4,44999981	Bagger in leggerprofiel [m2] {[m3]}	0,38 (0,00)
Opnamepeil [m]	4,48	Te verwijderen vaste grond [m2] {[m3]}	0,34 (0,00)
Bepalende Lengte van profiel [m]	0		
Nat profiel bestaand t.o.v. leggeroppervlak [%]	34,00%		
Bagger [m2] {[m3]}	0,40(0,00)		