



Gebied : NC13020500 Baggerwerk gemeente Buren 2013  
Project :  
Bedrijf : RPS  
Dwarsprofiel : 862 / 1      Datume uitpeiling: 0:00:00  
Beschrijving :

Profiel: NC13020500 Baggerwerk gemeente Buren 2013/862/1 [X schaal 1:10 ,Y schaal 1:10]

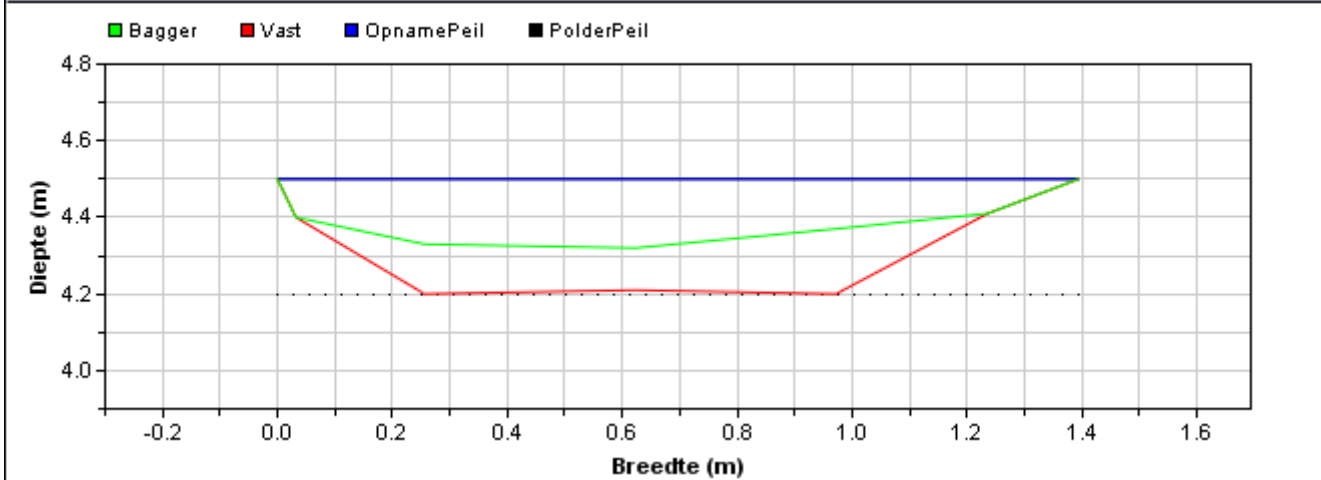

Situatie tekening	
Polderpeil [m]	4,5
Opnamepeil [m]	4,5
Bepalende Lengte van profiel [m]	0
Nat profiel bestaand t.o.v. leggeroppervlak [%]	33,00%
Bagger [m2] {[m3]}	0,13(0,00)

Gebied : NC13020500 Baggerwerk gemeente Buren 2013  
Project :  
Bedrijf : RPS  
Dwarsprofiel : 862 / 2      Datume uitpeiling: 0:00:00  
Beschrijving :

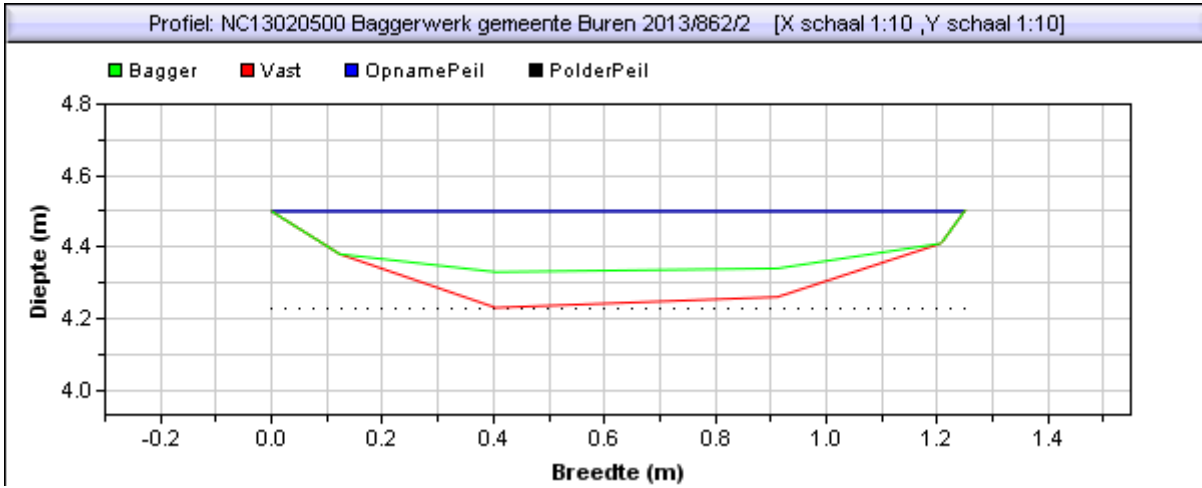

Situatie tekening	
Polderpeil [m]	4,5
Opnamepeil [m]	4,5
Bepalende Lengte van profiel [m]	0
Nat profiel bestaand t.o.v. leggeroppervlak [%]	34,00%
Bagger [m2] {[m3]}	0,07(0,00)