



Gebied : NC13020500 Baggerwerk gemeente Buren 2013
Project :
Bedrijf : RPS
Dwarsprofiel : 864 / 1 Datume uitpeiling: 0:00:00
Beschrijving :

Profiel: NC13020500 Baggerwerk gemeente Buren 2013/864/1 , legger : 01 [X schaal 1:10 ,Y schaal 1:10]

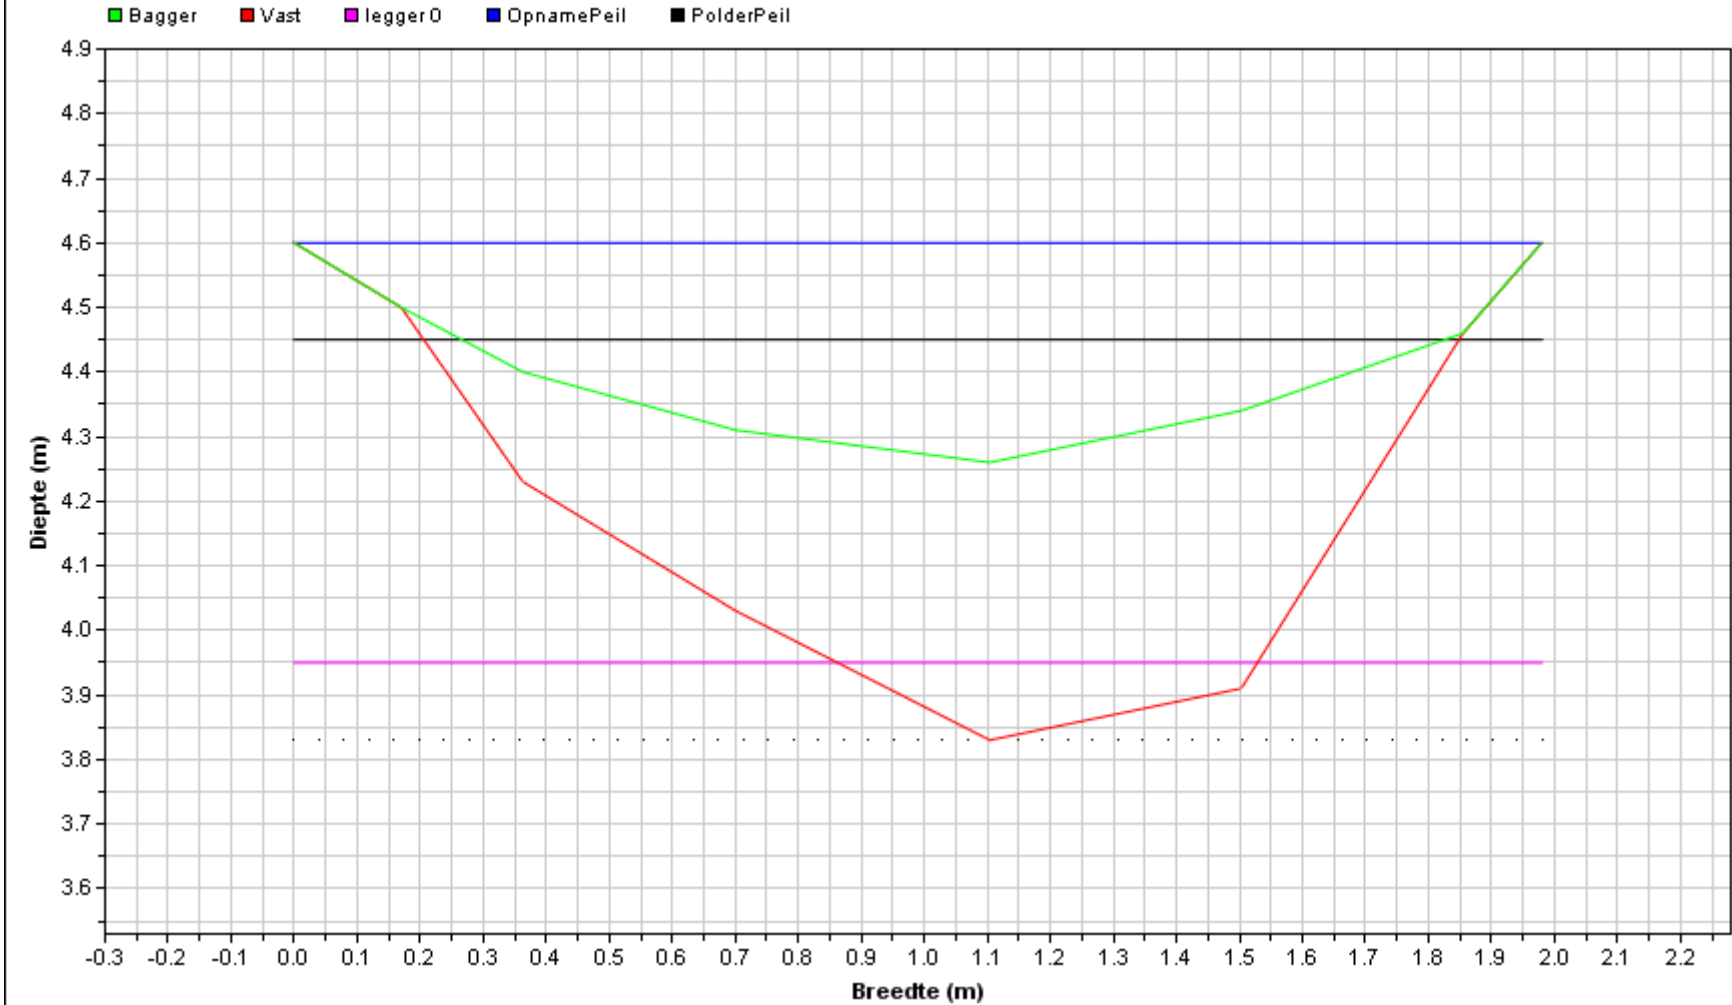

Situatie tekening		Leggerprofiel bodemhoogte [m]	3,95
Polderpeil [m]	4,45	Bagger in leggerprofiel [m2] ([m3])	0,44 (0,00)
Opnamepeil [m]	4,6	Te verwijderen vaste grond [m2] ([m3])	0,40 (0,00)
Bepalende Lengte van profiel [m]	0		
Nat profiel bestaand t.o.v. leggeroppervlak [%]	23,00%		
Bagger [m2] ([m3])	0,48(0,00)		

Gebied : NC13020500 Baggerwerk gemeente Buren 2013
Project :
Bedrijf : RPS
Dwarsprofiel : 864 / 2 Datume uitpeiling: 0:00:00
Beschrijving :

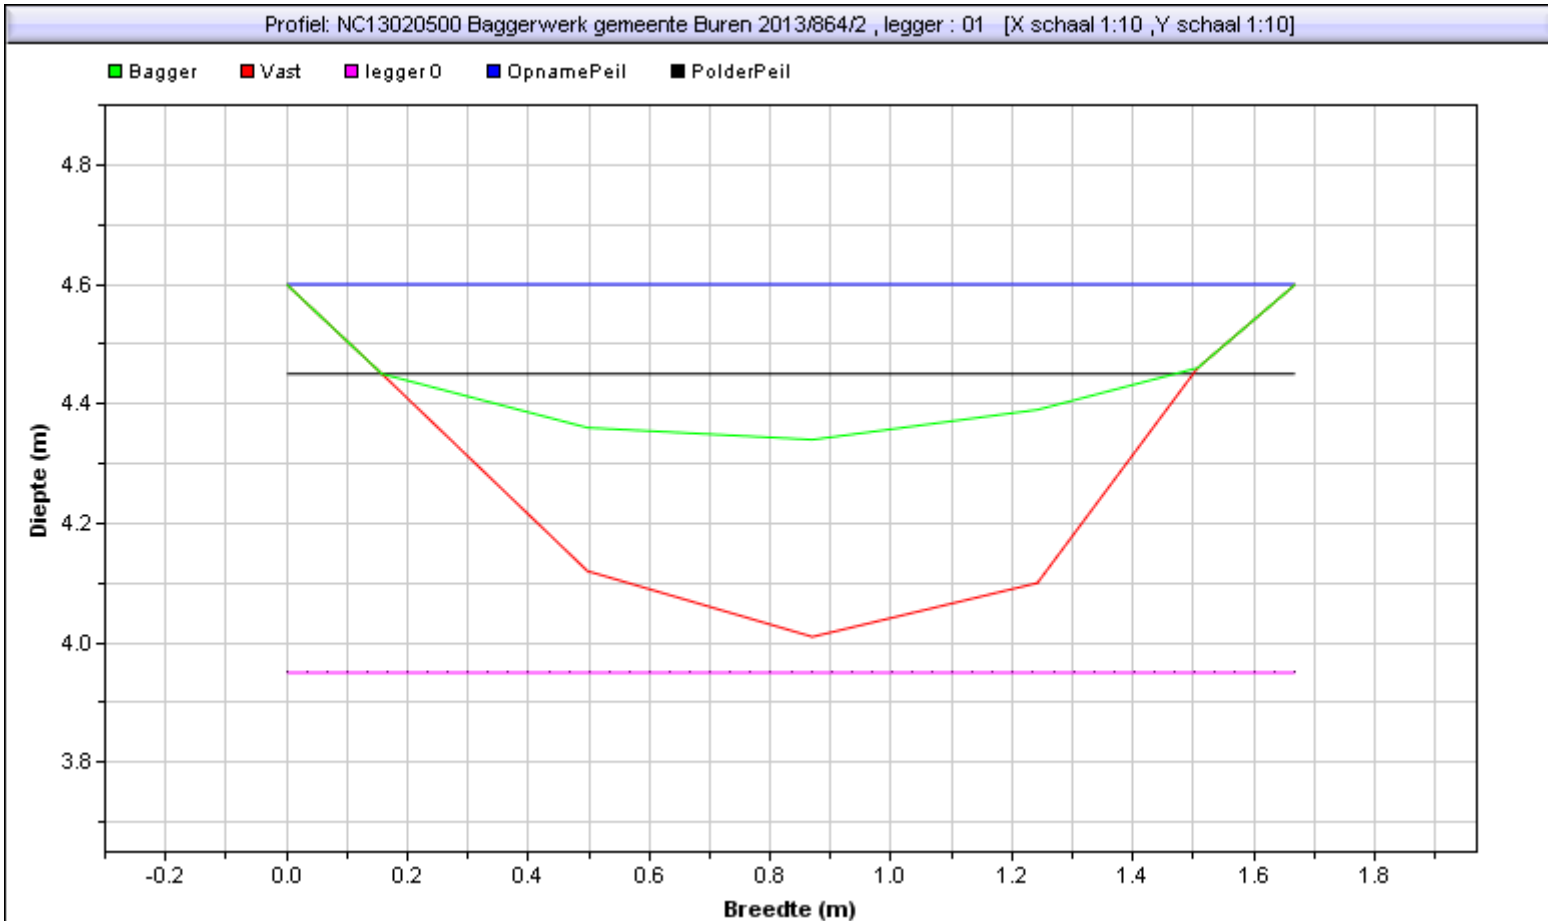

Situatie tekening		Leggerprofiel bodemhoogte [m]	3,95
Polderpeil [m]	4,45	Bagger in leggerprofiel [m2] {[m3]}	0,30 (0,00)
Opnamepeil [m]	4,6	Te verwijderen vaste grond [m2] {[m3]}	0,47 (0,00)
Bepalende Lengte van profiel [m]	0		
Nat profiel bestaand t.o.v. leggeroppervlak [%]	14,00%		
Bagger [m2] {[m3]}	0,30(0,00)		