



Gebied : NC13020500 Baggerwerk gemeente Buren 2013
Project :
Bedrijf : RPS
Dwarsprofiel : 869 / 1 Datume uitpeiling: 0:00:00
Beschrijving :

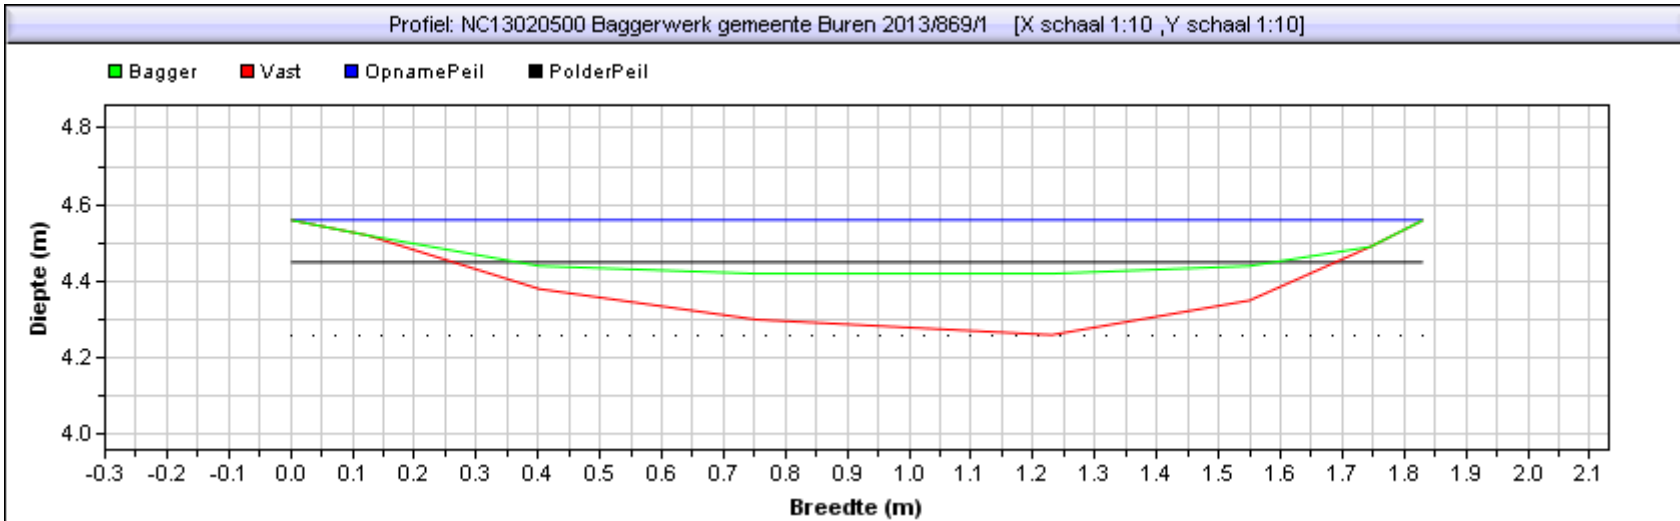

Situatie tekening	
Polderpeil [m]	4,44999981
Opnamepeil [m]	4,56
Bepalende Lengte van profiel [m]	0
Nat profiel bestaand t.o.v. leggeroppervlak [%]	8,00%
Bagger [m2] [(m3)]	0,16(0,00)

Gebied : NC13020500 Baggerwerk gemeente Buren 2013
Project :
Bedrijf : RPS
Dwarsprofiel : 869 / 2 Datume uitpeiling: 0:00:00
Beschrijving :

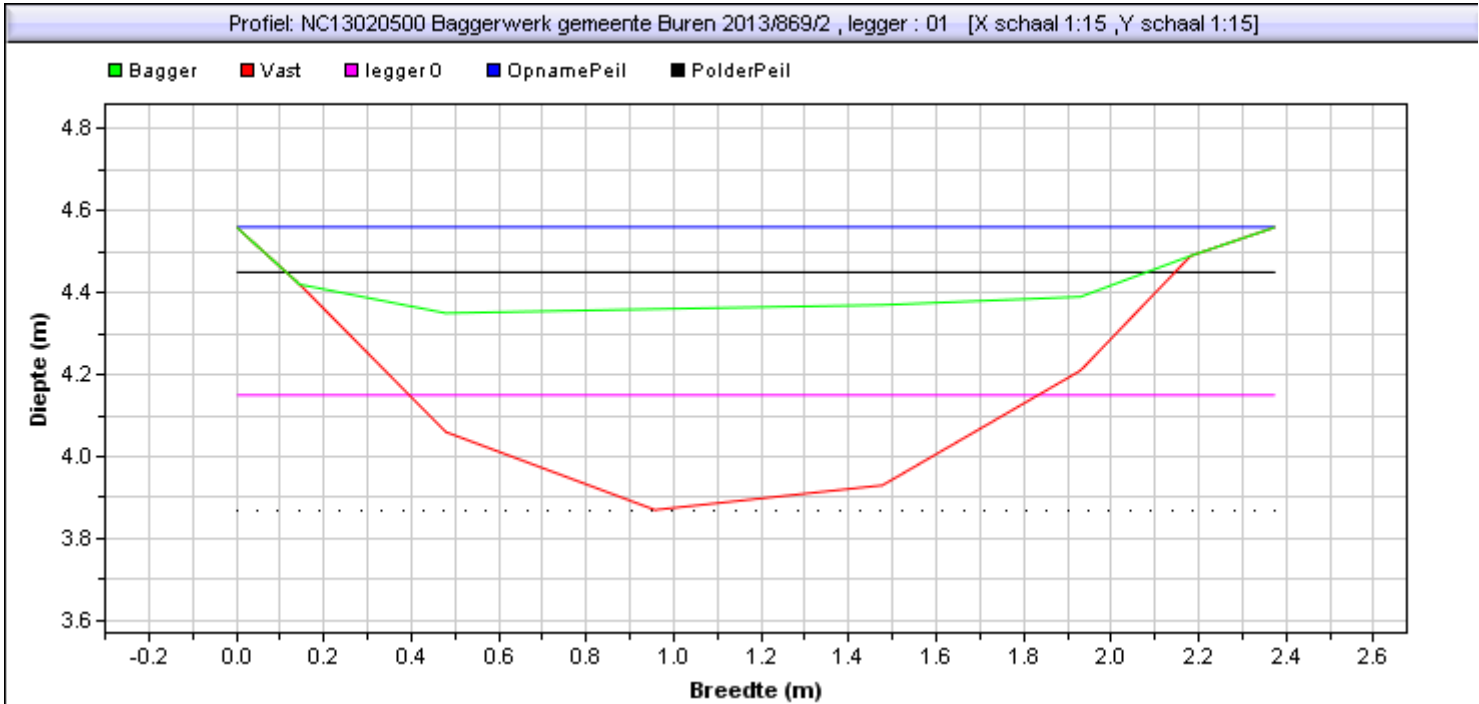

Situatie tekening		Leggerprofiel bodemhoogte [m]	4,15
Polderpeil [m]	4,44999981	Bagger in leggerprofiel [m2] [(m3)]	0,38 (0,00)
Opnamepeil [m]	4,56	Te verwijderen vaste grond [m2] [(m3)]	0,21 (0,00)
Bepalende Lengte van profiel [m]	0		
Nat profiel bestaand t.o.v. leggeroppervlak [%]	32,00%		
Bagger [m2] [(m3)]	0,64(0,00)		