



Gebied : NC13020500 Baggerwerk gemeente Buren 2013  
Project :  
Bedrijf : RPS  
Dwarsprofiel : 873 / 1      Datume uitpeiling: 0:00:00  
Beschrijving :

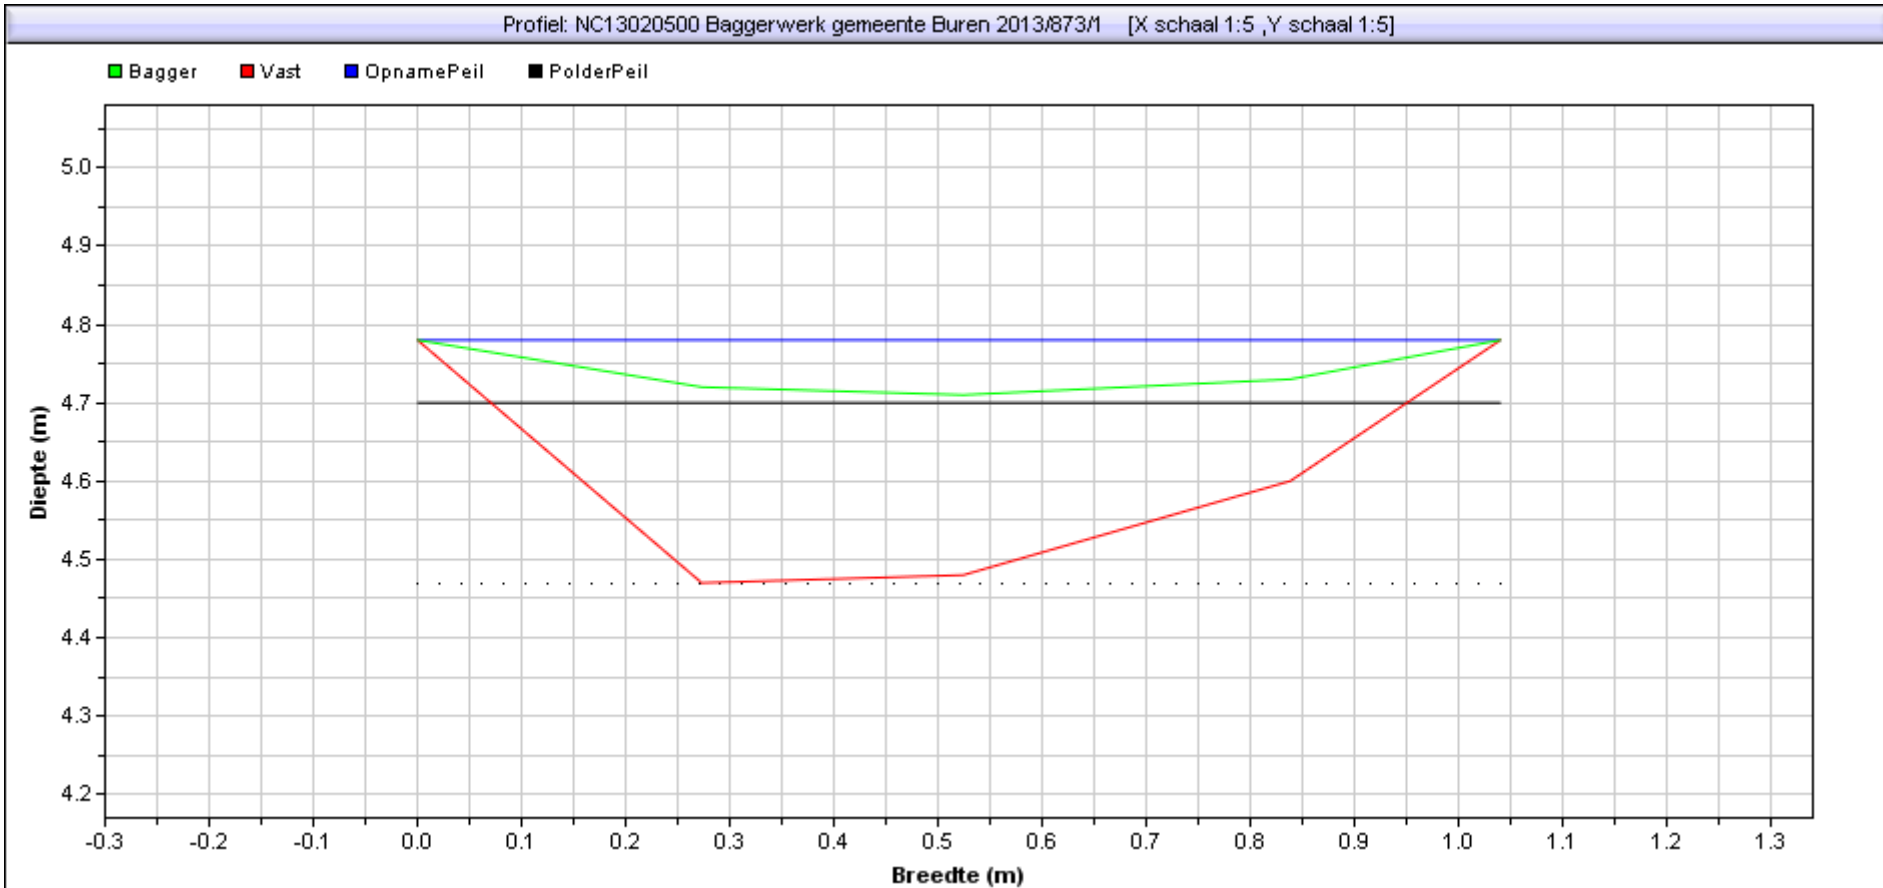

Situatie tekening	
Polderpeil [m]	4,69999981
Opnamepeil [m]	4,78
Bepalende Lengte van profiel [m]	0
Nat profiel bestaand t.o.v. leggeroppervlak [%]	0,00%
Bagger [m2] [(m3)]	0,17(0,00)

Gebied : NC13020500 Baggerwerk gemeente Buren 2013  
Project :  
Bedrijf : RPS  
Dwarsprofiel : 873 / 2      Datume uitpeiling: 0:00:00  
Beschrijving :

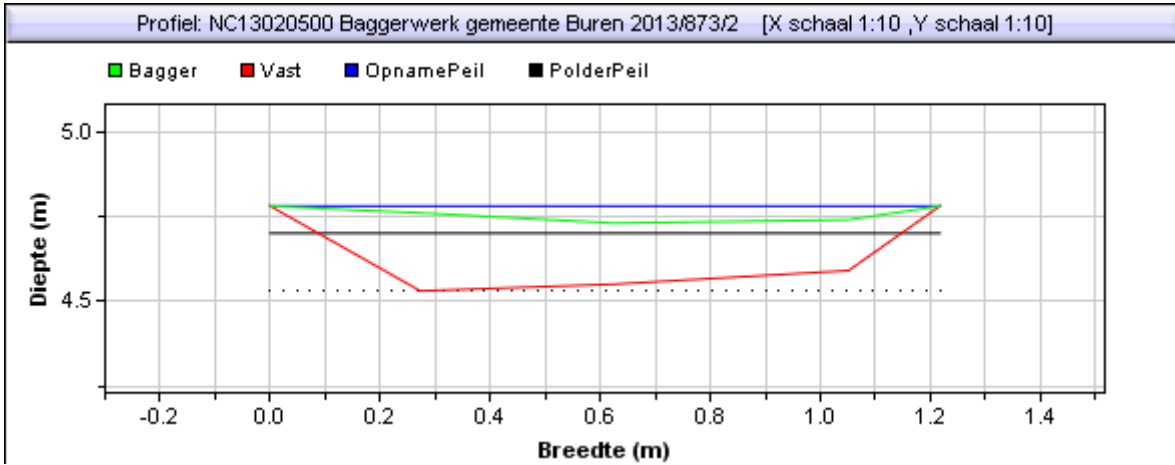

Situatie tekening	
Polderpeil [m]	4,699999981
Opnamepeil [m]	4,78
Bepalende Lengte van profiel [m]	0
Nat profiel bestaand t.o.v. leggeroppervlak [%]	0,00%
Bagger [m2] {[m3]}	0,19(0,00)