



Gebied : NC13020500 Baggerwerk gemeente Buren 2013  
Project :  
Bedrijf : RPS  
Dwarsprofiel : 875 / 1      Datume uitpeiling: 0:00:00  
Beschrijving :

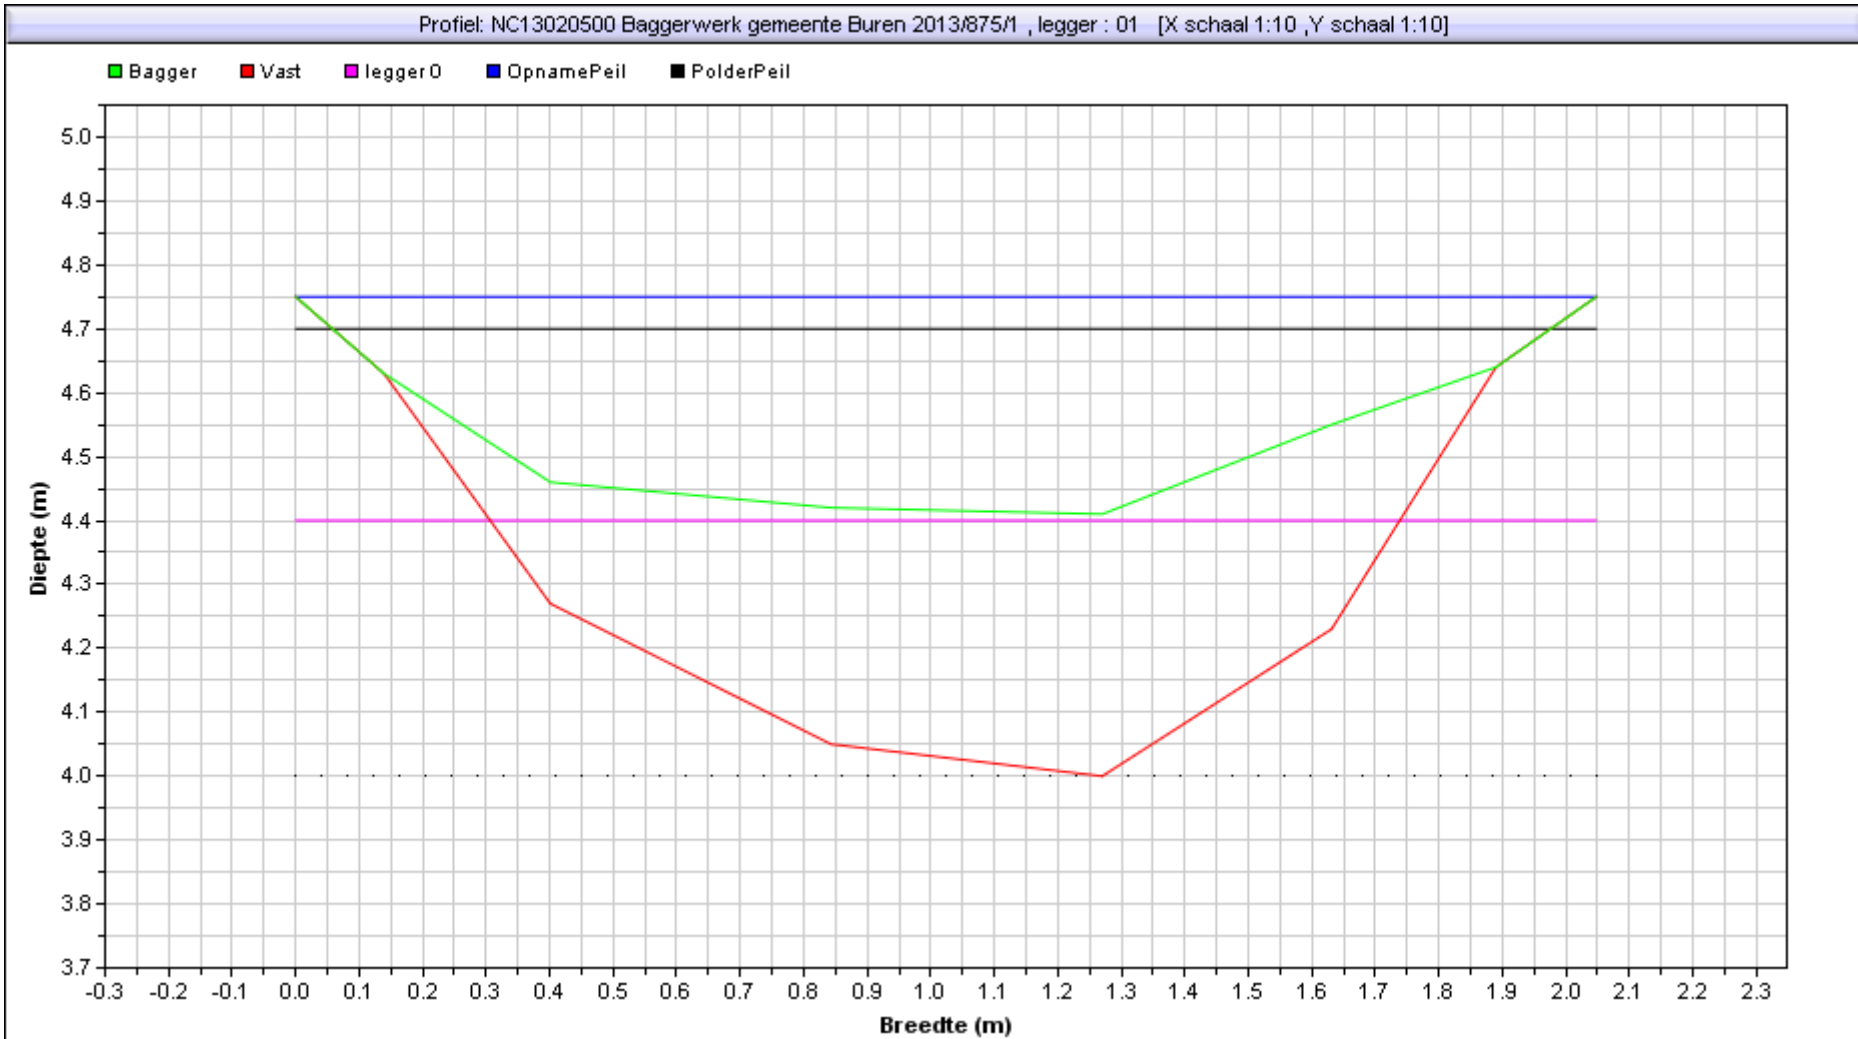

Situatie tekening		Leggerprofiel bodemhoogte [m]	4,40
Polderpeil [m]	4,7	Bagger in leggerprofiel [m2] {[m3]}	0,10 (0,00)
Opnamepeil [m]	4,75	Te verwijderen vaste grond [m2] {[m3]}	0,13 (0,00)
Bepalende Lengte van profiel [m]	0		
Nat profiel bestaand t.o.v. leggeroppervlak [%]	96,00%		
Bagger [m2] {[m3]}	0,49(0,00)		

Gebied : NC13020500 Baggerwerk gemeente Buren 2013  
Project :  
Bedrijf : RPS  
Dwarsprofiel : 875 / 2      Datume uitpeiling: 0:00:00  
Beschrijving :

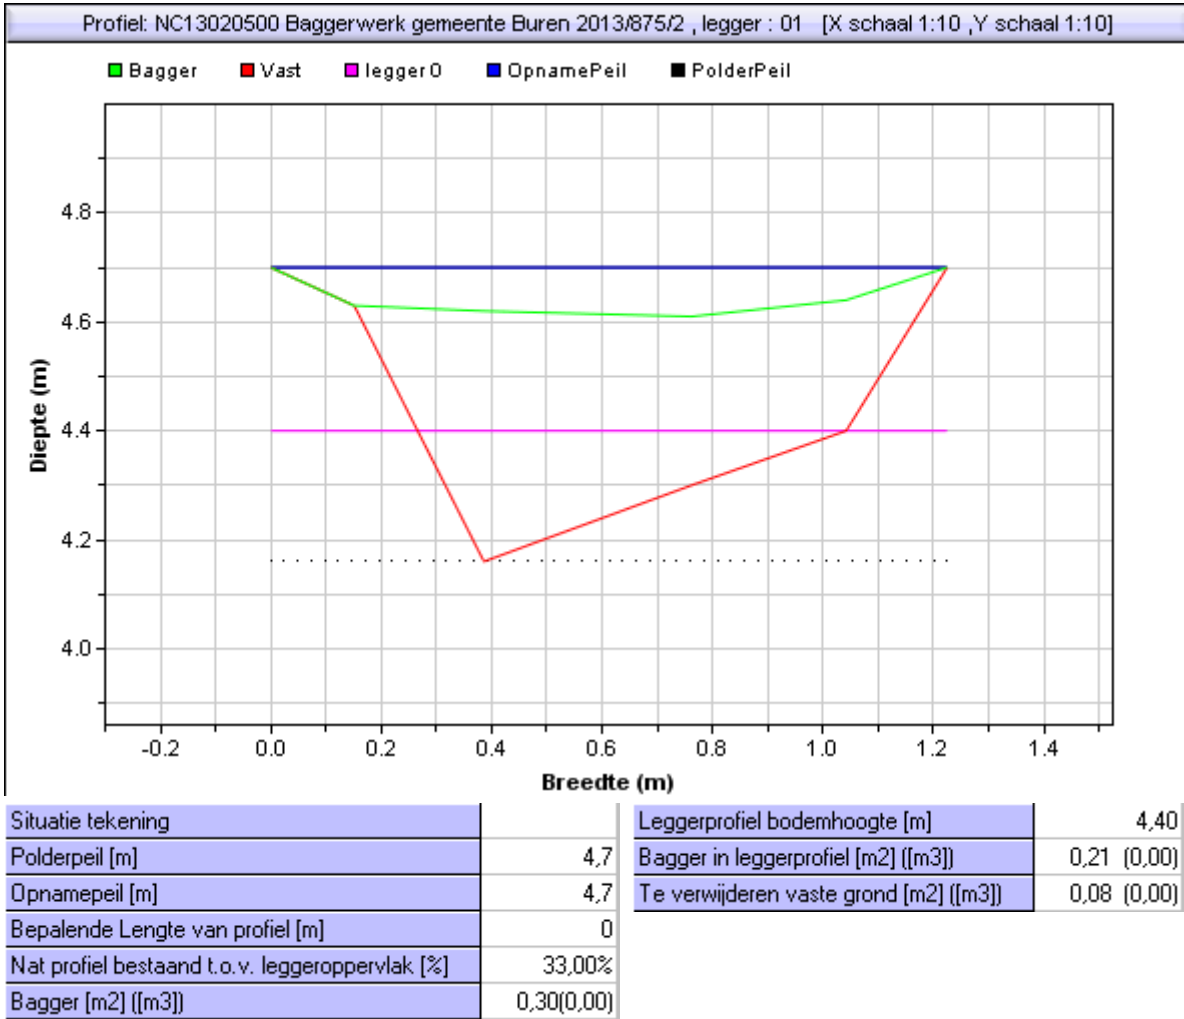

Gebied : NC13020500 Baggerwerk gemeente Buren 2013  
Project :  
Bedrijf : RPS  
Dwarsprofiel : 875 / 3      Datume uitpeiling: 0:00:00  
Beschrijving :

