



Gebied : NC13020500 Baggerwerk gemeente Buren 2013
Project :
Bedrijf : RPS
Dwarsprofiel : 878 / 1 Datume uitpeiling: 0:00:00
Beschrijving :

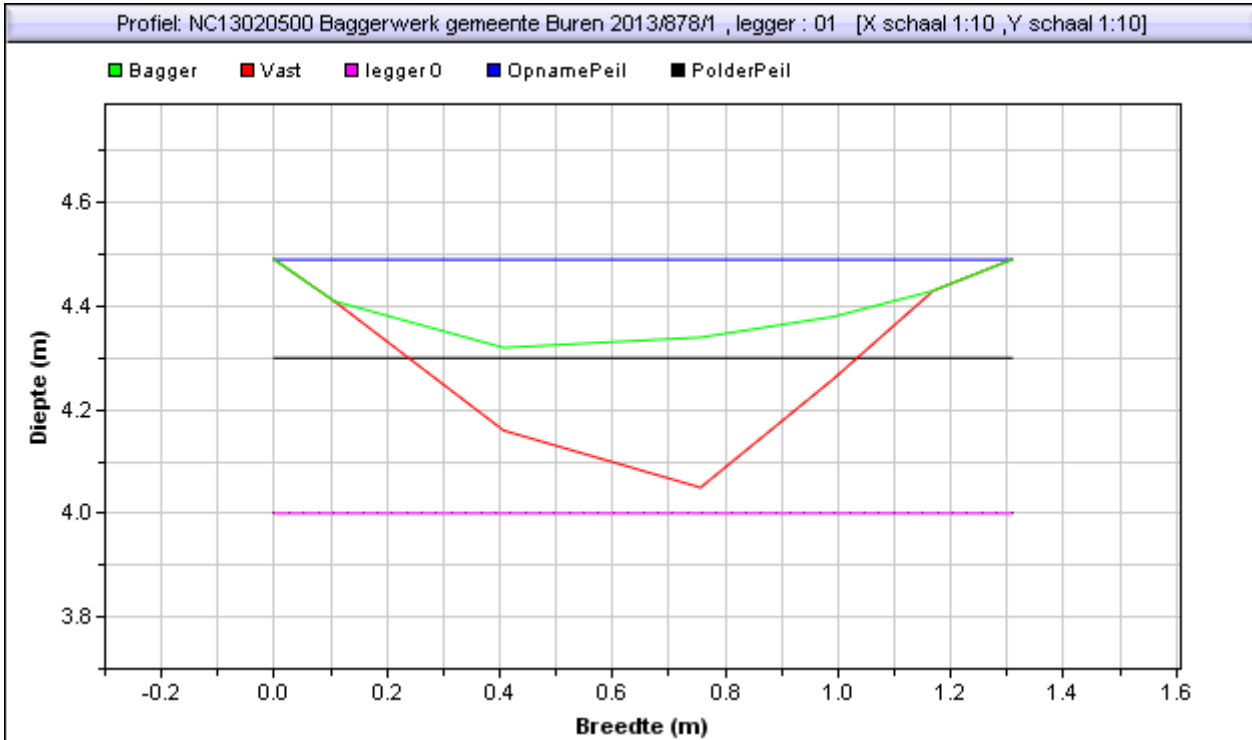

Situatie tekening		Leggerprofiel bodemhoogte [m]	4,00
Polderpeil [m]	4,30000019	Bagger in leggerprofiel [m2] {[m3]}	0,16 (0,00)
Opnamepeil [m]	4,49	Te verwijderen vaste grond [m2] {[m3]}	0,33 (0,00)
Bepalende Lengte van profiel [m]	0		
Nat profiel bestaand t.o.v. leggeroppervlak [%]	0,00%		
Bagger [m2] {[m3]}	0,16(0,00)		

Gebied : NC13020500 Baggerwerk gemeente Buren 2013
Project :
Bedrijf : RPS
Dwarsprofiel : 878 / 2 Datume uitpeiling: 0:00:00
Beschrijving :

Profiel: NC13020500 Baggerwerk gemeente Buren 2013/878/2 , legger : 01 [X schaal 1:10 ,Y schaal 1:10]

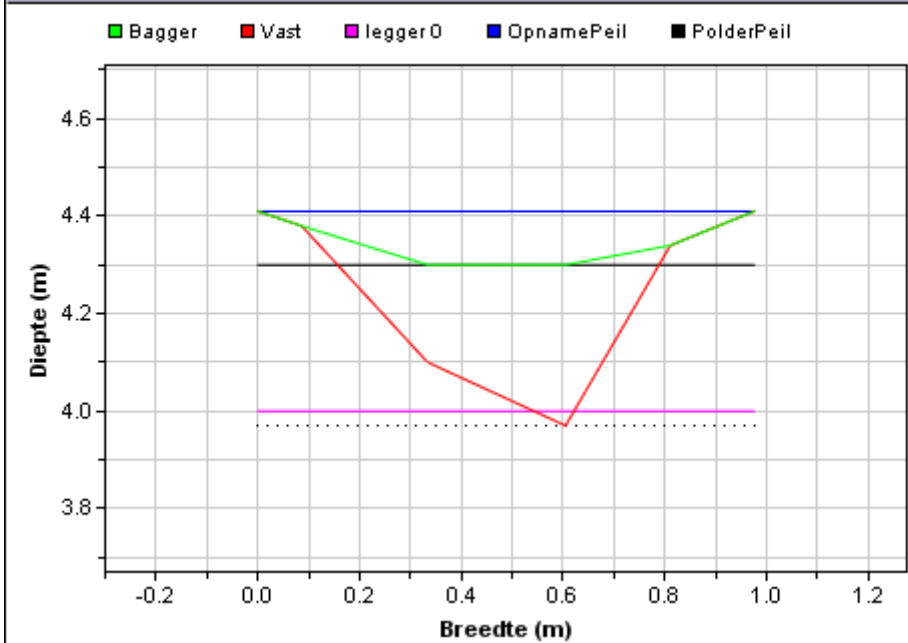

Situatie tekening		Leggerprofiel bodemhoogte [m]	4,00
Polderpeil [m]	4,30000019	Bagger in leggerprofiel [m2] ([m3])	0,13 (0,00)
Opnamepeil [m]	4,41	Te verwijderen vaste grond [m2] ([m3])	0,20 (0,00)
Bepalende Lengte van profiel [m]	0		
Nat profiel bestaand t.o.v. leggeroppervlak [%]	0,00%		
Bagger [m2] ([m3])	0,13(0,00)		