


Waterbodem Dwarsprofielen Beheer- WDB.3.0.193

Gebied : NC13020500 Baggerwerk gemeente Buren 2013  
Project :  
Bedrijf : RPS  
Dwarsprofiel : 881 / 1      Datume uitpeiling: 0:00:00  
Beschrijving :


Profiel: NC13020500 Baggerwerk gemeente Buren 2013/881/1    [X schaal 1:5 ,Y schaal 1:5]

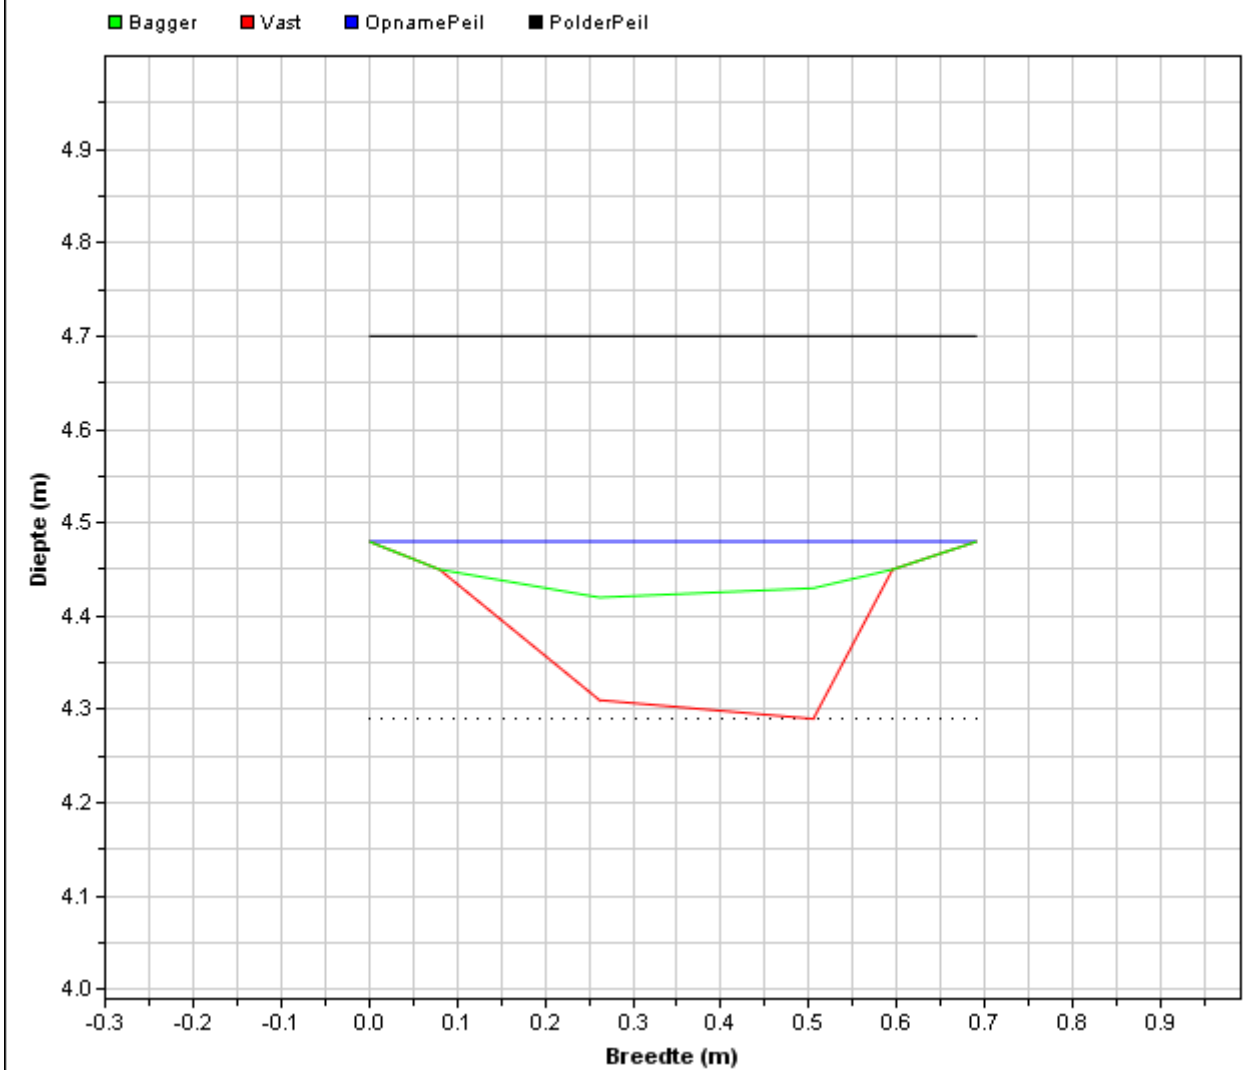

Situatie tekening	
Polderpeil [m]	4,7
Opnamepeil [m]	4,48
Bepalende Lengte van profiel [m]	0
Nat profiel bestaand t.o.v. leggeroppervlak [%]	130,00%
Bagger [m2] ([m3])	0,05(0,00)

Gebied : NC13020500 Baggerwerk gemeente Buren 2013  
Project :  
Bedrijf : RPS  
Dwarsprofiel : 881 / 2      Datume uitpeiling: 0:00:00  
Beschrijving :

Profiel: NC13020500 Baggerwerk gemeente Buren 2013/881/2    [X schaal 1:10 ,Y schaal 1:1

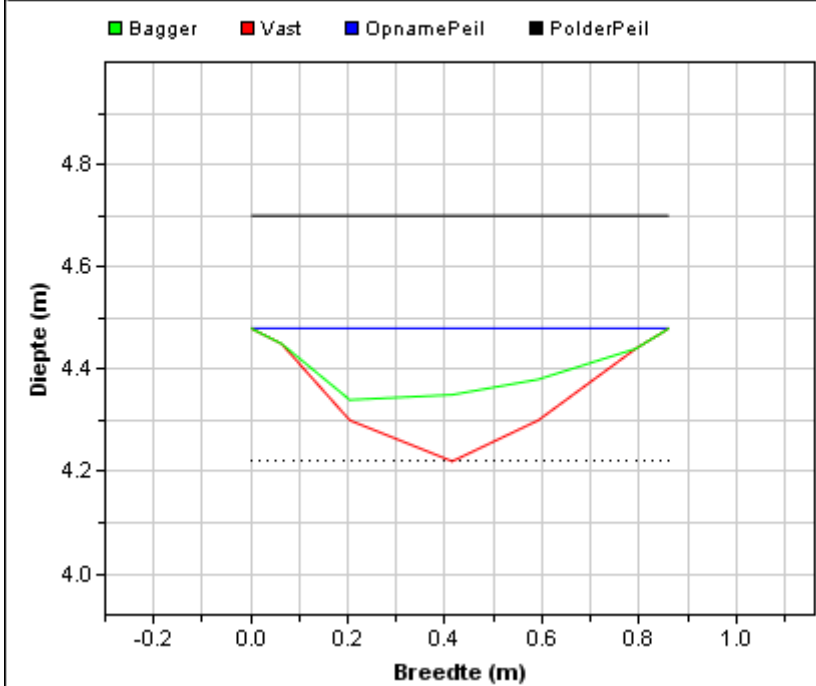

Situatie tekening	
Polderpeil [m]	4,7
Opnamepeil [m]	4,48
Bepalende Lengte van profiel [m]	0
Nat profiel bestaand t.o.v. leggeroppervlak [%]	157,00%
Bagger [m2] ([m3])	0,05(0,00)