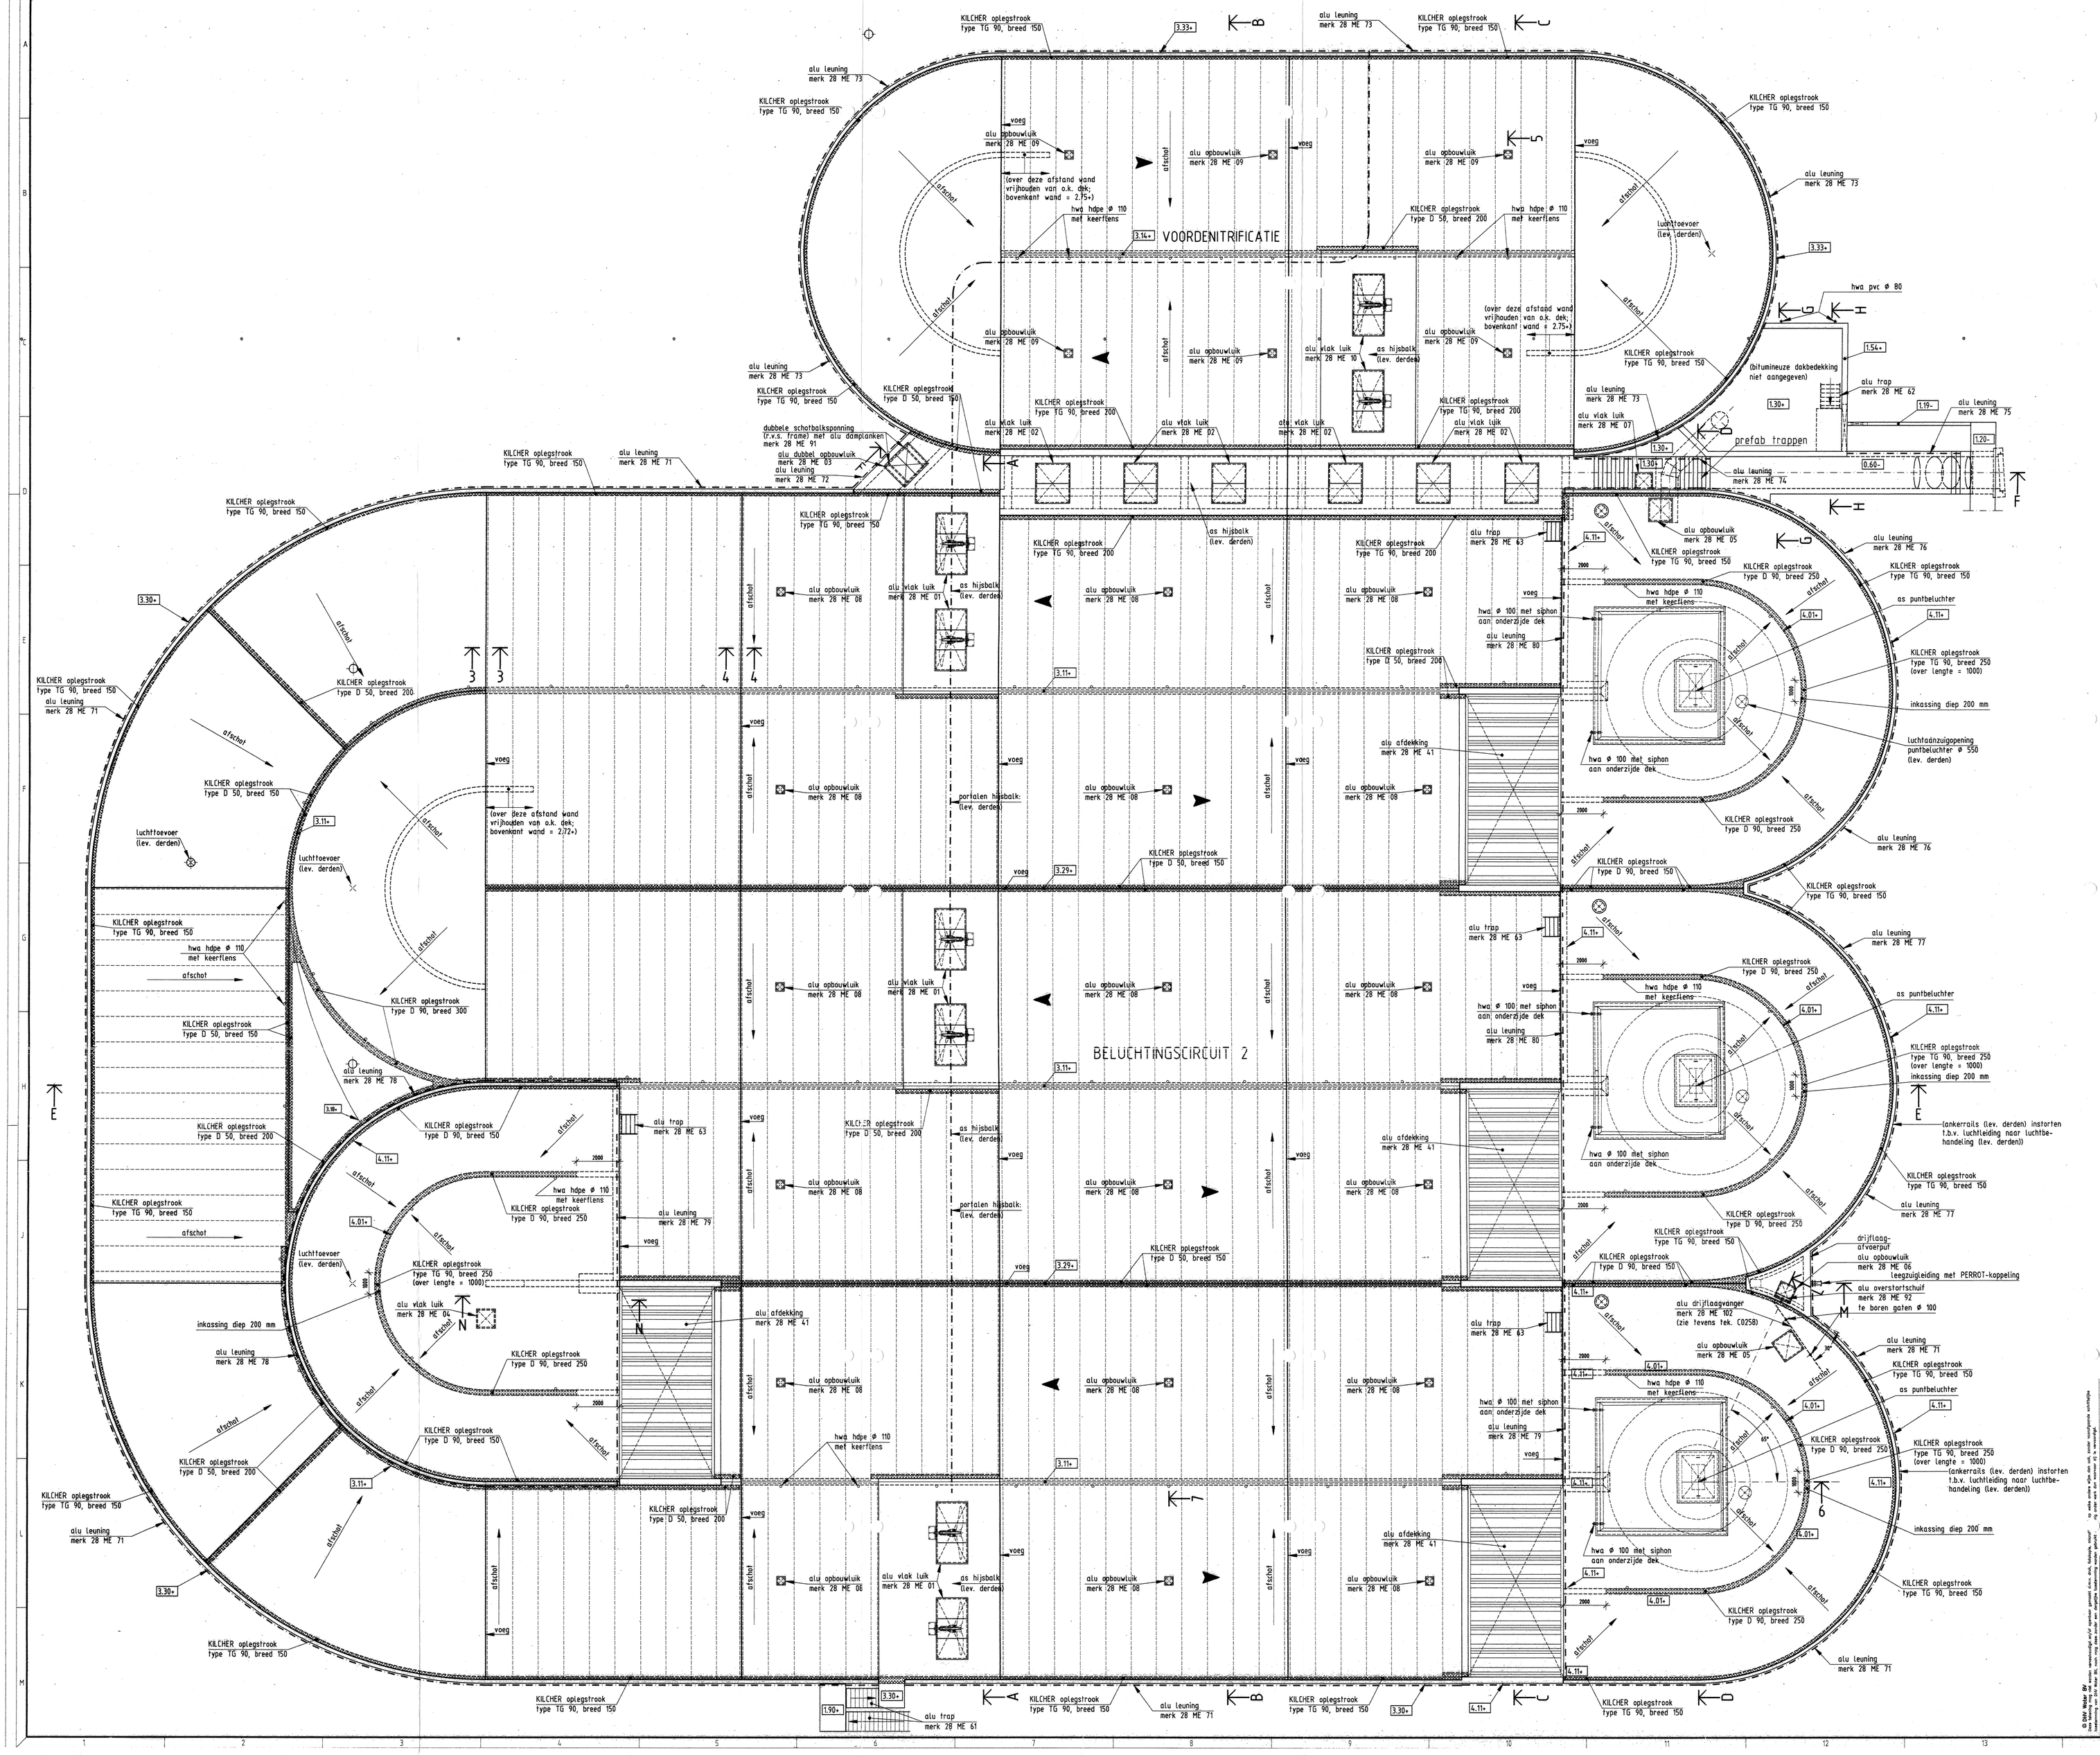

NB 4e beluchterbordes voorbereid op komst van de 4e beluchter in de toekomst
NB voor doorsneden A-A t/m H-H en N-N : zie tek. C0252
NB voor doorsneden L en M : zie tek. C0254
NB voor details 3-3, 4-4, 5, 6 en 7 : zie tek. C0254
NB mechanische onderdelen niet volledig aangegeven
NB alle in het zicht blijvende voegen afkitten

REVISE		CH	961231	E
BESTEK		RL	940527	D
CONCEPT BESTEK		RL	940414	C
DEFINITIEF ONTWERP		RL	940330	B
omschrijving wijzigingen	con / chef / tek.	datum		
de constructeur	eerste uitgave	RL	940225	A

UITBREIDING AWZI KORTENOORD

HOOGHEEMRAADSCHAP VAN SCHIELAND

BELUCHTINGSCIRCUIT 2 / VOORDENITRIFICATIE

BOVENAANZICHT

pelen in m t.o.v. NAP.
maten in mm
Schaal : 1:100
formaat 1189x841 A0

tekeningnummer: G8188-40-200
tekeningnummer: C0251

© BWS Wiggo BV
De tekening mag niet zonder voorafgaande schriftelijke toestemming van de opdrachtgever worden verveelvoudigd en/of aan derden ter beschikking worden gesteld.