


Ruimtenr	Bedrijfsorgaan	NettoOpp
O2.01	trappenhuis	16.8
O2.02	hal	39.1
O2.03	kantoorruimte	13.6
O2.04	voorruimte toilet	3.4
O2.04A	toilet	1.5
O2.04B	toilet	1.4
O2.05	leslokaal	48
O2.06	leslokaal	62.4



Reeds LED armaturen aanwezig

bv3 projectsupport

De Grote Elst 11
5246 JM Rosmalen
Postbus 271, 5240 AG Rosmalen
Telefoon 073-6399310
Fax 073-6399329
E-mail: bouw@bv3projectsupport.nl

REVISIE

bv3

project:	Stichting Openbaar Onderwijs OBS De Overlaet, Terpeborch 78-78a	schaal: 1:100 formaat: A3
onderdeel:	bouwkundige tekening 1e Verdieping	projectnr: 4010-000
opdrachtgever:	Gemeente 's-Hertogenbosch Postbus 12345, 5200 GZ 's-Hertogenbosch	projectnr. opdrachtgever:
getekend : ses gezien : tms datum : 09-01-2003	gewijzigd: a : b : c :	d : e : f :
		blad: B-02