


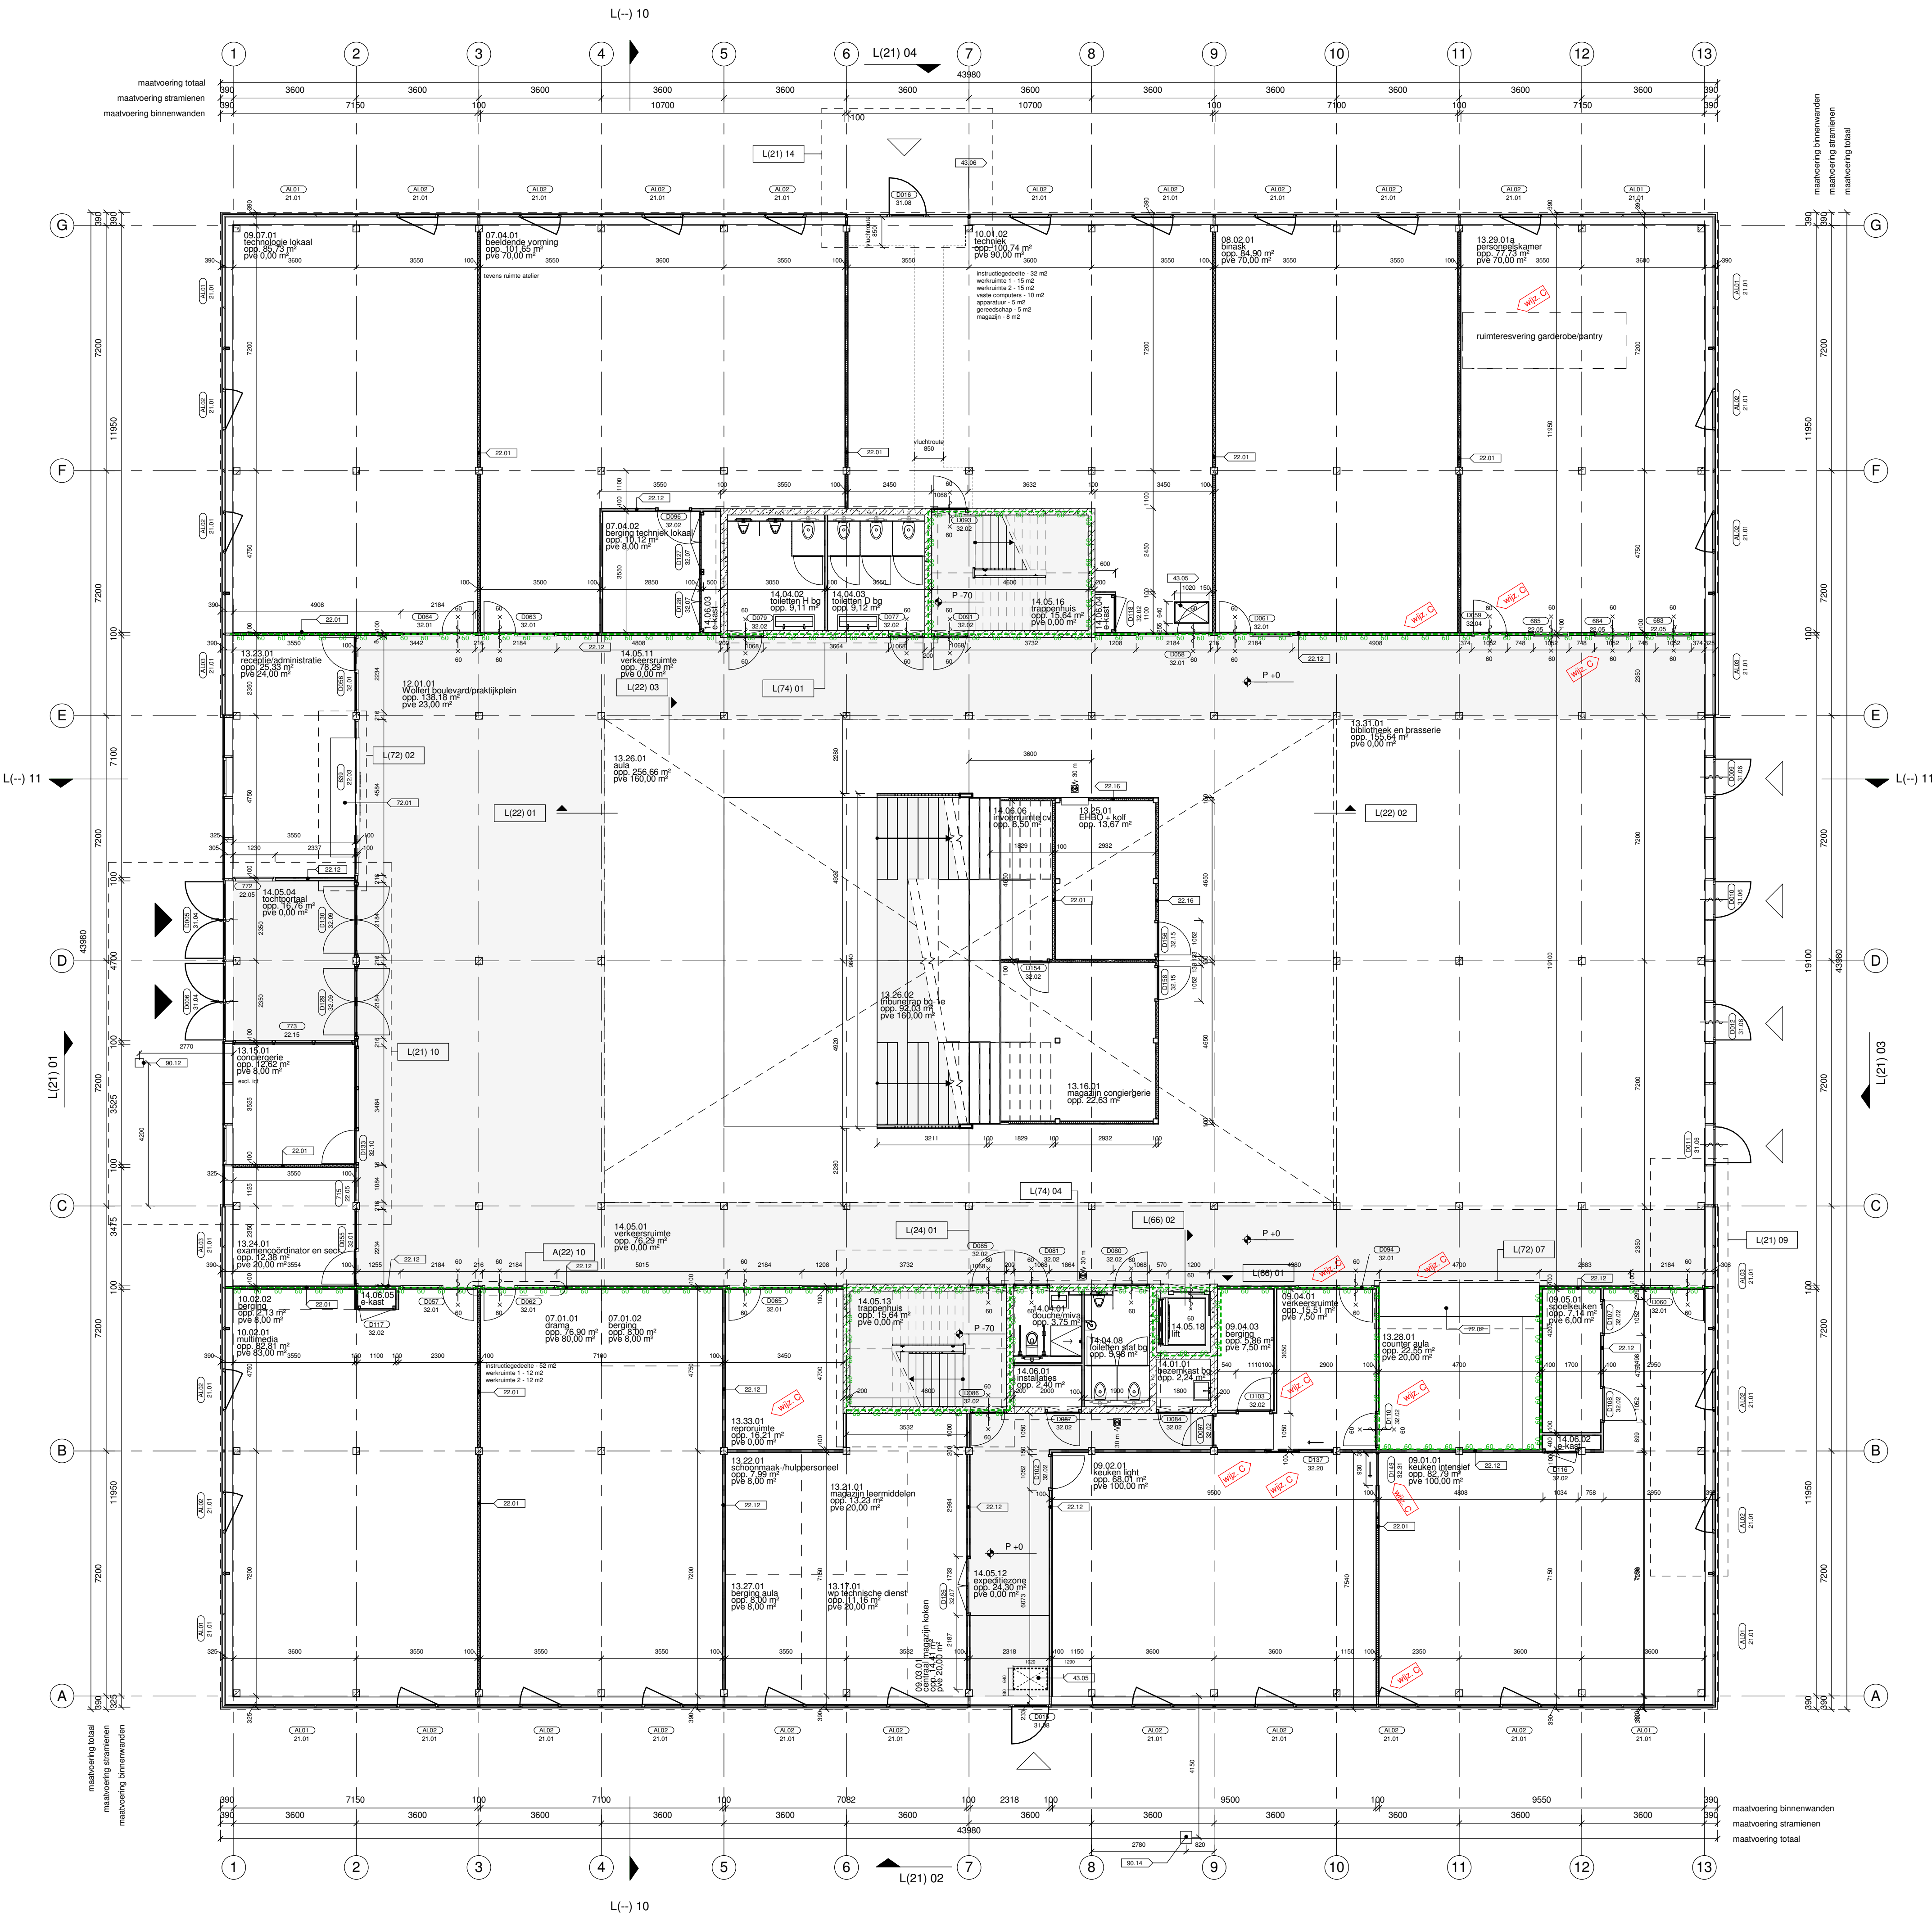


Legenda

-Alle maten in het werk te controleren. Terreinmaten zijn indicatief
-Alle maten in mm
-Tekeningen volgens documentenlijst 1068 S 02
-Materiaalcode volgens bijbehorende materiaalstaat 1068 S 05 of bestekboek
-P=0 = bovenkant afgewerkte vloer begane grond = 5,0m - NAP
-Grondwaterstand nog onbekend
-Geleidelijke losse inrichting valt binnen het bouwkundig bestek, tenzij anders aangegeven
-Vloeroppervlaktes volgens NEN 2580
-Integrale toegankelijkheid en toegankelijkheid van ruimten: vrije doorgang, dagmaten en drempelhoogte voldoen aan de eisen zoals vermeld in art. 4.21, 4.22 en 4.27 van het Bouwbesluit 2012
-alle binnendeuren in een vluchtroute zijn te openen zonder sleutel of Bouwbesluit 2012 art. 7.12 'Deuren in vluchtroutes'
-De bouwconstructie bezichtig bij brand in een compartiment waarin de bouwconstructie niet ligt, niet binnen 60 minuten door het bezwijken van een bouwconstructie binnen of grenzend aan het brandcompartiment. Hierbij is rekening gehouden met een reductie van 30 minuten. Een vloer, trap of hellingbaan waarover of waaraan een vluchtroute voert, bezigt niet binnen 30 minuten bij brand in een subbrandcompartiment waarin de vluchtroute niet ligt
-Voor de betonnen constructie onderdelen is de brandverendheid te realiseren door de dekking op de wapening aan te brengen conform de eisen opgenomen in de NEN-EN1992-1-2 'Rekenkundige bepalingen van de brandverendheid van bouwdeelen - Betonconstructies'
-noodverlichting c.f. Bouwbesluit art. 6.3
-voor vuurlast berekening compartiment zie document 'berekening vuurlast brandcompartiment aula' met kenmerk V046599ab.190pds5.vj. 02_003
-BML inclusief ruimtebewaking c.f. uitgangspunten zie document 'uitgangspunten document brandmeld- en ontruimingsinstallatie' met kenmerk R046599ab.190y11.mv. 03_003

- materiaalcode: cijfercode: NL-Stb code volgnummer
- deurmerk: cijfercode: NL-Stb code volgnummer
- deurcode
- verwijzing naar een ander document binnen hetzelfde project. Zie documentenlijst.
- weerstand tegen branddoorslag en brandoverlag in minuten
- zelfskulend en weerstand tegen branddoorslag en brandoverlag in minuten
- weerstand tegen branddoorslag en brandoverlag in minuten
- materialen uittijnen (voorkant = voorkant)
- buiten bestek
- rookmelder
- vluchtrouteaanduiding
- noodverlichting
- zender/melder lineaire optische rookmelder positie en aantal cf. NEN-2535
- spiegel lineaire optische rookmelder positie en aantal cf. NEN-2535
- verkeersruimte

uitvoeringsgereed

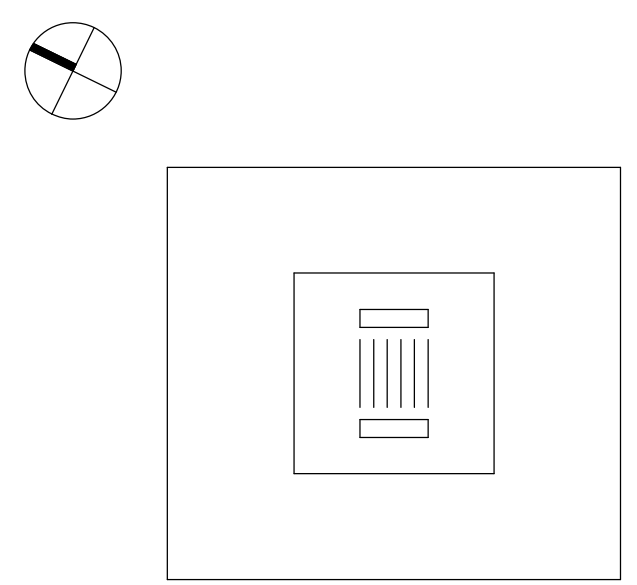

- A bijvoegen van kozijnmerken
- B Revisie
- C Indelingswijzigingen
- D ruimteaan 13.24.01 en schacht 2de verdieping
- E wijzigingspijlen toegevoegd

architectenbureau
cepezed b.v.

ezelsveldlaan 61
2611 rv delft nl

t +31 15 215 0000
post@cepezed.nl
www.cepezed.nl

opdrachtgever
stichting BOOR

werk
Wolfert Lansing

fase
uitvoeringsontwerp
datum
06-09-2019
schaal
1:100
formaat
A1
getekend
al
gecontroleerd
js
gewijzigd

09-09-2019
25-10-2019
06-12-2019
11-12-2019
17-01-2020

tekening
plattegrond begane
grond

1068
L(--)
02

cepezed