


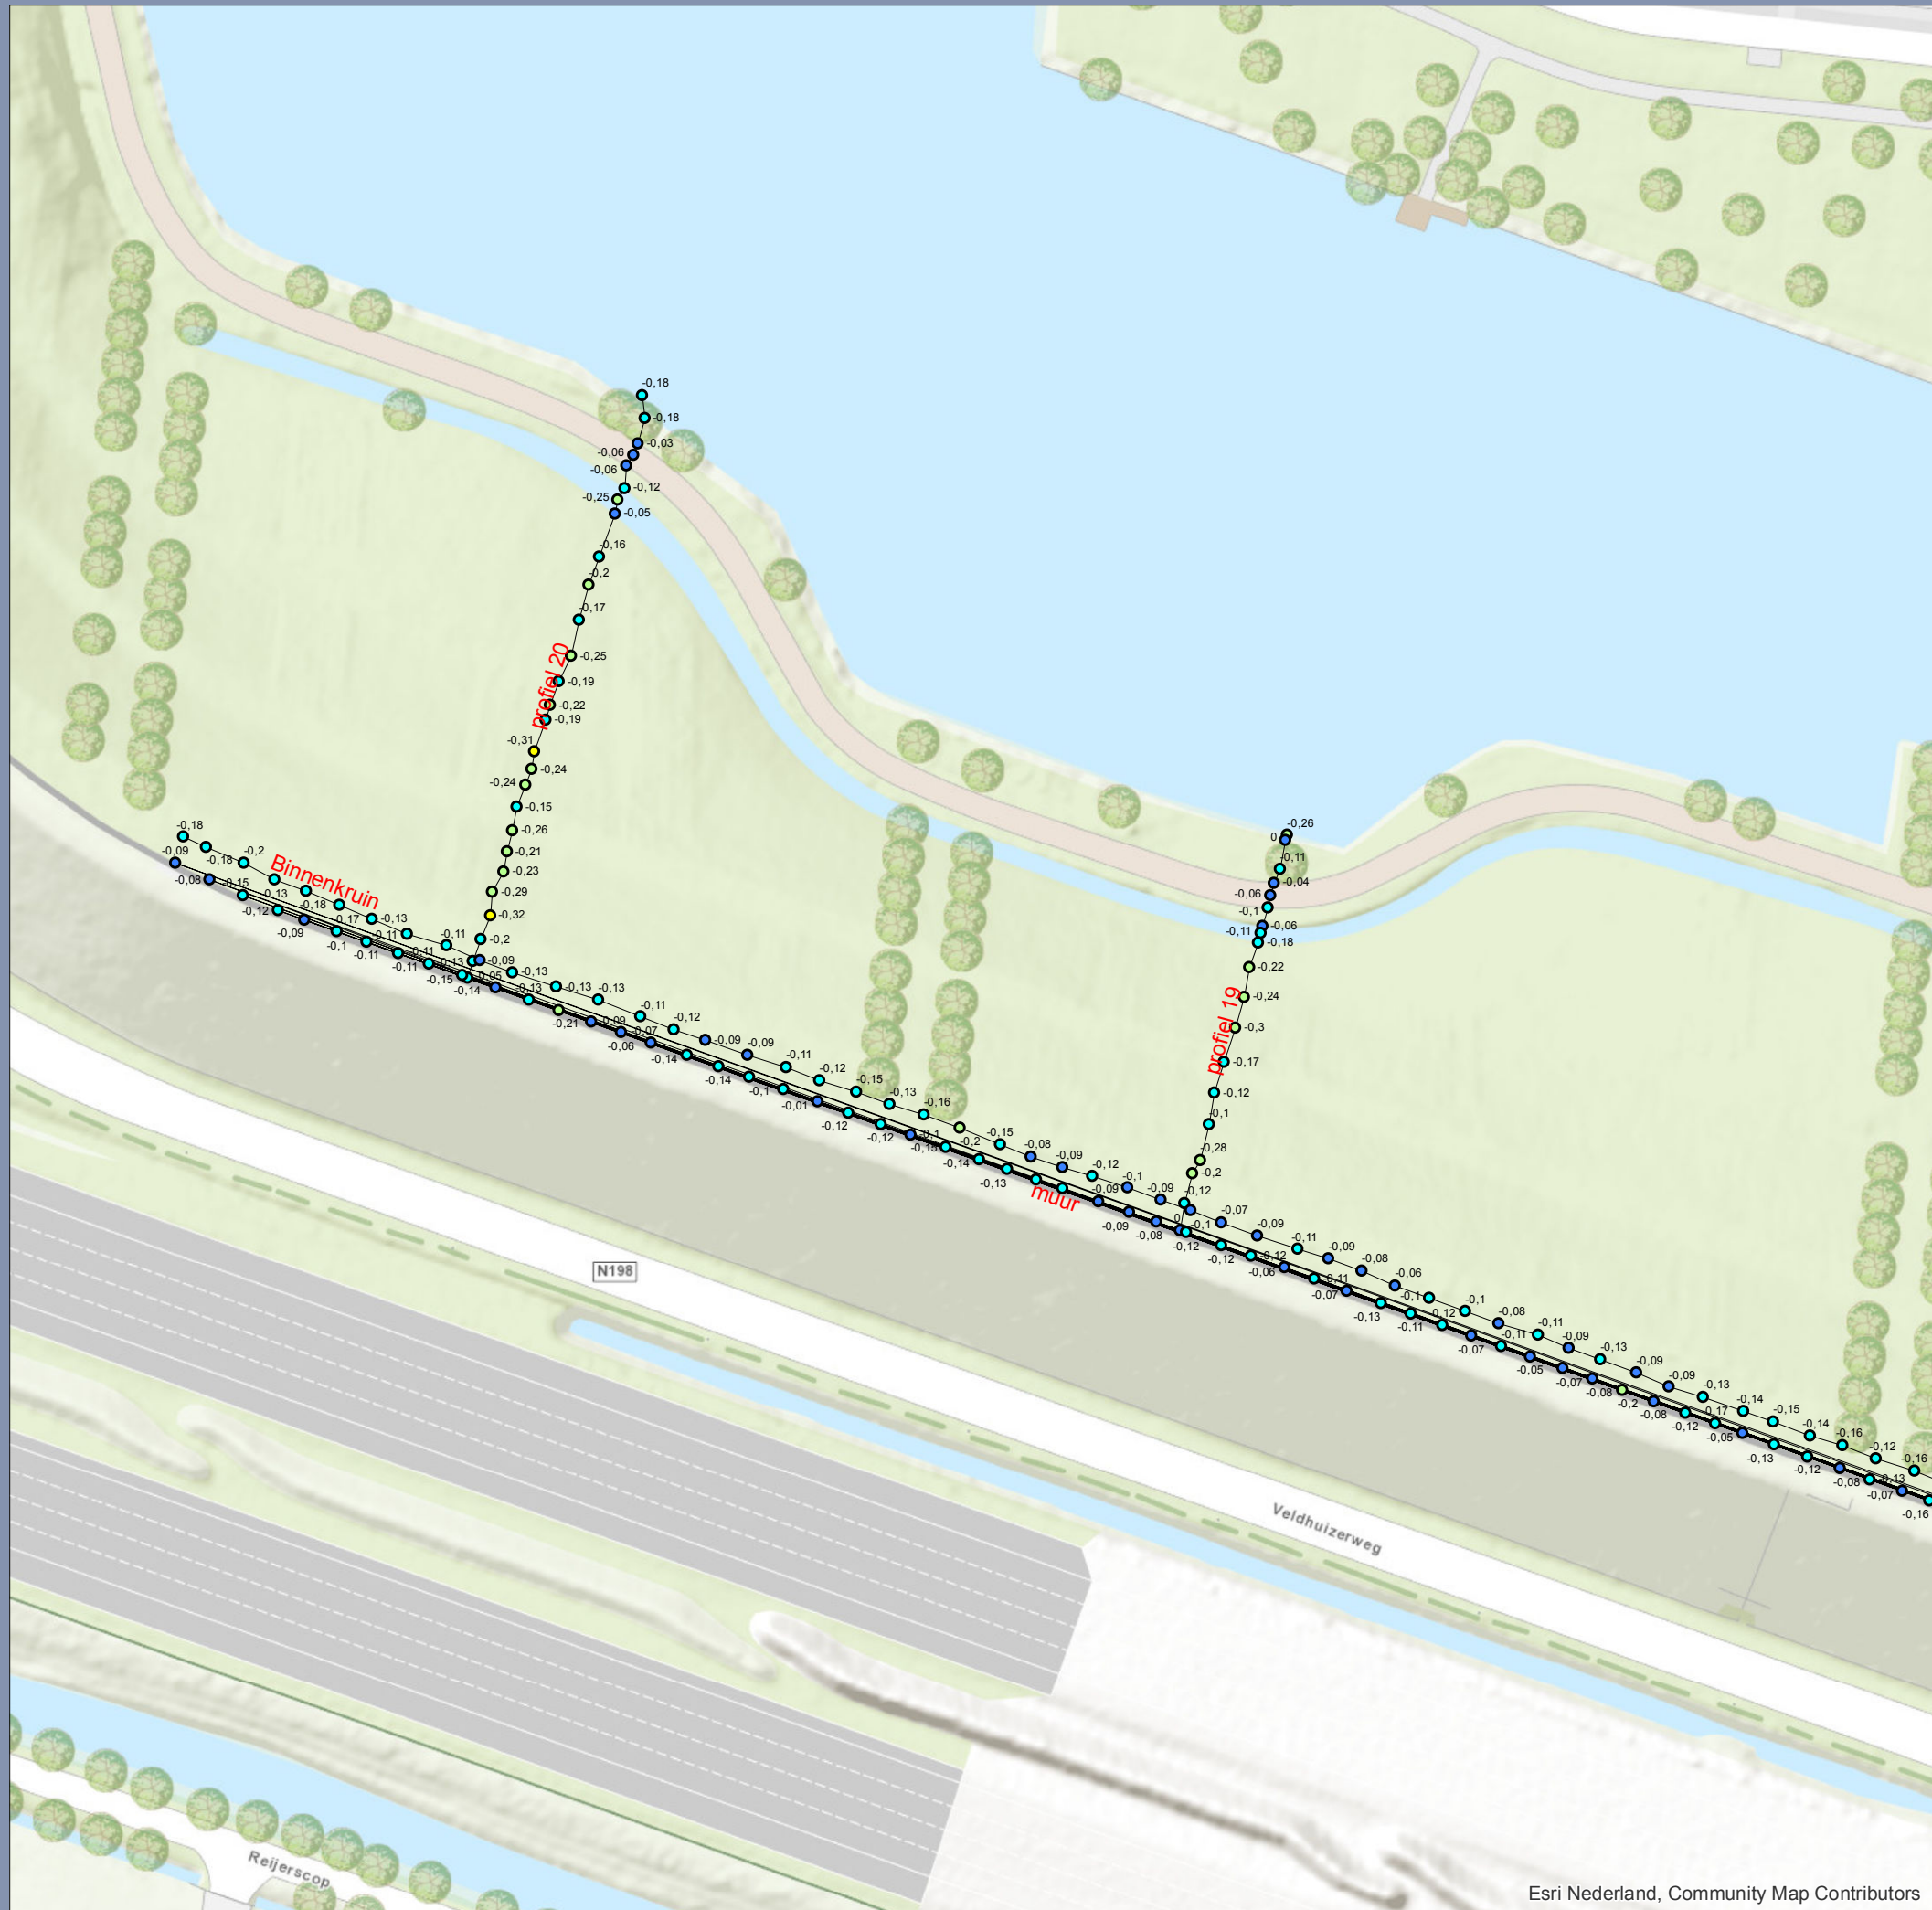

- Legenda**
- Verschil (Inmeting minus AHN)**
- 0,68 - -0,5 m
 - 0,5 - -0,4 m
 - 0,4 - -0,3 m
 - 0,3 - -0,2 m
 - 0,2 - -0,1 m
 - 0,1 - 0 m
 - 0 - 0,06 m
 - Profielen

Hoogteverschil metingen
Geluidswal Veldhuizen


Blad 1

Opdrachtgever: Gemeente Utrecht
Projectnummer: 363877



Status: Concept
Datum: 4-7-2019
Schaal: 1:1.000
Formaat: A3

Getekend: BJ - **Gecontroleerd:** RM

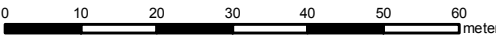



Legenda

Verschil (Inmeting minus AHN)

- 0,68 - -0,5 m
- 0,5 - -0,4 m
- 0,4 - -0,3 m
- 0,3 - -0,2 m
- 0,2 - -0,1 m
- 0,1 - 0 m
- 0 - 0,06 m
- Profielen

Hoogteverschil metingen


Geluidswal Veldhuizen

Blad 2

Opdrachtgever: Gemeente Utrecht
Projectnummer: 363877

Status: Concept
Datum: 4-7-2019
Schaal: 1:1.000
Formaat: A3

Getekend: BJ - Gecontroleerd: RM

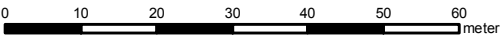



Legenda

Verschil (Inmeting minus AHN)

- 0,68 - -0,5 m
- 0,5 - -0,4 m
- 0,4 - -0,3 m
- 0,3 - -0,2 m
- 0,2 - -0,1 m
- 0,1 - 0 m
- 0 - 0,06 m
- Profielen

Hoogteverschil metingen
Geluidswal Veldhuizen


Blad 3

Opdrachtgever: Gemeente Utrecht
Projectnummer: 363877



Status: Concept
Datum: 4-7-2019
Schaal: 1:1.000
Formaat: A3

Getekend: BJ - Gecontroleerd: RM

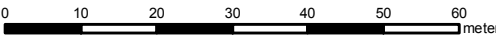



Legenda

Verschil (Inmeting minus AHN)

-0,68 - -0,5 m

-0,5 - -0,4 m

-0,4 - -0,3 m

-0,3 - -0,2 m

-0,2 - -0,1 m

-0,1 - 0 m

0 - 0,06 m

Profielen

Hoogteverschil metingen

Geluidswal Veldhuizen

Opdrachtgever: Gemeente Utrecht

Projectnummer: 363877

Status: Concept

Datum: 4-7-2019

Schaal: 1:1.000

Formaat: A3

Getekend: BJ - Gecontroleerd: RM

0102030405060

meter

© Sweco Nederland B.V. Alle rechten voorbehouden

Blad 4

SWECO

N

Esri Nederland, Community Map Contributors

P:\240\363877_Utrecht_geluidswal_Veldhuizen\GIS\mxd\A3_L_Hoogteverschil_metingen_20190704.mxd 4-7-2019 13:53:06



Legenda

Verschil (Inmeting minus AHN)

- 0,68 - -0,5 m
- 0,5 - -0,4 m
- 0,4 - -0,3 m
- 0,3 - -0,2 m
- 0,2 - -0,1 m
- 0,1 - 0 m
- 0 - 0,06 m
- Profielen

Hoogteverschil metingen Geluidswal Veldhuizen

Blad 5

Opdrachtgever: Gemeente Utrecht
Projectnummer: 363877


SWECO

Status: Concept
Datum: 4-7-2019
Schaal: 1:1.000
Formaat: A3

Getekend: BJ - Gecontroleerd: RM

0 10 20 30 40 50 60 meter



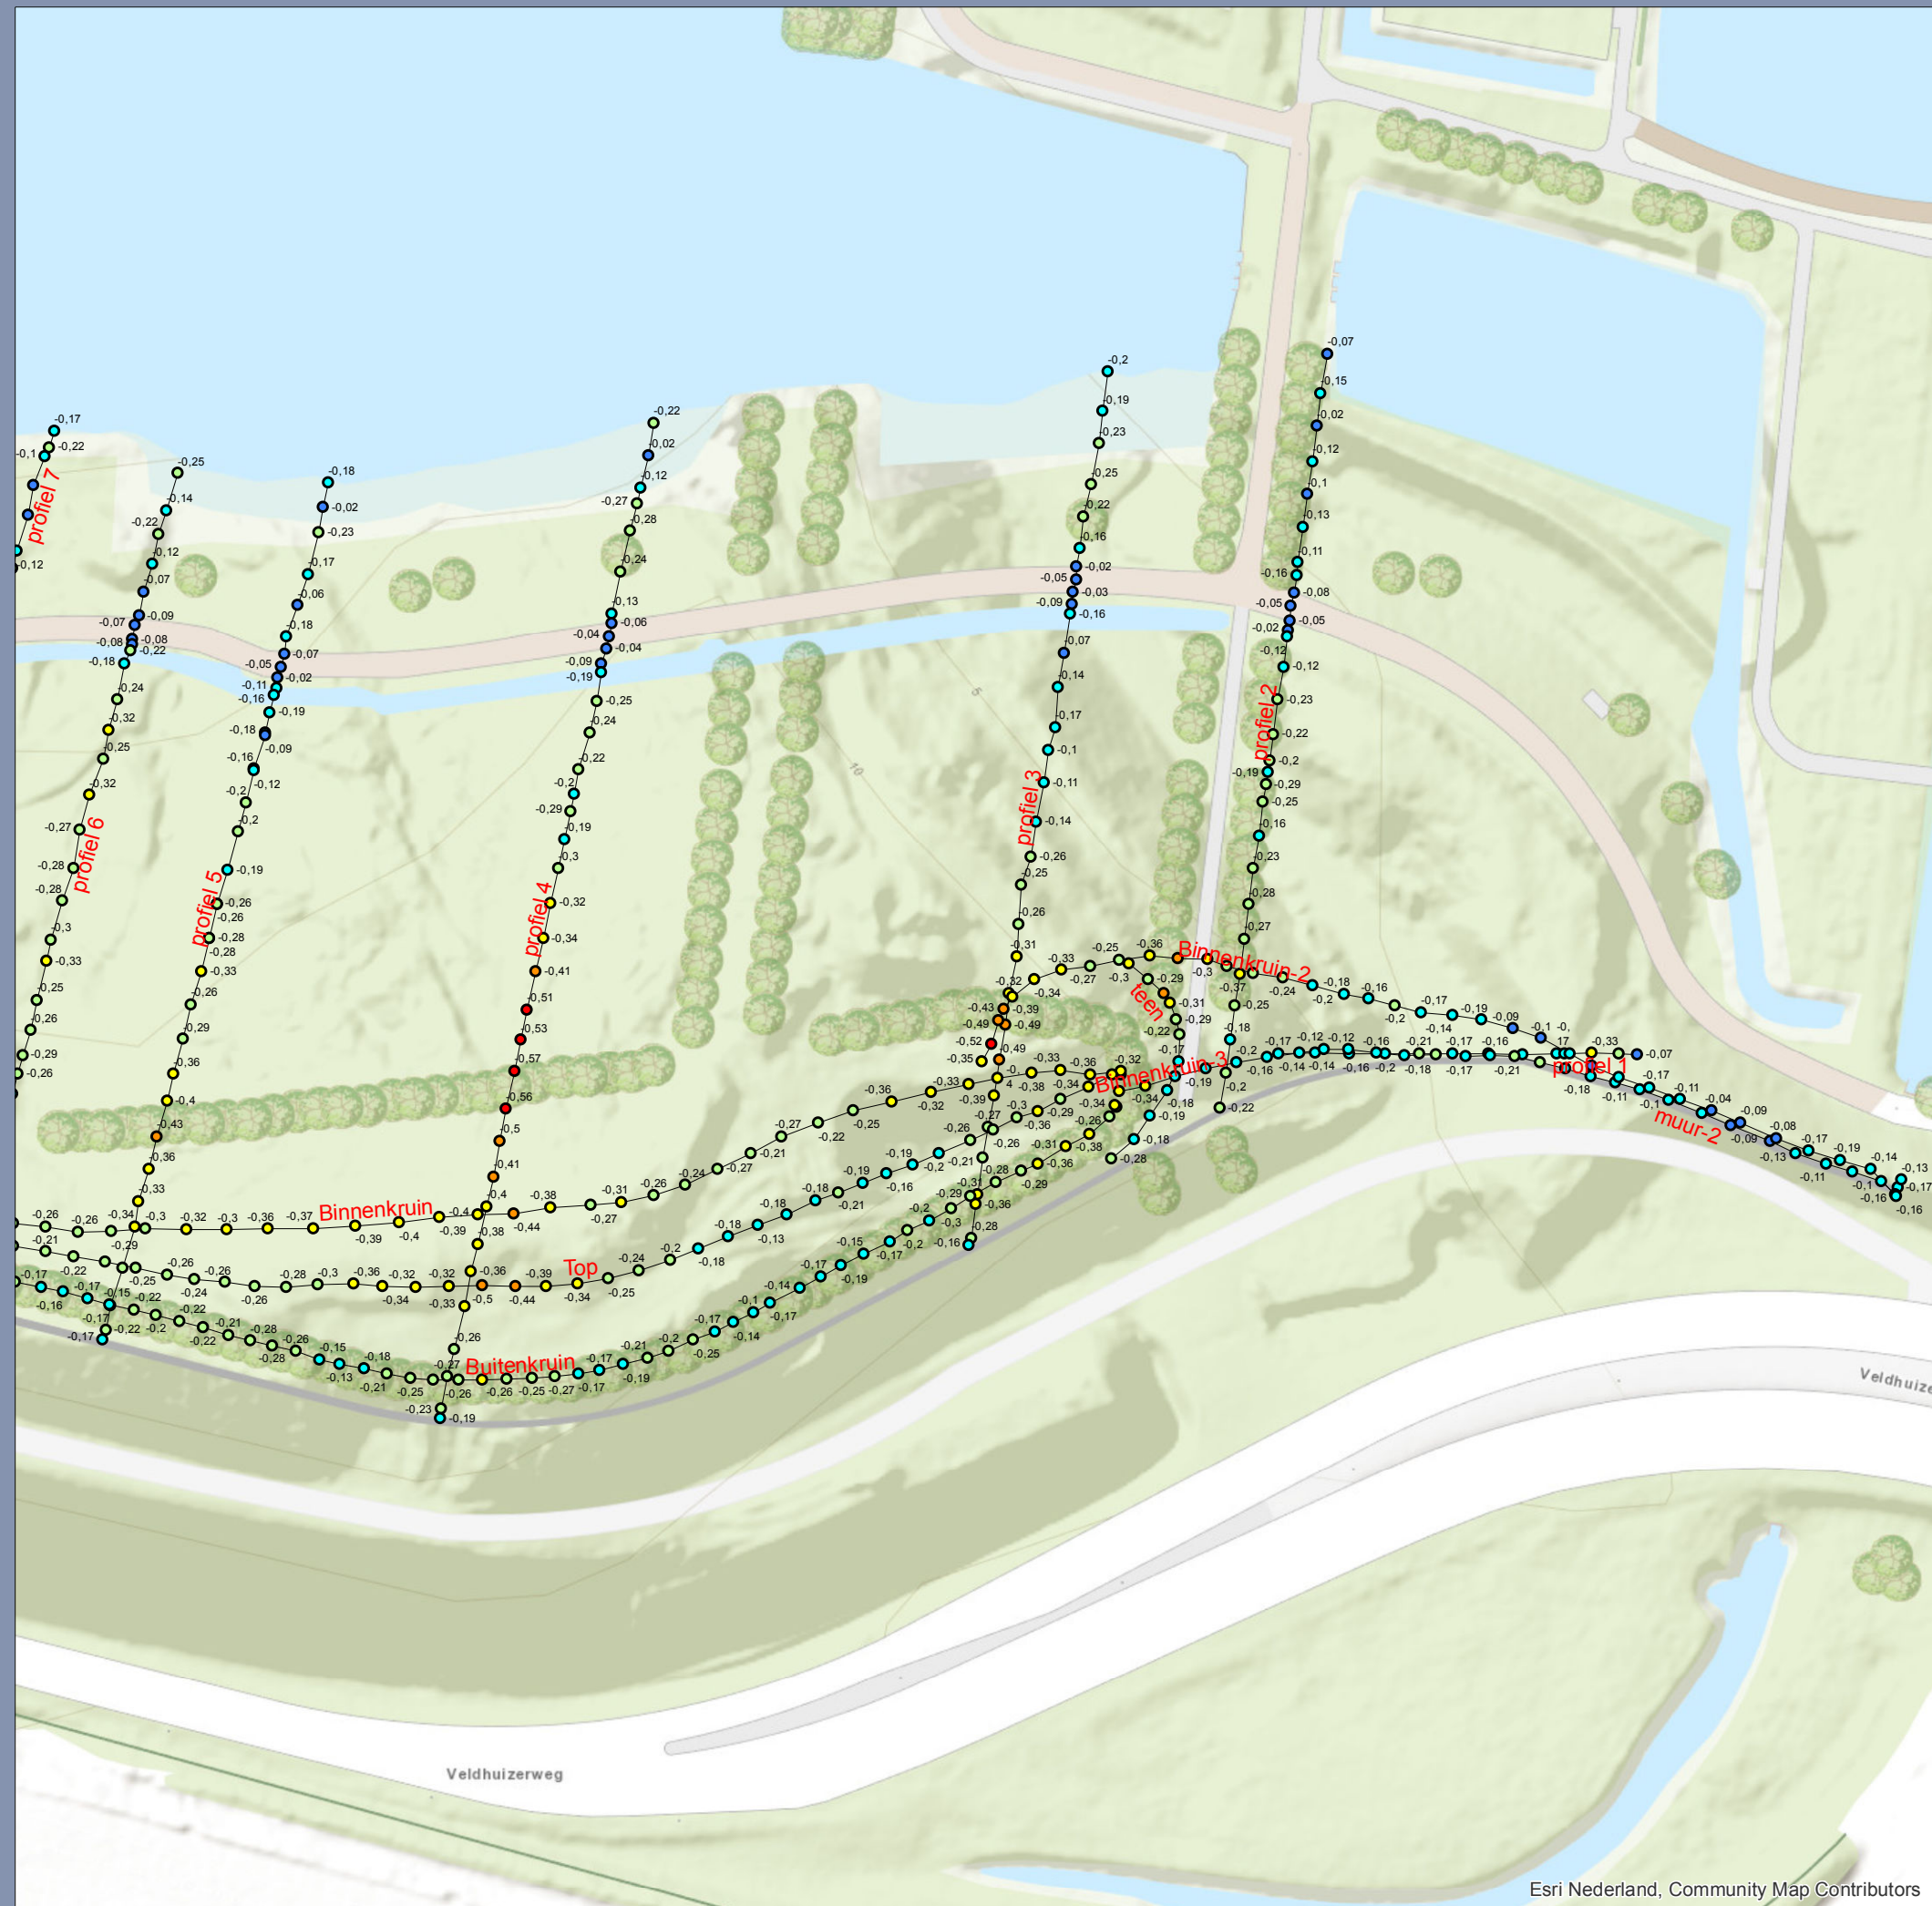

Legenda

Verschil (Inmeting minus AHN)

-0,68 - -0,5 m

-0,5 - -0,4 m

-0,4 - -0,3 m

-0,3 - -0,2 m

-0,2 - -0,1 m

-0,1 - 0 m

0 - 0,06 m

Profielen

Hoogteverschil metingen

Geluidswal Veldhuizen

Opdrachtgever: Gemeente Utrecht

Projectnummer: 363877

Status: Concept

Datum: 4-7-2019

Schaal: 1:1.000

Formaat: A3

Getekend: BJ - Gecontroleerd: RM

0102030405060

meter

SWECO

N

Esri Nederland, Community Map Contributors

© Sweco Nederland B.V. Alle rechten voorbehouden