Schuin dak

overstek

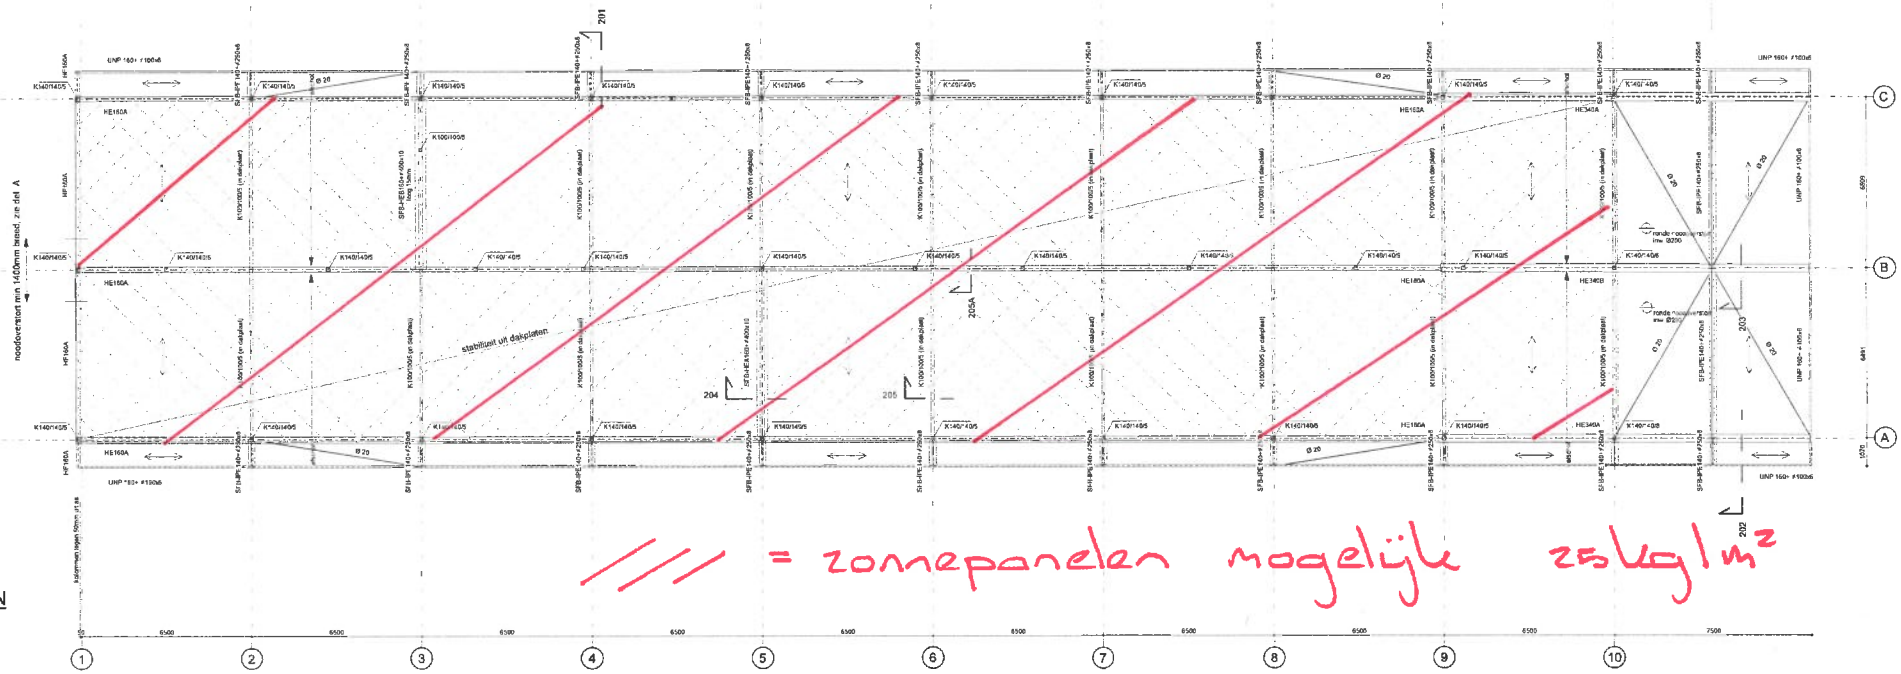

/// = zonnepanelen mogelijk 25kg/m²

+ DAKPLAN
1 : 100

PELECON structural engineers

Gezien d.d. 26-10-20

Brede school Hillegom

14.121 dd 26-10-'20