Wapeningstabel	afm. balken 300x300	b.k. 600÷P	
Balk nr.	Lengte	o./b. wap.	extra wap.
1.	4310	3 ϕ 10	1 ϕ 12
2.	4310	3 ϕ 10	1 ϕ 12 + 2 ϕ 16
3.	4310	3 ϕ 10	1 ϕ 12 + 2 ϕ 16
4.	6550	3 ϕ 10	5 ϕ 12
5.	6550	3 ϕ 10	4 ϕ 12
6.	10198	3 ϕ 10	-
7.	10198	3 ϕ 10	-
8.	13501	3 ϕ 10	6 ϕ 12 + 4 ϕ 16
9.	9565	3 ϕ 10	5 ϕ 12
10.	9565	3 ϕ 10	5 ϕ 12
11.	9565	3 ϕ 10	2 ϕ 12 + 4 ϕ 16
12.	9017	3 ϕ 10	4 ϕ 12 + 2 ϕ 16

Voor lengte en plaats extra wapening zie plattegrond, de wapening aan het einde 150 mm. haaks omzetten.

Beugels ϕ 6-200, voor extra beugels zie plattegrond.

Laslengte onder en boven: ϕ 10 - 450 mm, ϕ 12 - 550 mm en ϕ 16 - 850 mm, lassen verspringend aanbrengen.

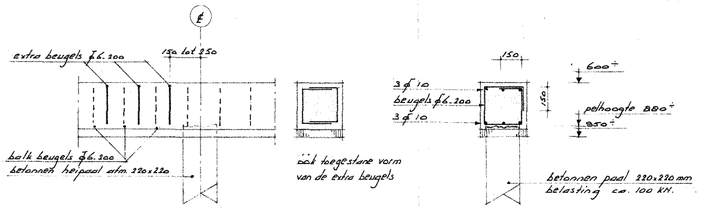

zijaanzicht balk met de plaats extra beugels t.o.v. de heipaal.

balk detail.

Algemene bepalingen betonconstructies

Uitvoering	:	V.B. 1974
Staalsoort	:	Fe B 400 ϕ
Profilering	:	geribd
Cement	:	hoogoven klasse A
Cementgehalte	:	320 kg/m³
Betonkwaliteit	:	B 17,5 klasse 1.
Consistentie gebied	:	3
Zetmaat	:	100 mm ± 20 mm.
Nominale korrel	:	31,5 mm.
Korrelgebied grens	:	grenslijn A en B.
X̄3 ontkisten	:	in overleg constructeur.

Betondekking in m.m. op de wapening.	
	vochtig milieu
vloer	15
wand	20
balk	25
kolom	30

AFD. RIOLERINGEN
Betreft alleen de uitkomende leidingen.

De plaats en hoogte van de aansluiting(en) to bepalen in overleg met openbare werken.

	uit	paraaf	akkoord
in	23		
cd	23	5/83	Hlo
HR	12.1.83		

algemeen.

alle maten in mm., onderstreepte maatvoering niet op schaal getekend (bv. 1000).

athei hoogte 600 ÷ Peil.
pelhoogte 880 ÷ Peil.

de kunststof leidingen moeten zijn voorzien van KOMO-keur, van fabrikaat Dijka, klasse 41 en verwerkt volgens NEN 7009.
de leidingen / hulpstukken onderling te verbinden d.m.v. rubbermanchetten.
de leidingen tijdelijk af te dichten d.m.v. p.v.c. afsluitkappen.

Wijzig.				
	B			
	A	Rioolaansluiting h.w.a. laagbouw gew.	w.b.	10-01-'83
	teken	omschrijving	get.	datum

BUREAU ING. W. KEESOM ARCHITECT B.N.A.
Mesdaglaan 10 Alkmaar Tel: 072-112025

Dossiernummer: 250

Werk: Uitbreiding St. Matthiasschool te Alkmaar.

Onderdeel: Fundering en riolering.

get.	datum	gec.	datum
w.b.	23-07-'82		
w.b.	07-12-'82		
w.b.	14-12-'82		

uitwerking van: A3
schaal: 1:50
formaat: 60x84 cm.