



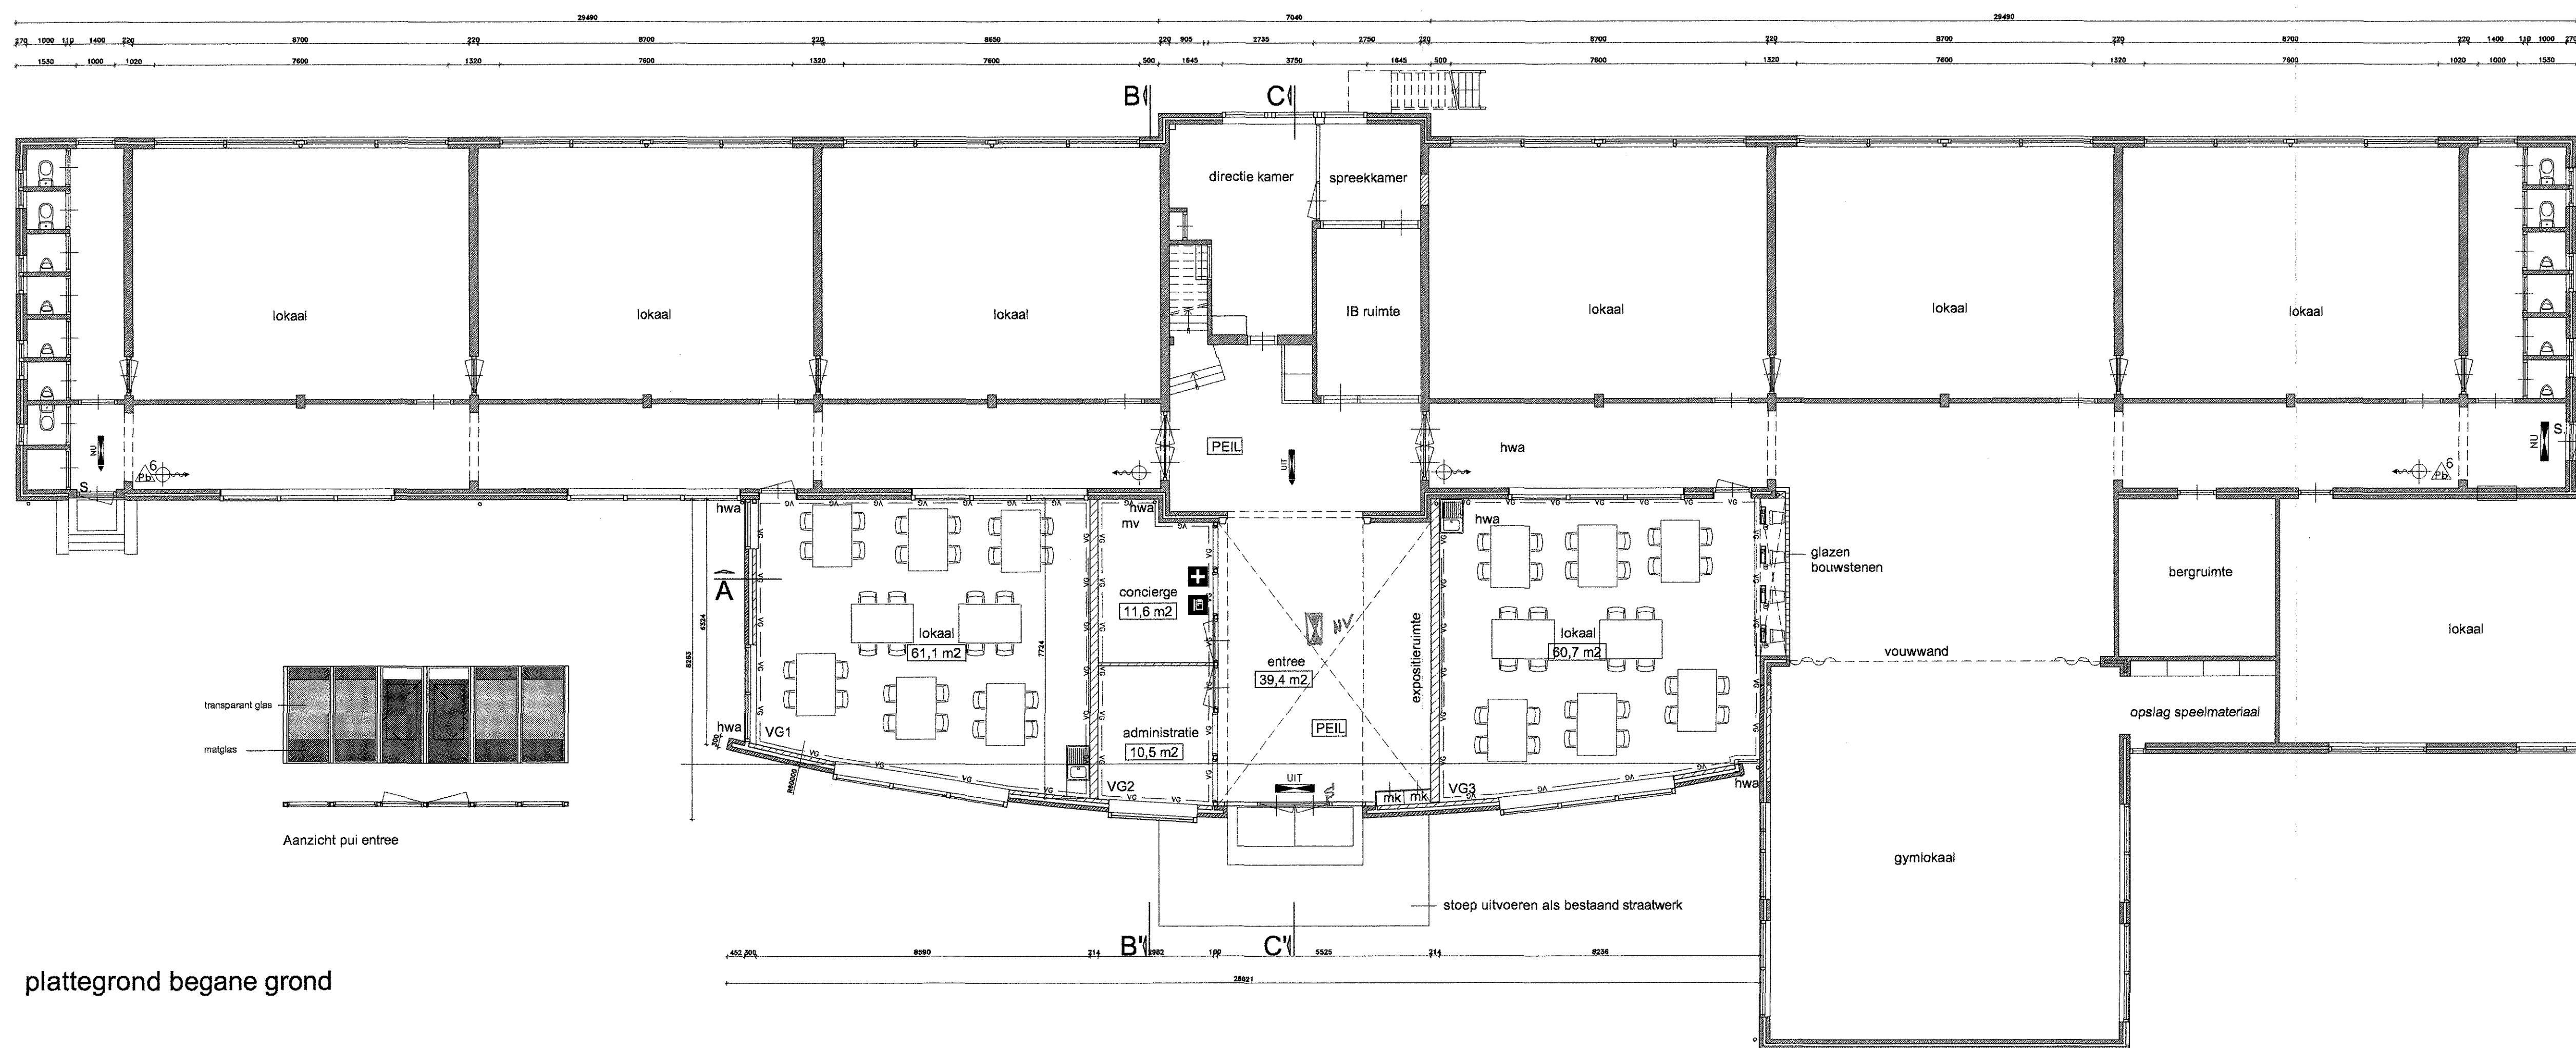

plattegrond begane grond

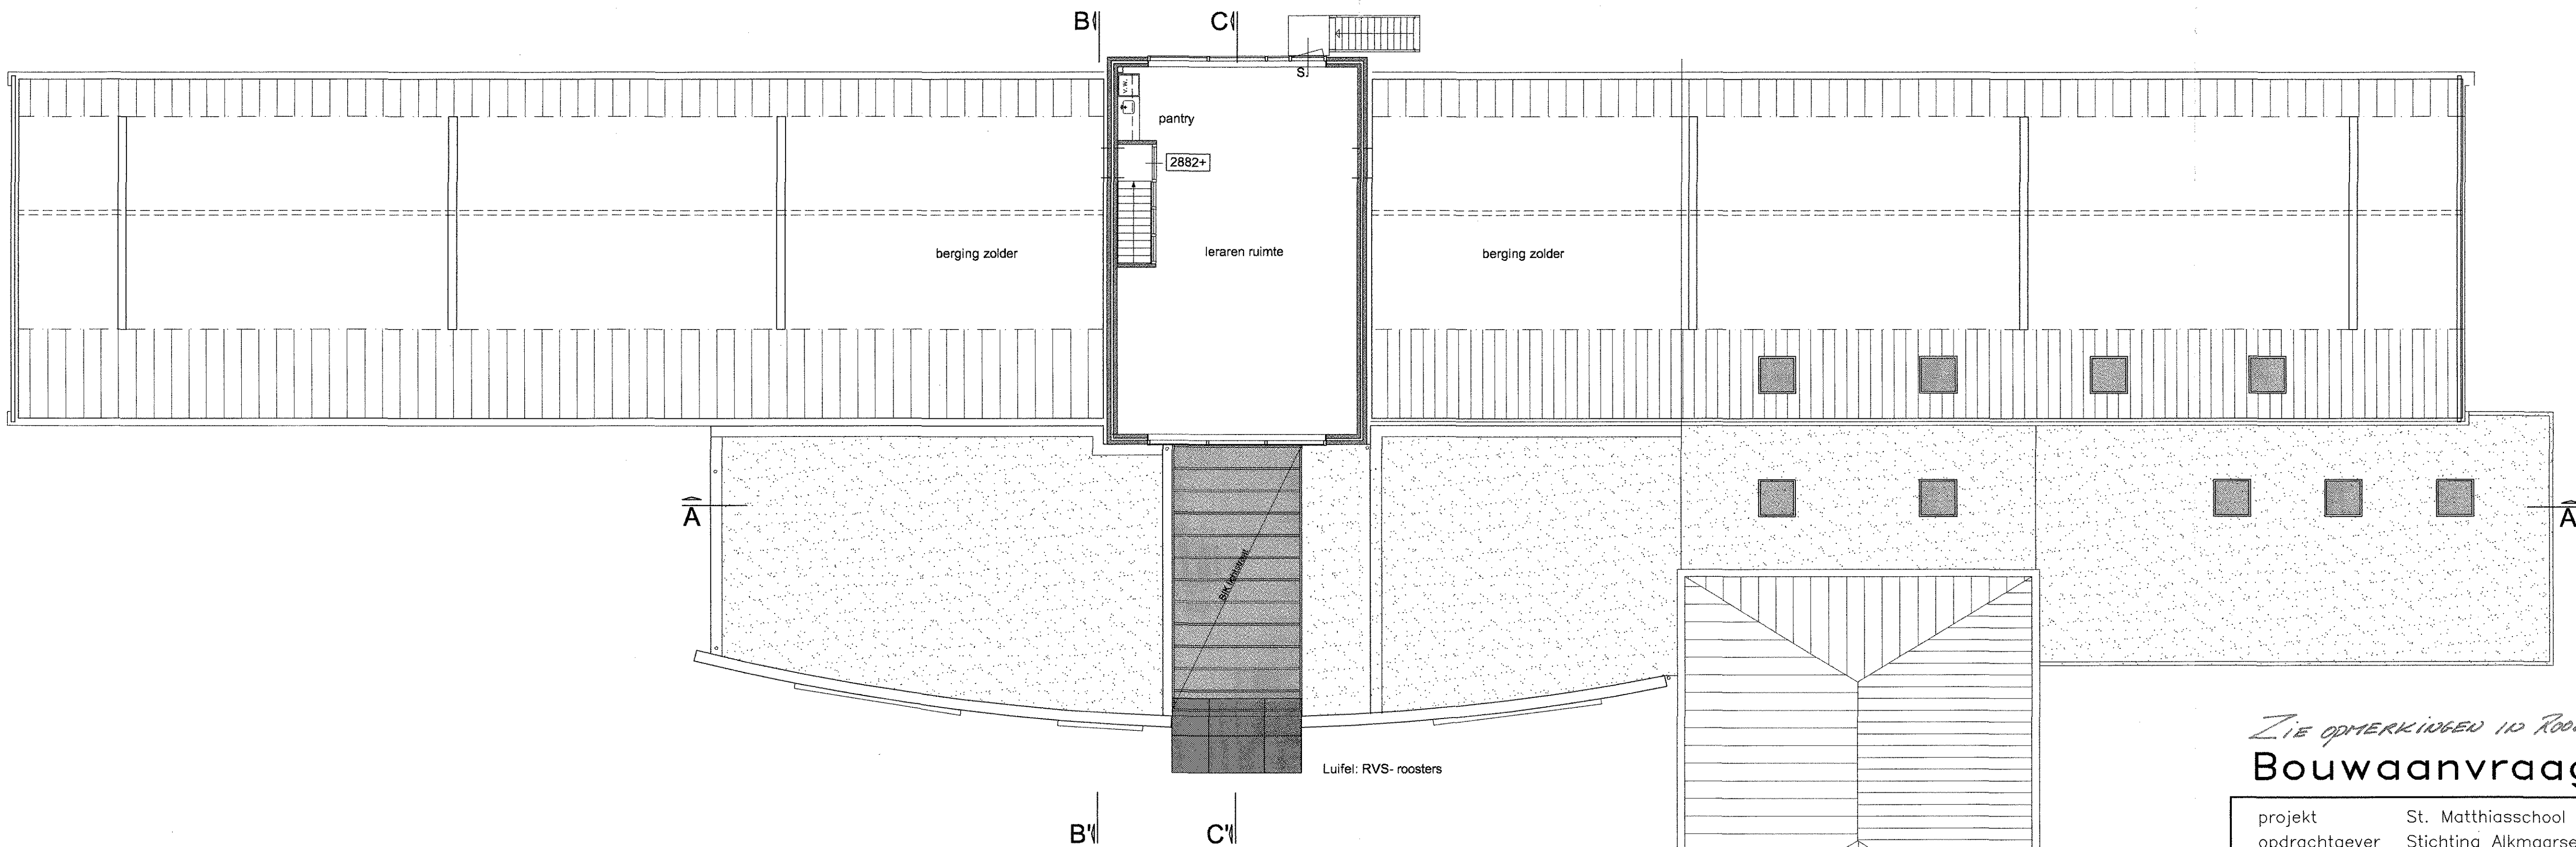

plattegrond 1e verdieping / aanzicht dak

Maatvoering in werk controleren.
RENVOOI

- Beton
- Prefab beton
- Kalkzandsteen
- Metselwerk
- Beton bestaand
- Steenachtig bestaand
- Glazen bouwstenen
- S. vluchtdoor te openen zonder sleutel, code, etc.
- NU Nooduit
- UIT Uit
- NV Noodverlichting
- VG Verblifgebied

BOUWBESLUIT
VG1 61,1 m²
VG2 20,2 m²
VG3 60,7 m²

UITGEGAAVEN VAN BEZETTINGSGERAD
B.1. Behoort bij besluit van burgemeester en wethouders van Alkmaar

dd. 28 JAN 2004

ZIE OPMERKINGEN IN ROOD!
Bouwaanvraag

Nummer:
20021213

project	St. Matthiasschool	schaal	1:100	werknnummer		tekeningnummer	
opdrachtgever	Stichting Alkmaarse Katholieke Scholen	formaat	A1	608		BA11-02	
onderwerp	nieuwe toestand; plattegronden	datum	28/11/02				
GROOT PARTNERS	Limmerhoek 24A						
bureau voor	1811 BA Alkmaar						
bouwproces beheersing bv	telefoon: 072.511.96.75						
	telefax: 072.515.78.69						
projectarchitect	HVB						
projectleider							
getekend	HVB						
wijziging	a b c	d e f	g	h	i		
datum							