




•VOORGEVEL ZUID•

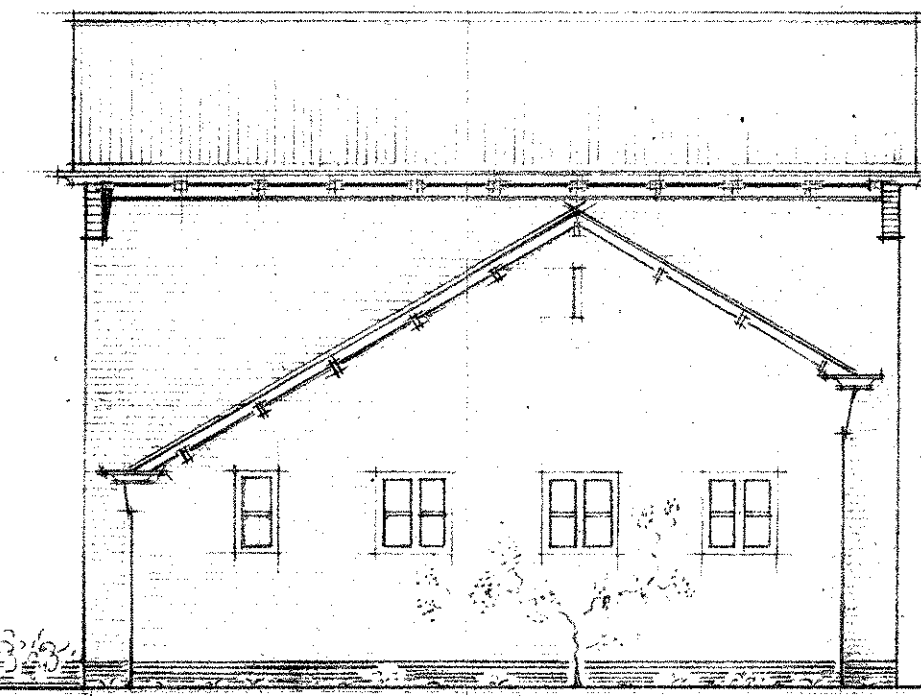


•ZIJGEVEL•

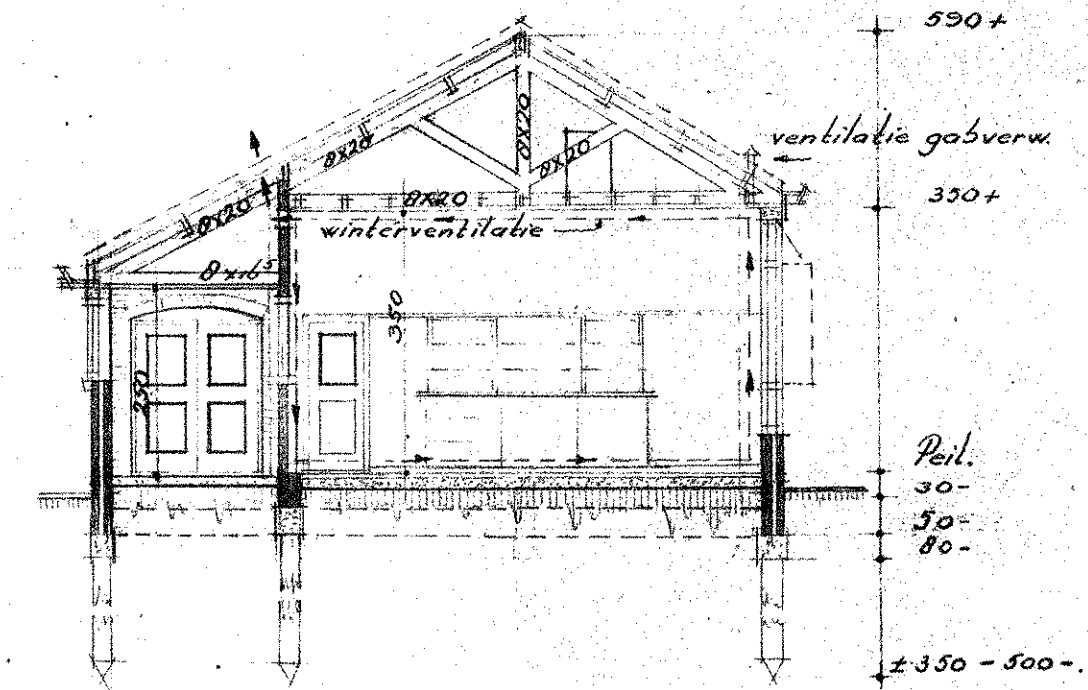


•DOORSNEDEN A-B•

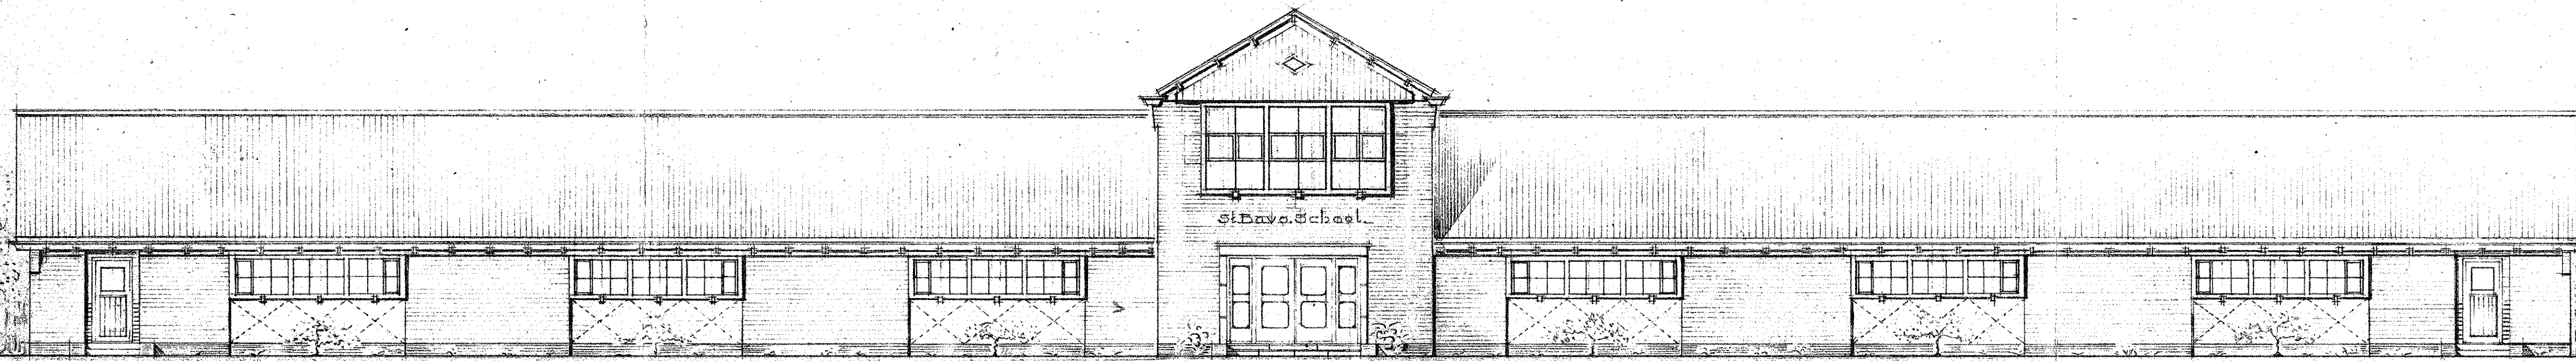

•ACHTERGEVEL NOORD•

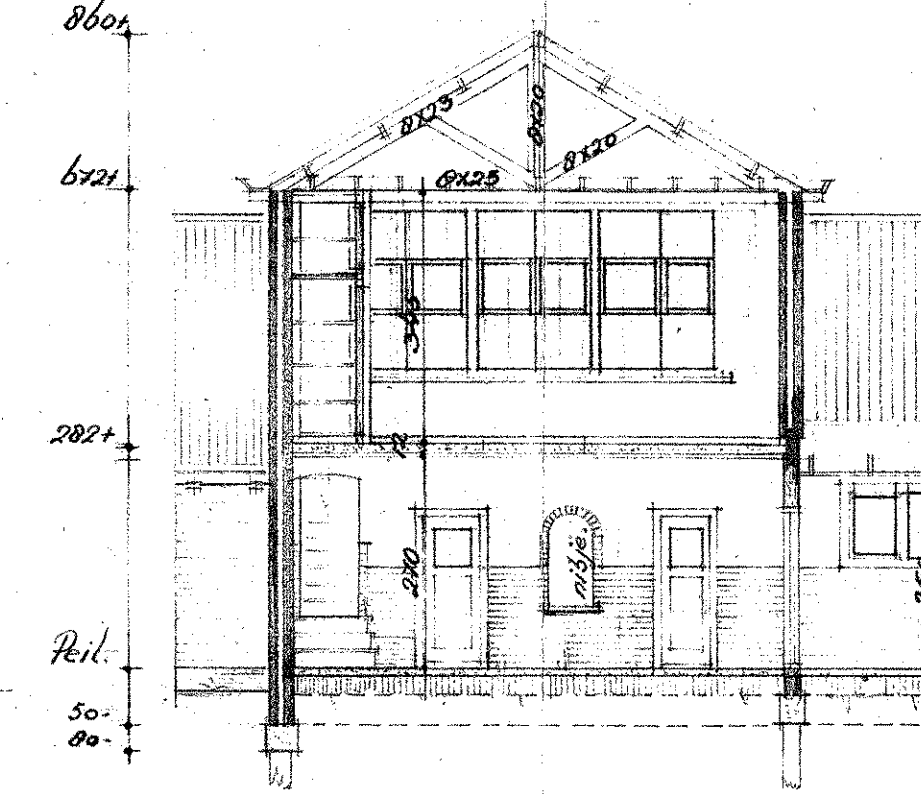


•DOORSNEDEN C-D•

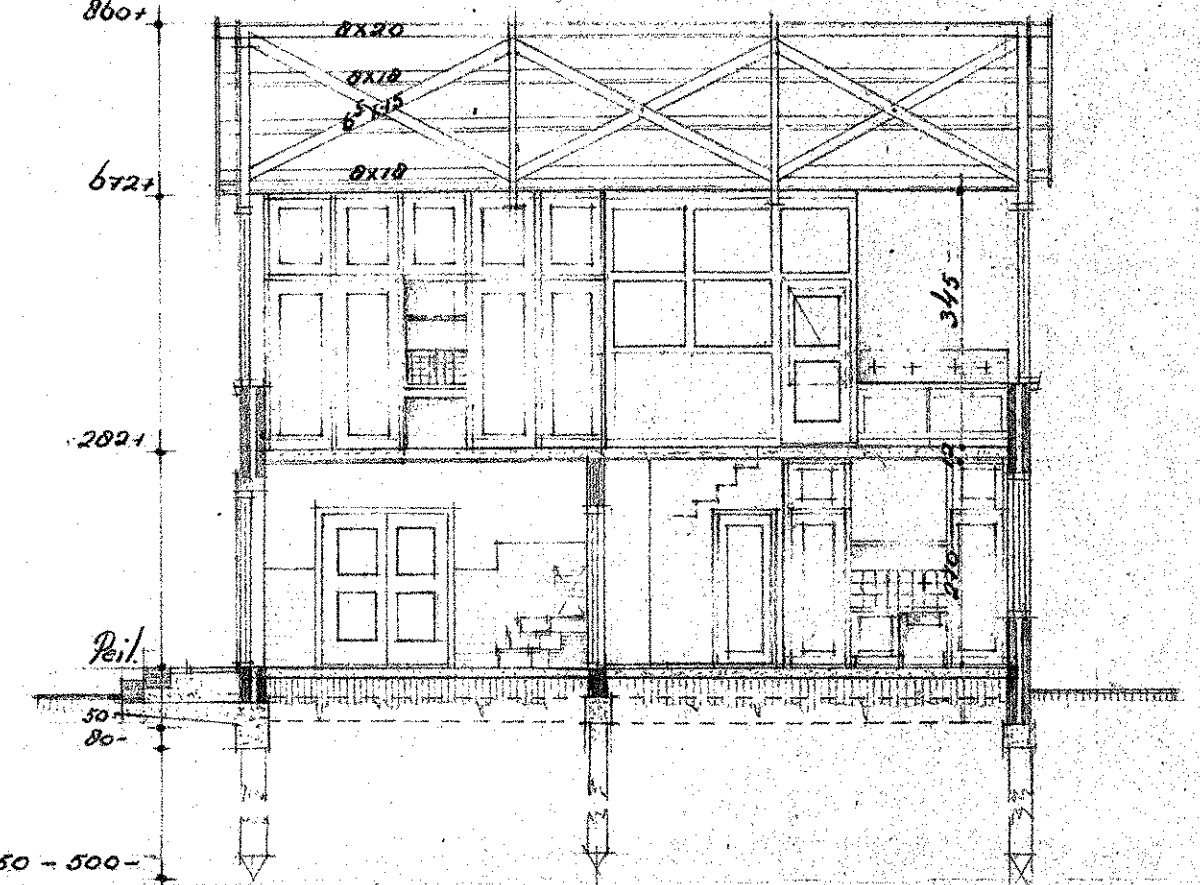


•DOORSNEDEN E-F•

OPMERKINGEN:


- de volgende wijzigingen zijn akkoord bevonden door de heer Pool:
- de deuren die toegang geven tot de gangen alleen voorzien van een deurkruk, VERVILLEN.
- plafonds in de gangen blijft zichtbaar.

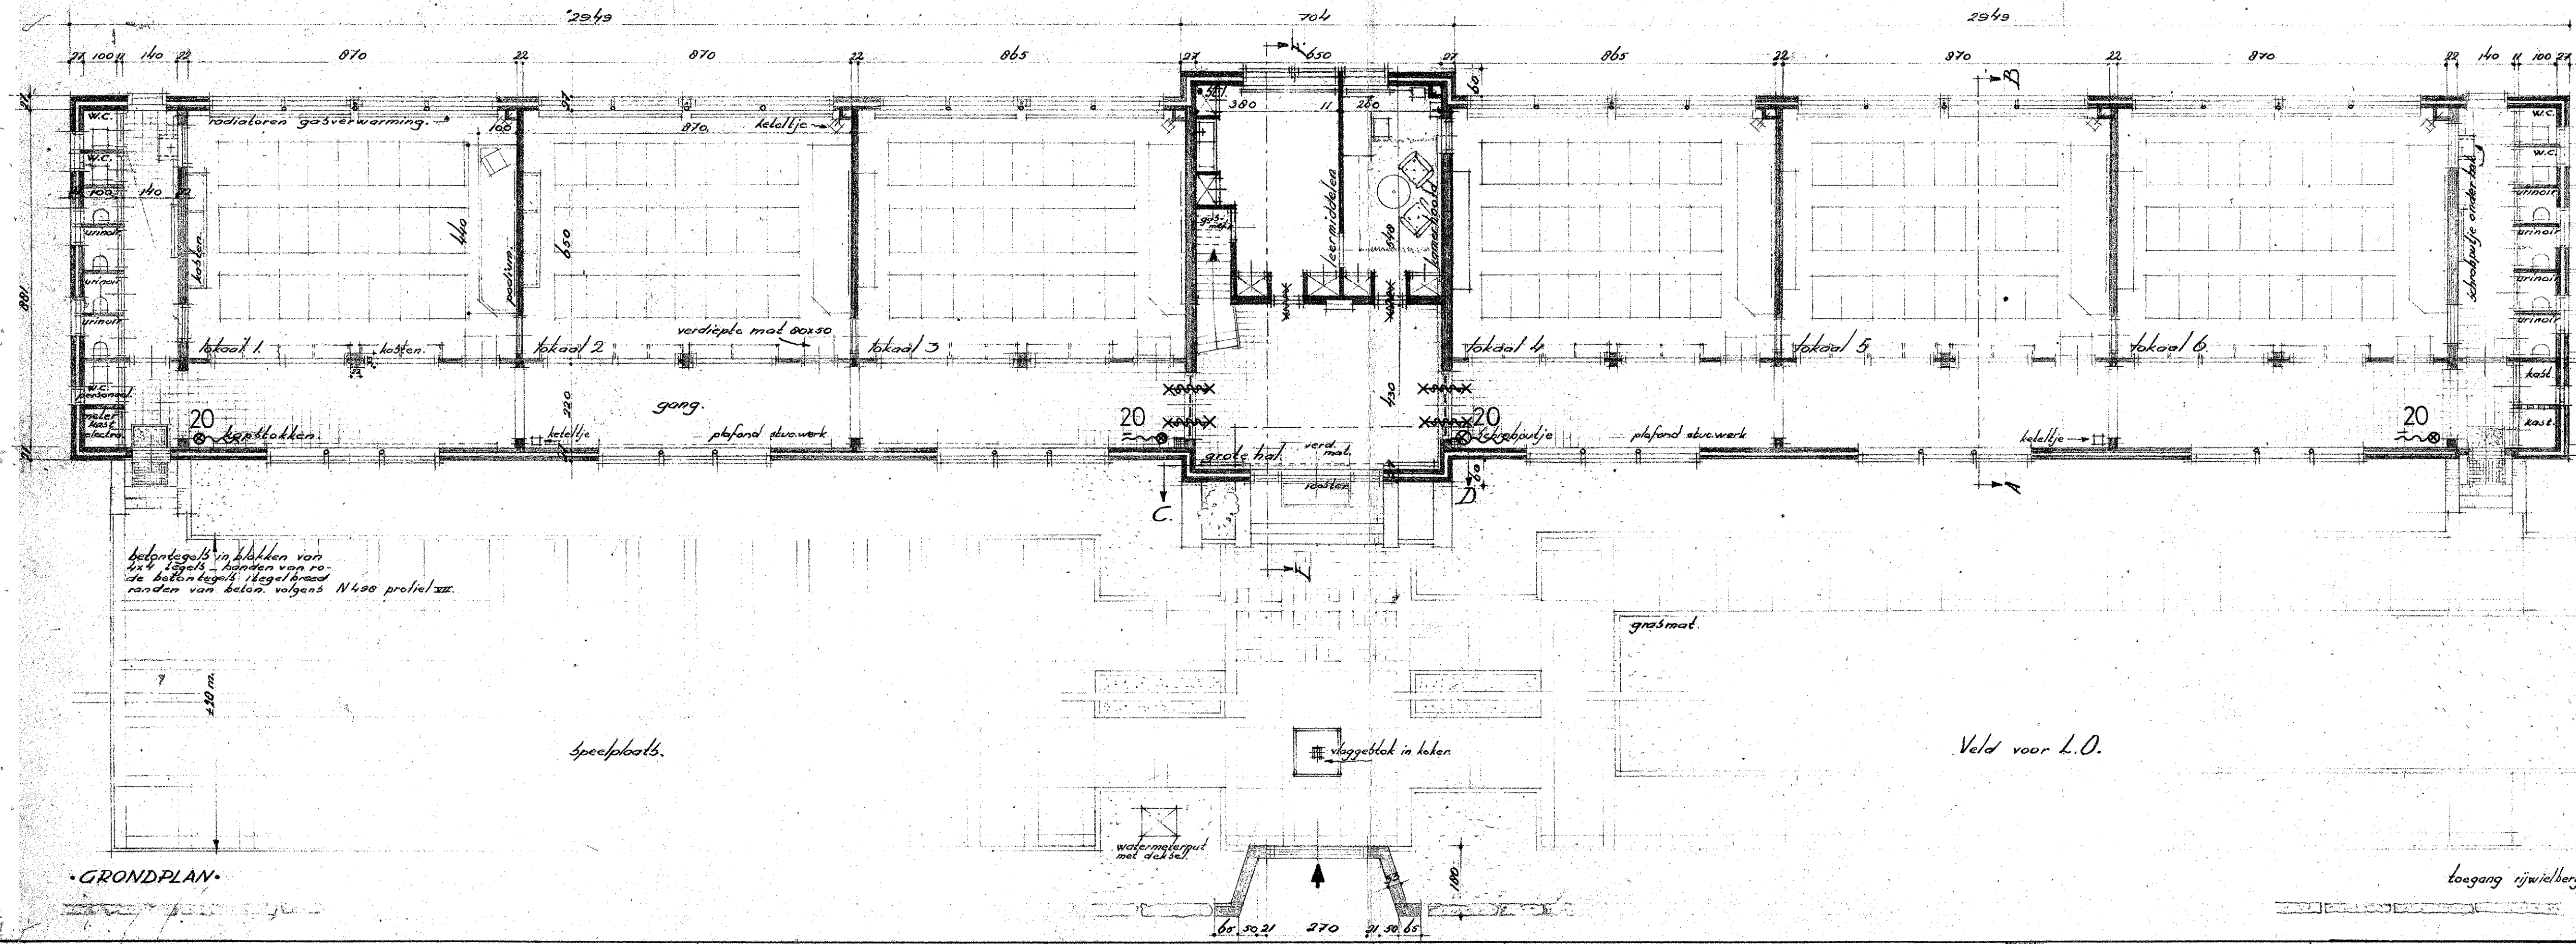



•GRONDPLAN•

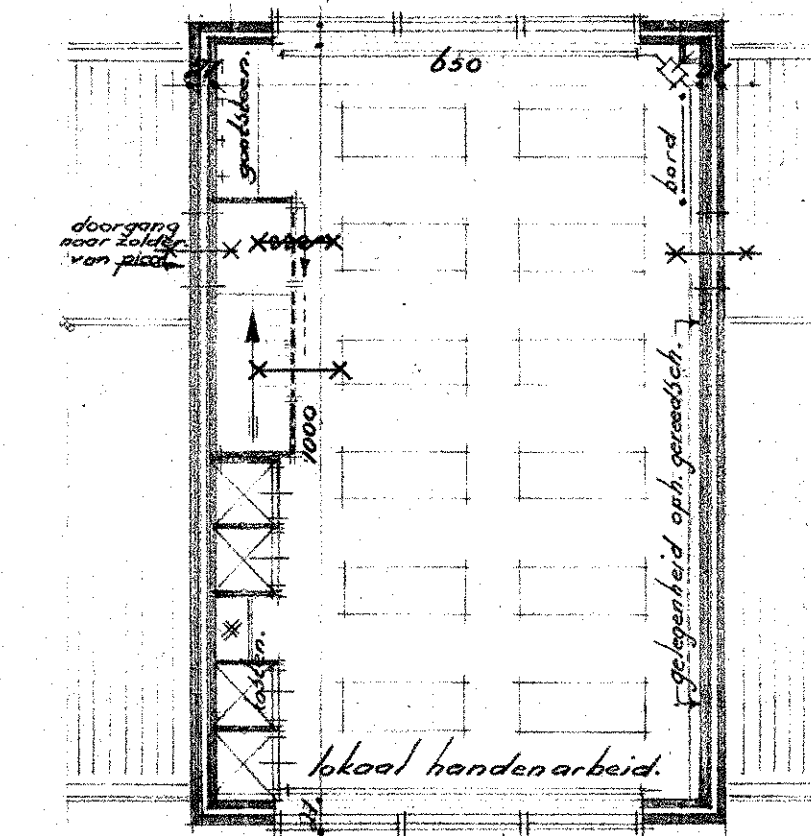

•VERDIEPING•

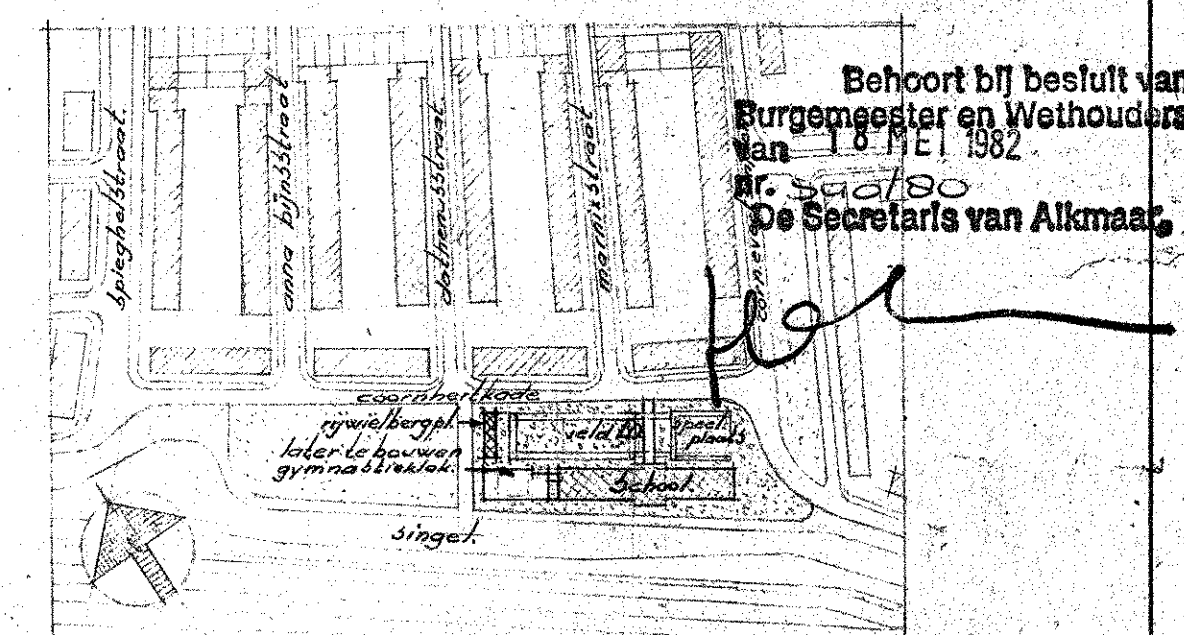

•SITUATIE SCHAAL 1:2500•

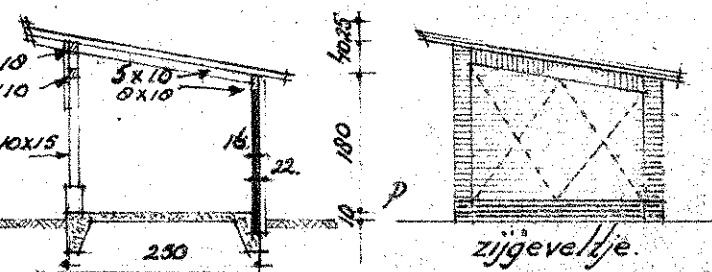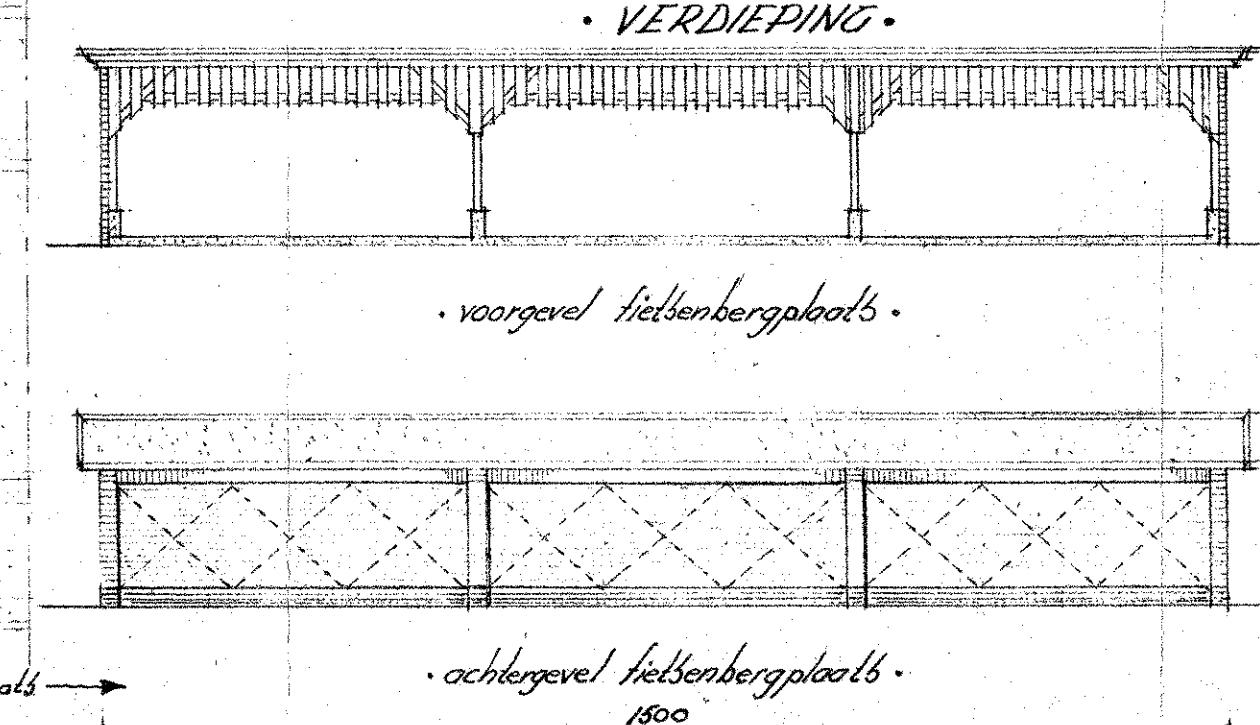

Architectenbureau: W. A. KEESOM architect b.n.a. Iesselschadestr. 8 - ALKMAAR - Tel. 2025		
Onderwerp: • ST. BAVO JONGENSCHOLEN • VERENIGING R.K. JONGENSCHOLEN 1e ALKMAAR. BESTEKTEKENING I		
Schaal: 1:100	Bestek No: 154	Blad No: 7
Getekend: w. keesom, Jr.	Gez. en: [Signature]	Datum: 20.10.51 20.10.51 20.10.51