TE MAKEN BRUG
ZIJAANZICHT
SCHAAL 1:200

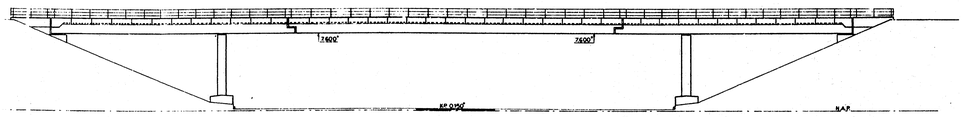

TE SLOPEN BRUG
ZIJAANZICHT
SCHAAL 1:200

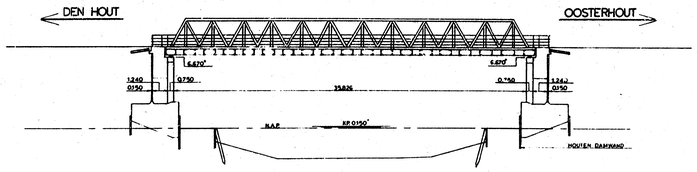

DOORSNEDE A-A
SCHAAL 1:200

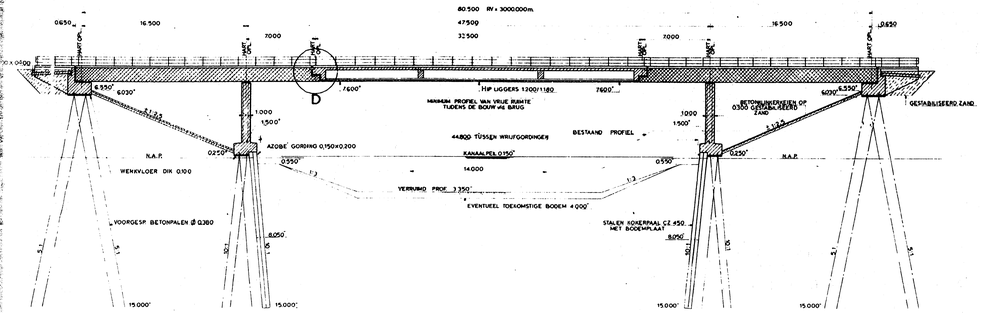

BOVENAANZICHT
SCHAAL 1:200

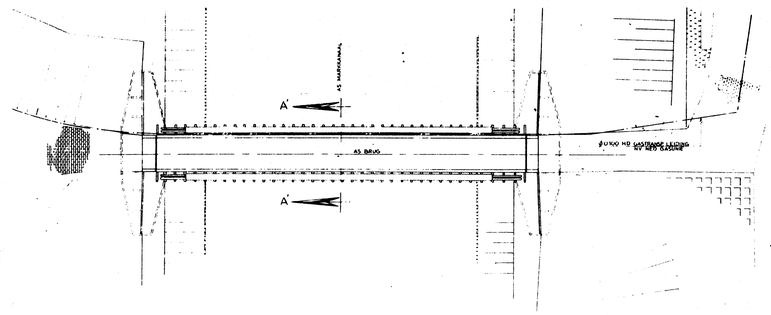

BOVENAANZICHT
SCHAAL 1:200

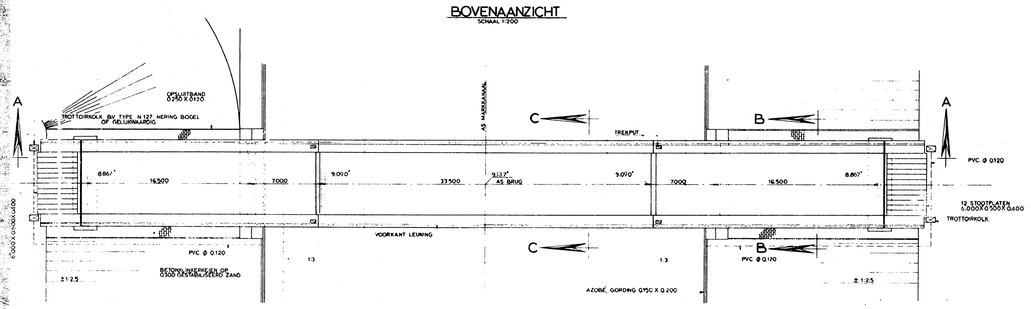

DOORSNEDE A'-A'
SCHAAL 1:100

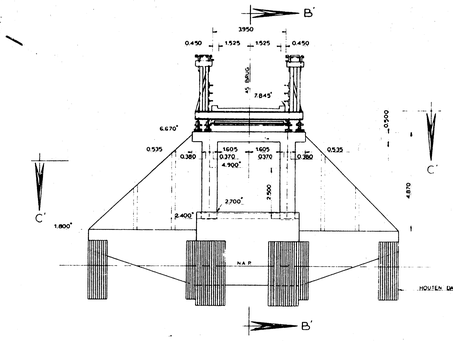

DOORSNEDE B'-B'
SCHAAL 1:100

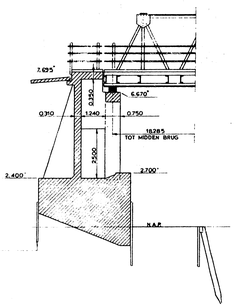

DOORSNEDE C'-C'
SCHAAL 1:100

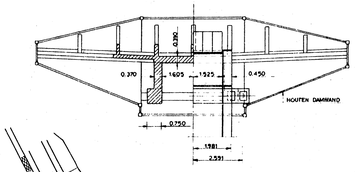

OVERZICHT FUNDERING
SCHAAL 1:200

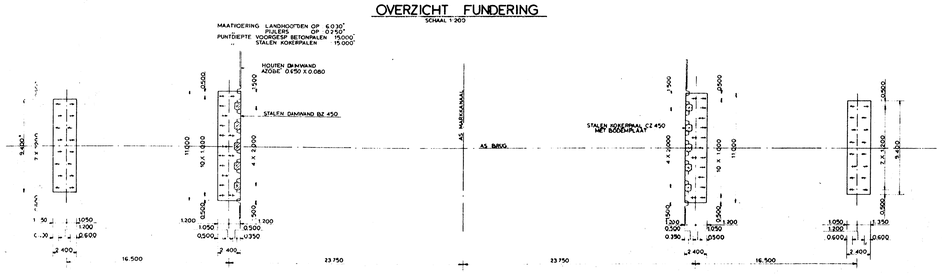

TOEKOMSTIGE SITUATIE
SCHAAL 1:500

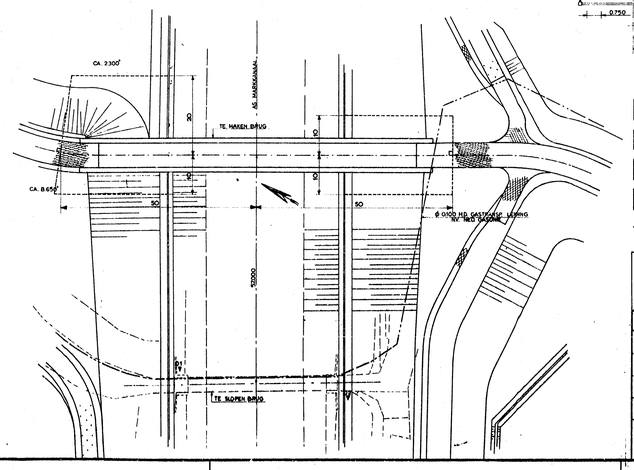

DETAILS TREKPUT

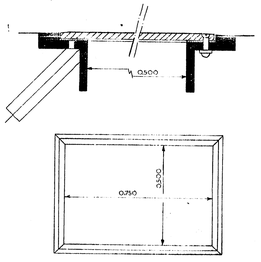

SONDERINGEN

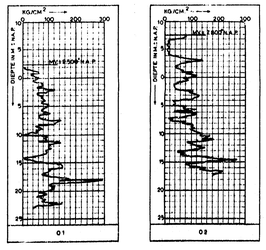

VERKLARING

- Voorgespannen beton.
- Gewapend beton.
- Ongewapend beton.
- Gestabiliseerd zand.
- Begrenzing grondwerk volgens art. 3 C, lid 2.
- Sondering.

Behoort bij overeenkomst nr. NB. 1811 dienstjaar 1975/76
's Hertogenbosch, 19-2-'76
De contractant ter eener zijde,
De contractant ter anderer zijde,

	d.d.	wijziging	par.
10			
9			
8			
7			
6			
5			
4			
3			
2	16-2-76	C Verbart T.X.U	
1	9-2-76	Noaijen T.X.O. BREDA	L.J.T.

RIJKSWATERSTAAT DIRECTIE NOORD - BRABANT

COD. NR. 44 D 118
HOOFDAFDELING BETONCONSTRUCTIES DIRECTIE BRUGGEN
B.2848.
GETEK. C.M. Gilbert 10-11-1975
CHEF TEKENK. J.A. Bouwman
TE VERRUIMEN EN VERDIEPEN KANAALGEDEELTE v/h. MARKKANAAL
VERVANGING TERAALSTERBRUG
SCHAAL 1:200 1:100
IN 1 BLAD
GEZIEN
GOEDGEKEURD
BEHOORT BIJ BRIEF D.D. NR. VAN DE HOOFDINGENIEUR DIRECTEUR VAN DE RIJKSWATERSTAAT IN DE DIRECTIE NOORD-BRABANT
PEILMATEN IN m T.O.V. N.A.P.
OVERIGE MATEN IN m
BELASTINGKLASSE 45
C7 B-75-257

C7
B75-257