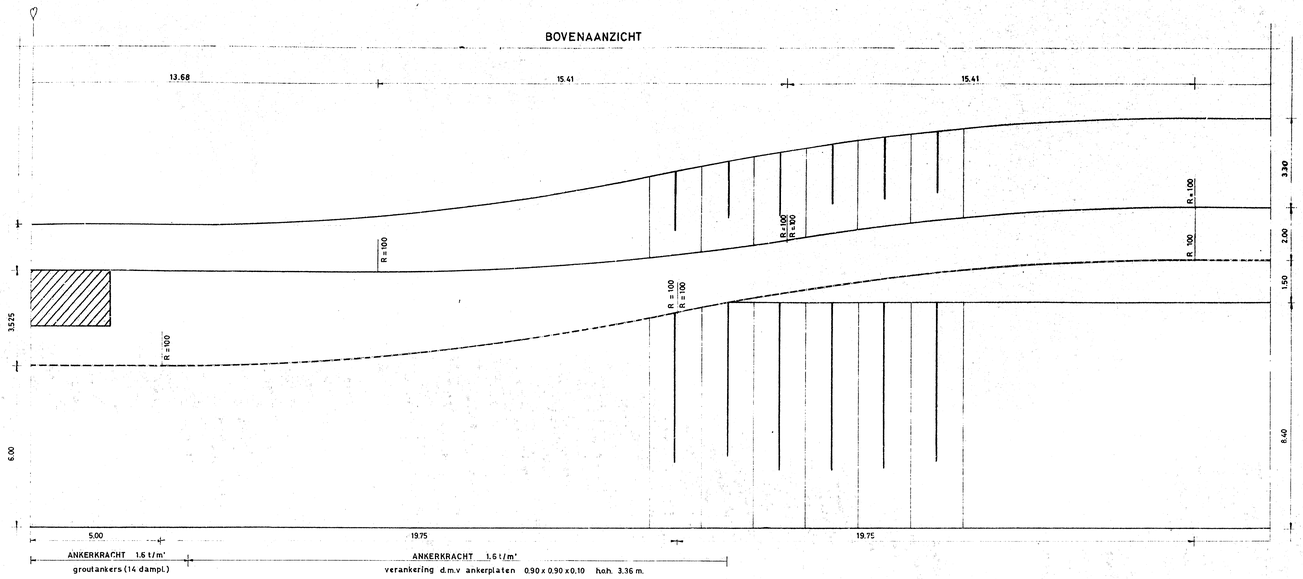

DIEPSONDERING I (zuid)

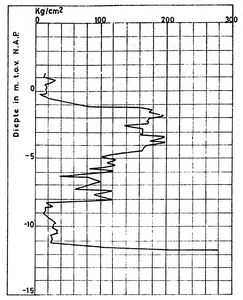

GRONDBORING A

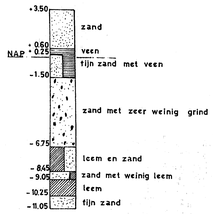

DIEPSONDERING II (noord)

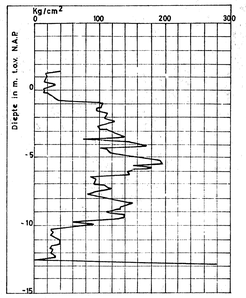

GRONDBORING B

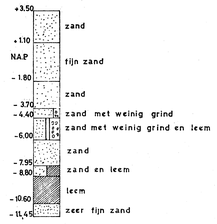

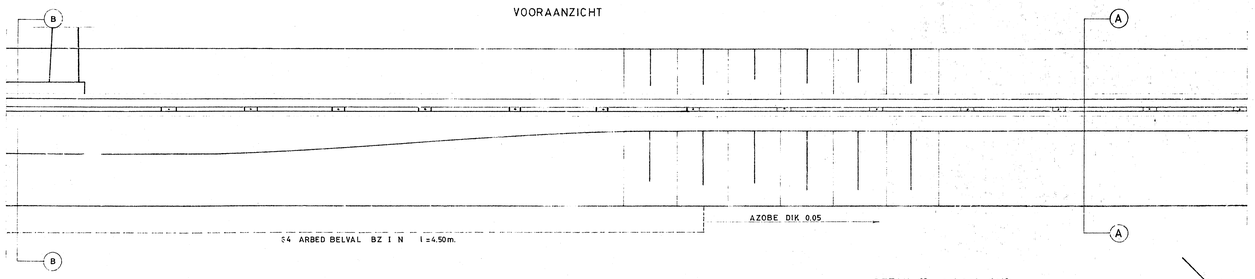

DOORSNEDE AA

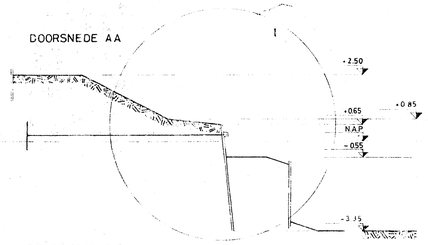

DOORSNEDE BB

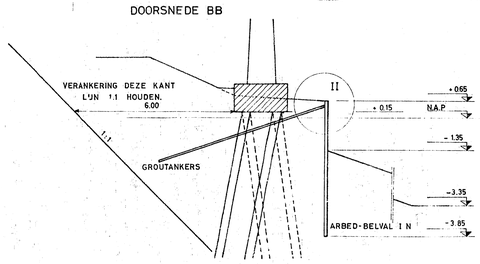

DETAIL I schaal 1:10

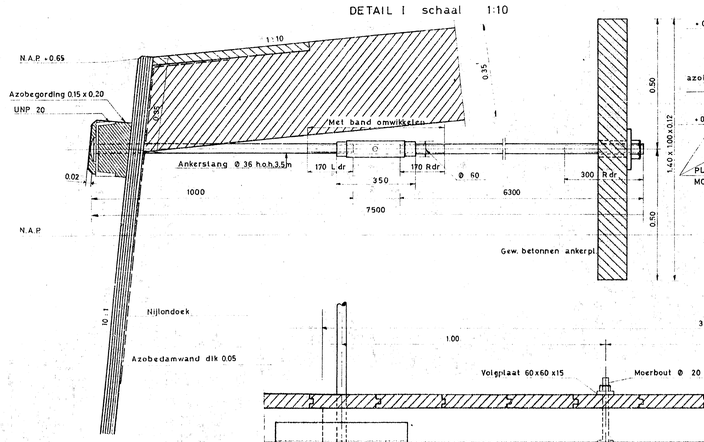

DETAIL II schaal 1:10

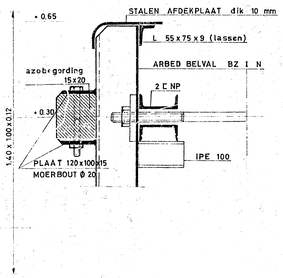

BOVENAANZICHT schaal 1:10

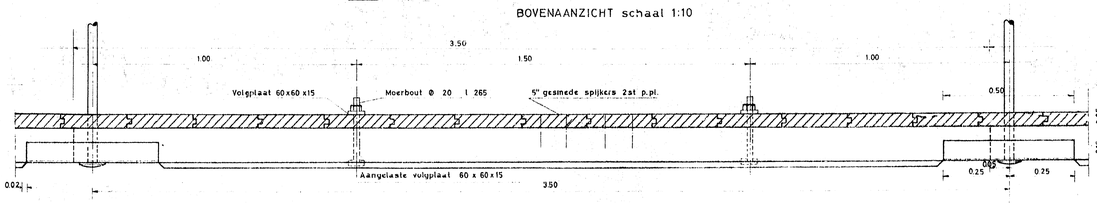

VERBREDING MARKKANAAL SITUERING DAMWAND t.p.v. BRUG SALESDREEF		
RIJKSWATERSTAAT DIRECTIE NOORD-BRABANT	B 4	B - 74 - 33
	SCHAAL 1:100	