

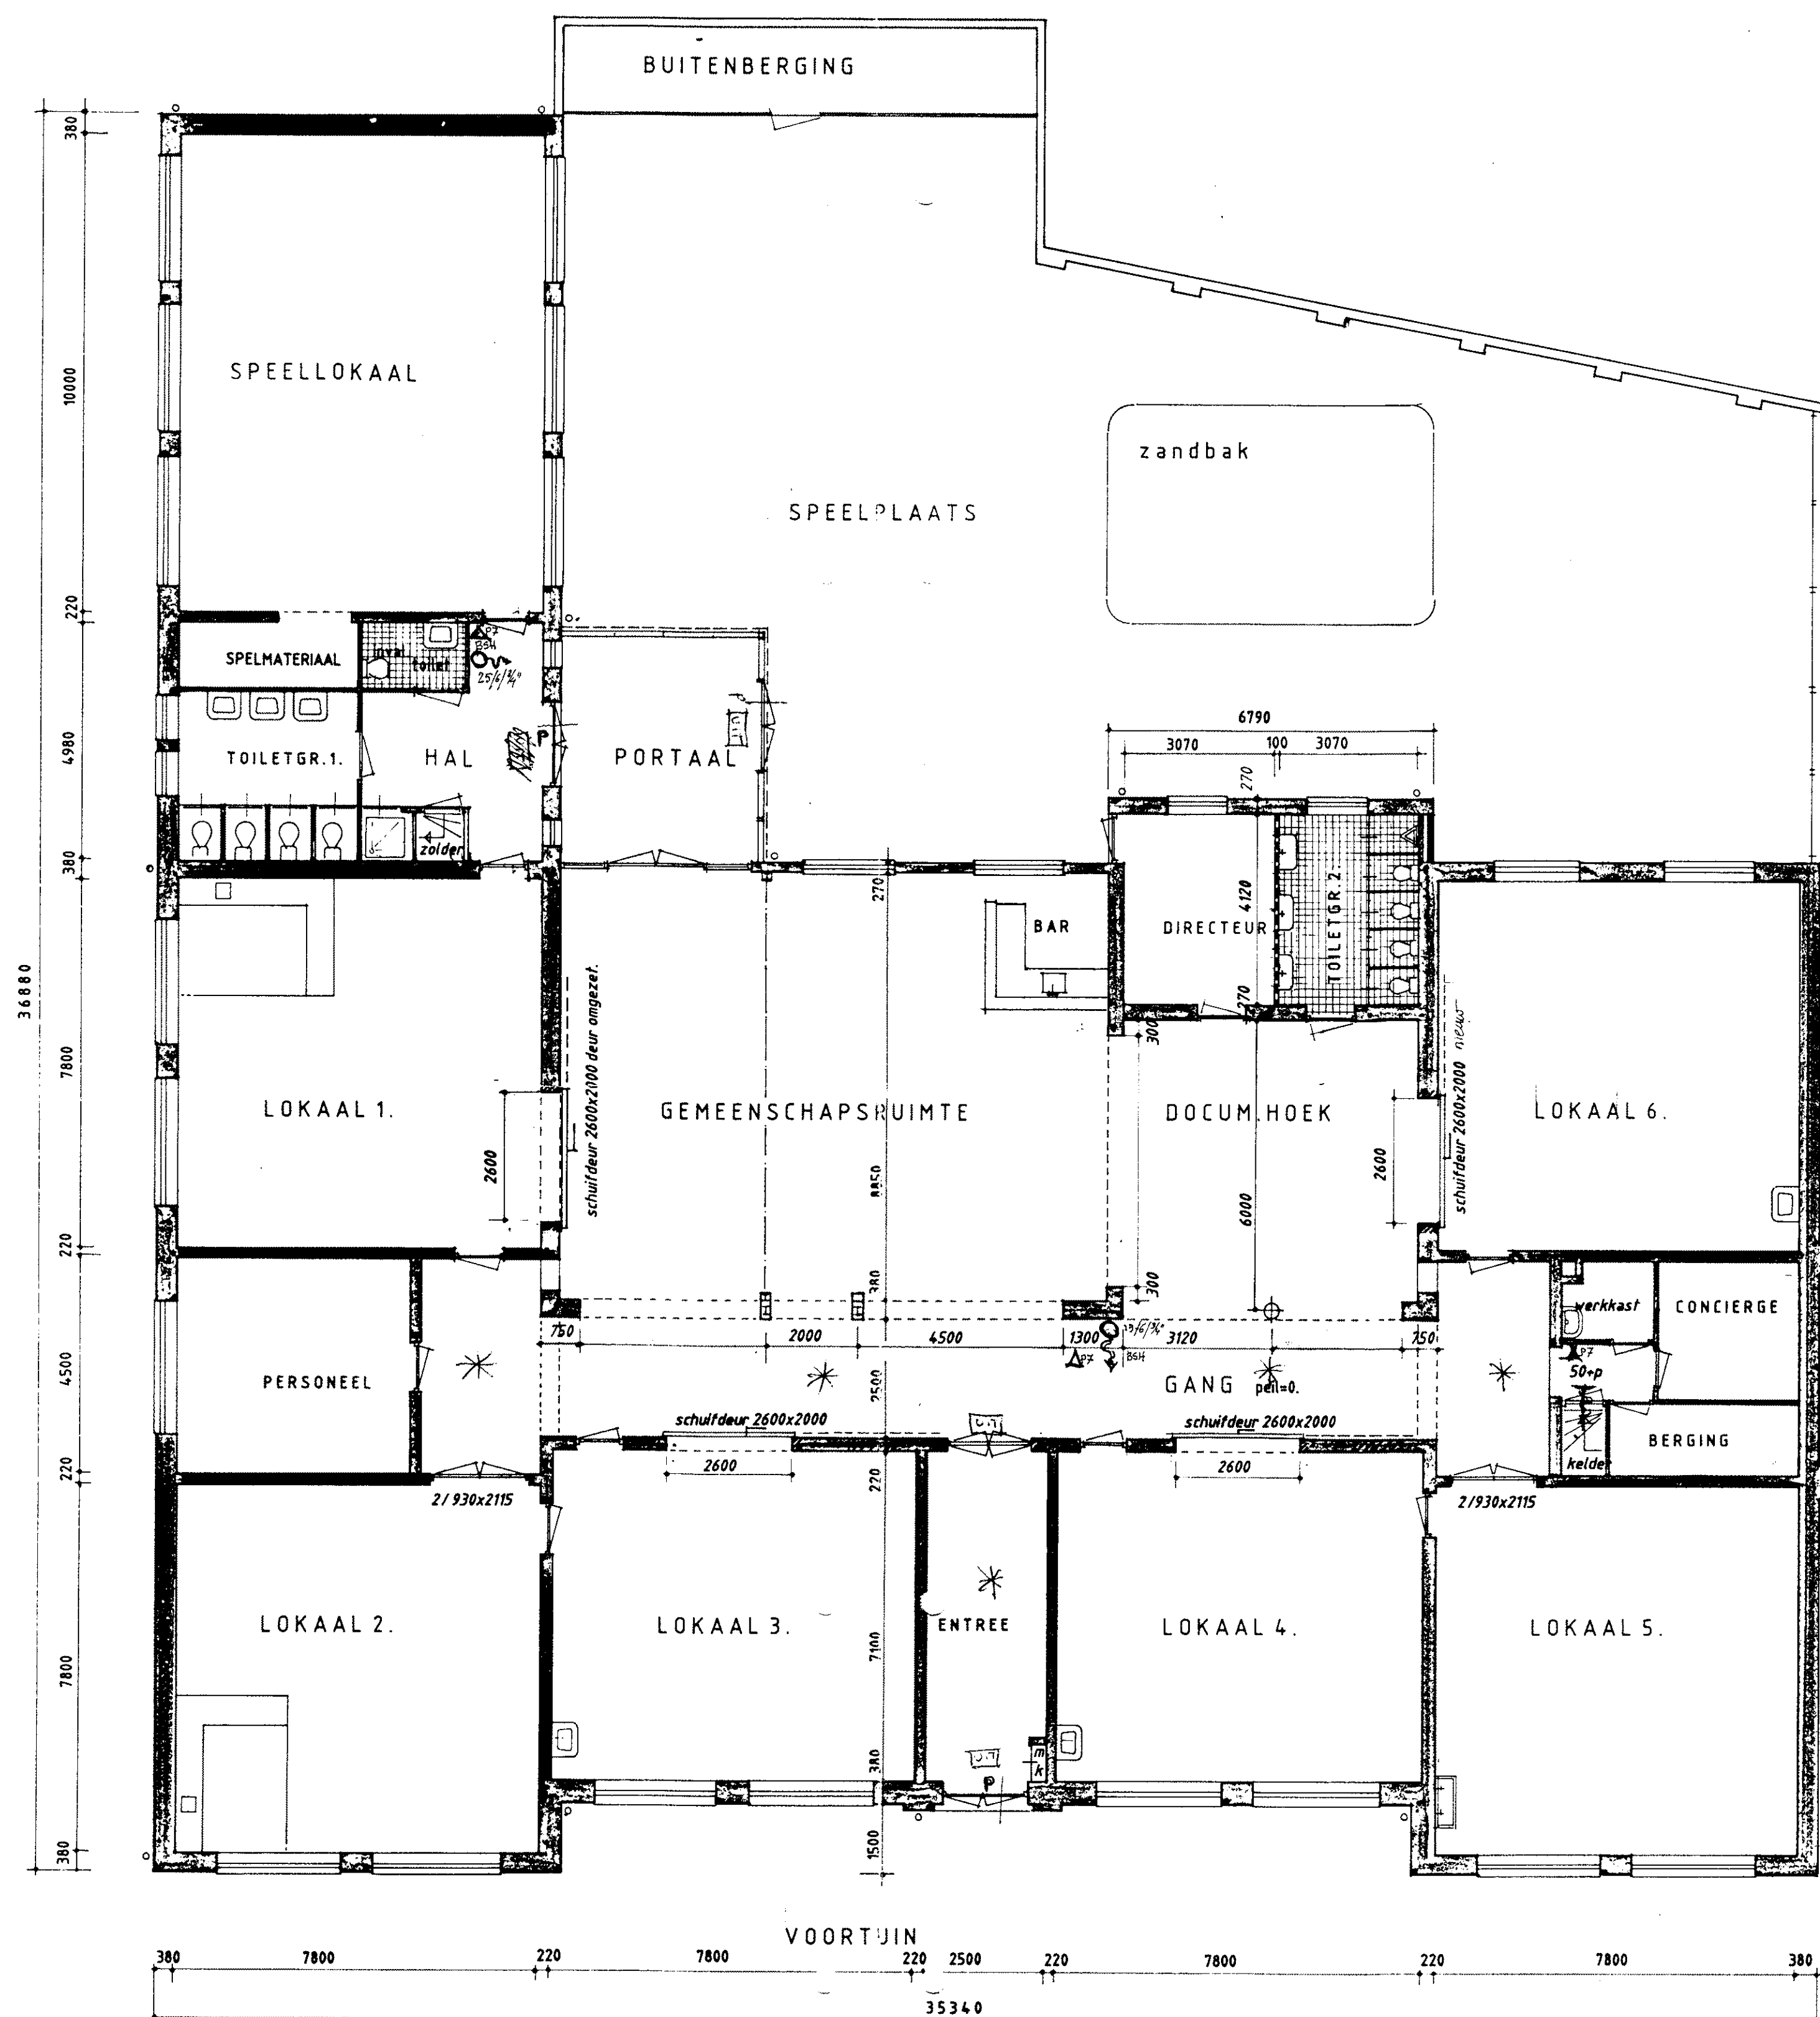


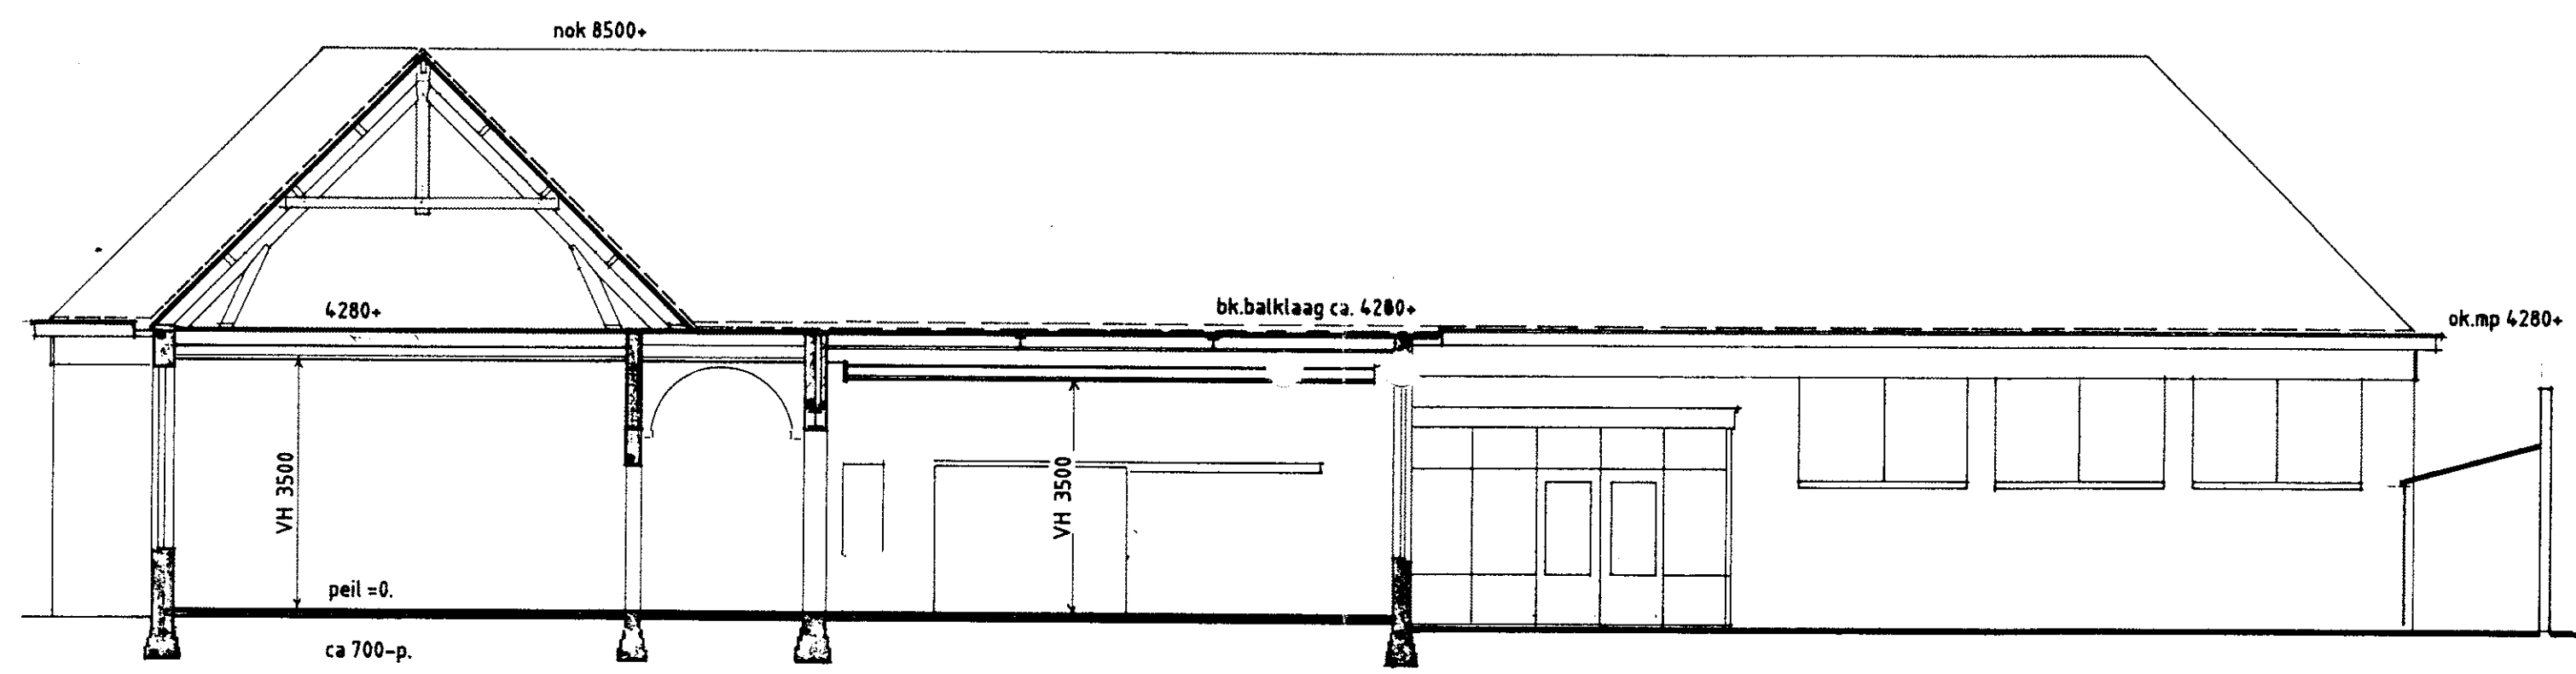


BEGANE GROND.


Bruto oppervlakte ex. buit. berging ex. portaal = 823,4 m²

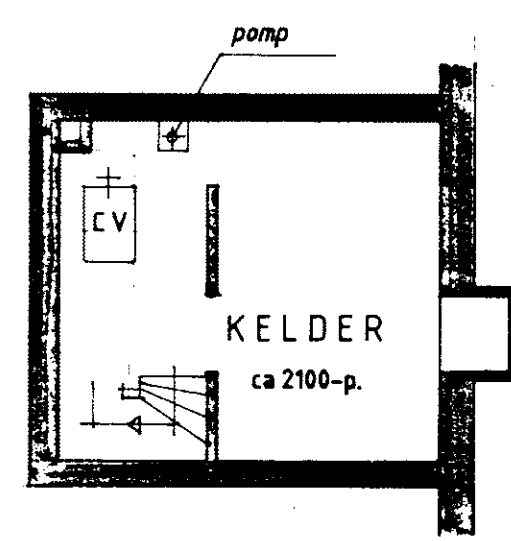


doorsnede 1.

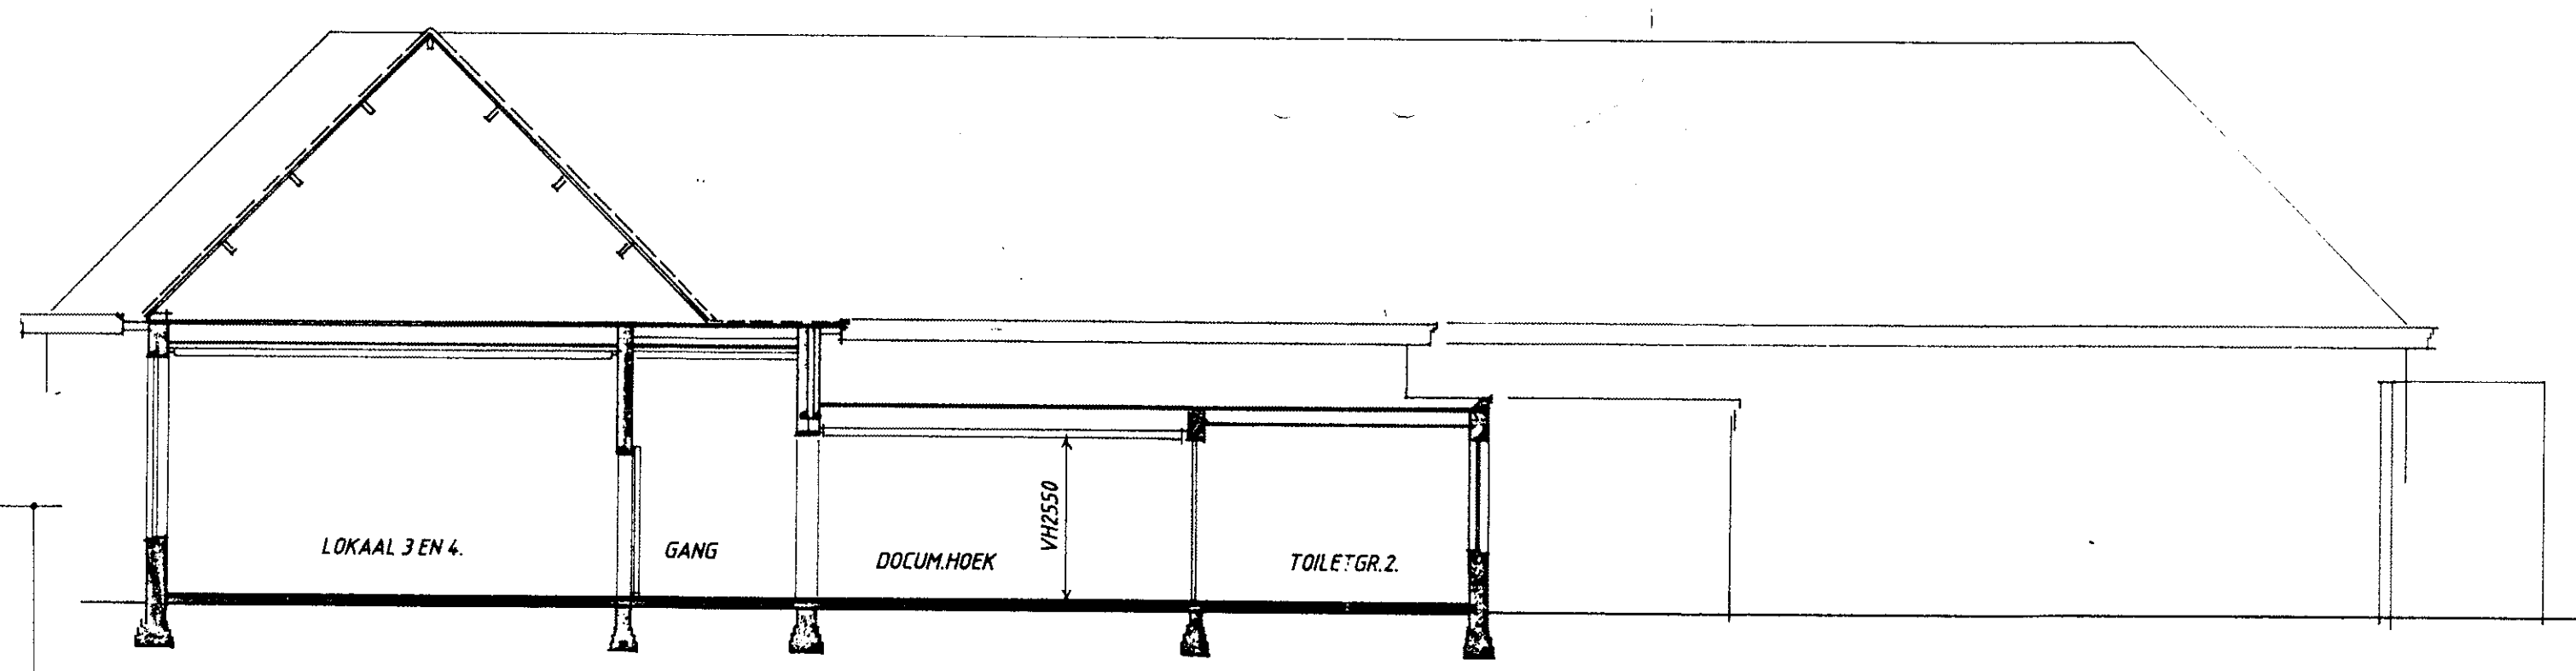

doorsnede 2.


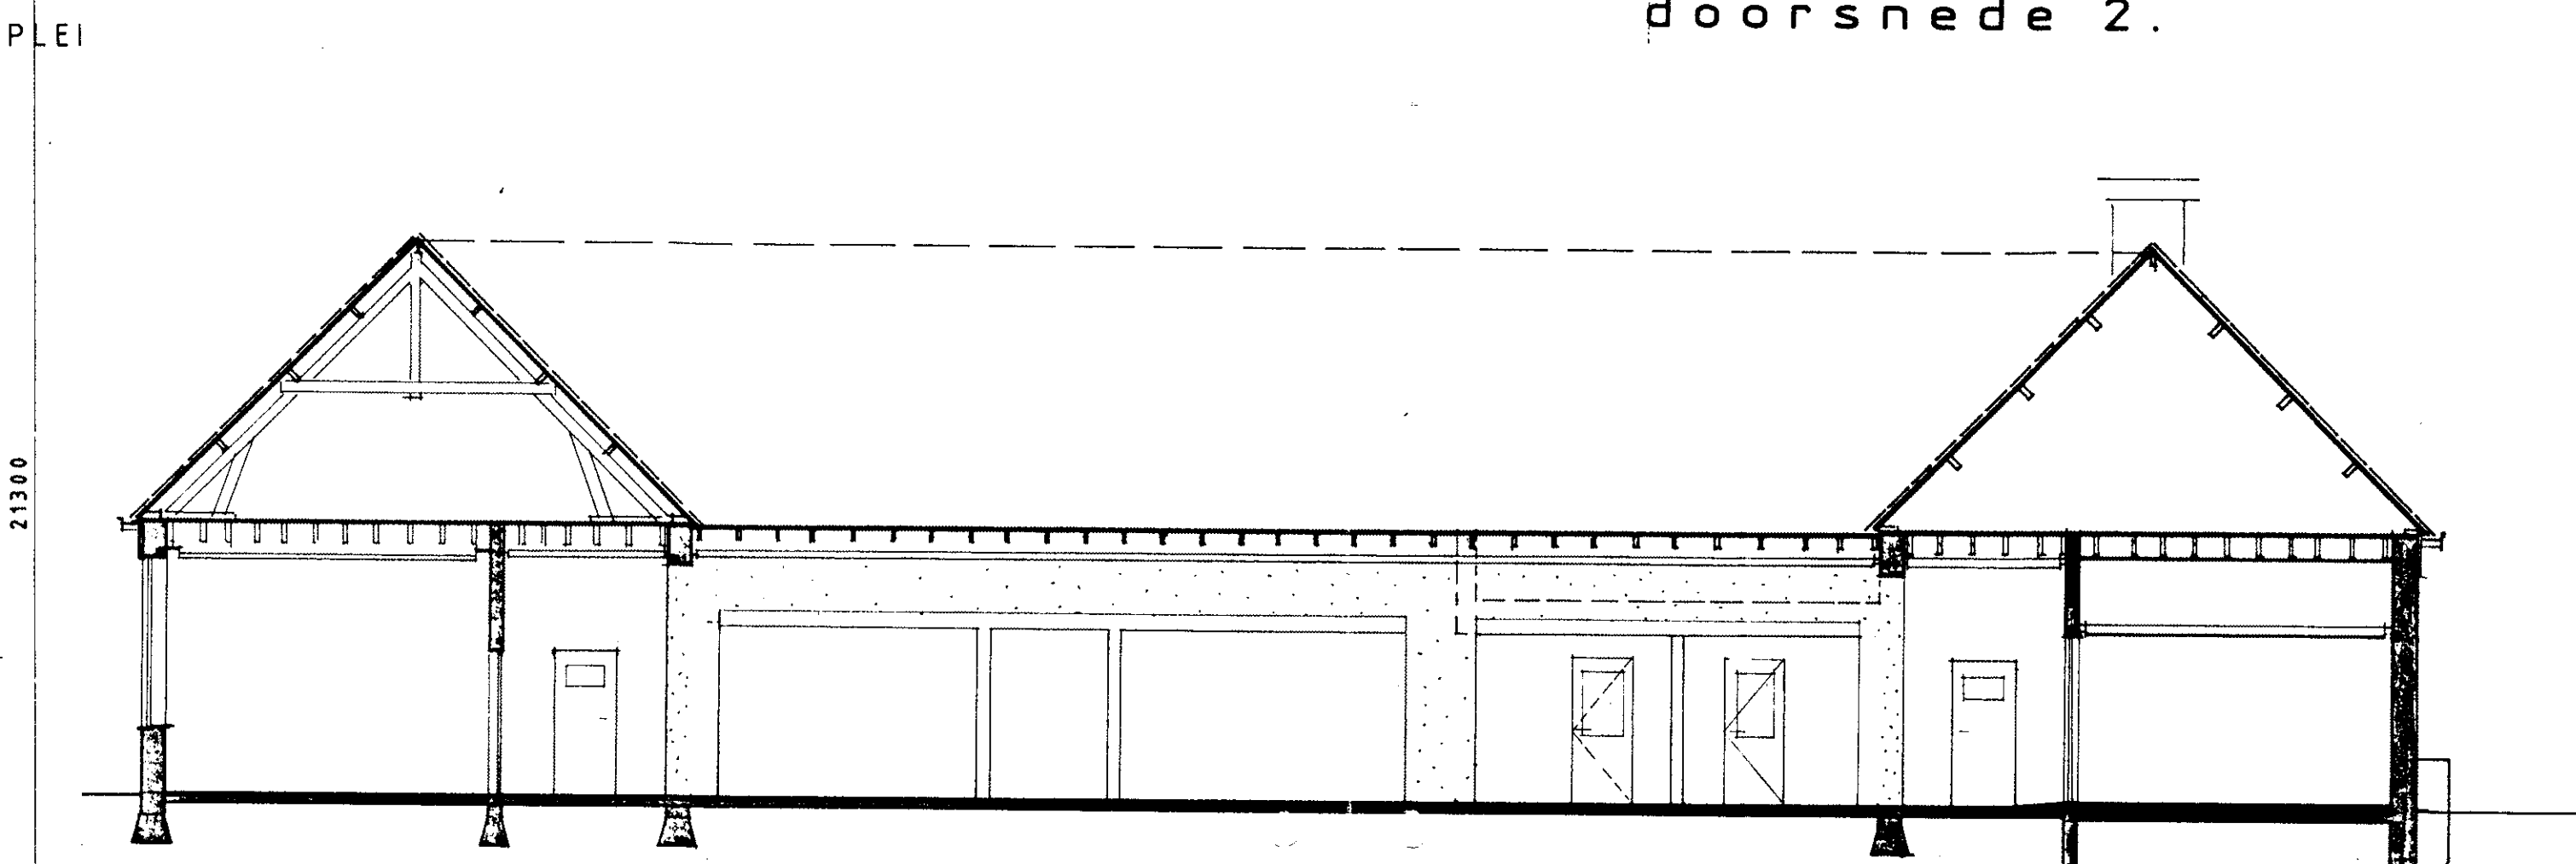


doorsnede 3.

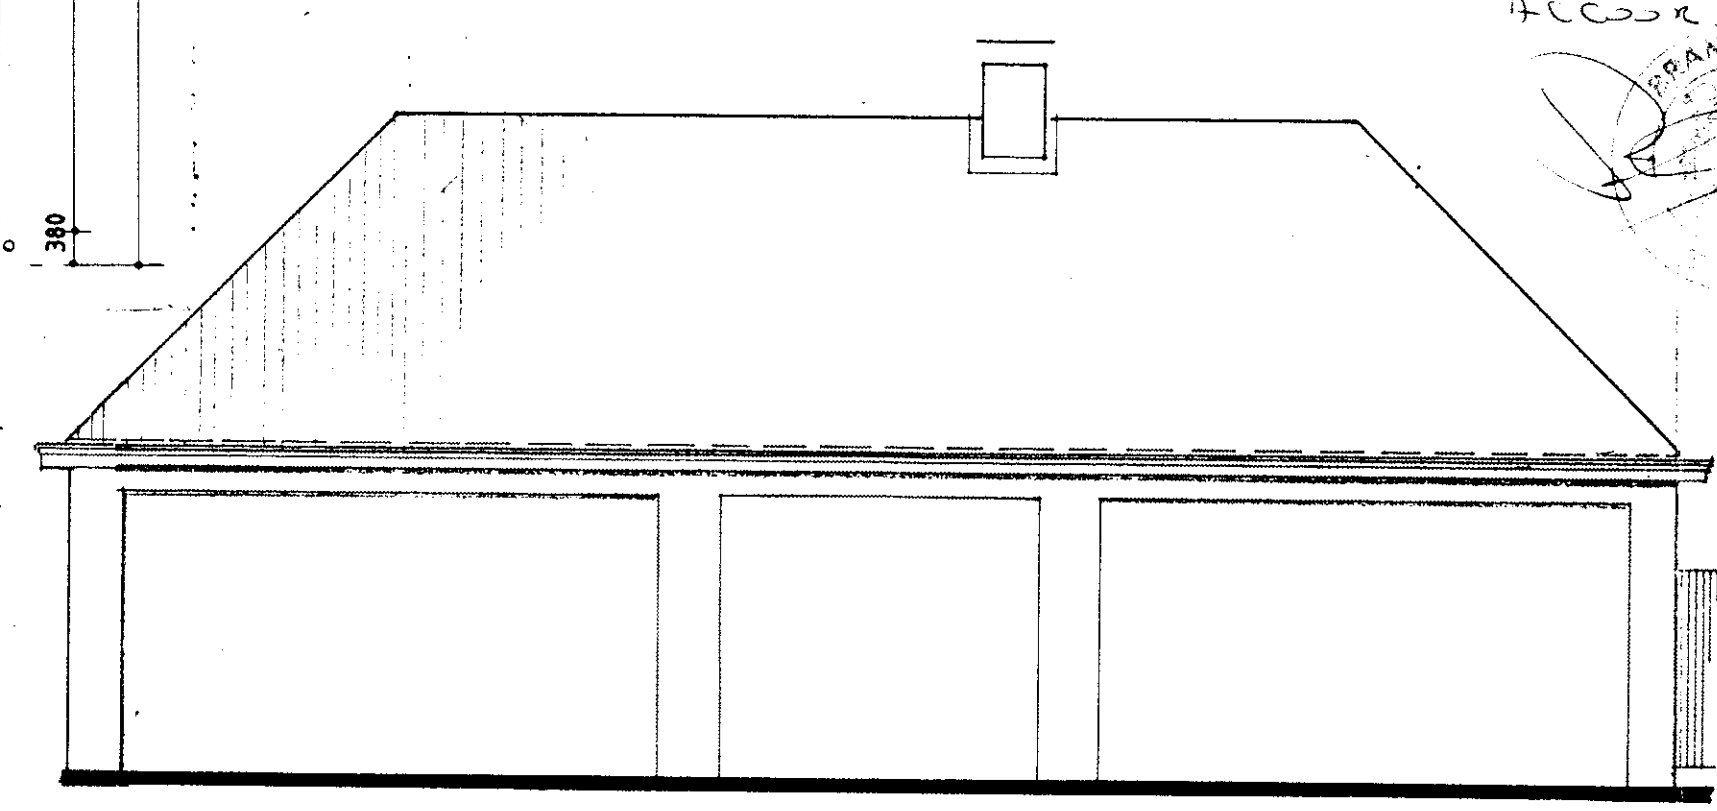

voorgevel

Nieuwe aanpassing

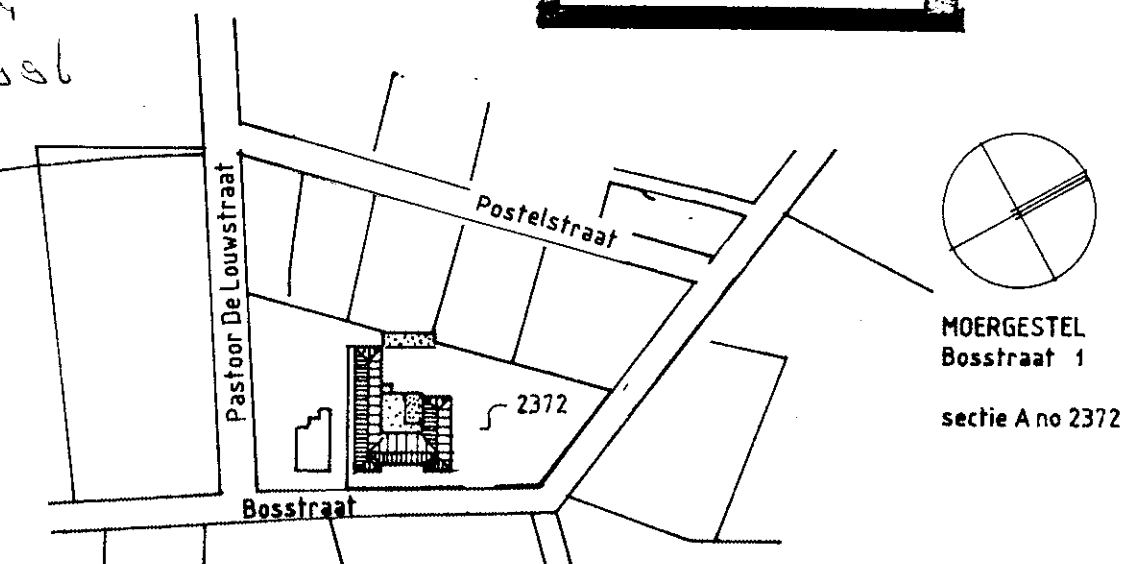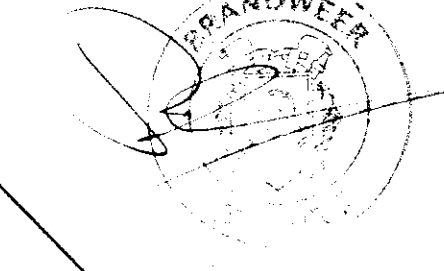

MOERGESTEL
Bosstraat 1
sectie A no 2372

plan voor de aanpassing van de Boszicht-
school voor de obs De Bienekebolders,
aan de Bosstraat te Moergestel.

BESTAANDE TOESTAND dd 18 mei 1995

schaal 1:100
getekend 15 mei 1993
gewijzigd 26 mei 1993 25 juni 1993 09 juli 1993 18 mei 1995 10 jan 96

werknnummer 9574
blad 02