


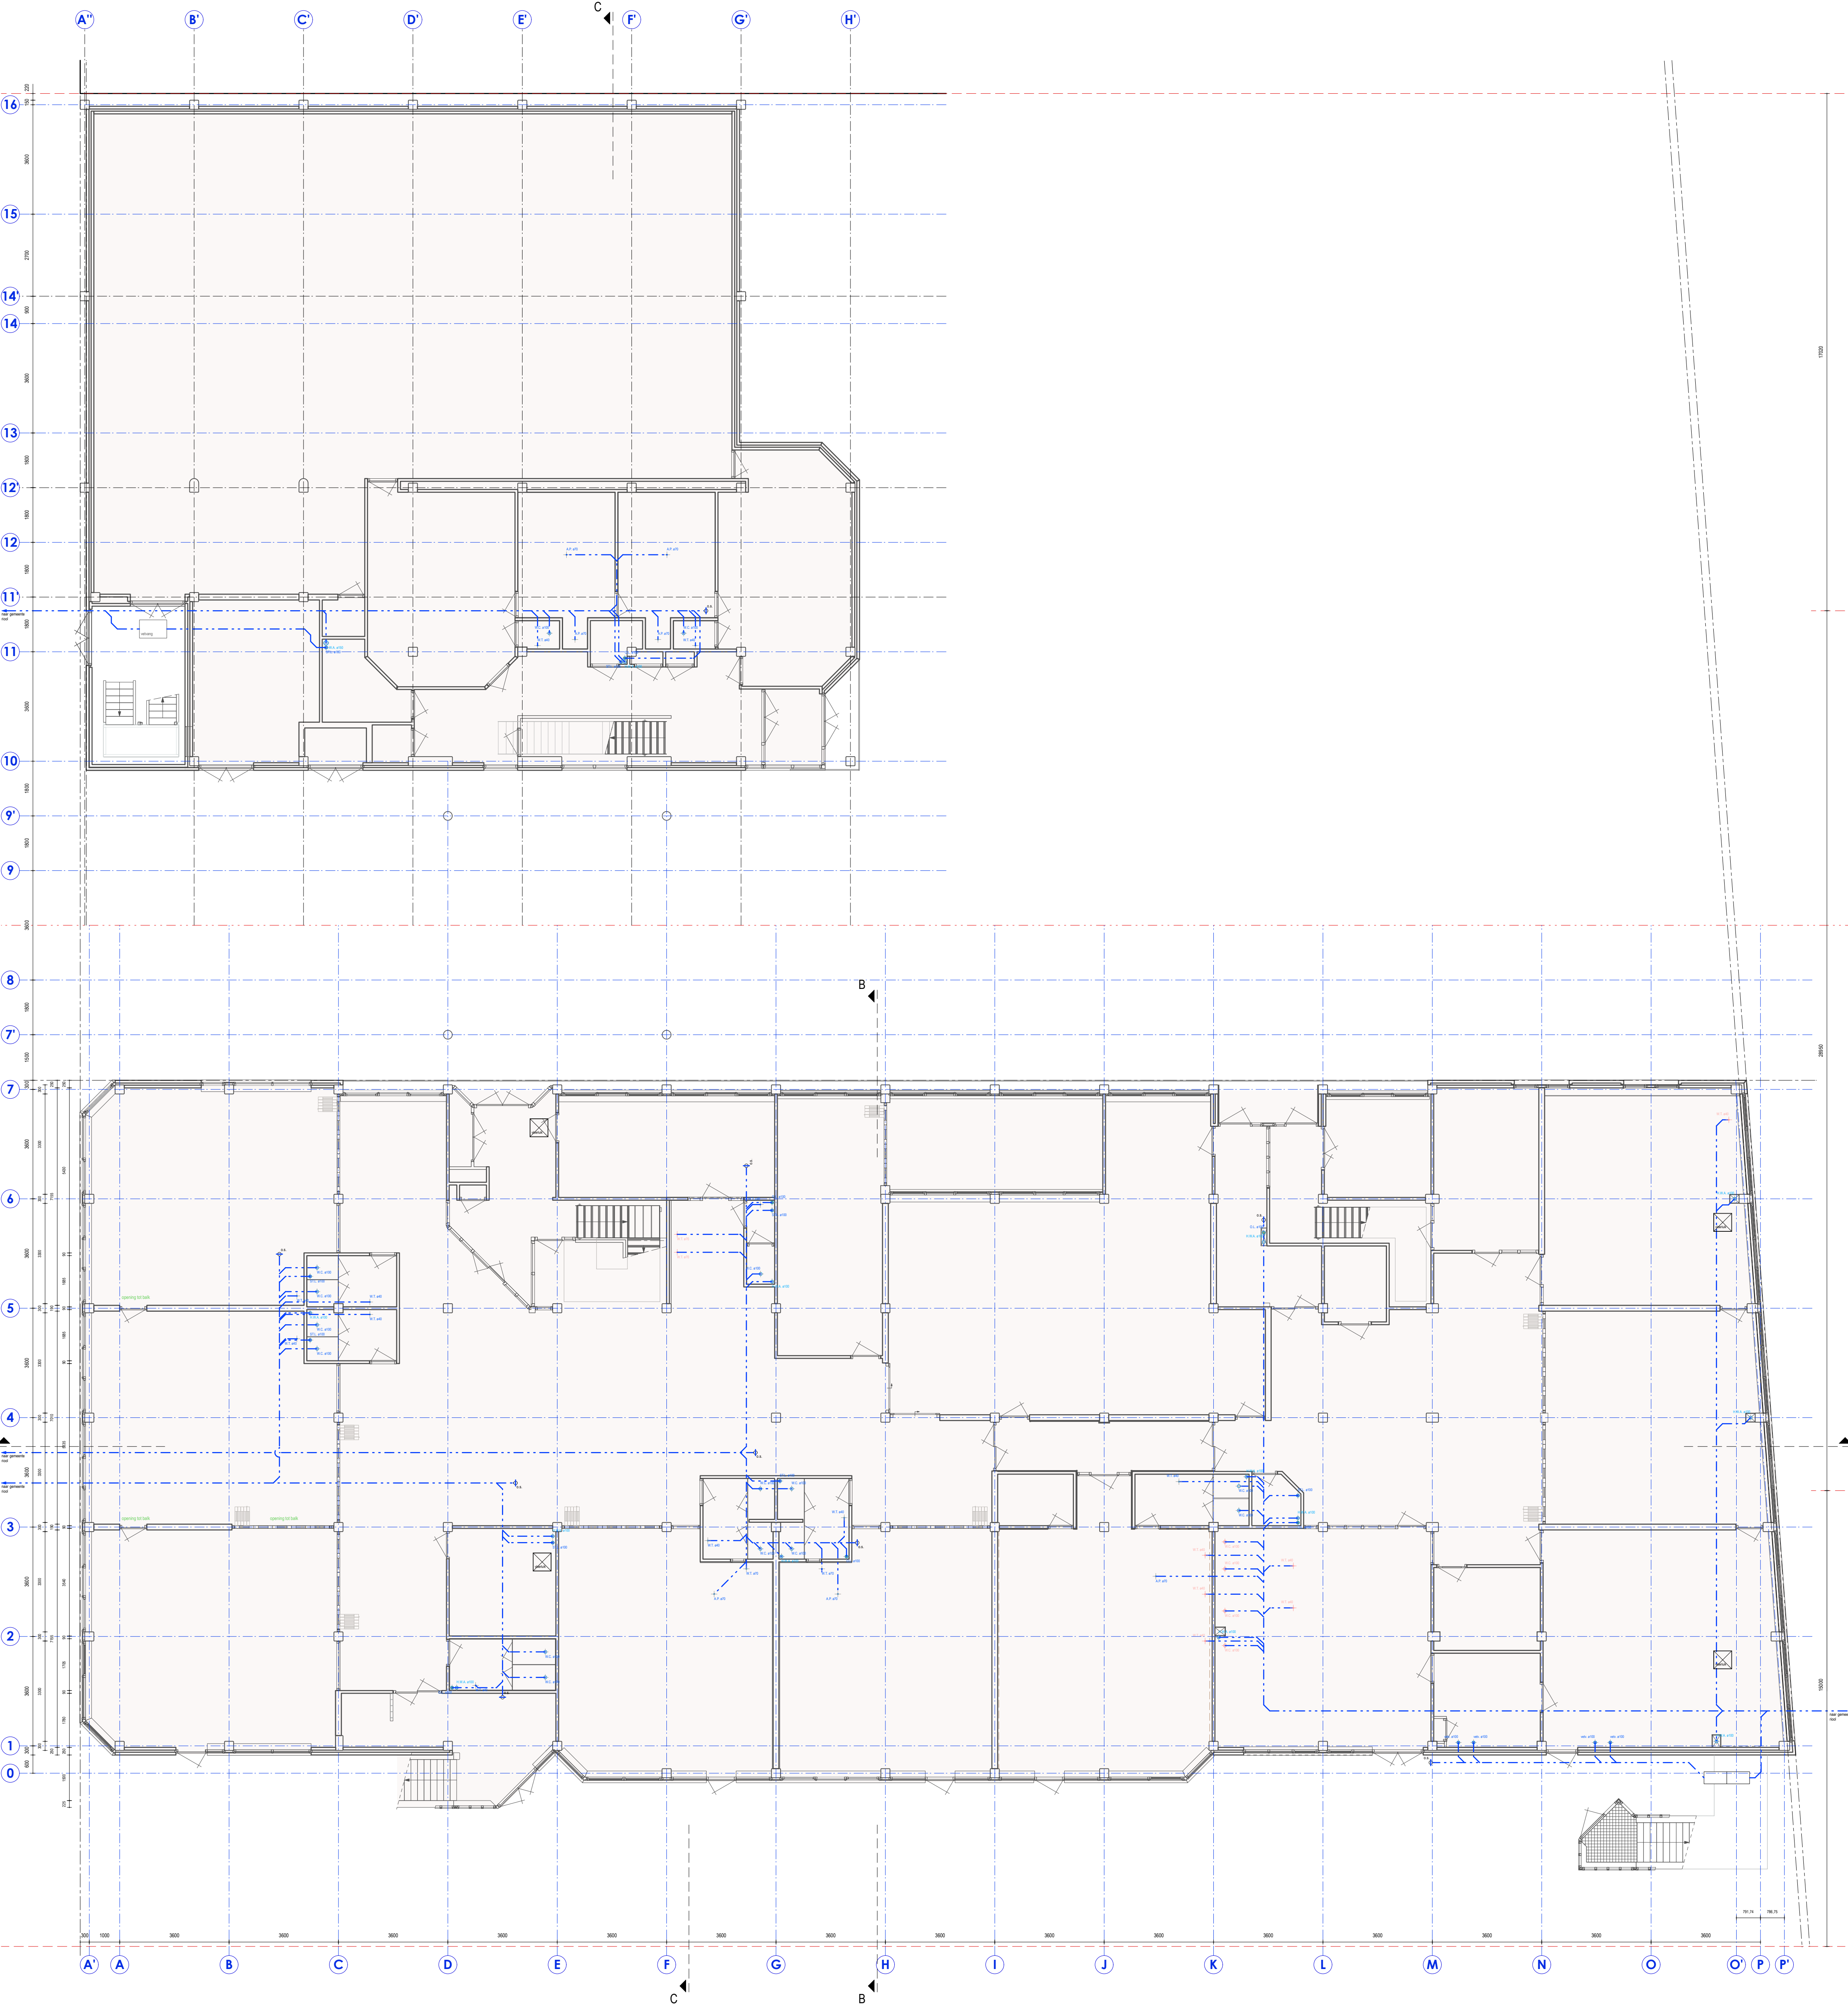

RENVOOI

- — — — — bestaande riolering
- AFKORTINGEN :
- W.C. : toilet
 - W.T. : wastafel
 - A.P. : afvoerput
 - H.W.A : hemelwater afvoer
 - O.L. : ontuchtingsleiding
 - S.T.L. : standleiding
 - O.S. : onstoppingspunt
 - vetv. : vetvanger

ALLE MATEN IN HET WERK TE CONTROLEREN

OPDRACHTGEVER	Kind en Onderwijs Rotterdam Stichting voor Christelijk Primair Onderwijs	TEK. NR.	V.S-01.03
PROJECT	VAN SPEYKSCHOOL "RENOVATIE "	PROJECTNR.	9.438
ONDERDEEL	BEGANE GROND RIOLERING BESTAANDE TOESTAND	SCHAAI	1:100
		DATUM	25-11-2020
		WIJZ. DATUM	—
		FILESHARING NR.	—
PUTTER PARTNERS • ARCHITECTEN • ROTTERDAM • B.V.		CROOSWUKSE SINGEL 50h, 3034 CJ ROTTERDAM E-MAIL: postmaster@putterpartners.nl TEL: (010) 4132577	