


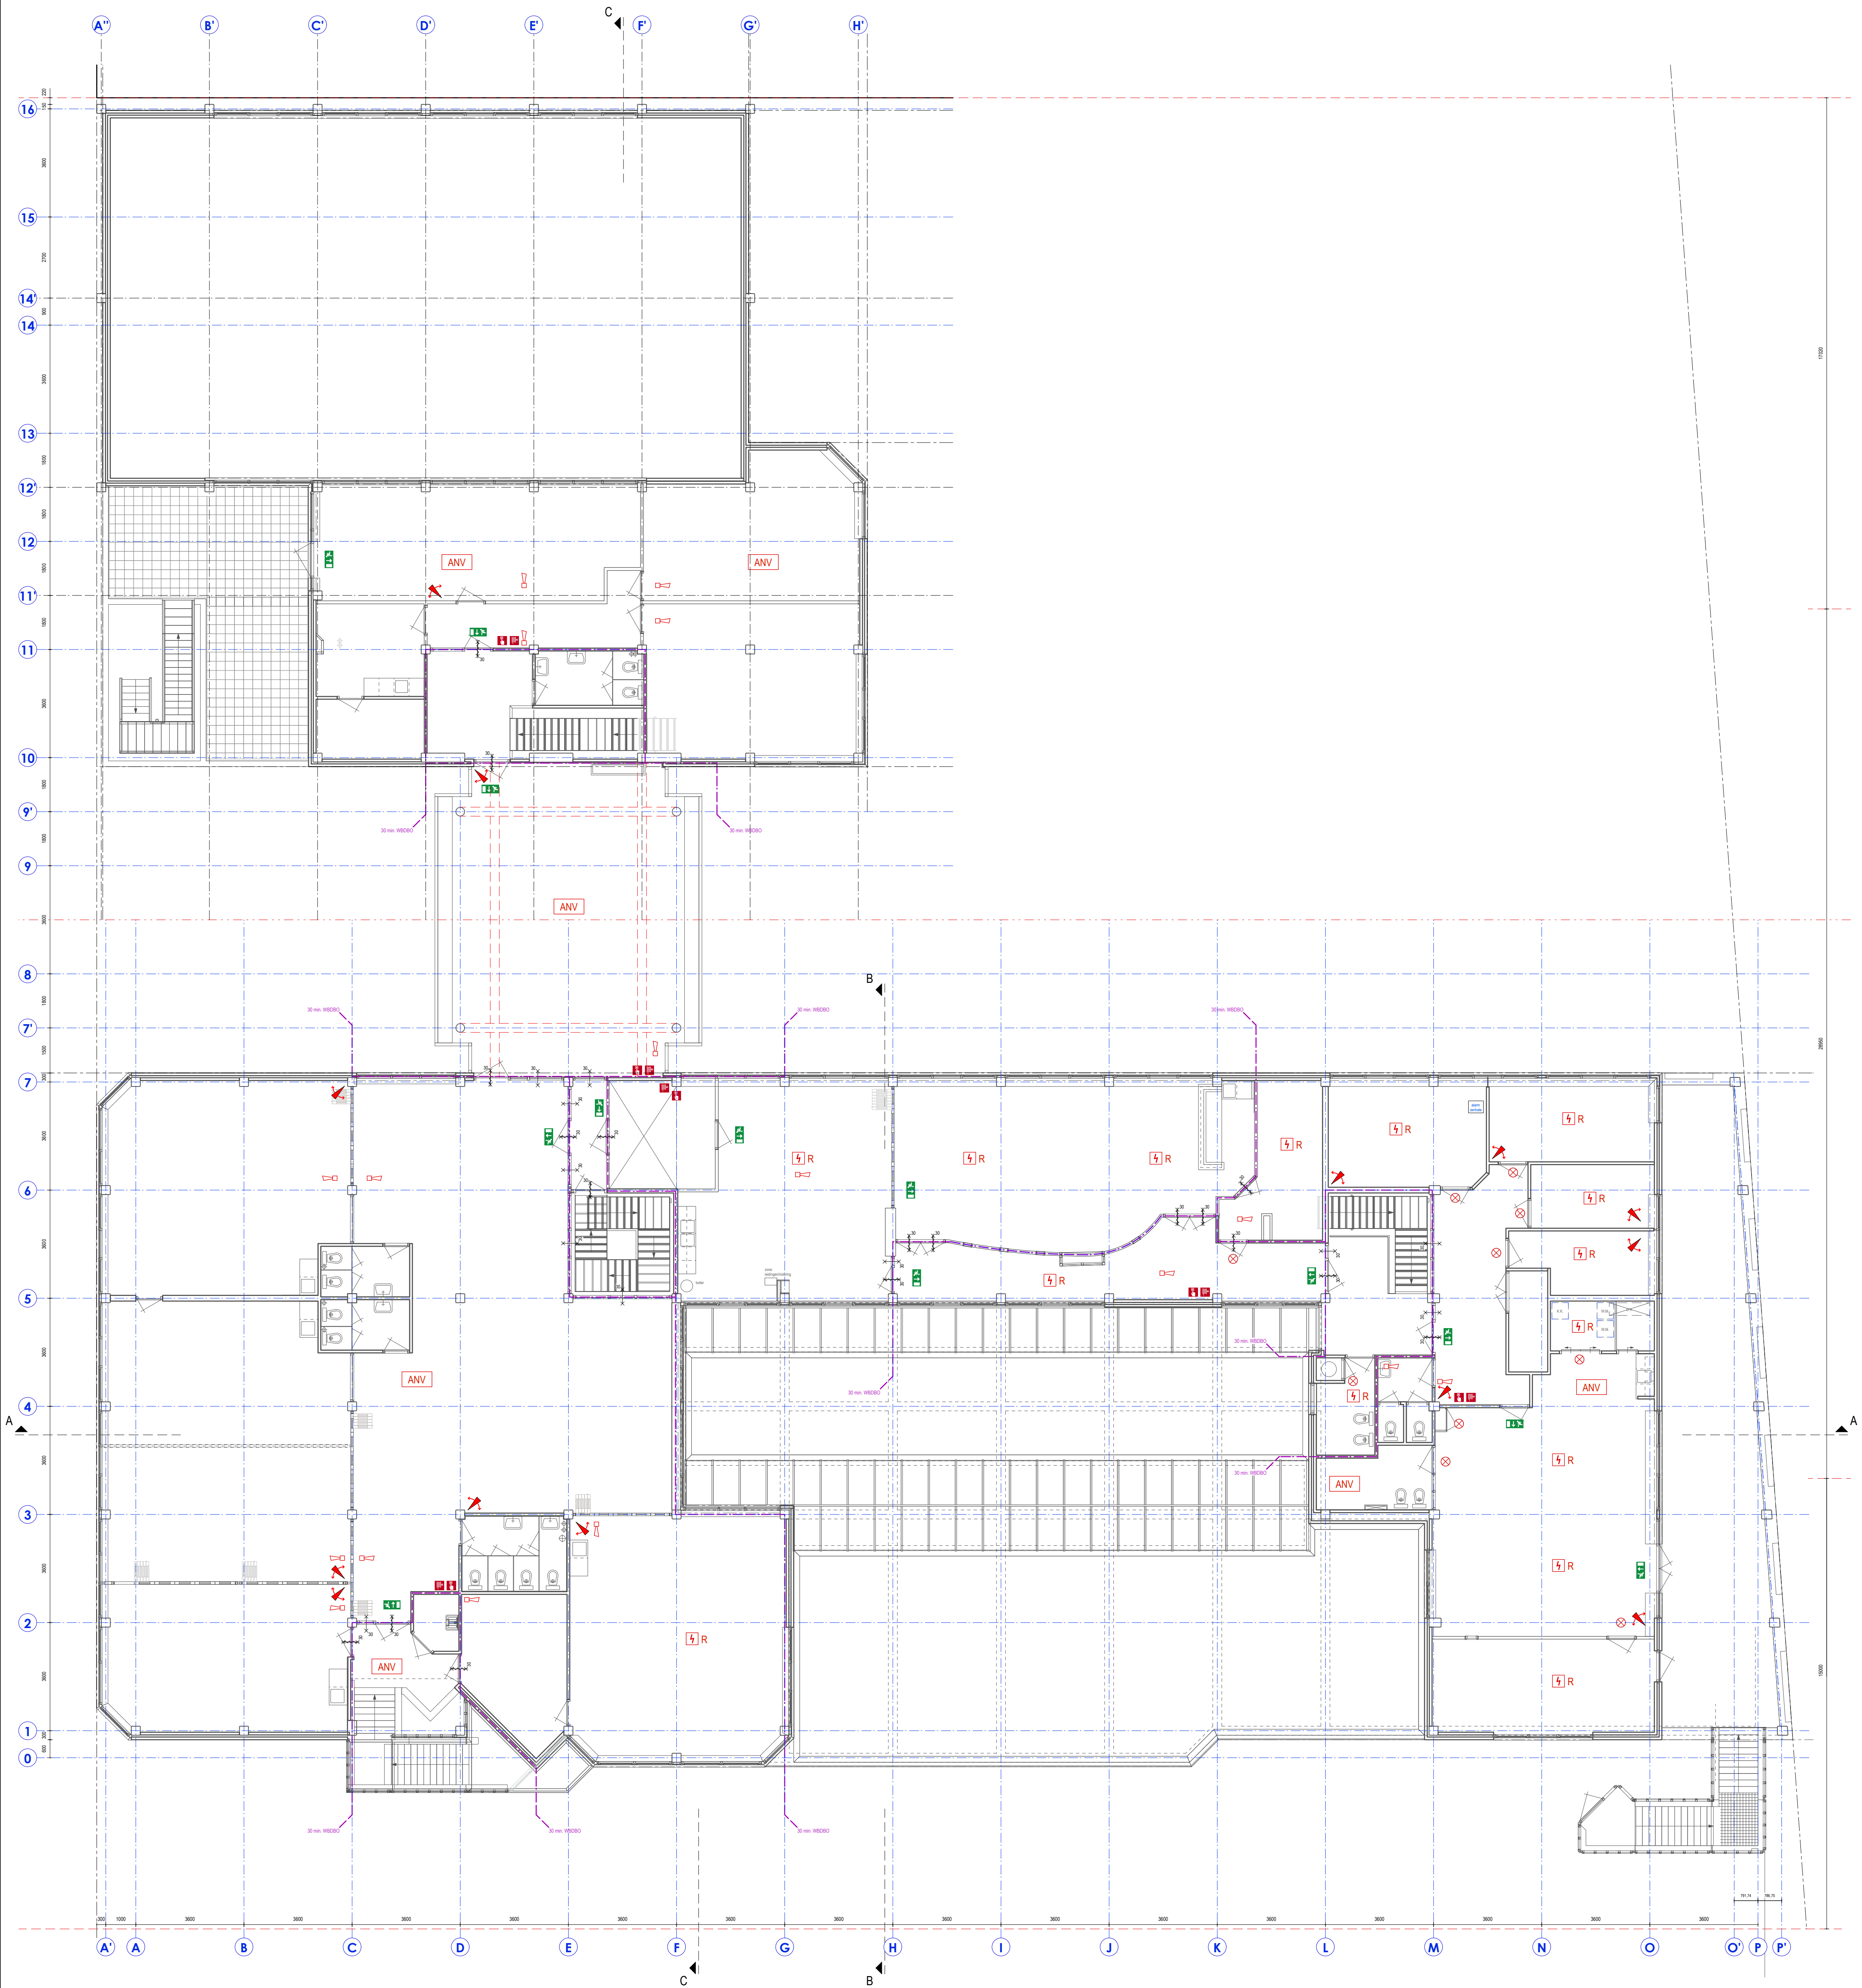

RENVOOI

brandveiligheid :

- deur 30 min. brandwerend en zelfsluitend
- wandopening 30 min/ WBDO
- brandcompartiment grens 30 min/ WBDO
- transparantarmatuur vluchtweg
- handbrandmelder
- brandslanghaspel
- handblusser
- brandmeldcentrale

beveiliging :

- optische rookmelder
- thermo-differentiaalmelder
- multi-sensormelder
- slowwhoop
- nevenindicator
- flitslamp
- algemene noodverlichting
- vluchtdoor zonder sleutel of los voorwerp te openen (knopcilinder), vluchtdoor voor minder dan 100 personen

PIR : passieve infra-rood detector

ALLE MATEN IN HET WERK TE CONTROLEREN

OPDRACHTGEVER	Kind en Onderwijs Rotterdam Stichting voor Christelijk Primair Onderwijs	TEK. NR.	V.S-02.06
PROJECT	VAN SPEYKSCHOOL "RENOVATIE "	PROJECTNR.	9.438
ONDERDEEL	1e VERDIEPING BRAND- EN BEVEILIGINGS INSTALLATIE BESTAANDE TOESTAND	SCHAAL	1:100
		DATUM	25-11-2020
		WIJZ. DATUM	--
		FILESHARING NR.	--
PUTTER PARTNERS • ARCHITECTEN • ROTTERDAM • B.V.		CROOSWIJKSE SINGEL 50h, 3034 CJ ROTTERDAM E-MAIL: postmaster@putterpartners.nl TEL: (010) 4132577	