
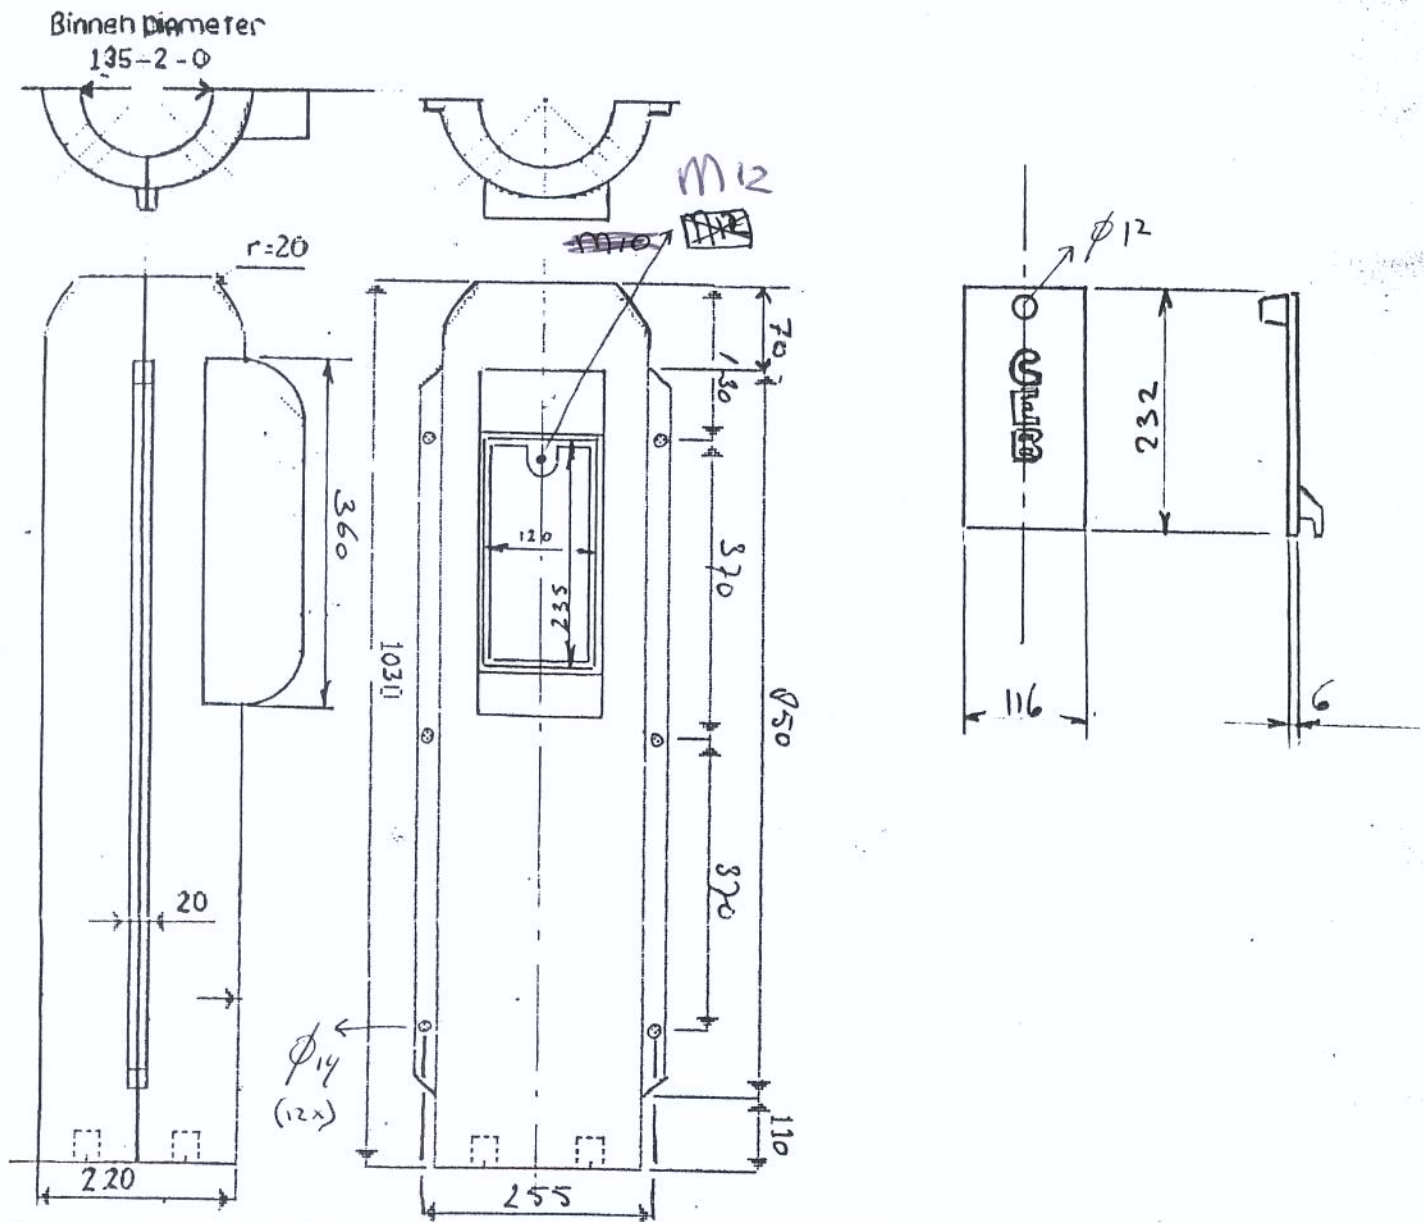


ACCOORD VOOR ORDER:

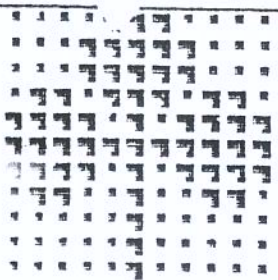

gew. 20 kg (2x10)

gew. 0.5 kg

	Gieterij Klava Nederland b.v. productie- en adviescentrum Surinamestraat 7 Postbus 635 2600 AP Delft Telefoon (015) 2125070 Telefax (015) 2147895	getek. A.F.B.
		datum 25-2-98 / 25/11/99
		tek. nr. KL42-B
		Klant H.O.D.
		materiaal 23g
		schaal h.v.t. Amer. projectie
		benaming Sokkel + Deksel Klein