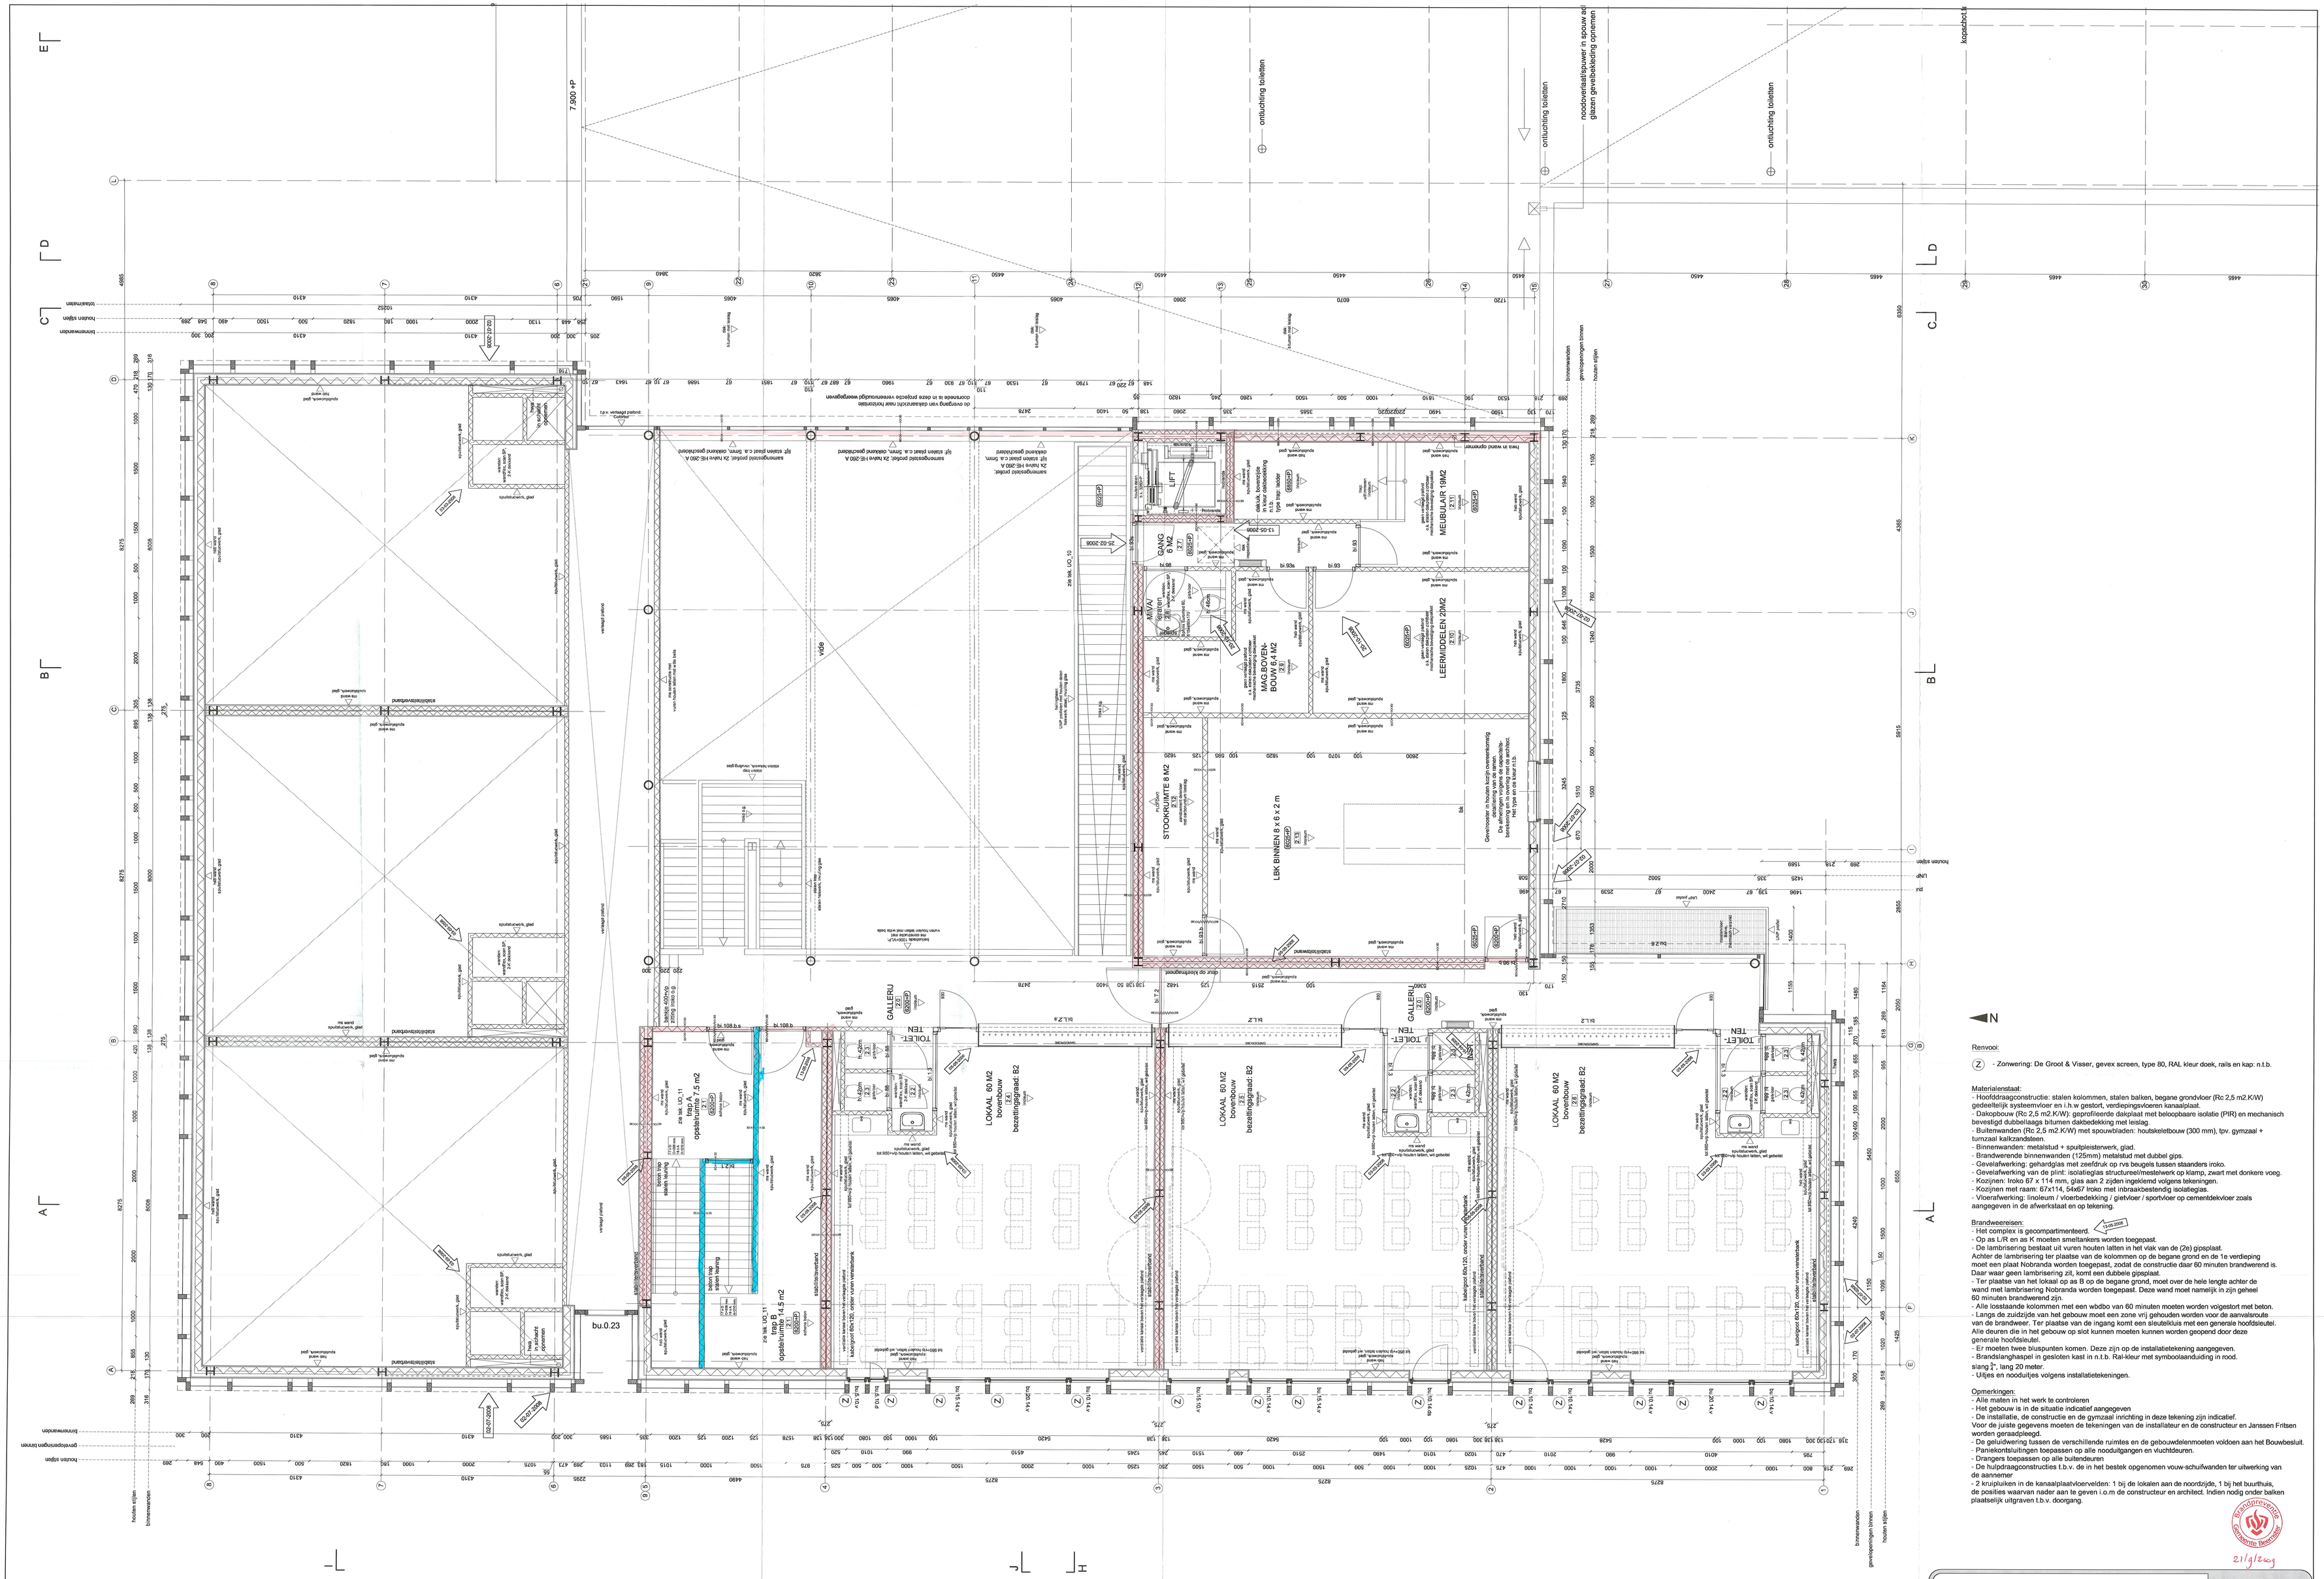

Renvooi:

Z - Zonwering: De Groot & Visser, gevex screen, type 80, RAL kleur doek, rails en kap: n.t.b.

Materialenstaat:
- Hoofddraagconstructie: stalen kolommen, stalen balken, begane grondvloer (Rc 2,5 m2.K/W) gedeeltelijk systeemvloer en i.h.w gestort, verdiepingsvloeren kanaalplaat.
- Dakopbouw (Rc 2,5 m2.K/W): geprofileerde dakplaat met beloopbaare isolatie (PIR) en mechanisch bevestigd dubbellaags bitumen dakbedekking met leislag.
- Buitenwanden: (Rc 2,5 m2.K/W) met spouwbladen: houtskeletbouw (300 mm), tpv. gymzaal + tumzaal kalkzandsteen.
- Binnenwanden: metalistud + spuitpleisterwerk, glad.
- Brandwerende binnenwanden (125mm) metalistud met dubbel gips.
- Gevelafwerking: gehardglas met zeefdruk op rvs beugels tussen staanders iroko.
- Gevelafwerking van de plint: isolatieglas structureel/mestelwerk op klamp, zwart met donkere voeg.
- Kozijnen: Iroko 67 x 114 mm, glas aan 2 zijden ingeklemd volgens tekeningen.
- Kozijnen met raam: 67x114, 54x67 Iroko met inbraakbestendig isolatieglas.
- Vloerafwerking: linoleum / vloerbedekking / gietvloer / sportvloer op cementdekvloer zoals aangegeven in de afwerkstaat en op tekening.

Brandweereisen:
- Het complex is gecompartimenteerd. 1.05.2008
- Op as L/R en as K moeten smeltankers worden toegepast.
- De lambrisering bestaat uit vuren houten latten in het vlak van de (2e) gipsplaat.
Achter de lambrisering ter plaatse van de kolommen op de begane grond en de 1e verdieping moet een plaat Nobranda worden toegepast, zodat de constructie daar 60 minuten brandwerend is. Daar waar geen lambrisering zit, komt een dubbele gipsplaat.
- Ter plaatse van het lokaal op as B op de begane grond, moet over de hele lengte achter de wand met lambrisering Nobranda worden toegepast. Deze wand moet namelijk in zijn geheel 60 minuten brandwerend zijn.
- Alle losstaande kolommen met een wbdbo van 60 minuten moeten worden volgestort met beton.
- Langs de zuidzijde van het gebouw moet een zone vrij gehouden worden voor de servicevoertuigen van de brandweer. Ter plaatse van de ingang komt een sleutelkluis met een generale hoofdsleutel. Alle deuren die in het gebouw op slot kunnen moeten kunnen worden geopend door deze generale hoofdsleutel.
- Er moeten twee bluspunten komen. Deze zijn op de installatietekening aangegeven.
- Brandslanghaspel in gesloten kast in n.t.b. Ral-kleur met symboolaanduiding in rood. slang 2", lang 20 meter.
- Uitjes en nooduitjes volgens installatietekeningen.

Opmerkingen:
- Alle maten in het werk te controleren
- Het gebouw is in de situatie indicatief aangegeven
- De installatie, de constructie en de gymzaal inrichting in deze tekening zijn indicatief.
Voor de juiste gegevens moeten de tekeningen van de installateur en de constructeur en Janssen Fritsen worden geraadpleegd.
- De geluidwering tussen de verschillende ruimtes en de gebouwdelenmoeten voldoen aan het Bouwbesluit.
- Paniekontsluitingen toepassen op alle nooduitgangen en vluchtdeuren.
- Drangers toepassen op alle buitendeuren
- De hulpdraagconstructies t.b.v. de in het bestek opgenomen vouw-schuifwanden ter uitwerking van de aannemer
- 2 kruipluiken in de kanaalplaatvloervelden: 1 bij de lokalen aan de noordzijde, 1 bij het buurthuis, de posities waarvan nader aan te geven i.o.m de constructeur en architect. Indien nodig onder balken plaatselijk uitgraven t.b.v. doorgang.

Bouwtekening Gemeente Beverwijk
21/9/2009

FASE, BLAD	: 208, UO 20A	SCHAAL	: 1:50	DATUM	: 14-03-2008
ONDERWERP	: DE SCHOOL 2e VERDIEPING	MATEN	: mm	GEWIJZIGD	: 13-08-2008
WERK	: MFC 208	FORMAAT	: A0	GEWIJZIGD	: 02-07-2008
OPDRACHT	: GEMEENTE 208	GETEKEND	: jbl	GEWIJZIGD	: 20-10-2008

Bastiaan Jongerius architecten bv
Overtoom 197, 1054 KT, Amsterdam
tel. 020.4861121 fax. 020.4862263
bj@jongerius-demon.nl www.bjarchitecten-demon.nl