


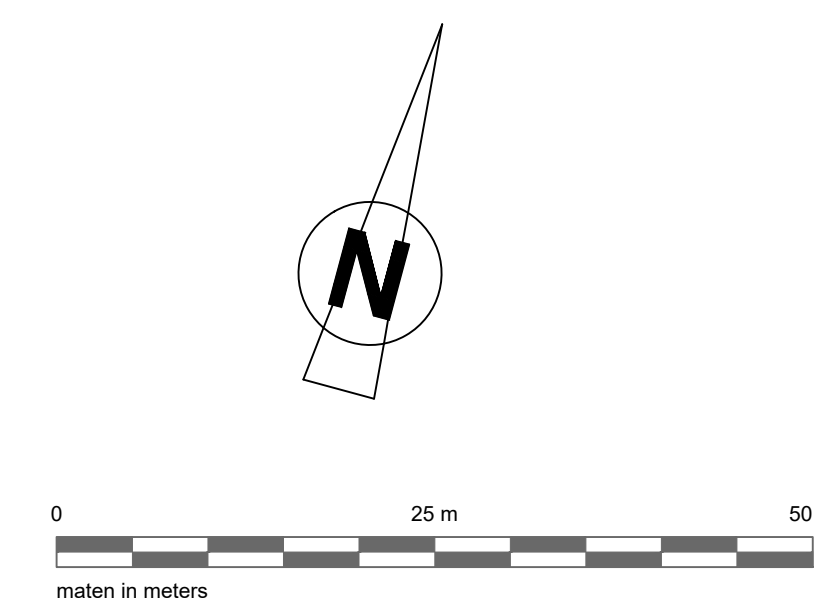

LEGENDA - OPBREEKTEKENING

[illegible]

A	16-12-2020	Wijzing 1e kapen binnen vd Helestraat		i/vs
WIJZ	DATUM	OMSCHRIJVING		TEKENAAR

PROJECT	TEKENAAR	STATUS
Lierinriching Schildersbuurt	J. van Stralen	definitie
"	PROJECTNUMMER	RESTER
ONDERWERP	101283 10 101287	27-2020
Opruimtekening	gemeente Zaanstad	



TEKENINGNUMMER	WIJZING	BLAD	GEWENTENANT	INGENIEURSBUREAU
WEWA 8218	0	1/2	GEWENTENANT 100	INGENIEURSBUREAU
DATUM	SCHAAL	FORMAT	getekend door: 100	1002CA Zaanstad
20-01-2021	1:500	A3	getekend op: 100	1002CA Zaanstad
