


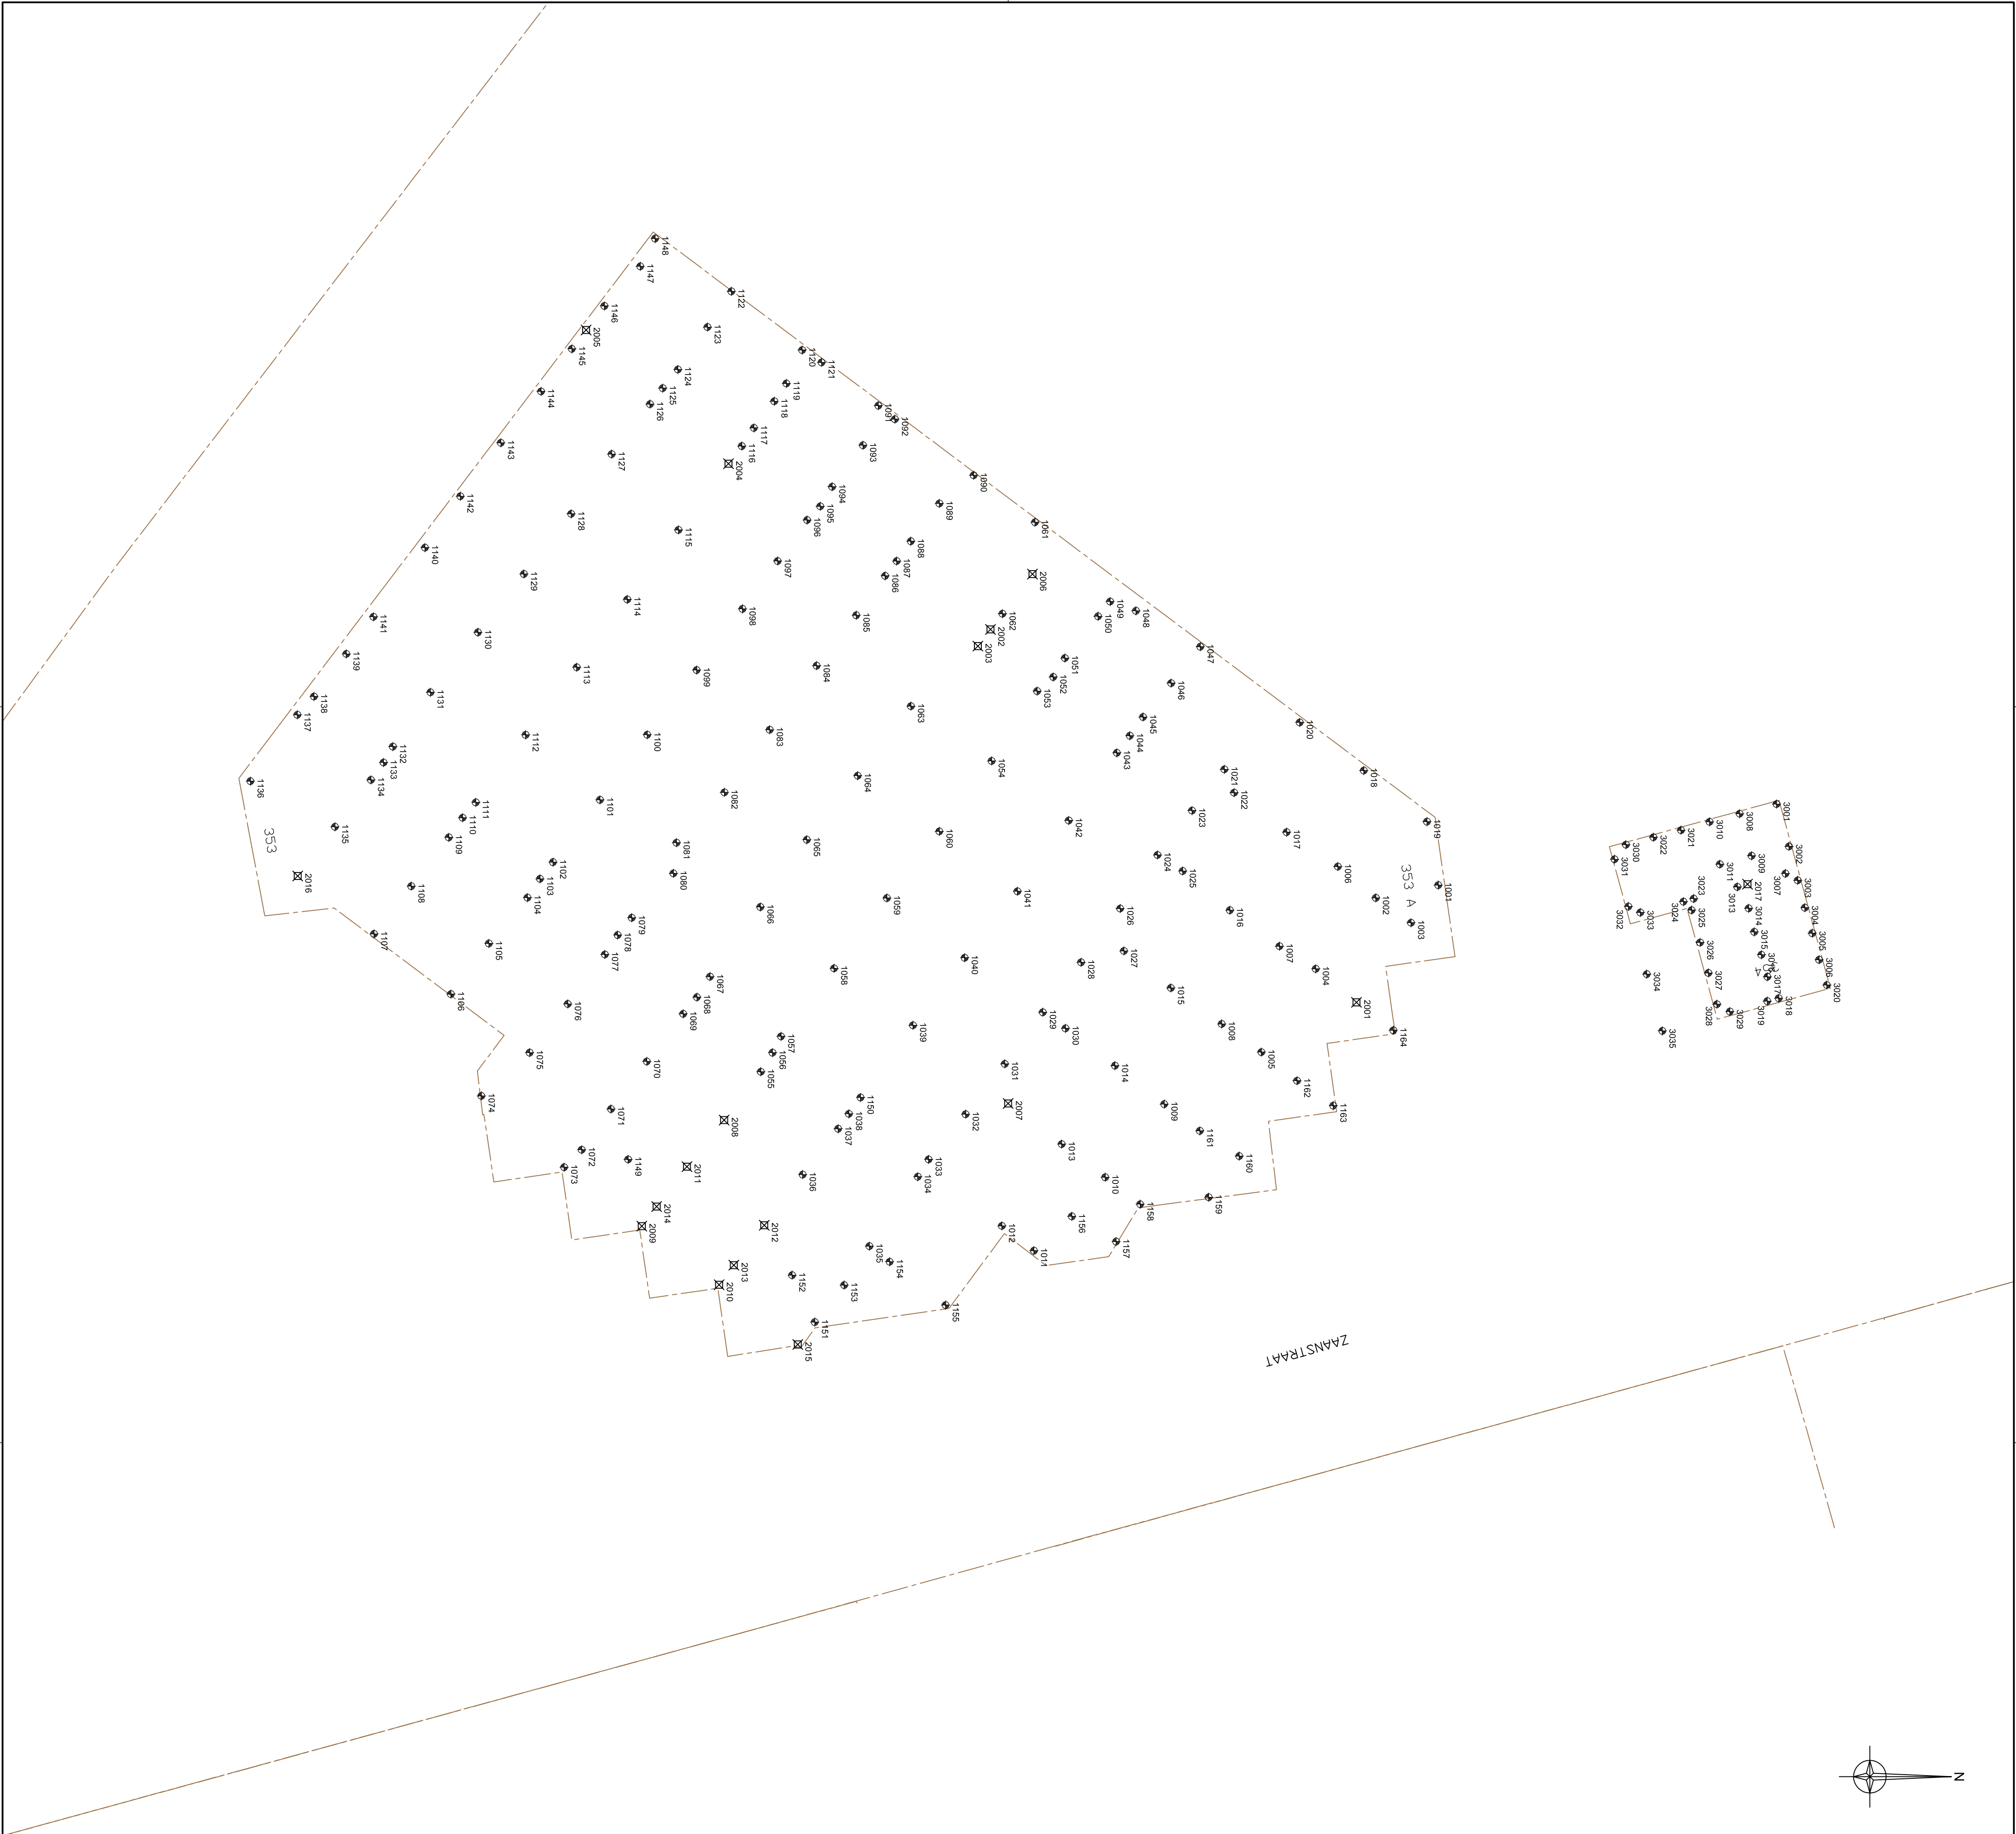

Point #	X-coordinate	Y-coordinate	Point #	X-coordinate	Y-coordinate	Point #	X-coordinate	Y-coordinate	Point #	X-coordinate	Y-coordinate


Pelenplan indicator	
Punt #	X-coördinaat Y-coördinaat
2001	119840.35 489488.44
2002	119819.07 489447.56
2003	119820.03 489446.83
2004	119808.61 489427.60
2005	119861.169 489424.47
2006	119815.82 489449.85
2007	119864.13 489448.86
2008	119847.88 489432.35
2009	119853.13 489427.65
2010	119866.47 489422.06
2011	119849.73 489430.23
2012	119853.08 489424.64
2013	119865.36 489432.91
2014	119852.01 489428.50
2015	119859.88 489436.55
2016	119853.14 489438.01
2017	119833.61 489436.76

Opmerking:

- Ondergrond op basis van kadastrale tekening dd 27-01-2010
- Hoogtes zijn in meters t.o.v. NAP
- Afwijking in x- en y-richting: < 20 mm
- Datum inmeting: 21-01-2010
- Ingemeten opzetmensen kunnen door sloopwerkzaamheden verplaatst zijn t.o.v. funderingspaal

• Inmeting uitgevoerd met:
 • TOPCON (t)GPS met 06-GPS



opdrachtgever
 gemeente
 gemeentelijk gebied
 milieurobject en
 handhaving
 bodem
 waterscheider
 geluidschillen
 caribbeaan

holding
 ruimtekaarten
 asbest
 grondopgraving
 civiele techniek

Ingemeten funderingspalen
 d.d. 21-01-2010

Postbus 211, 199 AC Vestermeer, T 088 337 35 20, F 088 337 35 91 PROJECTNUMMER: 20091436
 e-mail: info@topcon.nl
 20091436 OVT-

TEKENINGNUMMER: 1200

LEGENDA

Ingemeten funderingspaal
 Funderingspaal indicator
 Kadastrale percelengrens

GETIENDE	GEZEN	DATE	WIZENDE A
TOKI	ROFO	10-02-2010	Aanwilling funderingspalen huis
TOKI	HEHA	27-01-2010	FORMAAT: A1
PROJECT			OPDRACHTGEVER: L. van Leeuwen B.V.
			OPDRACHTGEVER: Spaarndouwerweg 121a
			2141 BN Vijfhuizen (NH)