



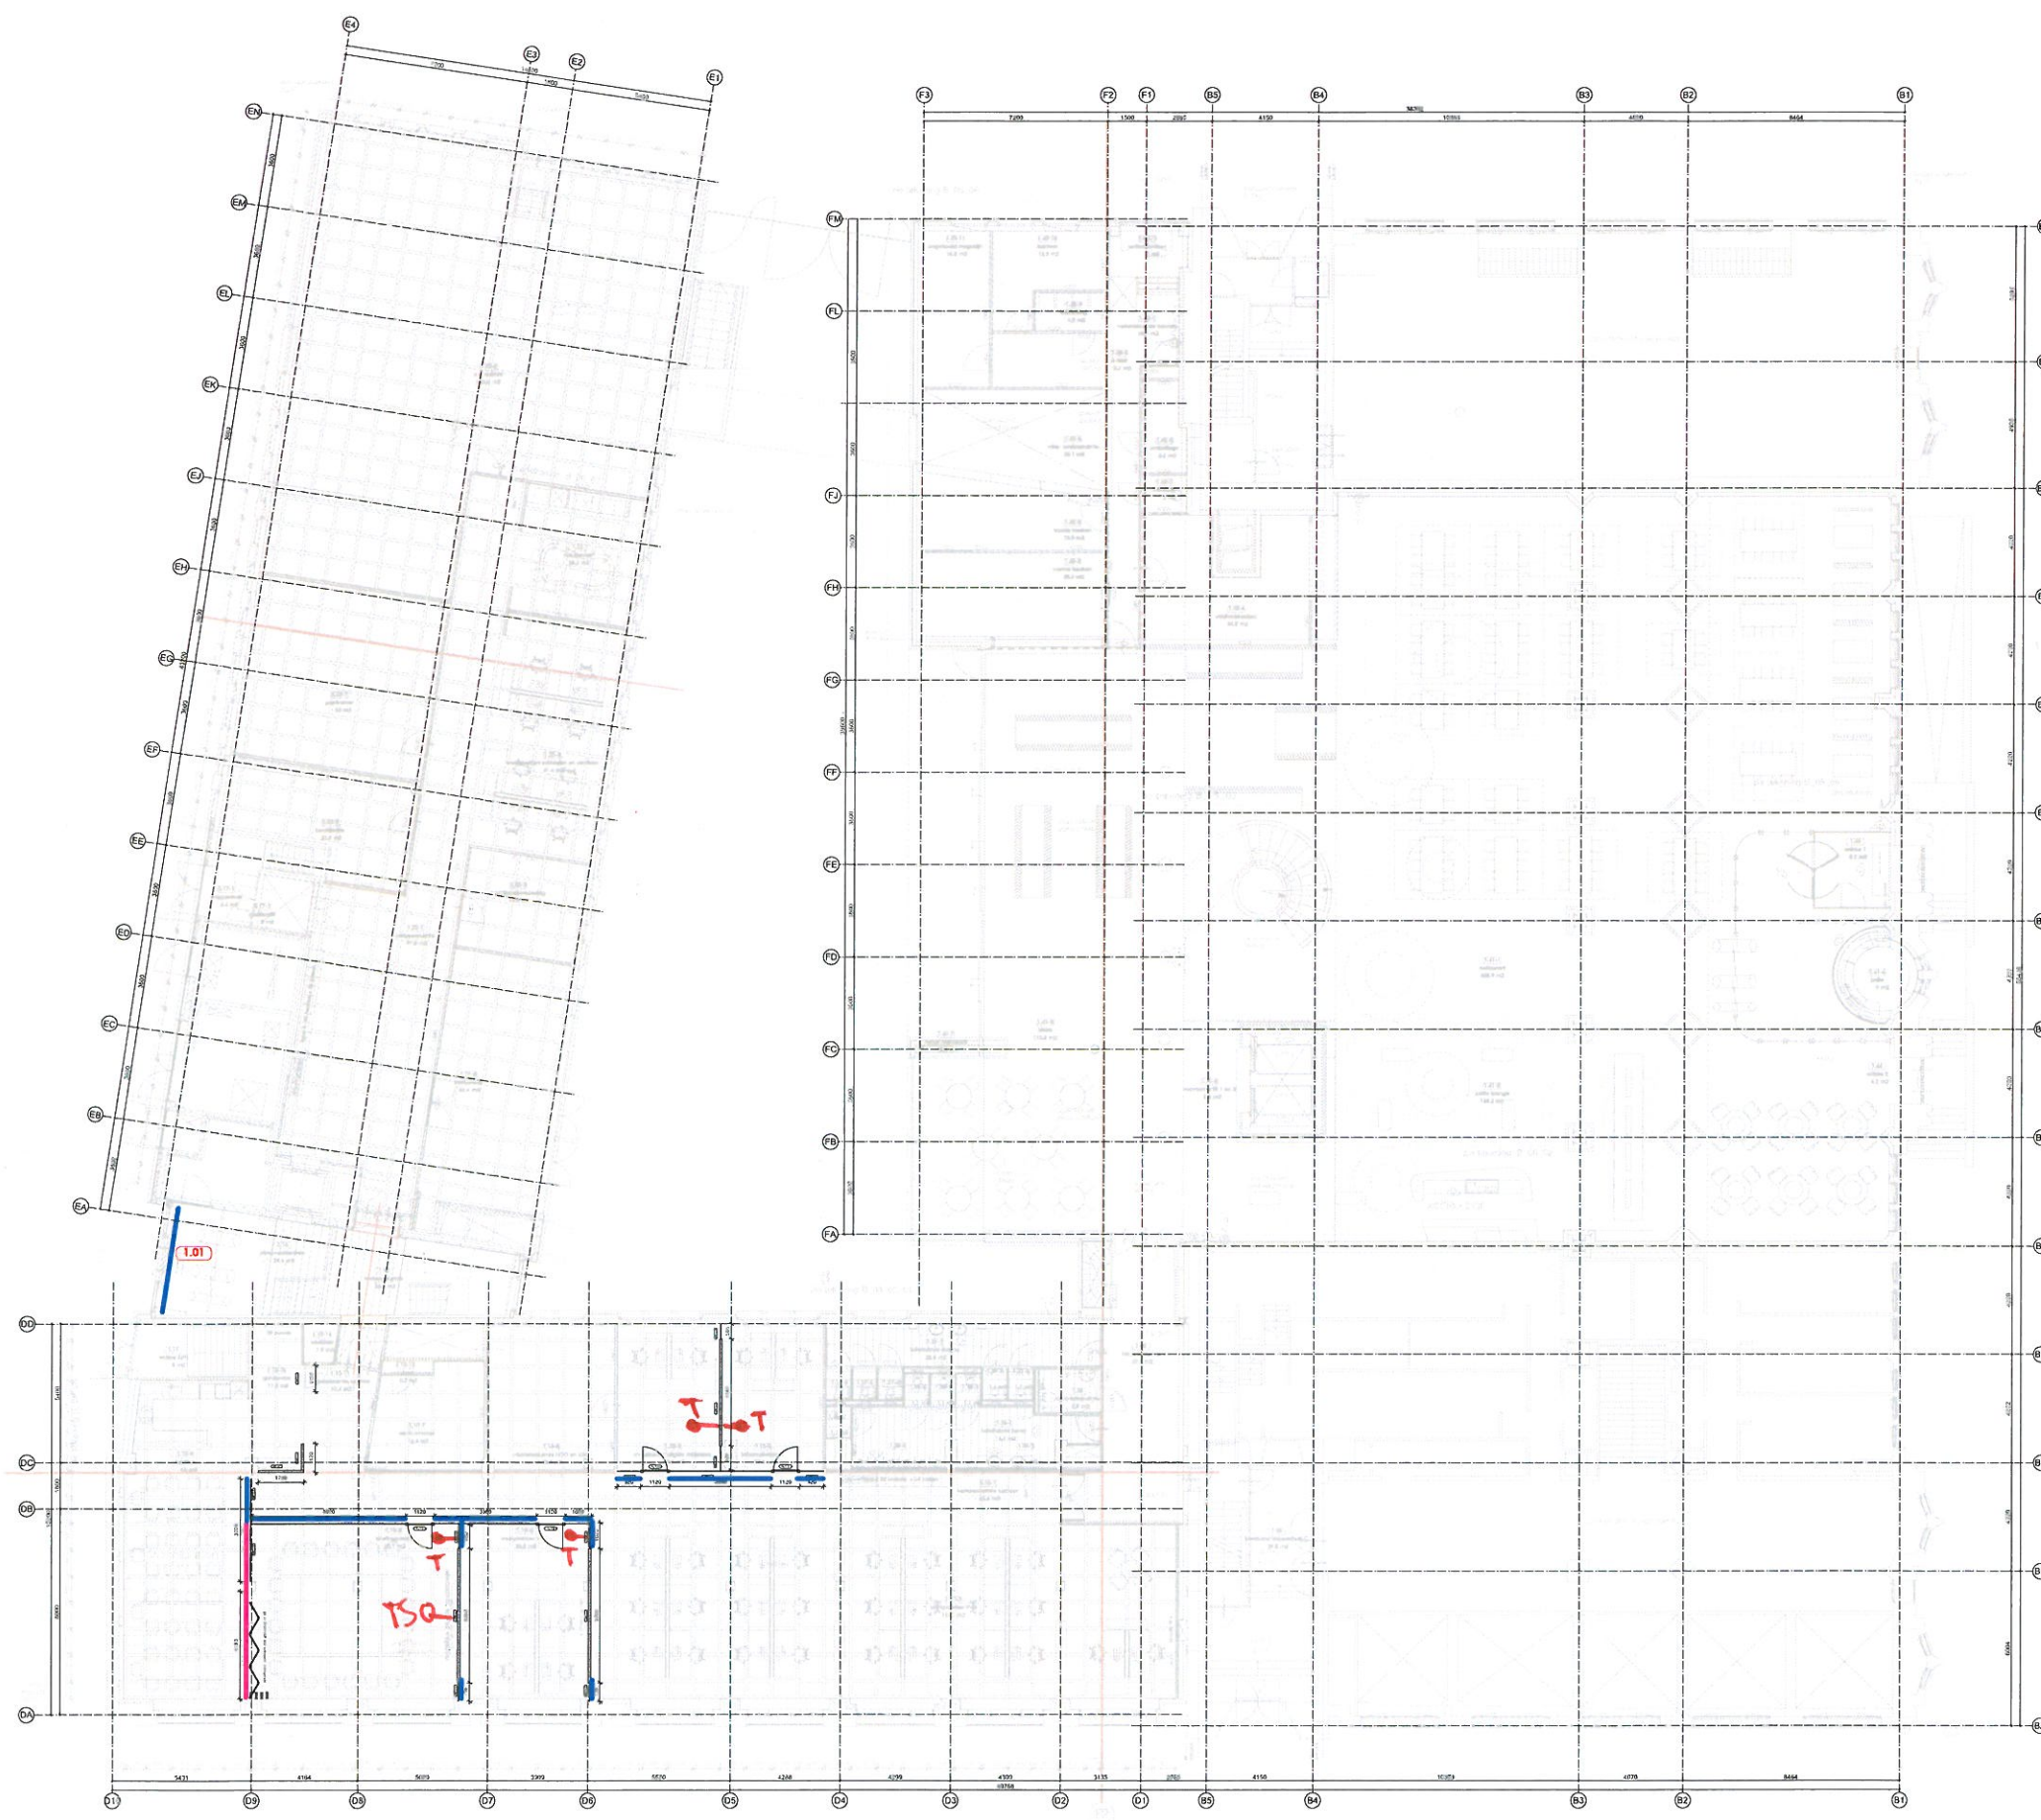


- T = Reuking tbv thermabant
 - OTS = " " touchscreen - pc + o.s.
 - D = " " dimmer

- glazen wand, enkel
- dichte wand, Melamine RAL 9010
- glazen wand, dubbel
- dichte wand, bamboe fineer
- folie full color print bamboe
- folie full color print stadsrechten
- folie witprint stadsrechten
- folie witprint stadsrechten invert
- folie whitboard magnetisch achterzijde folie avery dusted
- folie naamcirkel
- folie logocirkel
- afbeelding nummer

31/07/13

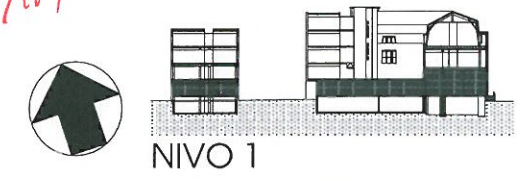


Architect gebouwonwikkeling: max van aerschot
 Gebruikte onderlegger: Soarberg Van der Schoer & Partners: 1102-WT1301 d.d. 28.3.2013
 Opdrachtgever: Gemeente Haarlem
 Project: Interieur Zijpoort
 Fase: Bouwvoorbereiding
 Onderdeel: Interieurinpassing - begane grond - niveau 1 - systeemwanden
 Datum: 04.10.2012
 Werknummer: D370-4
 Tekeningnummer: D370-4-9_02011sw
 Formaat: A0
 Schaal: 1:100
 Wijziging: A 28.01.2013
 Wijziging: C 27.06.2013
 Wijziging: B 15.04.2013
 Wijziging:

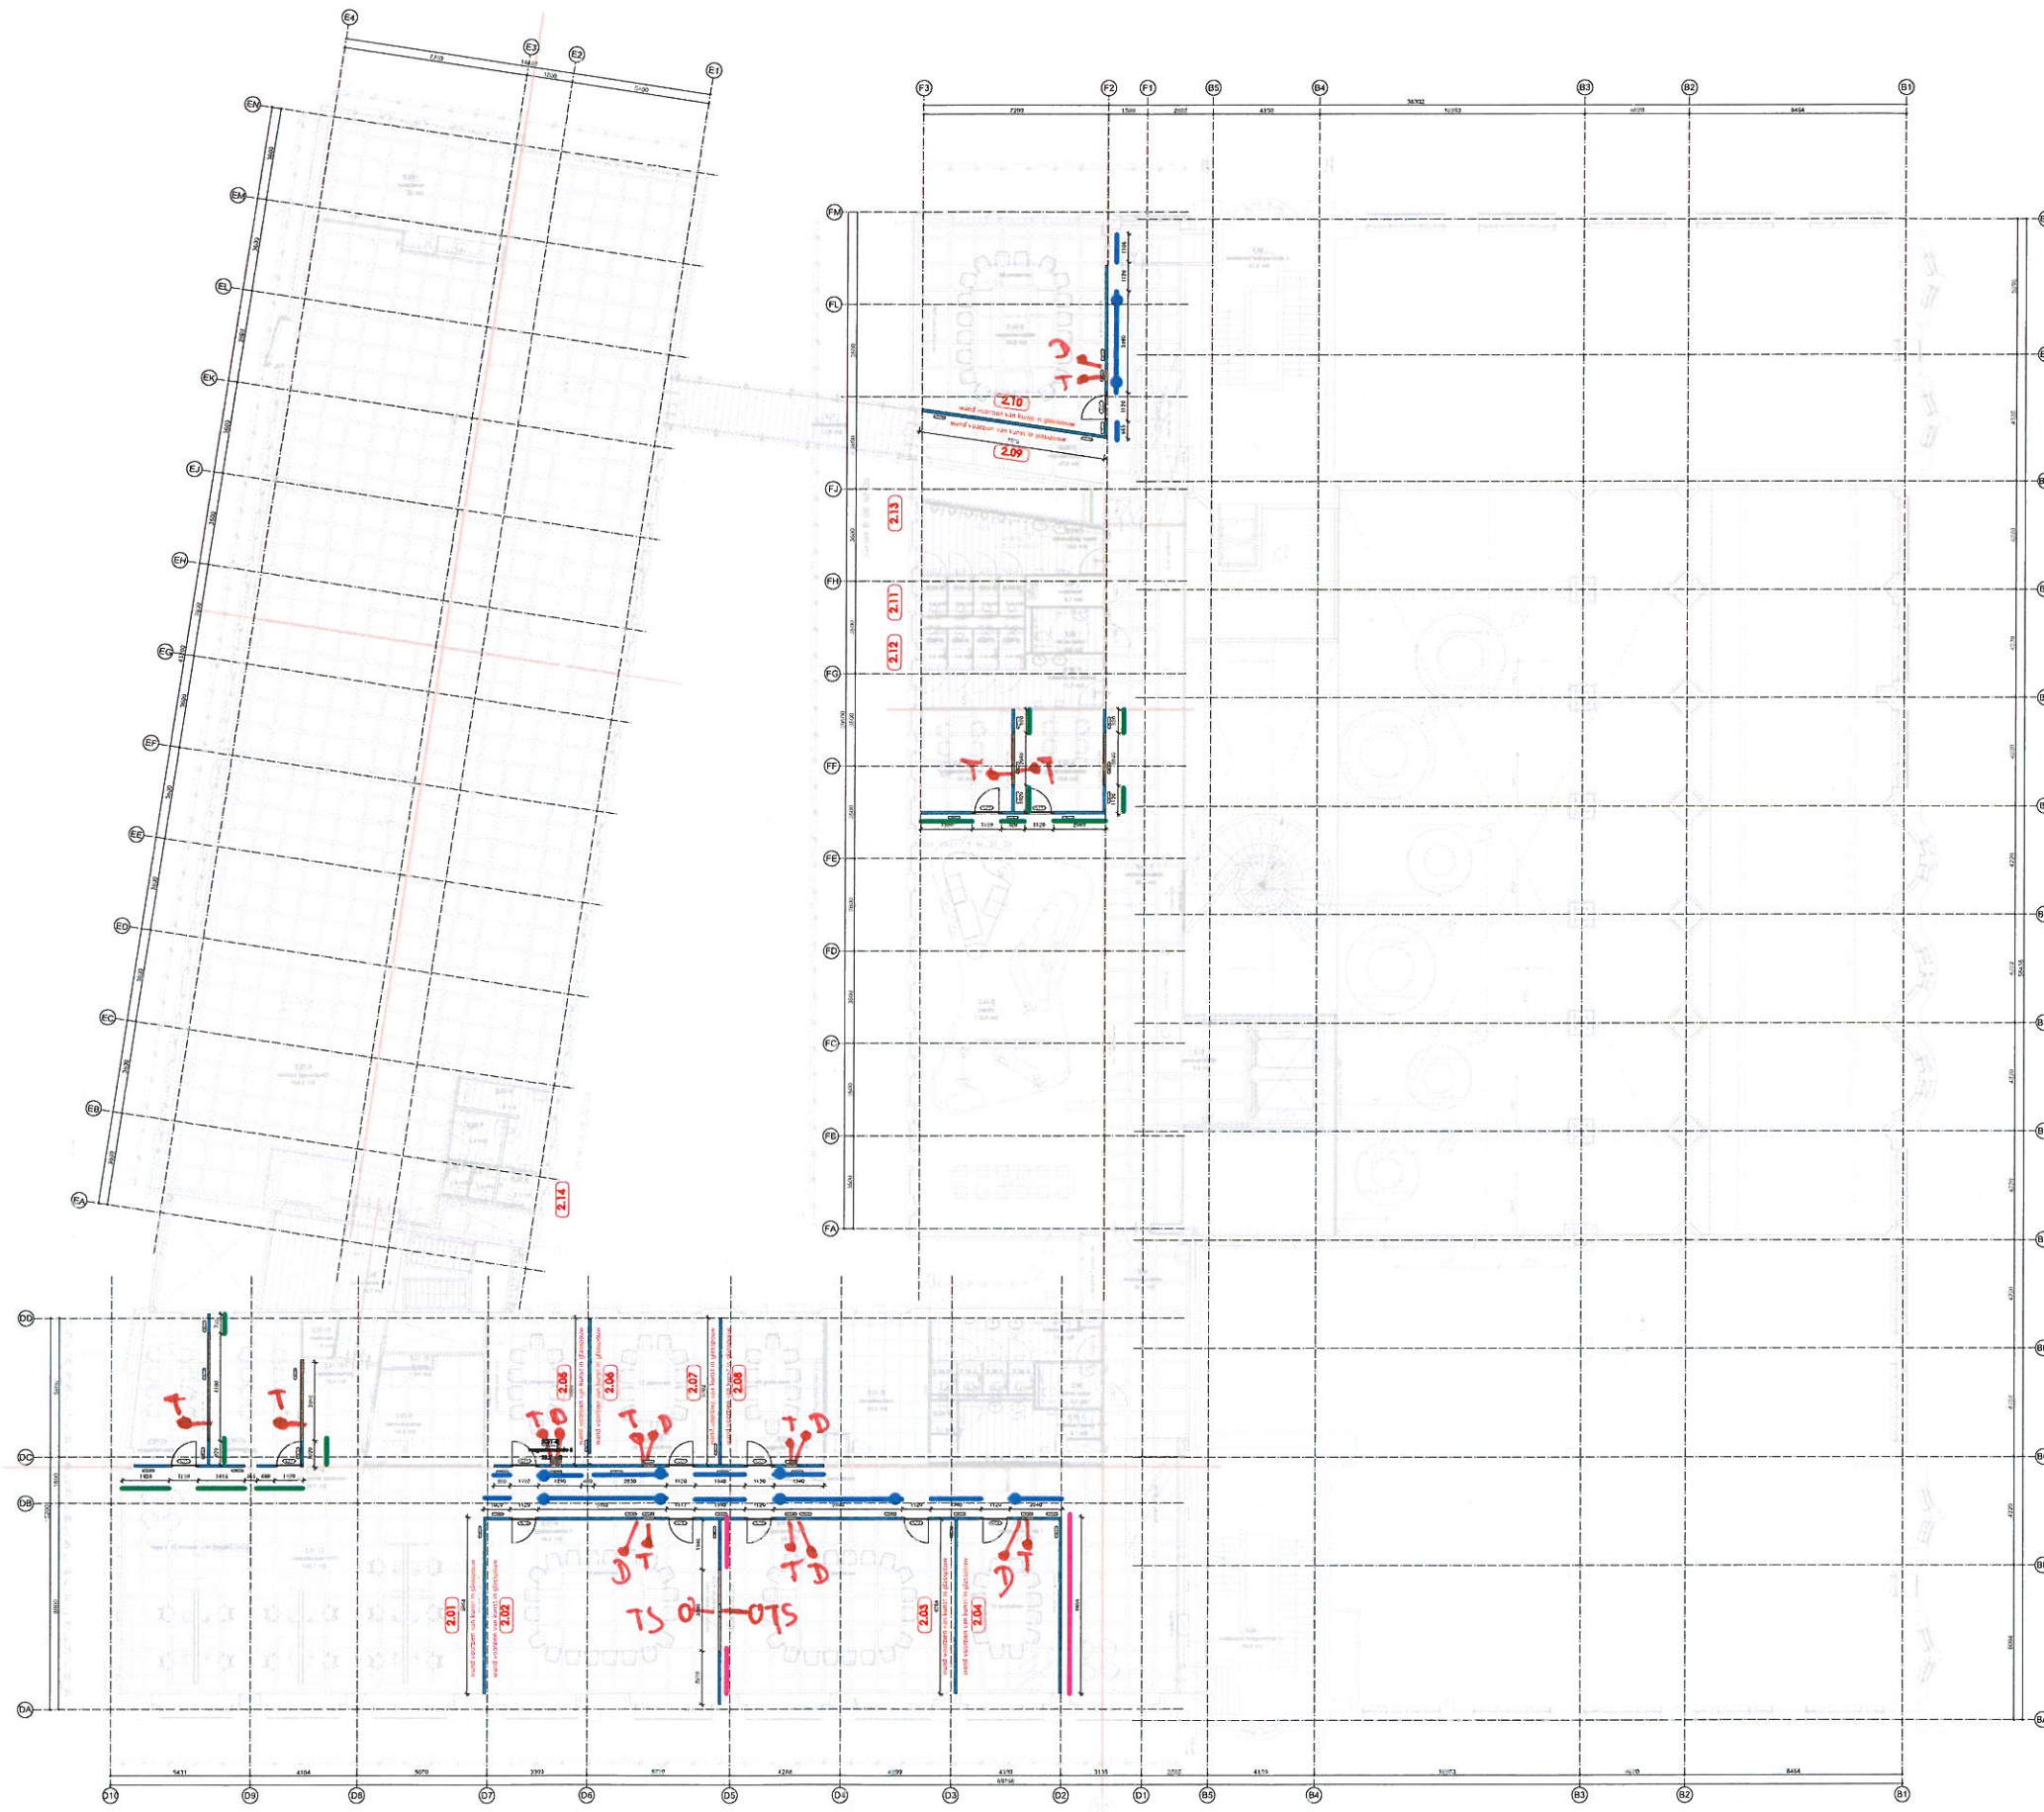


- glazen wand, enkel
- dichte wand, Melamine RAL 9010
- glazen wand, dubbel
- dichte wand, bamboe lineer
- folie full color print bamboe
- folie full color print stadsrechten
- folie witprint stadsrechten
- folie witprint stadsrechten invert
- folie whitboard magnetisch achterzijde folie avery dusted
- folie naamcirkel
- folie logocirkel
- afbeelding nummer



Architect: **gebouwenontwikkeling: max van aerschot**
 Gebuikte onderlegger: **Saenberg Van der Schoer & Partners: 1102-WT1301 d.d. 28.3.2013**
 Opdrachtgever: **Gemeente Haarlem**
 Project: **Interieur Zijlpoort**
 Fase: **Bouwvoorbereiding**
 Onderdeel: **Interieurruimte - 1e verdieping - niveau 2 - systeemwanden**
 Datum: **04.10.2012**
 Werknummer: **D370-4**
 Tekeningnummer: **D370-4-8_02021-w**
 Formaat: **A0**
 Schaal: **1:100**
 Wijziging: A 28.01.2013
 Wijziging: B 15.04.2013
 Wijziging: C 27.06.2013
 Wijziging:

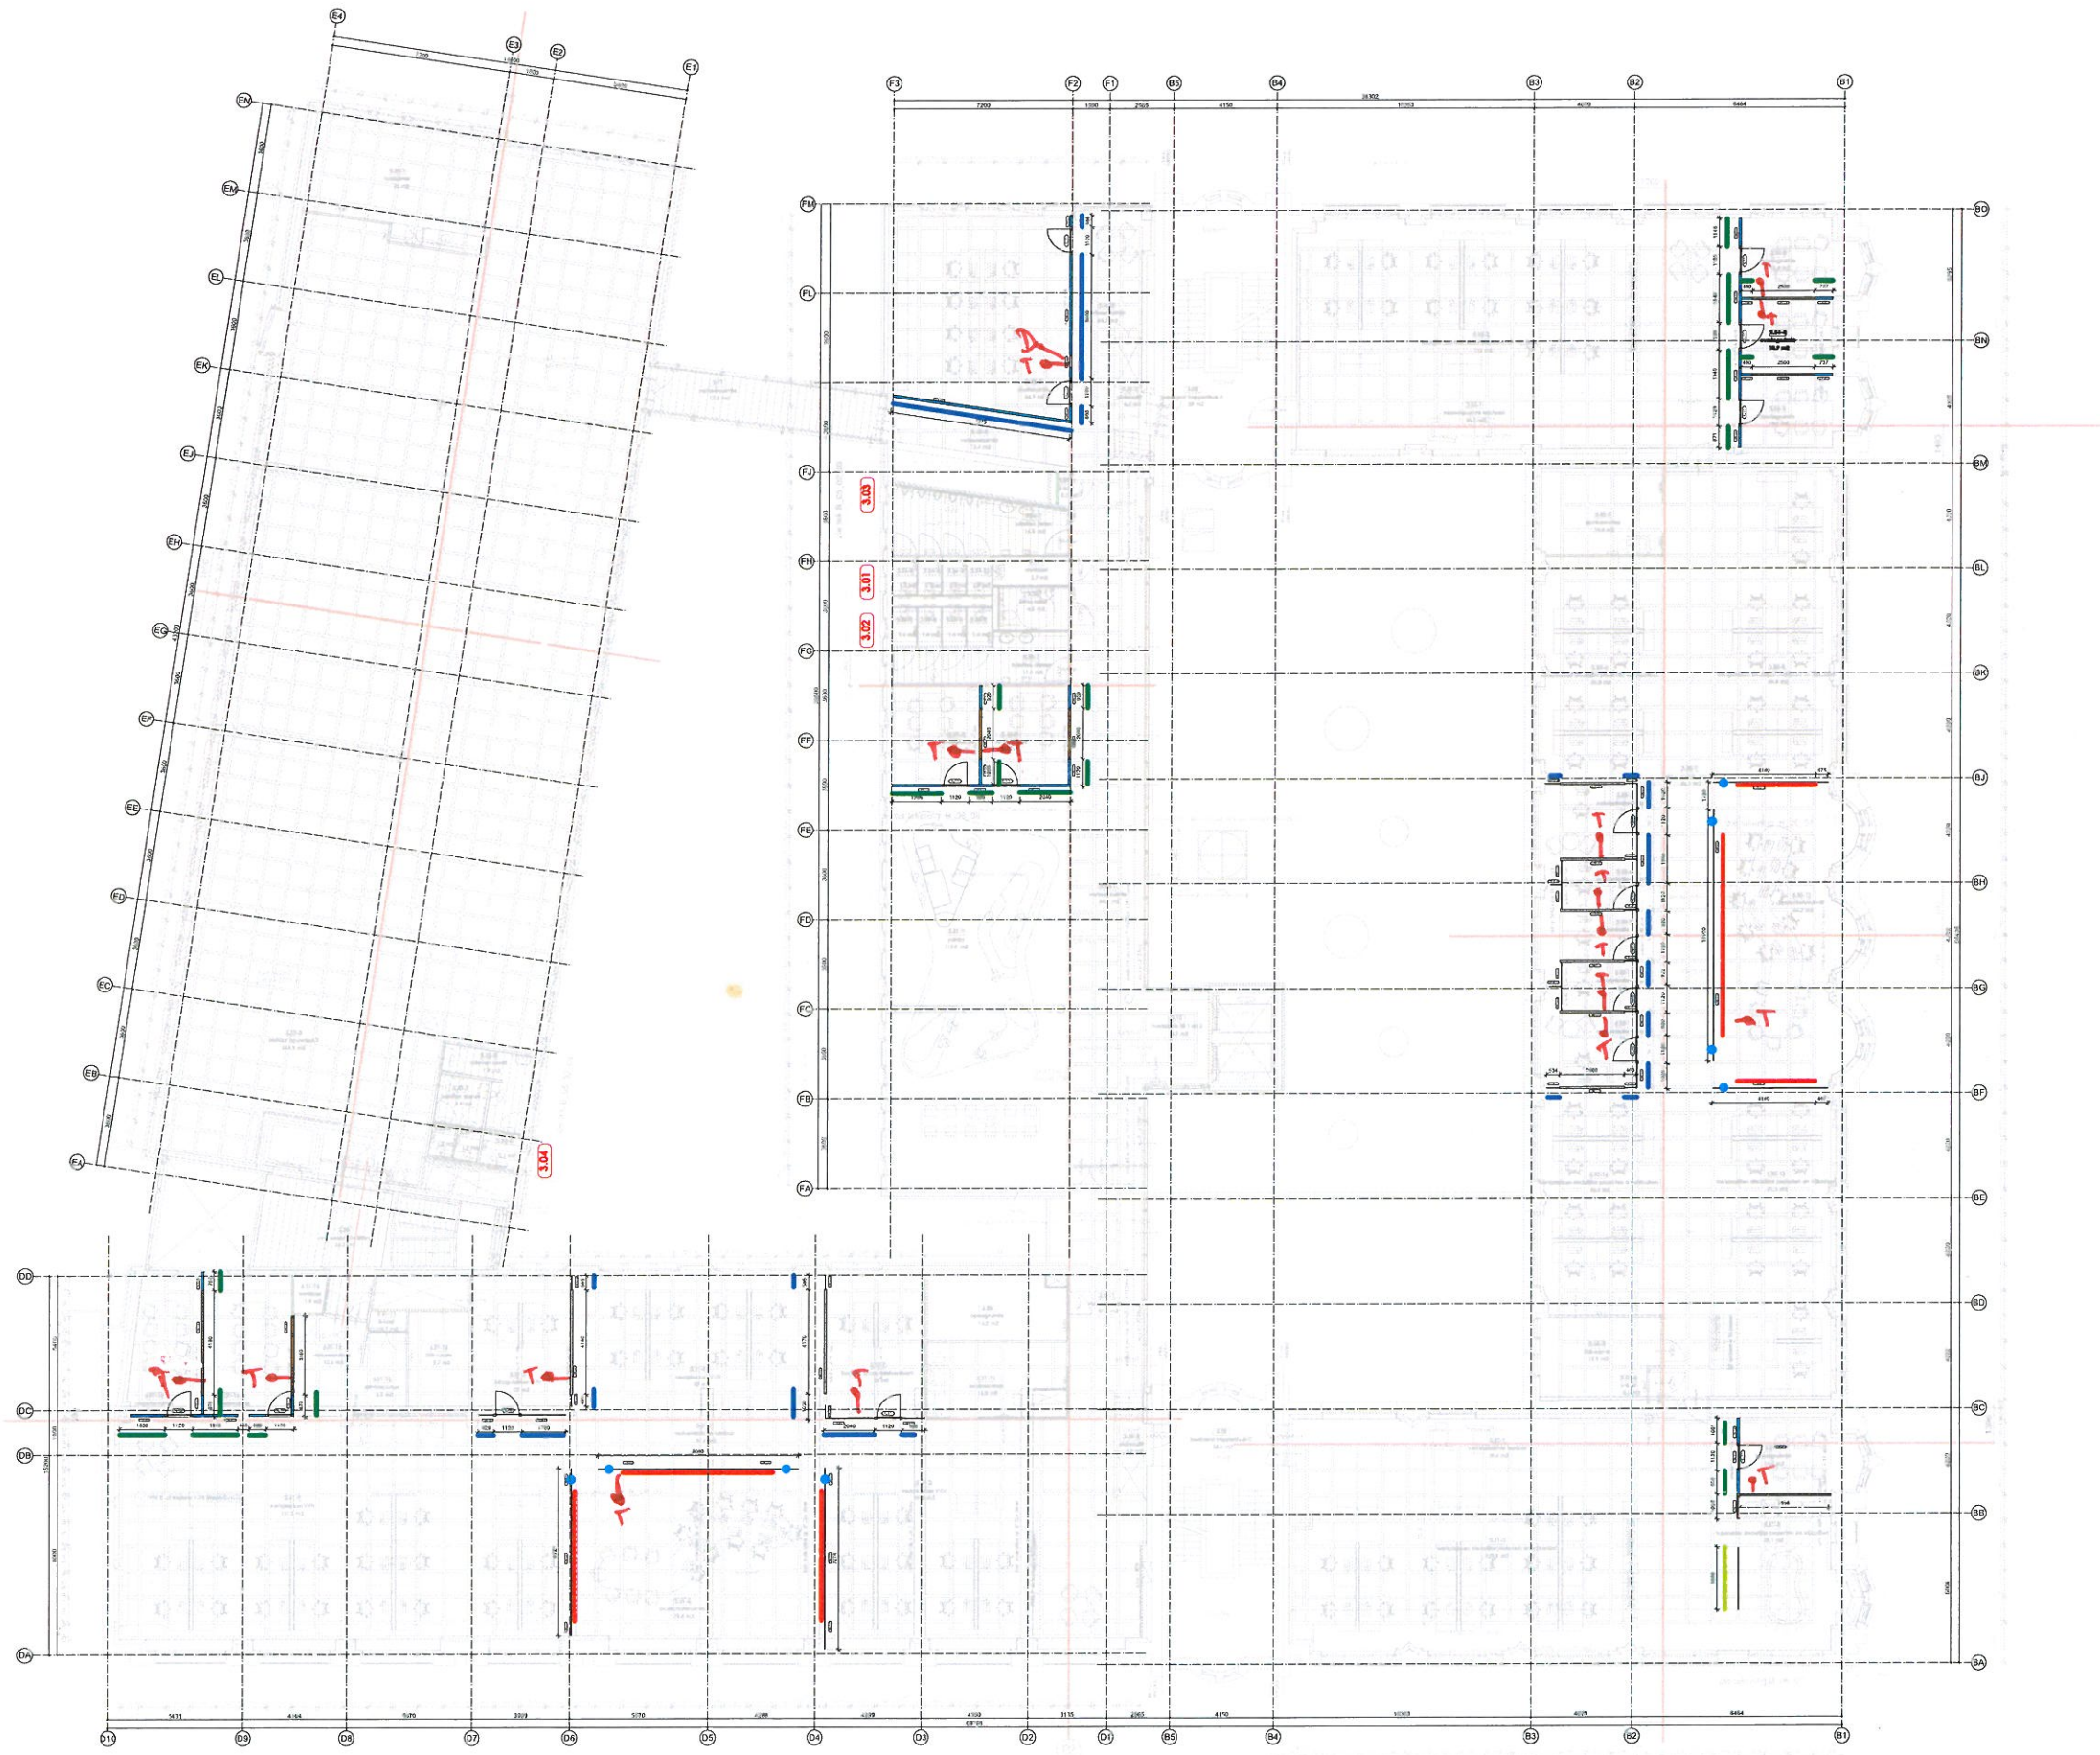

- glazen wand, enkel
- dichte wand, Melamine RAL 9010
- glazen wand, dubbel
- dichte wand, bamboe lineer
- folie full color print bamboe
- folie full color print stadsrechten
- folie witprint stadsrechten
- folie witprint stadsrechten invert
- folie whitboard magnetisch achterzijde folie avery dusted
- folie naamcirkel
- folie logocirkel
- afbeelding nummer

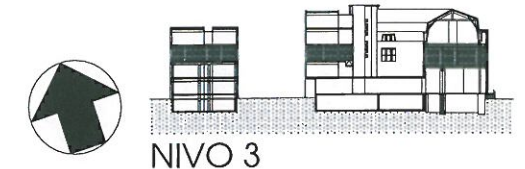

NIVO 3

Architect gebouwonwikkeling: max van aerschot
 Gebuilde onderlegger: Saarberg Van der Scheer & Partners: 1102-WT1301 d.d. 28.3.2013

Opdrachtgever: Gemeente Haarlem

Project: Interieur Zijlpoort


Fase: Bouwvoorbereiding

Onderdeel: Interieurinpassing - 2e verdieping - niveau 3 - systeemwanden


Datum: 04.10.2012

Werknummer	Tekeningnummer	Formaat	Schaal
D370-4	D370-4a-0_02031-aw	A0	1:100

Wijziging:	Wijziging:	Wijziging:
A 28.01.2013	C 27.06.2013	
B 15.04.2013		

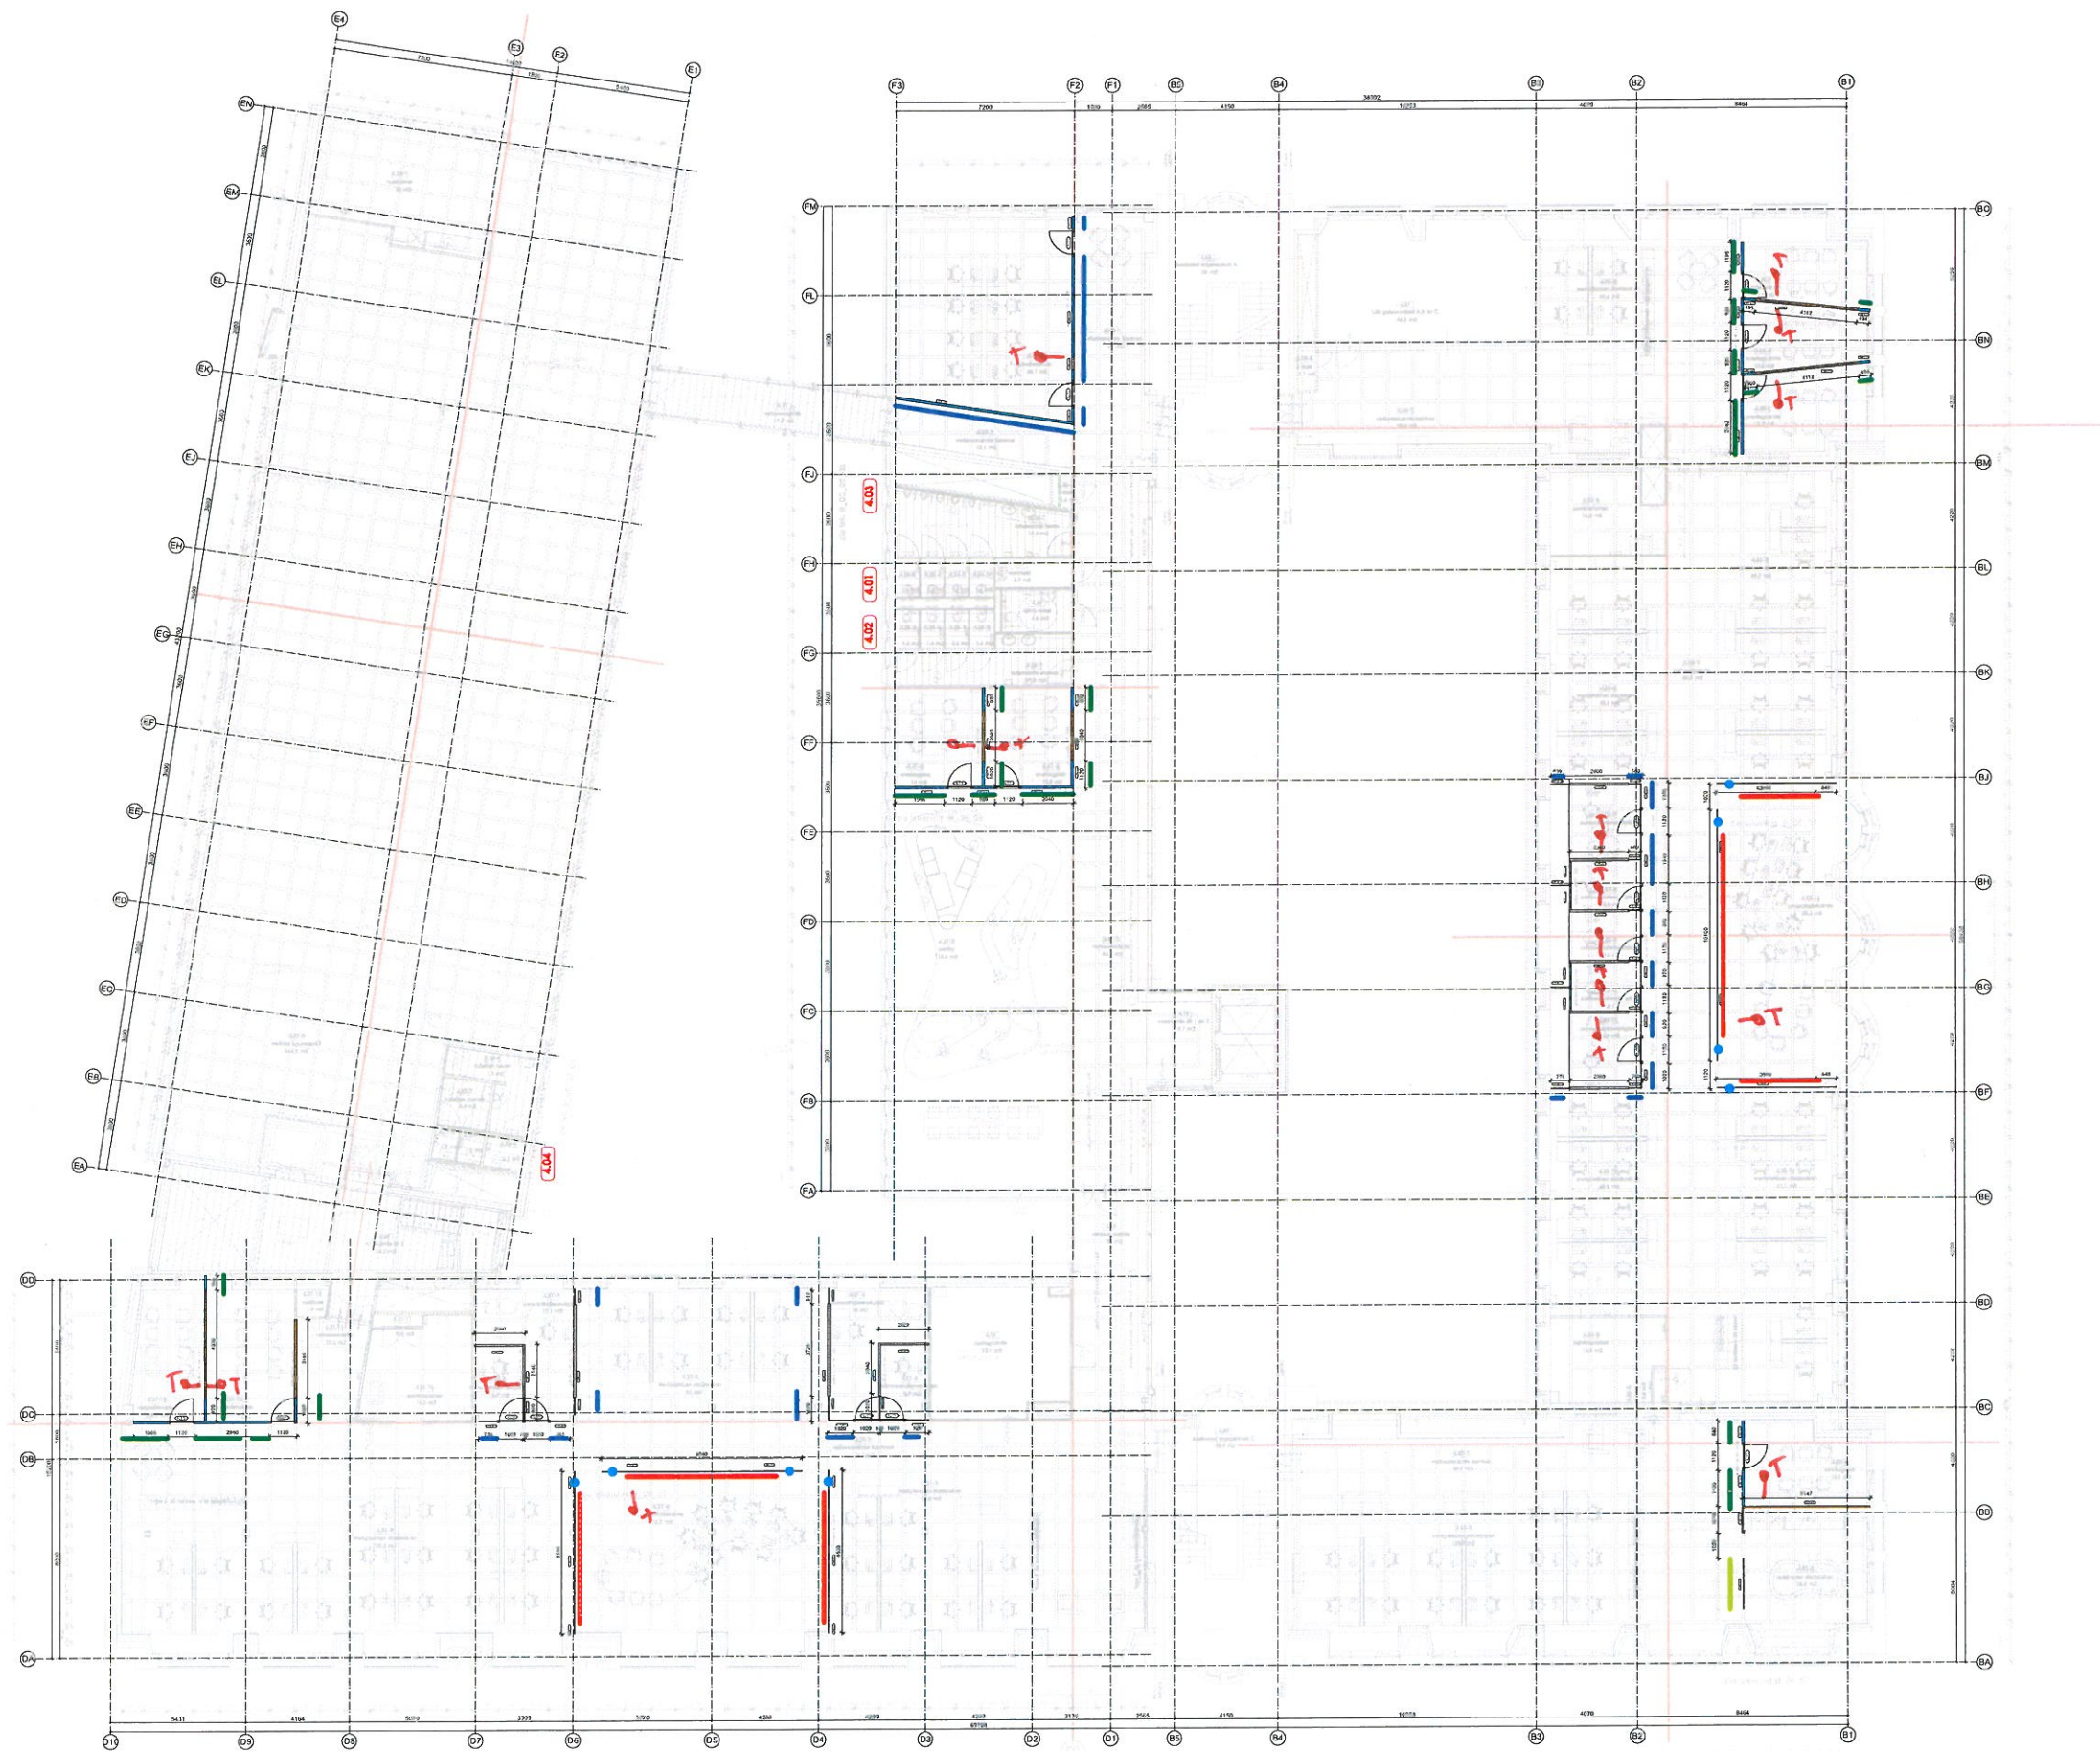

- 
 - glazen wand, enkel
 - dichte wand, Melamine RAL 9010
 - glazen wand, dubbel
 - dichte wand, bamboe lineer
- 
 - folie full color print bamboe
 - folie full color print stadsrechten
 - folie witprint stadsrechten
 - folie witprint stadsrechten invert
 - folie whiteboard magnetisch achterzijde folie avery dusted
 - folie naamcirkel
 - folie logocirkel
 - afbeelding nummer

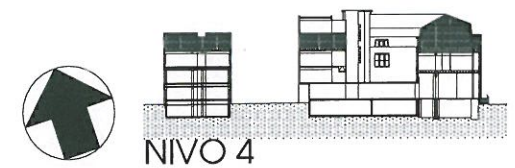

Architect gebouwwerking: max van aerschot
 Gebruikte onderlegger: Saarberg Van der Scheer & Partners: 1101: WT1304 d.d. 28.3.2013

Opdrachtgever: **Gemeente Haarlem**

Project: **Interieur Zijpoort**


Fase: **Bouwvoorbereiding**

Onderdeel: **Interieurinpassing - 3e verdieping - niveau 4 - systeemwanden**


Datum: **04.10.2012**

Werknummer	Tekeningnummer	Formaat	Schaal
D370-4	D370_4z-8_0204-ew	A0	1:100

Wijziging:	Wijziging:	Wijziging:
A 28.01.2013	C 27.06.2013	
B 15.04.2013		

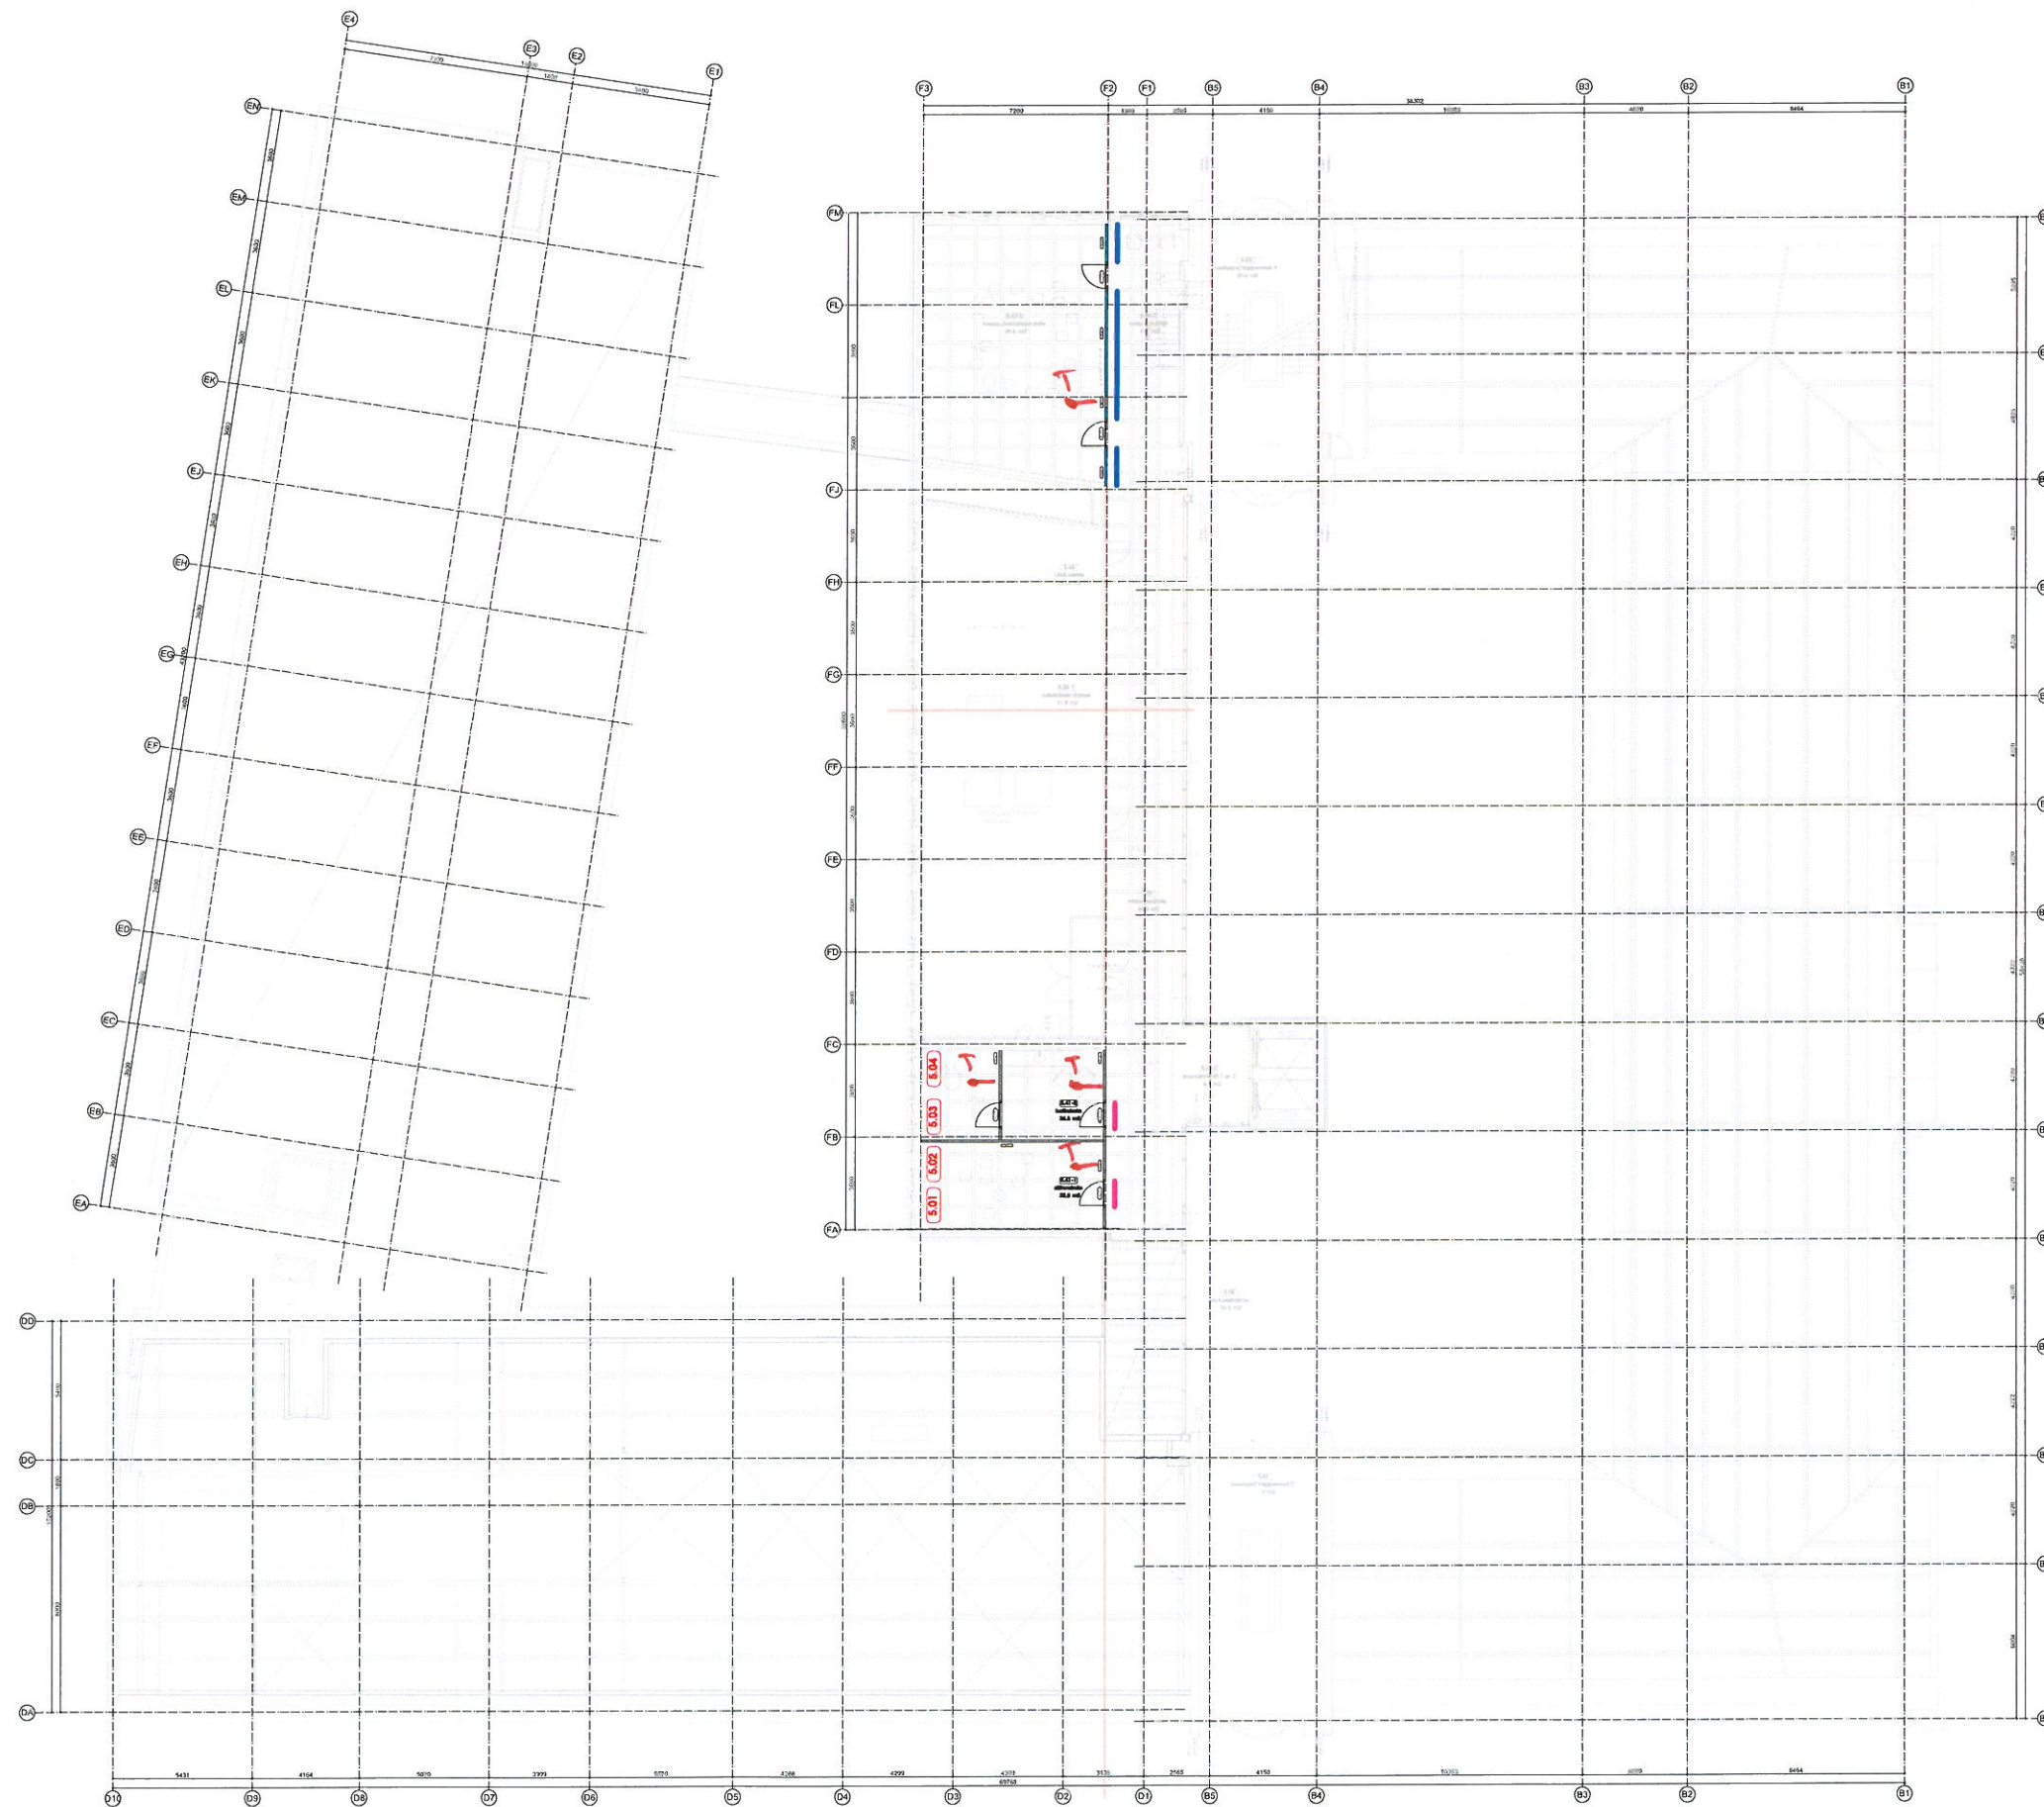

- glazen wand, enkel
- dichte wand, Melamine RAL 9010
- glazen wand, dubbel
- dichte wand, bamboe lineer
- folie full color print bamboe
- folie full color print stadsrechten
- folie witprint stadsrechten
- folie witprint stadsrechten invert
- folie whitboard magnetisch achterzijde folie avery dusted
- folie naamcirkel
- folie logocirkel
- afbeelding nummer

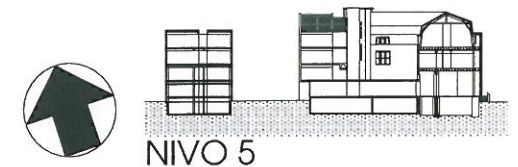

Architect gebouwontwikkeling: max van aerschot
 Gebruikte onderlegger: Soarberg Van der Scheer & Partners: 1102-WT1305 d.d. 28.3.2013

Opdrachtgever: Gemeente Haarlem

Project: Interieur Zijpoort

Fase: Bouwvoorbereiding

Onderdeel: Interieurinpassing - 4e verdieping - niveau 5 - systeemwanden

Datum: 04.10.2012

Werknummer	Tekeningnummer	Formaat	Schaal
D370-4	D370_4s-8_02051-ew	A0	1:100

Wijziging	Wijziging	Wijziging
Wijziging: A 28.01.2013	Wijziging:	Wijziging:
Wijziging: B 15.04.2013	Wijziging:	Wijziging: