

Voor overzicht details zie geveltek. 210 t/m 212 en
deelplattegronden 2498 t/m 2779

versie R	21-02-2018	VTW Rg-83 verwerkt
versie Q	23-11-2017	t.b.v. VTW Rg-083
versie P	24-05-2017	VTW Rg-067 verwerkt
versie O	18-05-2017	VTW Rg-065 verwerkt
versie N	21-04-2017	t.b.v. VTW Rg-065, hoogte verschil tussen Rg en West
versie M	14-02-2017	VTW Rg-052 verwerkt
datum		omschrijving

Wilgenbos 20
Postbus 298 - 3300 AG Dordrecht
T (078) 633 06 60
www.egm.nl

EGM architecten
gecertificeerd: ISO 9001:2008, ISO 14001:2004

project	projectnummer
Erasmus MC, Rg	A99100.26

BOUWUITVOERING

omschrijving

Bouwkundige principedetails Rg

datum	schaal	formaat	tekeningnummer				
			fase	bouwdeel	nivo	nummer	wijz.
21-02-2018	1:5	A3	BU	Rg		300	R

VERTECALE DETAILS:

HORIZONTALE DETAILS:

300-000

300-001

300-002

300-003

300-004

300-005

300-006

300-007

300-008

300-009

300-010

300-011

300-012

300-013

300-014

300-015

300-016

300-017

300-018

300-019

300-020

300-021

300-022

300-023

300-024


300-025

300-026

300-027

300-028

verv.

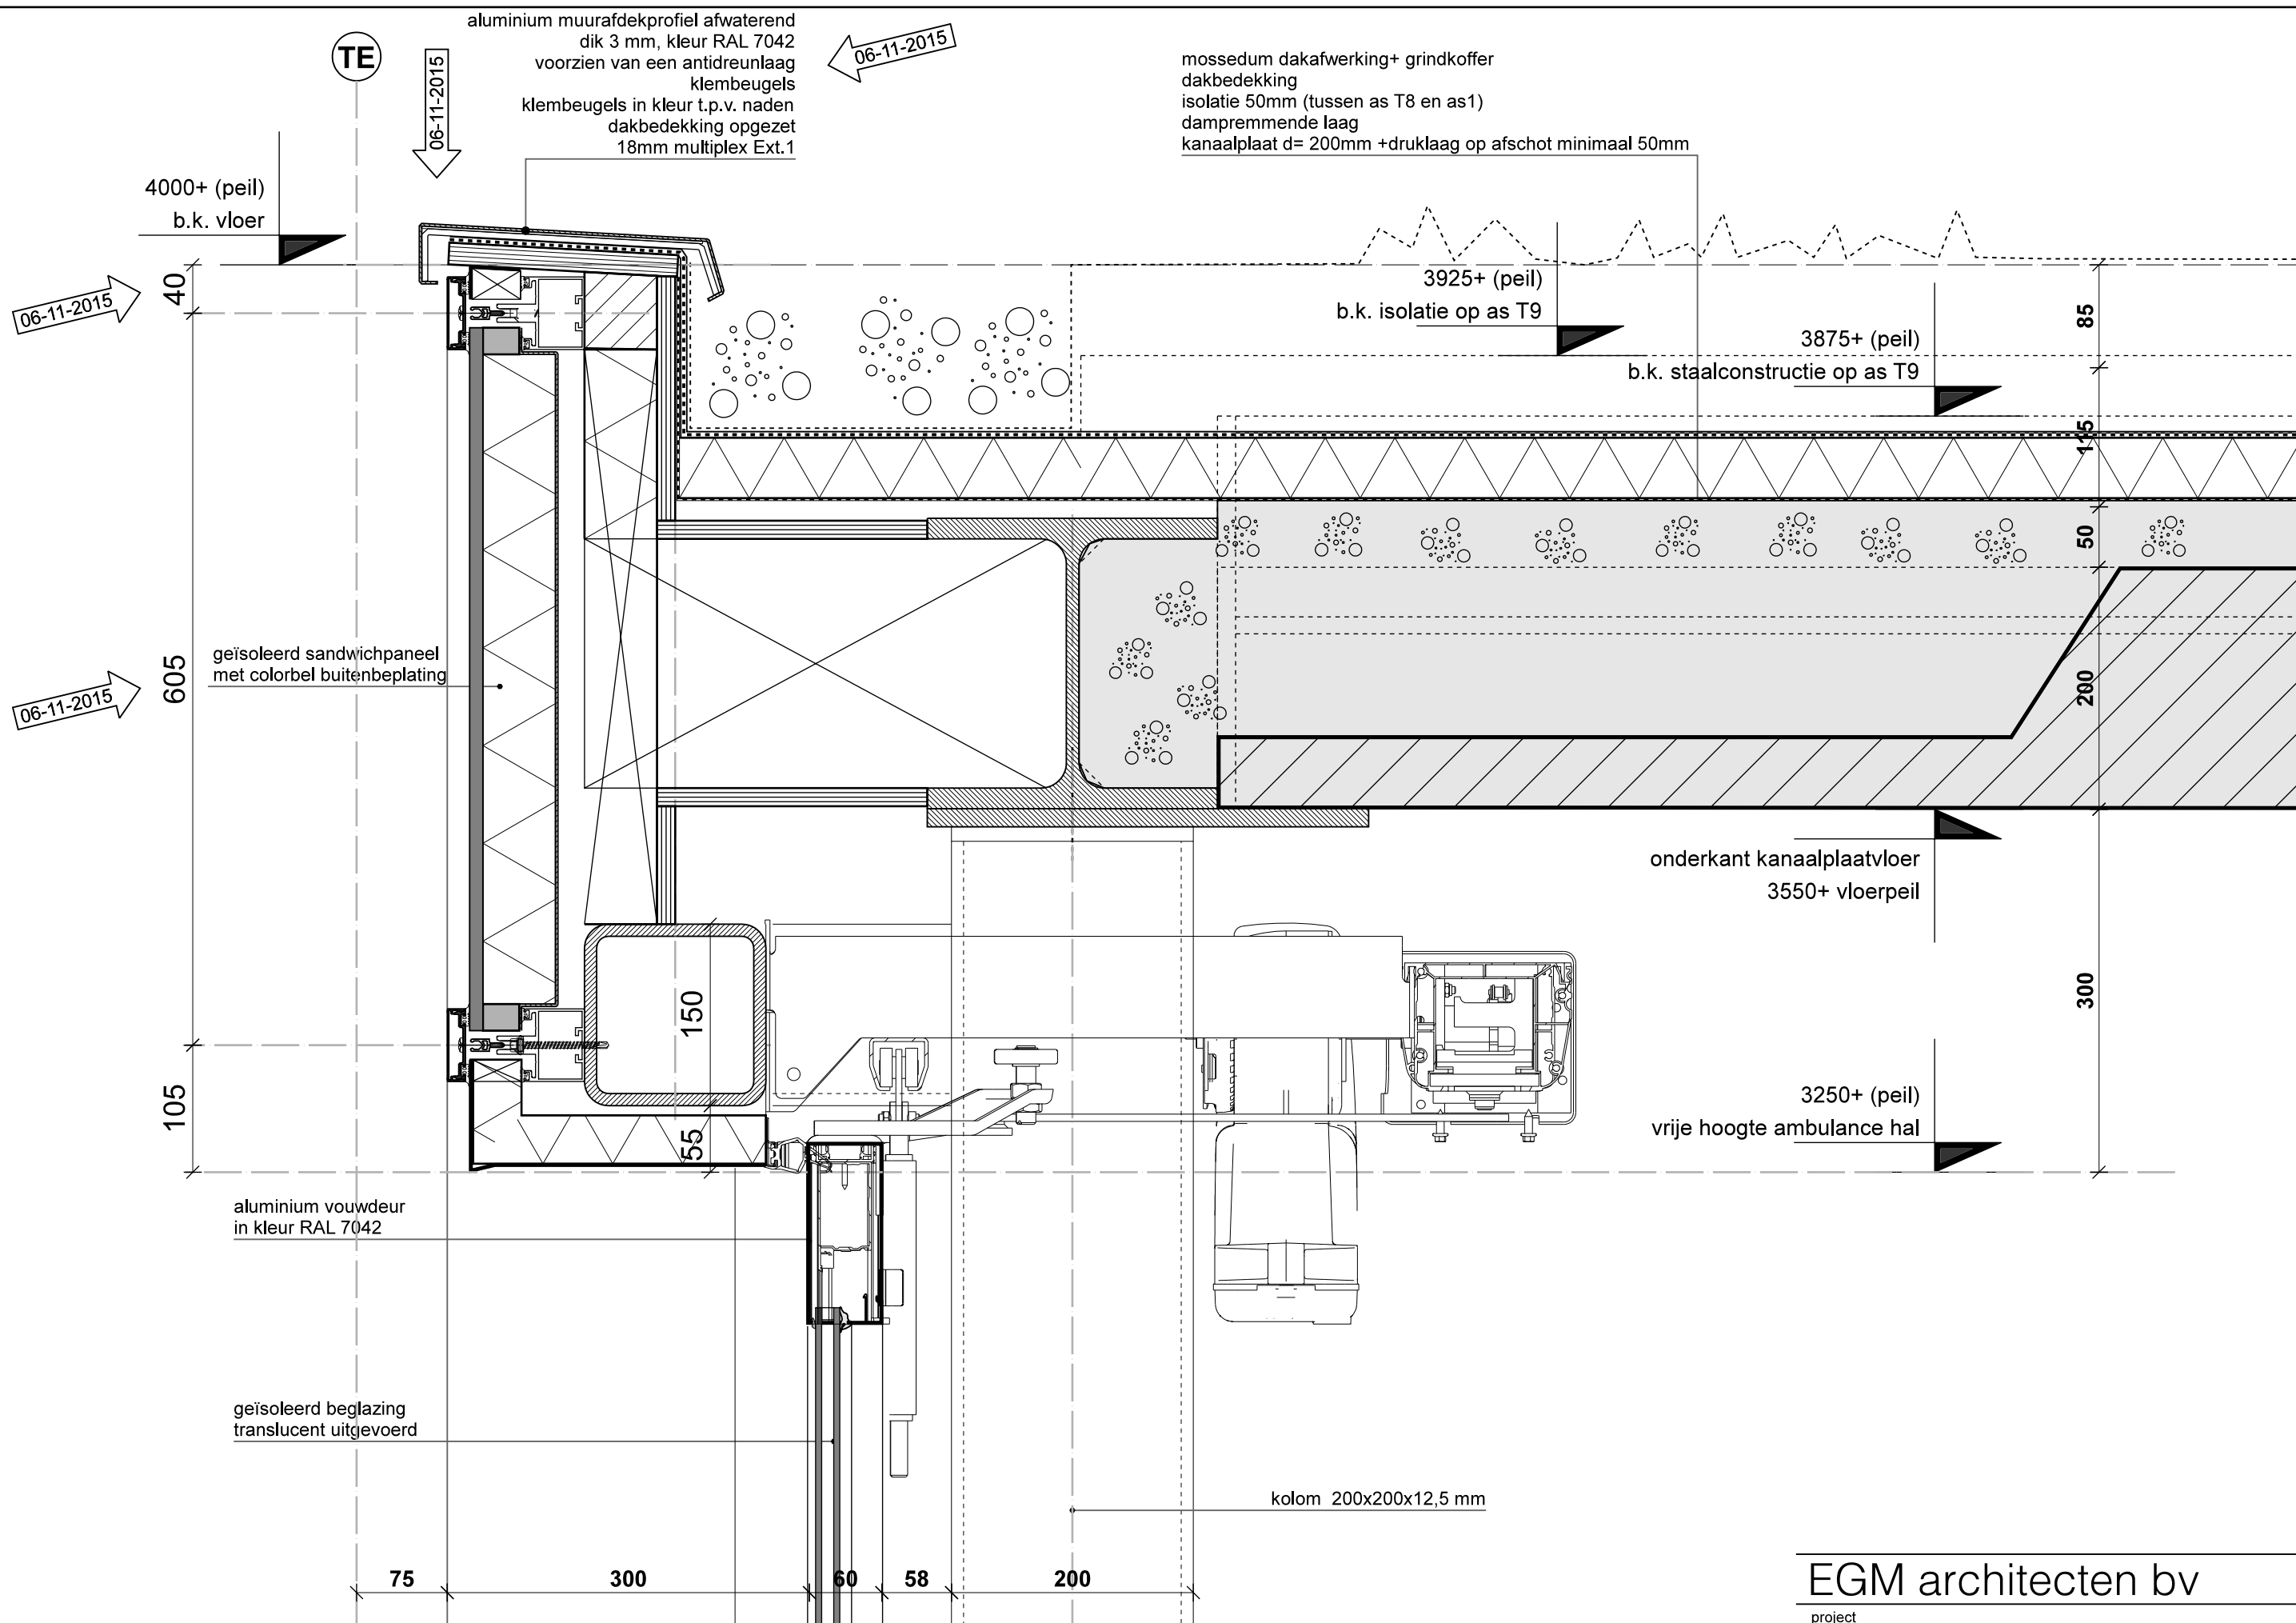

EGM architecten bv

project

A99100.26 Erasmus MC, Rg

datum


06-11-2015

wijziging

B


bladnummer


300-001

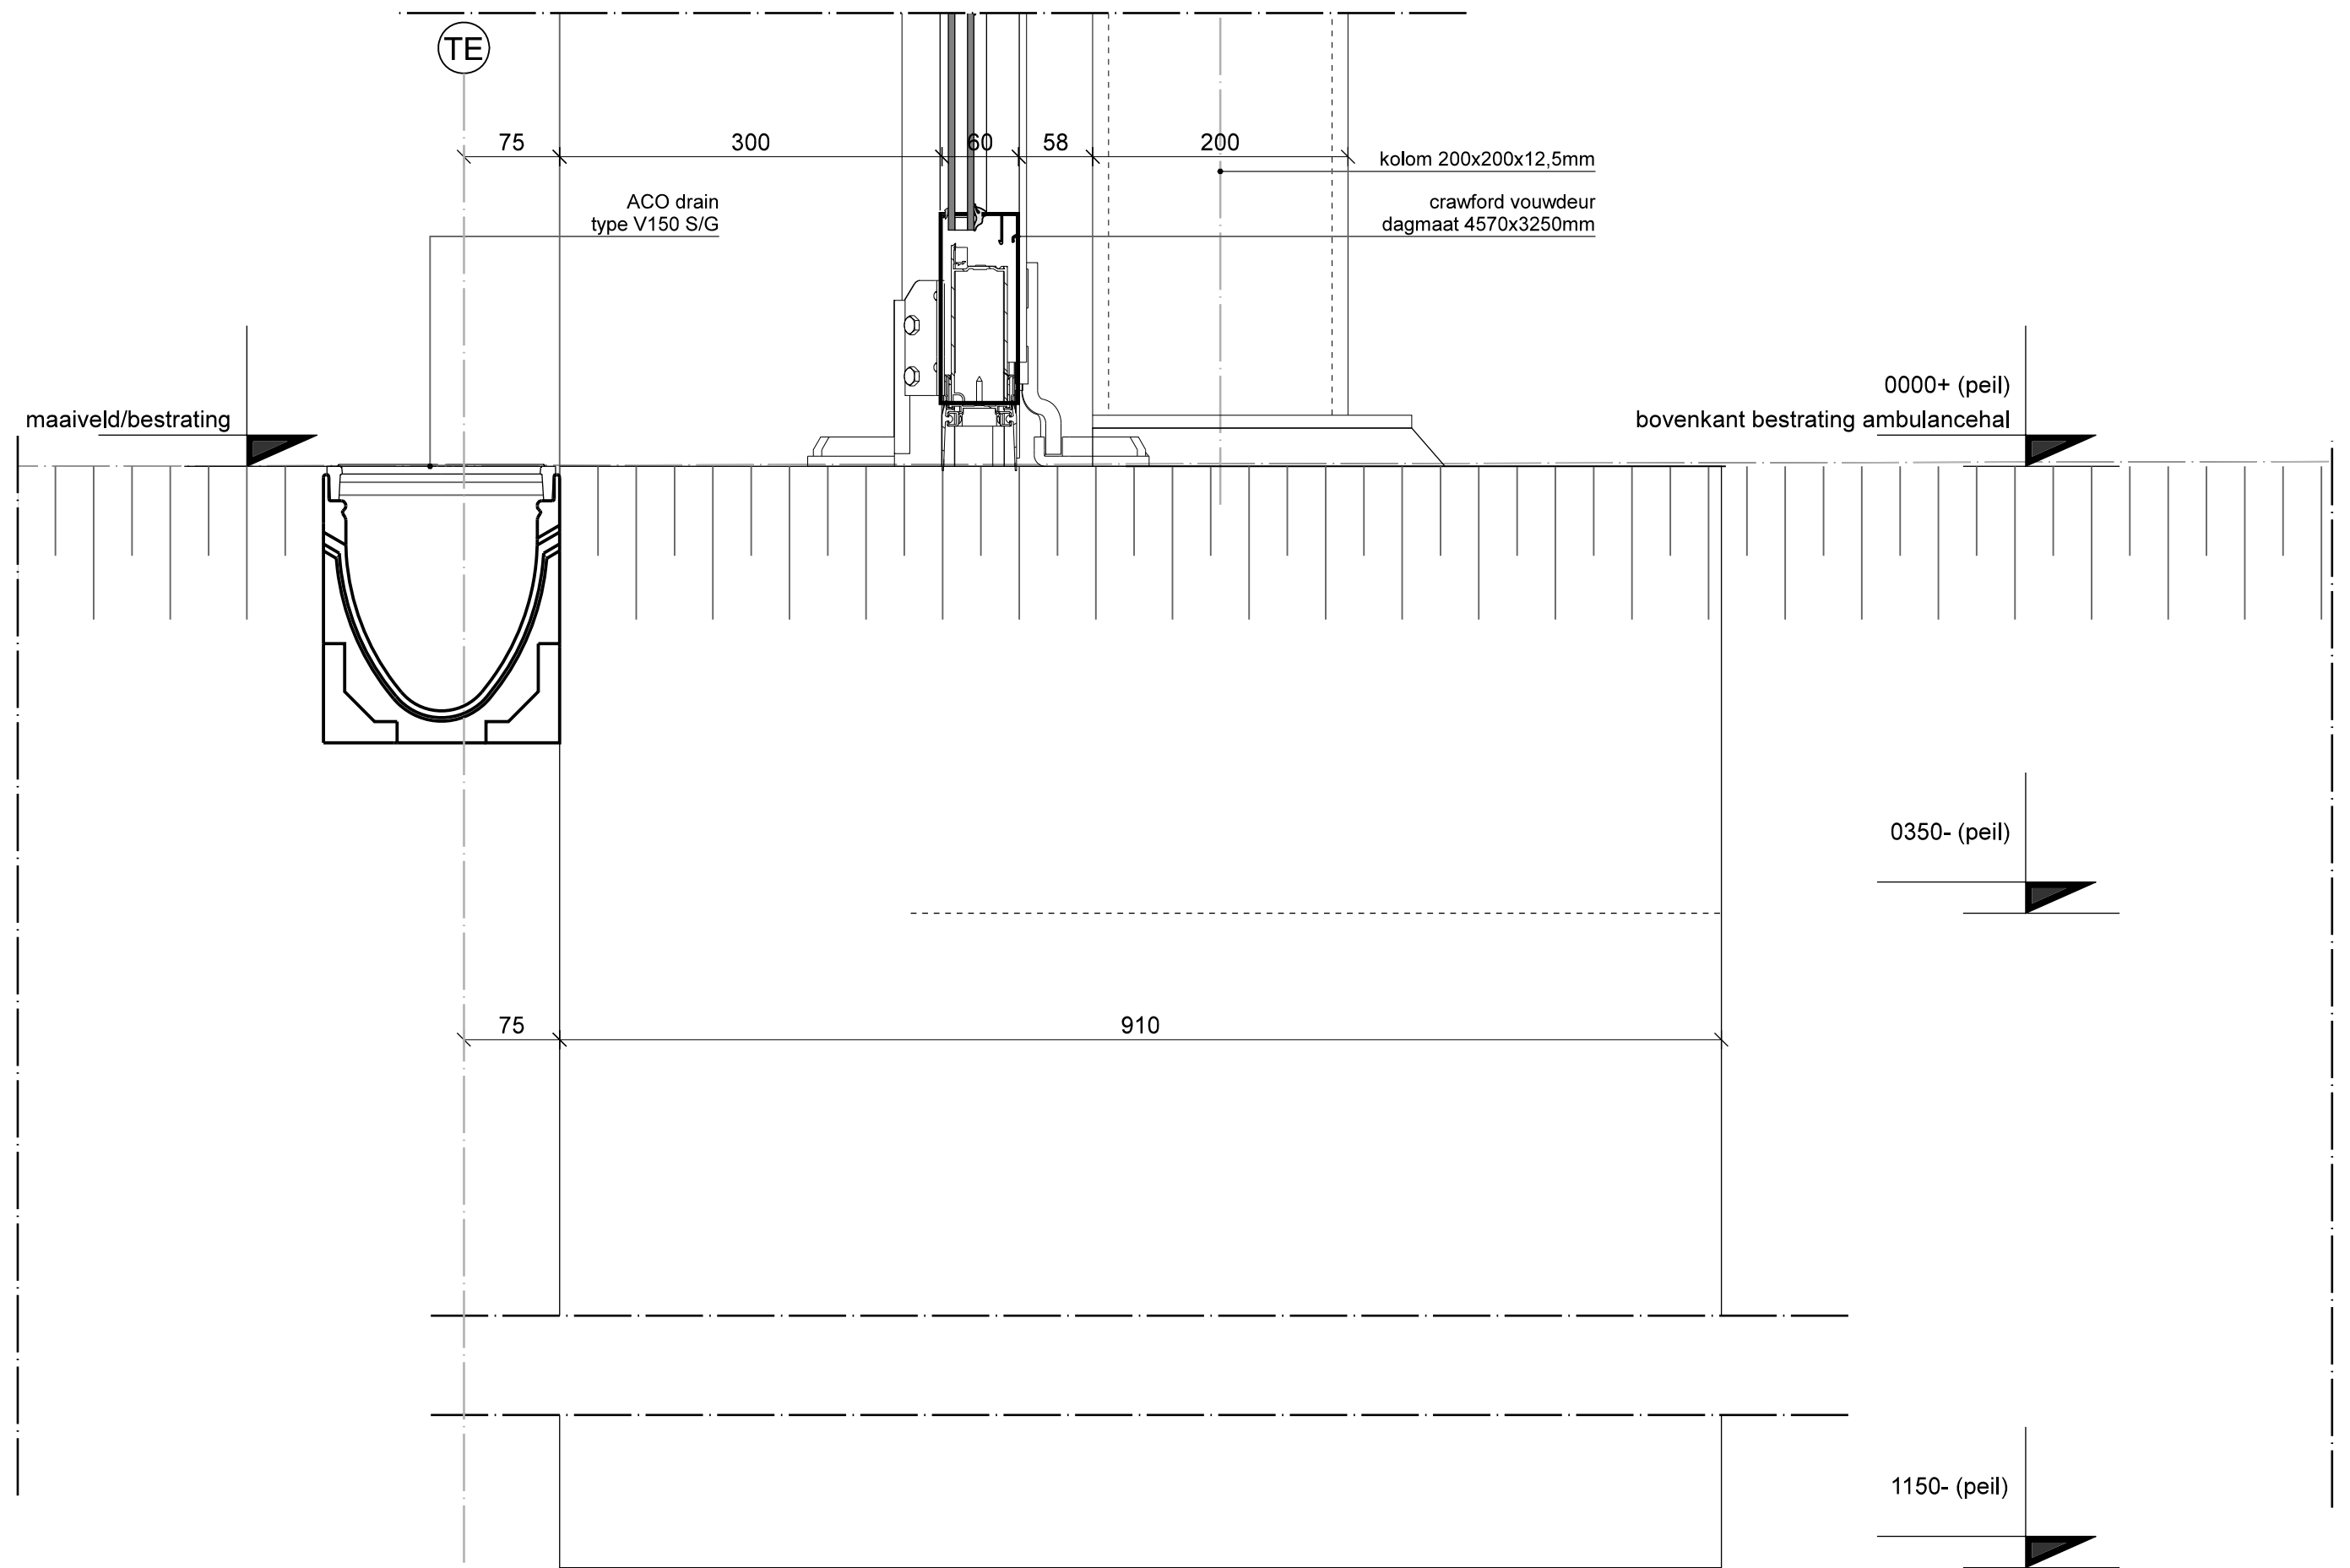

EGM architecten bv

project	A99100.26 Erasmus MC, Rg	
datum	wijziging	bladnummer
30-01-2015		300-002

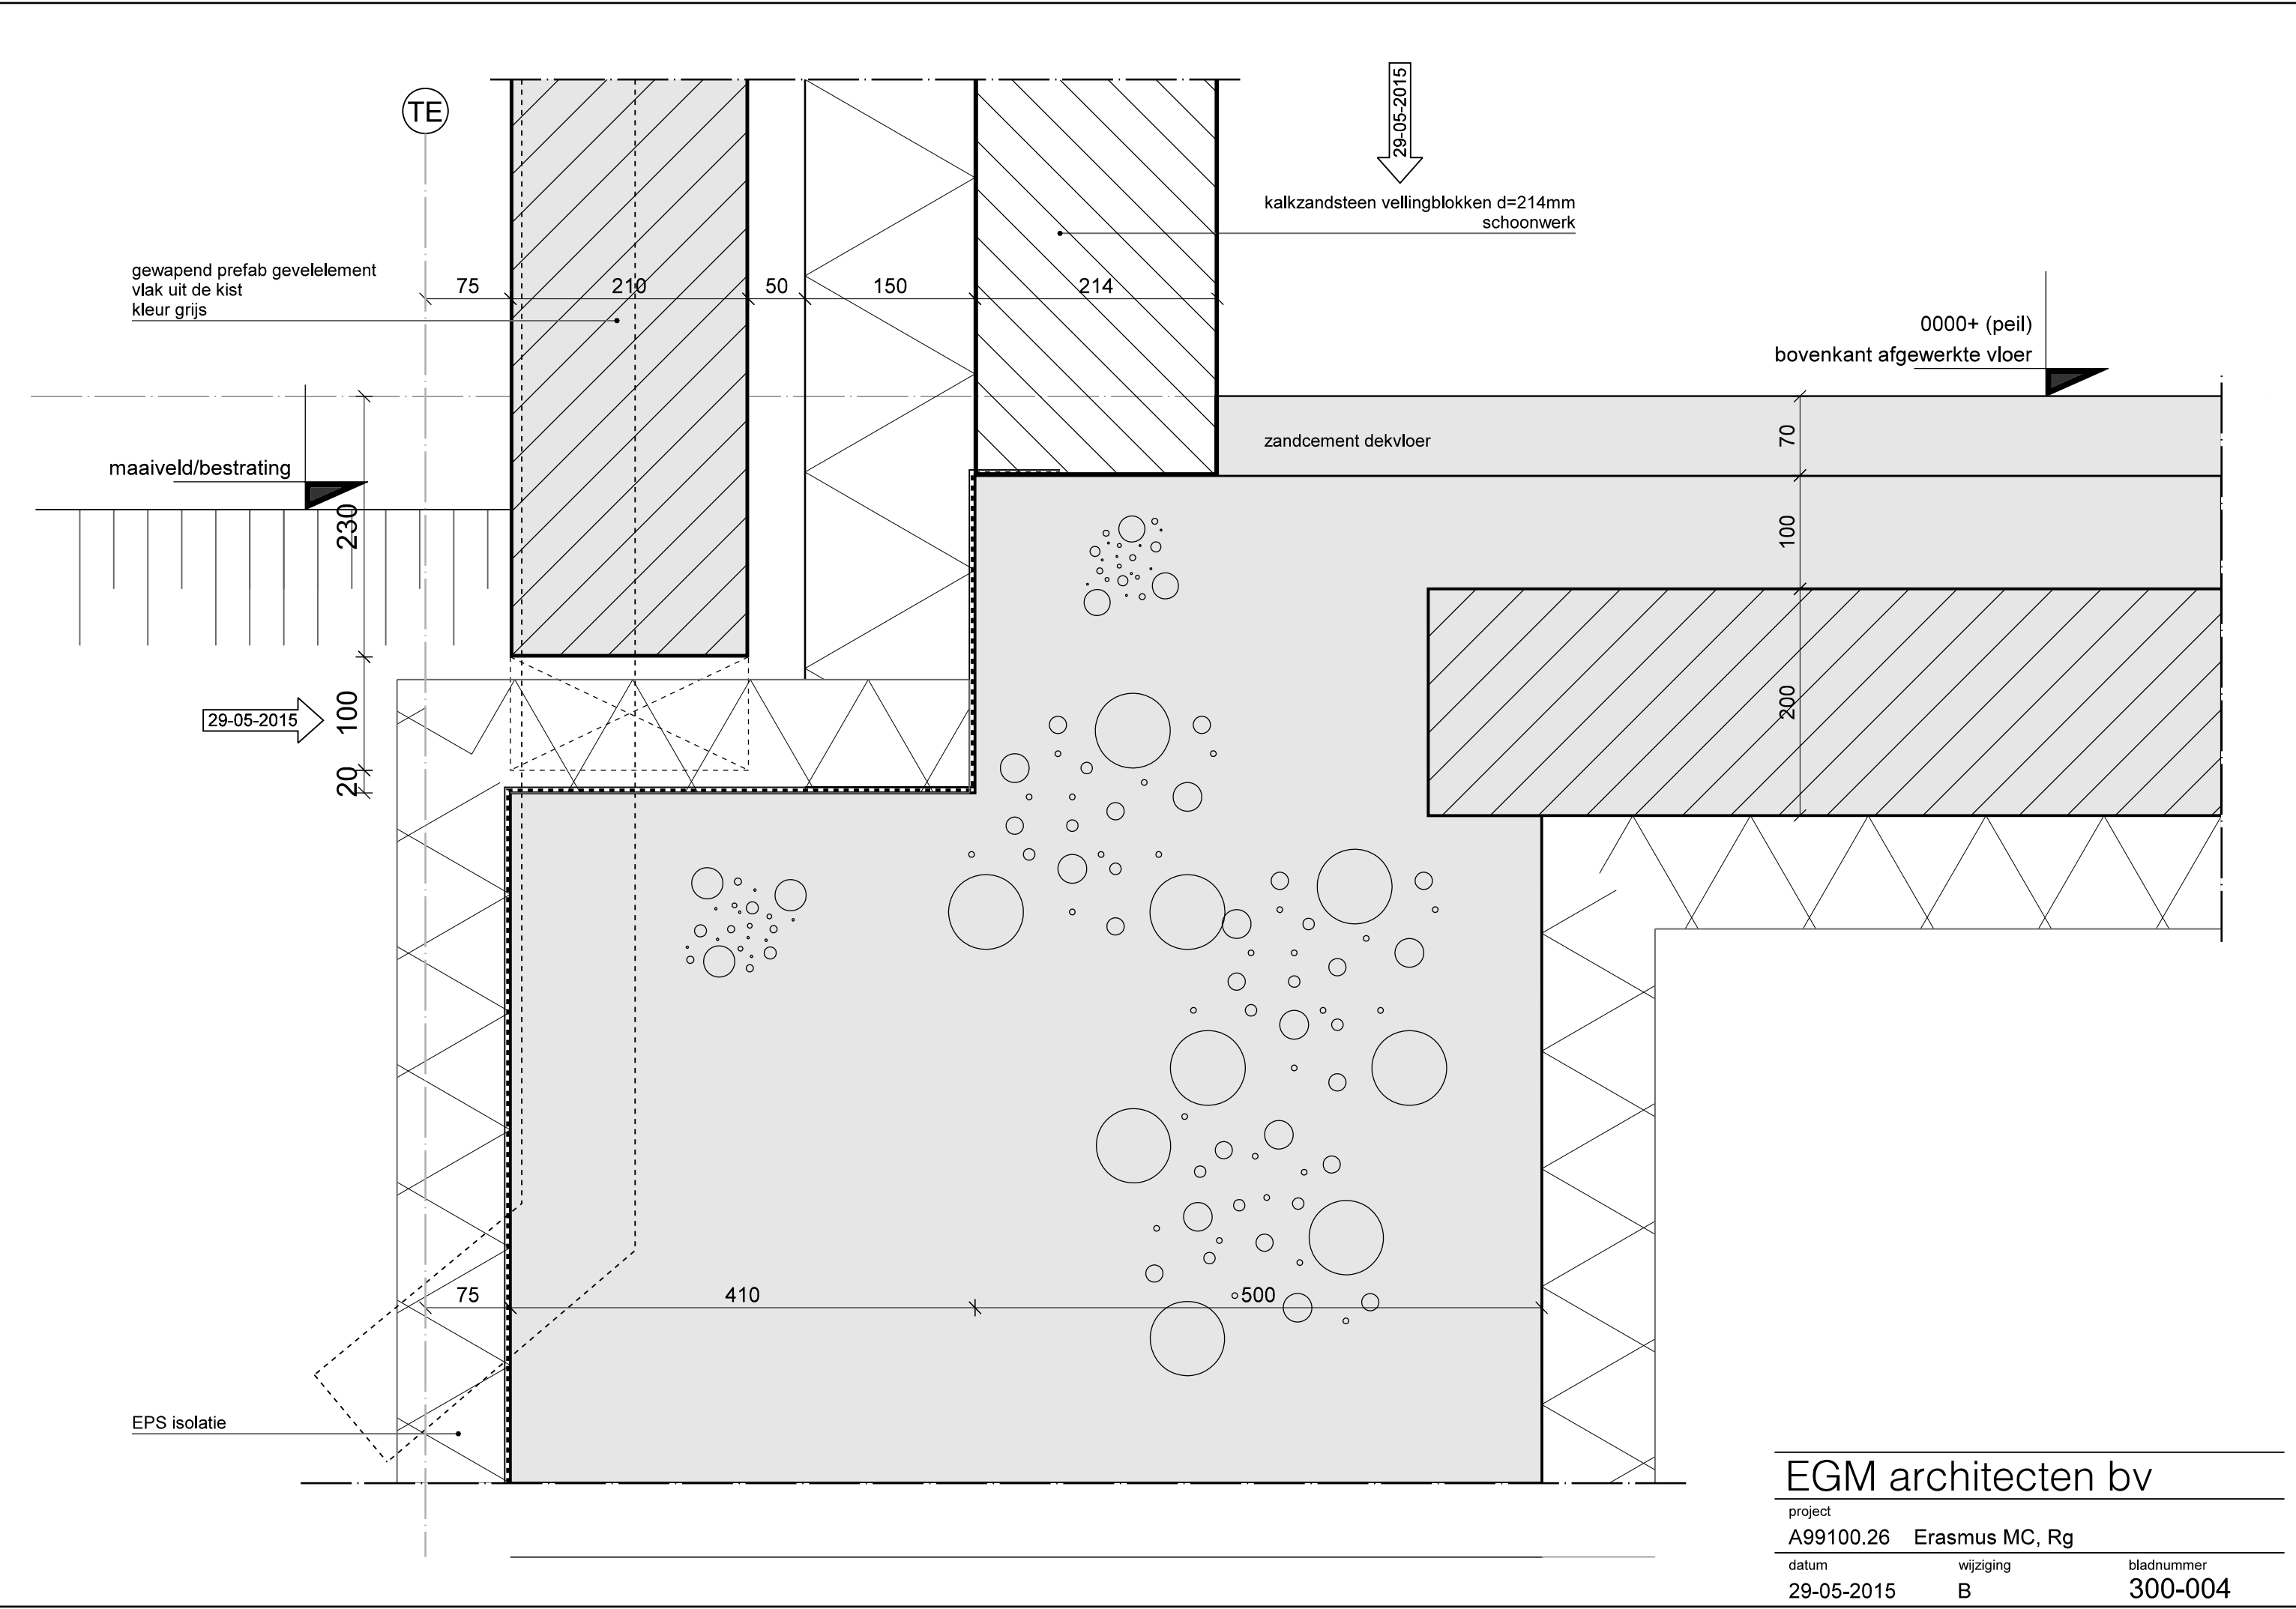

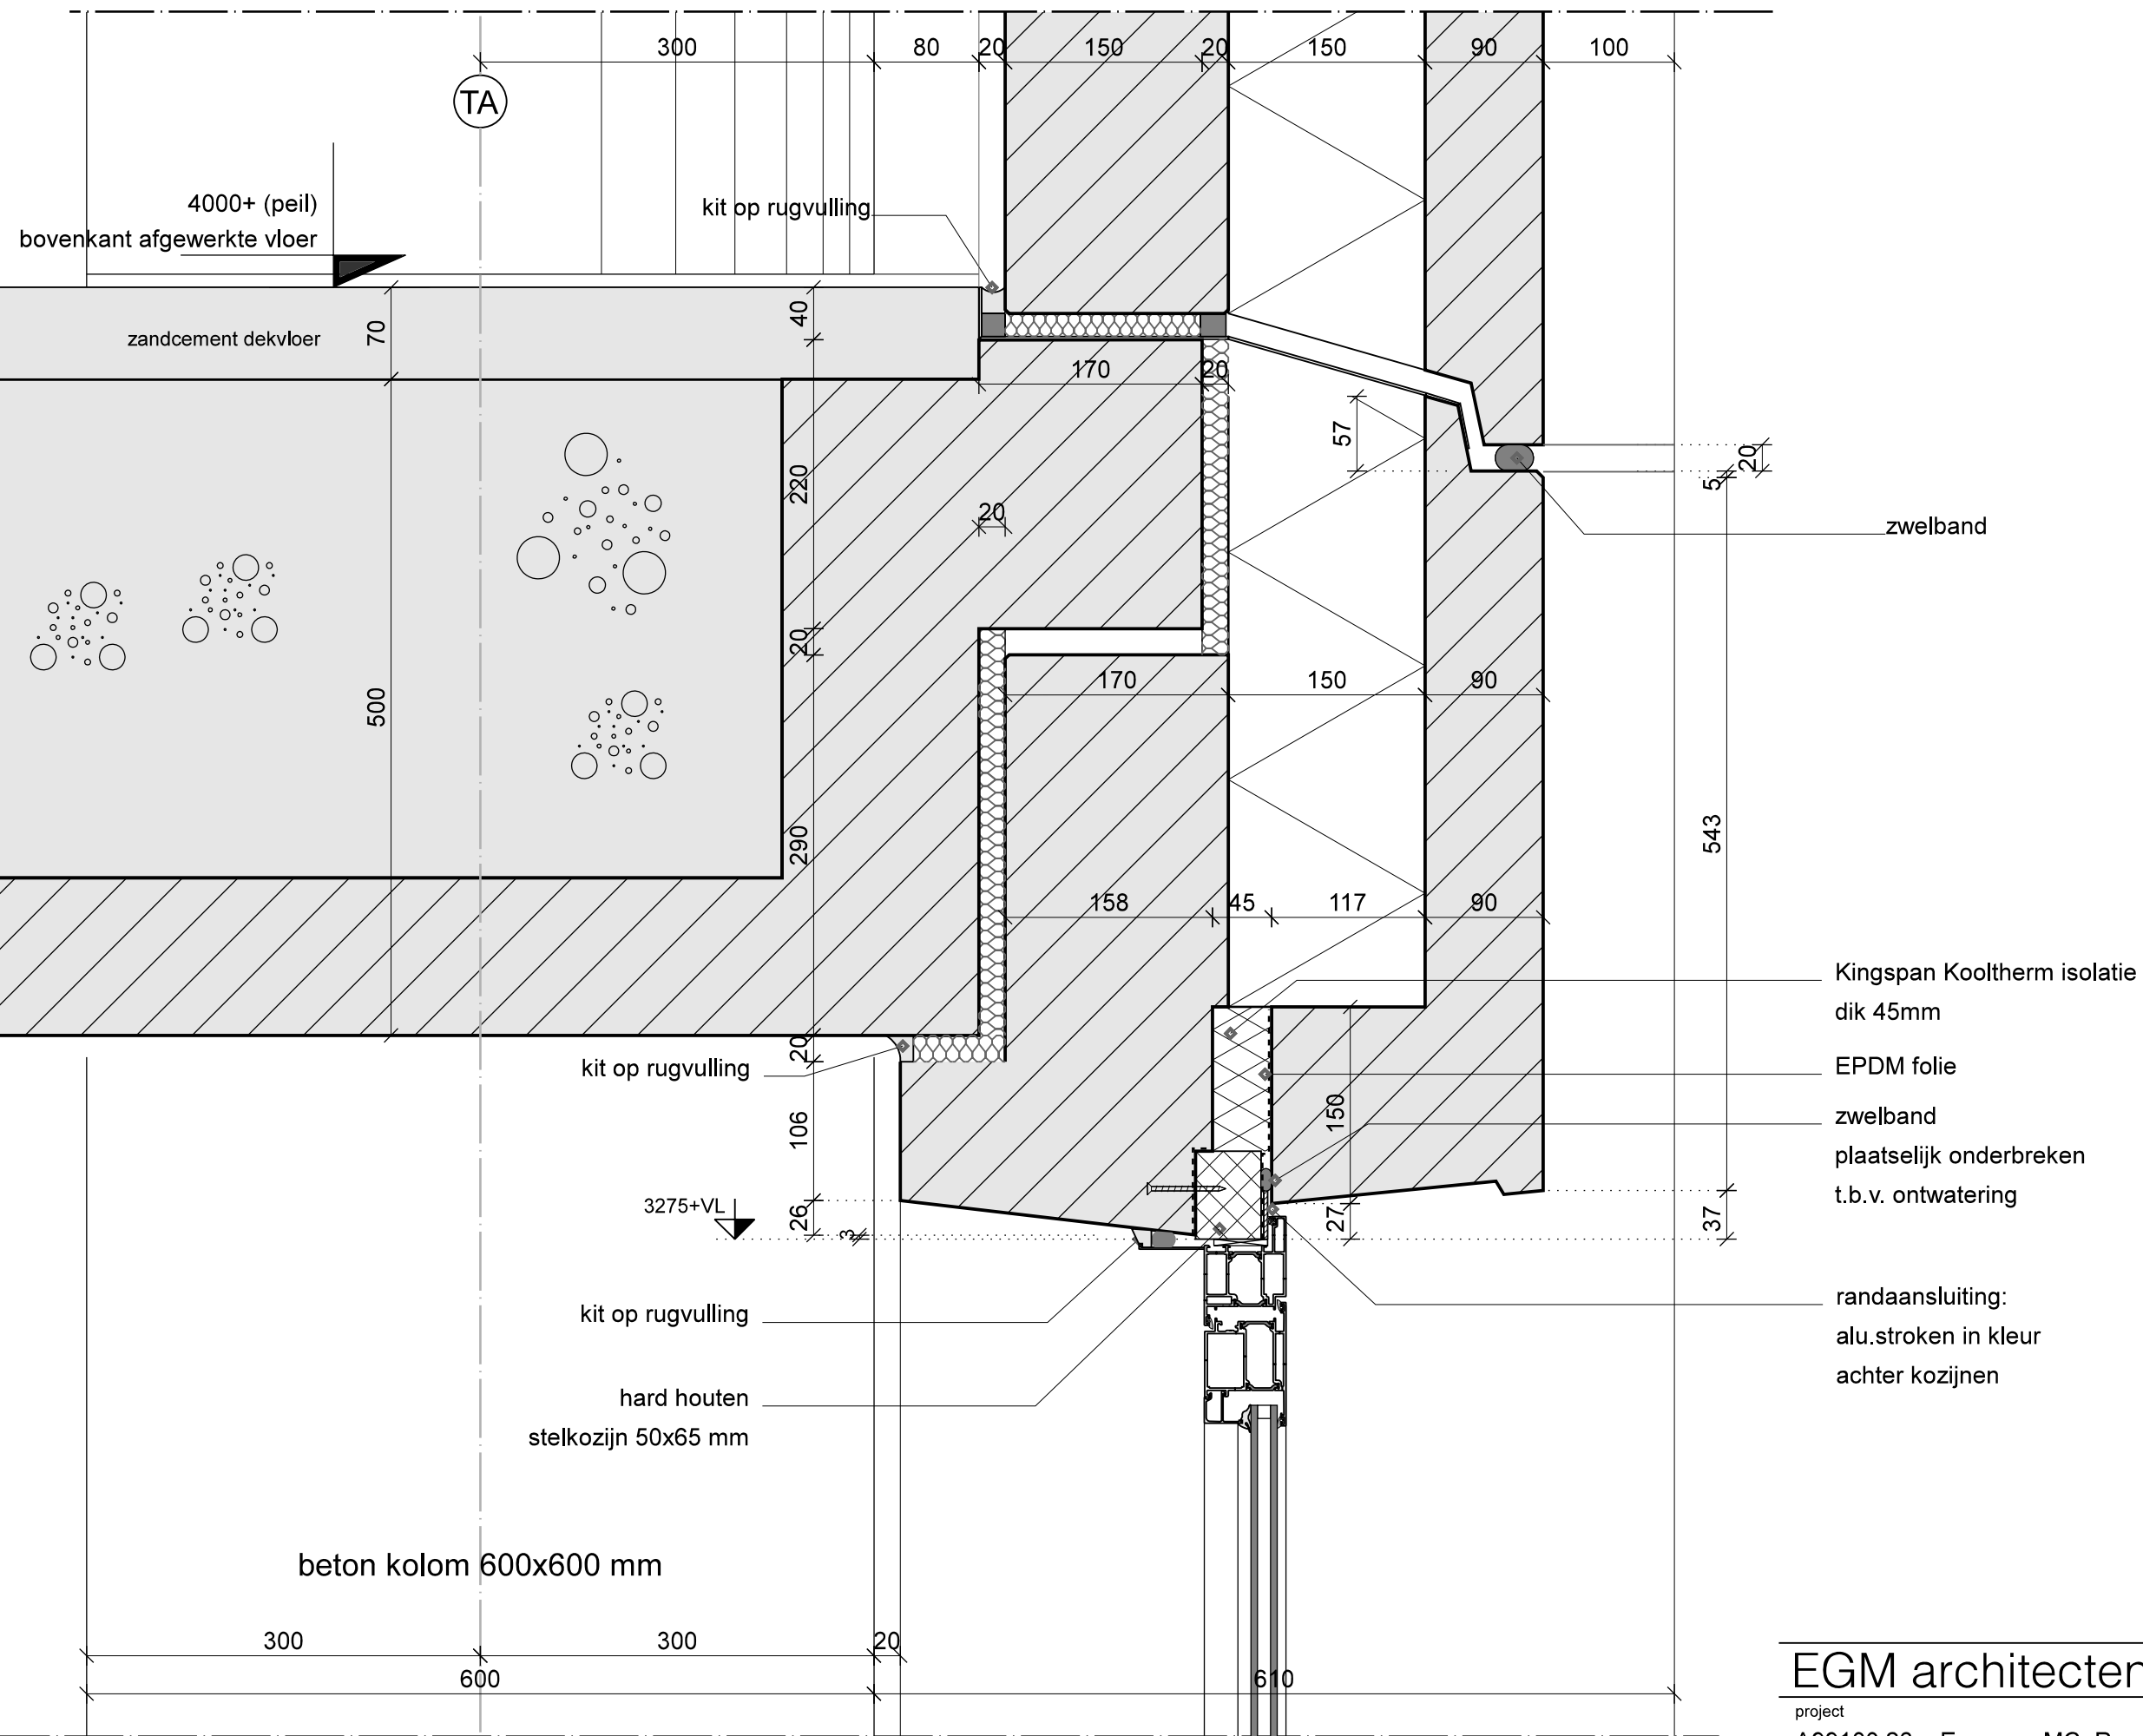


EGM architecten bv

project
A99100.26 Erasmus MC, Rg

datum
30-01-2015

wijziging

bladnummer
300-005

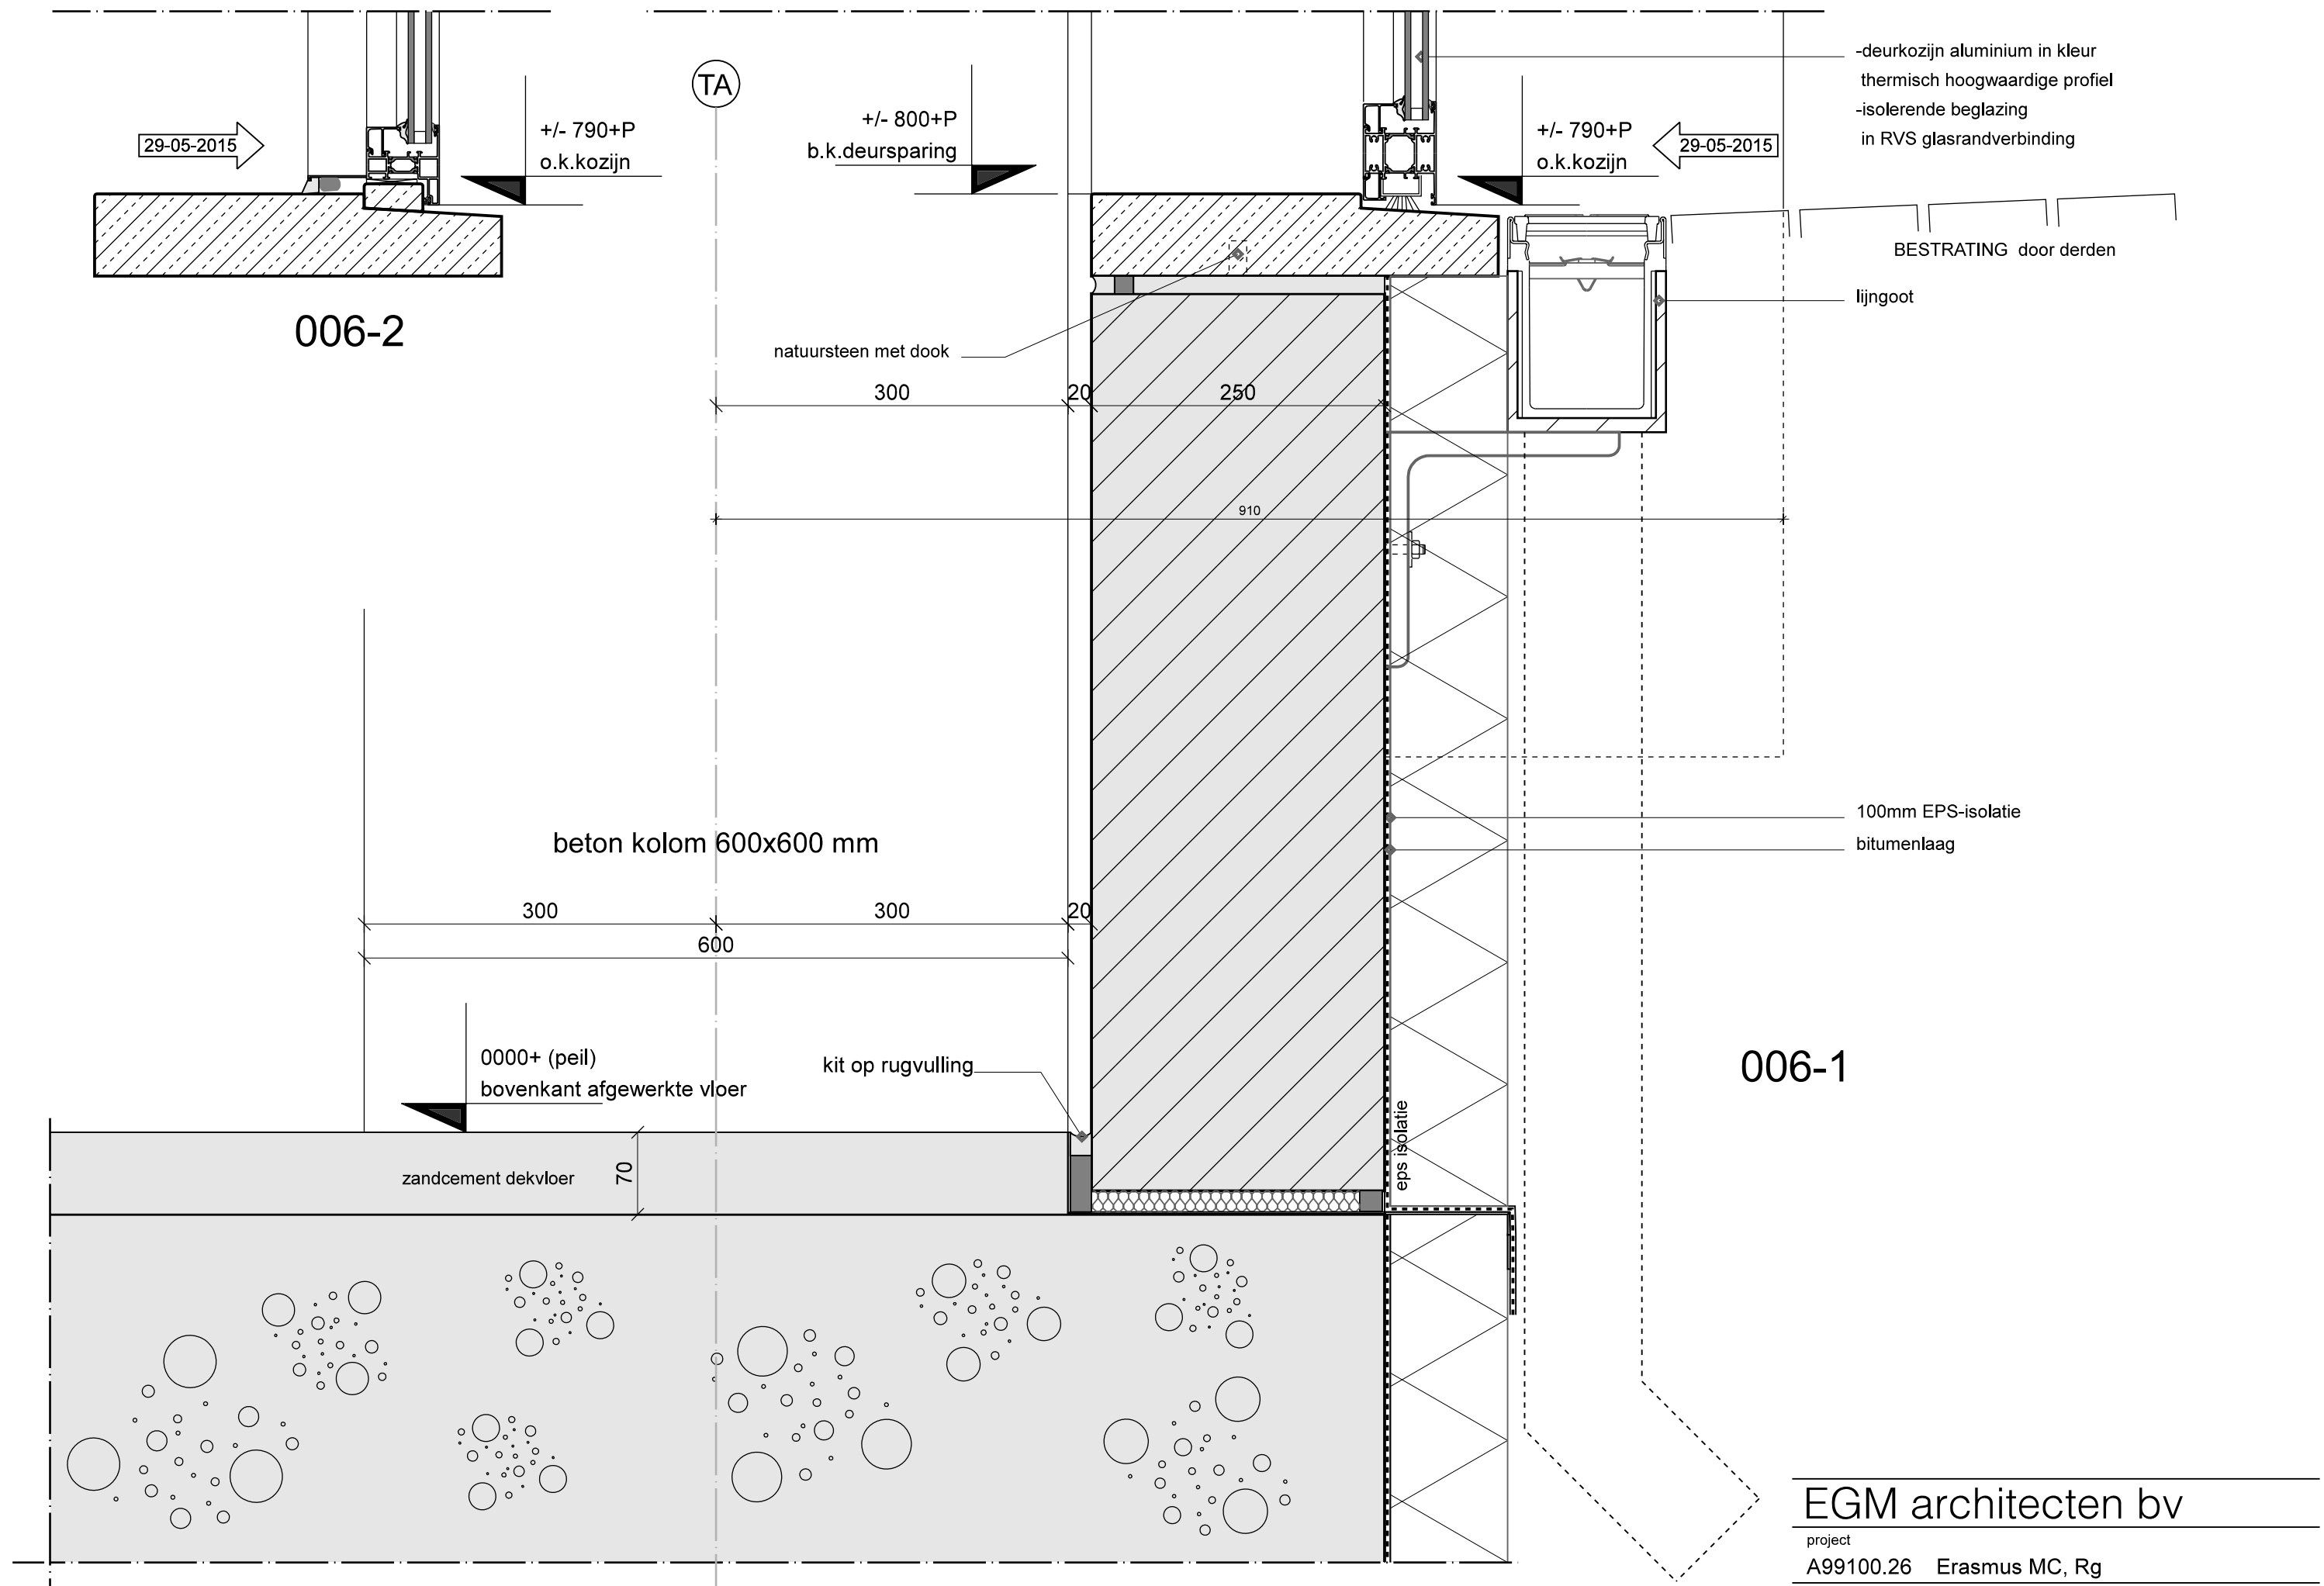

EGM architecten bv

project	A99100.26	Erasmus MC, Rg	bladnummer
datum	29-05-2015	wijziging	300-006
		A	

TA

910

26 3

zwelband
aluminium waterslag, kleur antraciet
merk Roval, type 305250 (5°)
incl. kopschotjes, beugels en
afwaterings- en antidreun folie

o.k. kozijn variabel i.v.m.
oplopend maaiveld

BESTRATING door derden

Kingspan Kooltherm isolatie
EPDM folie

PREFAB SANDWICH ELEMENTEN
170 mm betonnen binnenblad
150 mm isolatie(EPS)
90 mm betonnen buitenblad

O.K. BUITENBLAD
320+vl

beton kolom 600x600 mm

0000+ (peil)
bovenkant afgewerkte vloer

kit op rugvulling

100mm EPS-isolatie

bitumenlaag

zandcement dekvloer

70


EGM architecten bv

project
A99100.26 Erasmus MC, Rg

datum
30-01-2015


wijziging

bladnummer
300-008

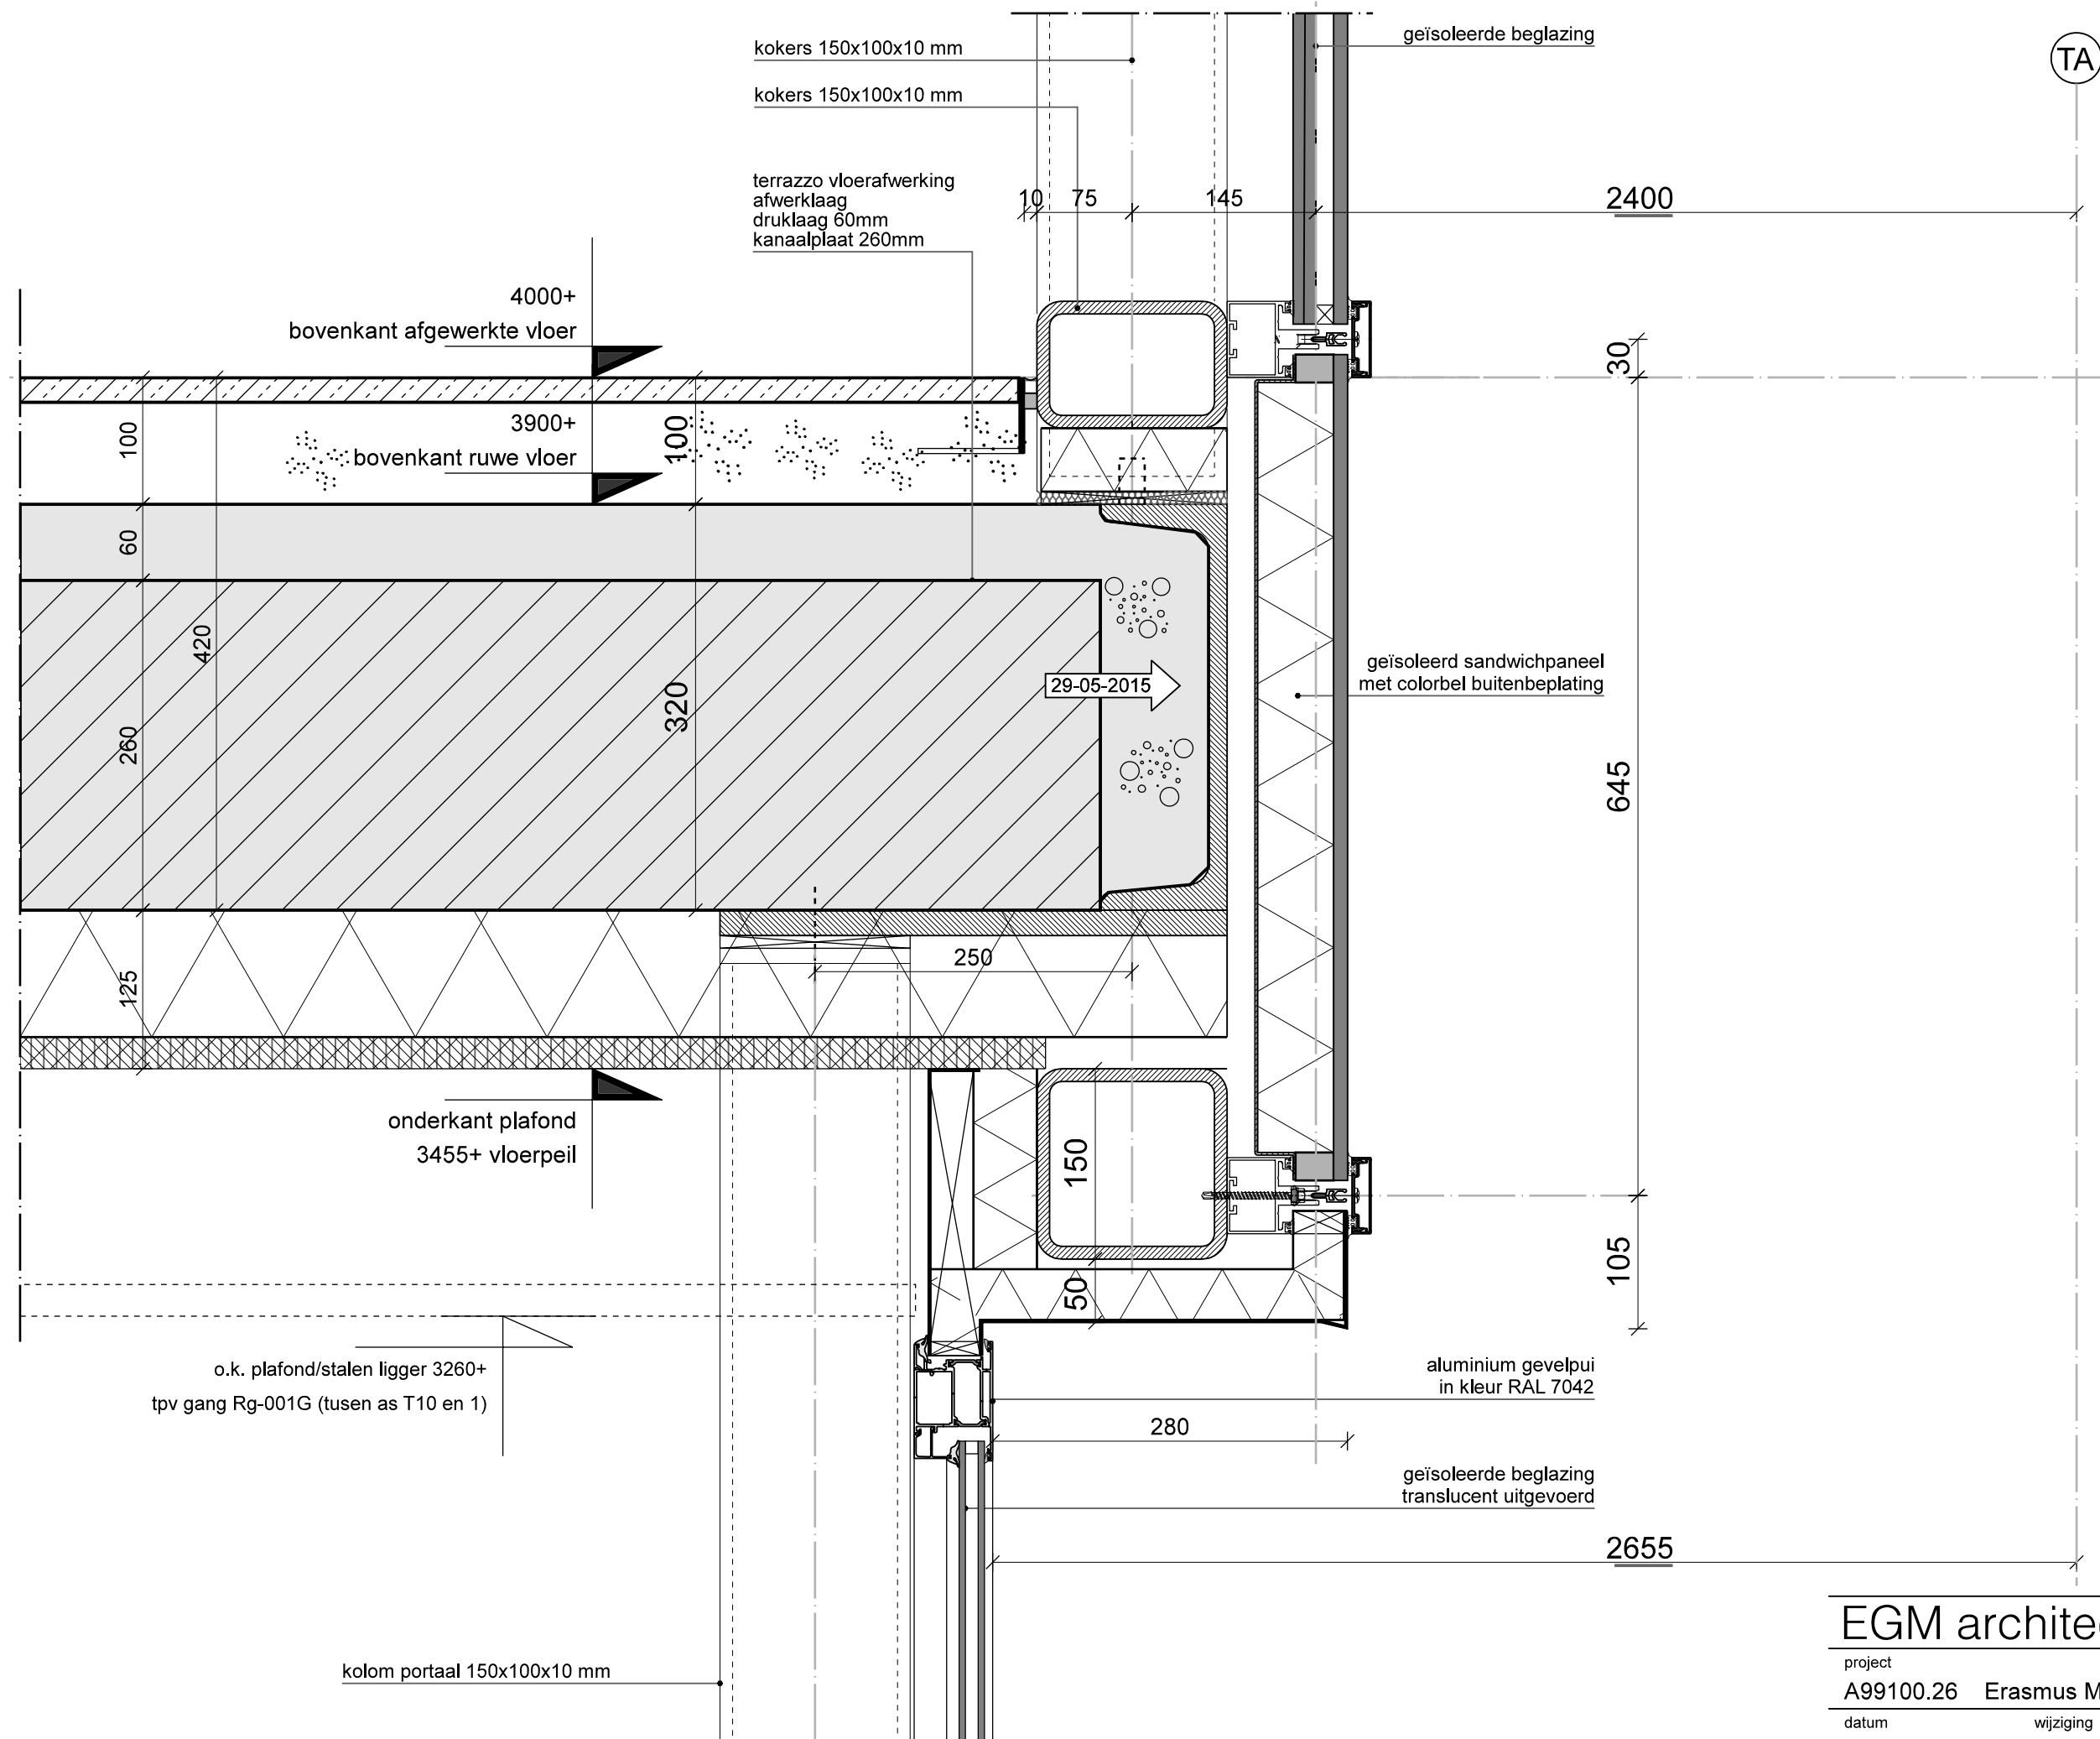


EGM architecten bv

project	A99100.26	Erasmus MC, Rg
datum	29-05-2015	wijziging A
bladnummer	300-010	

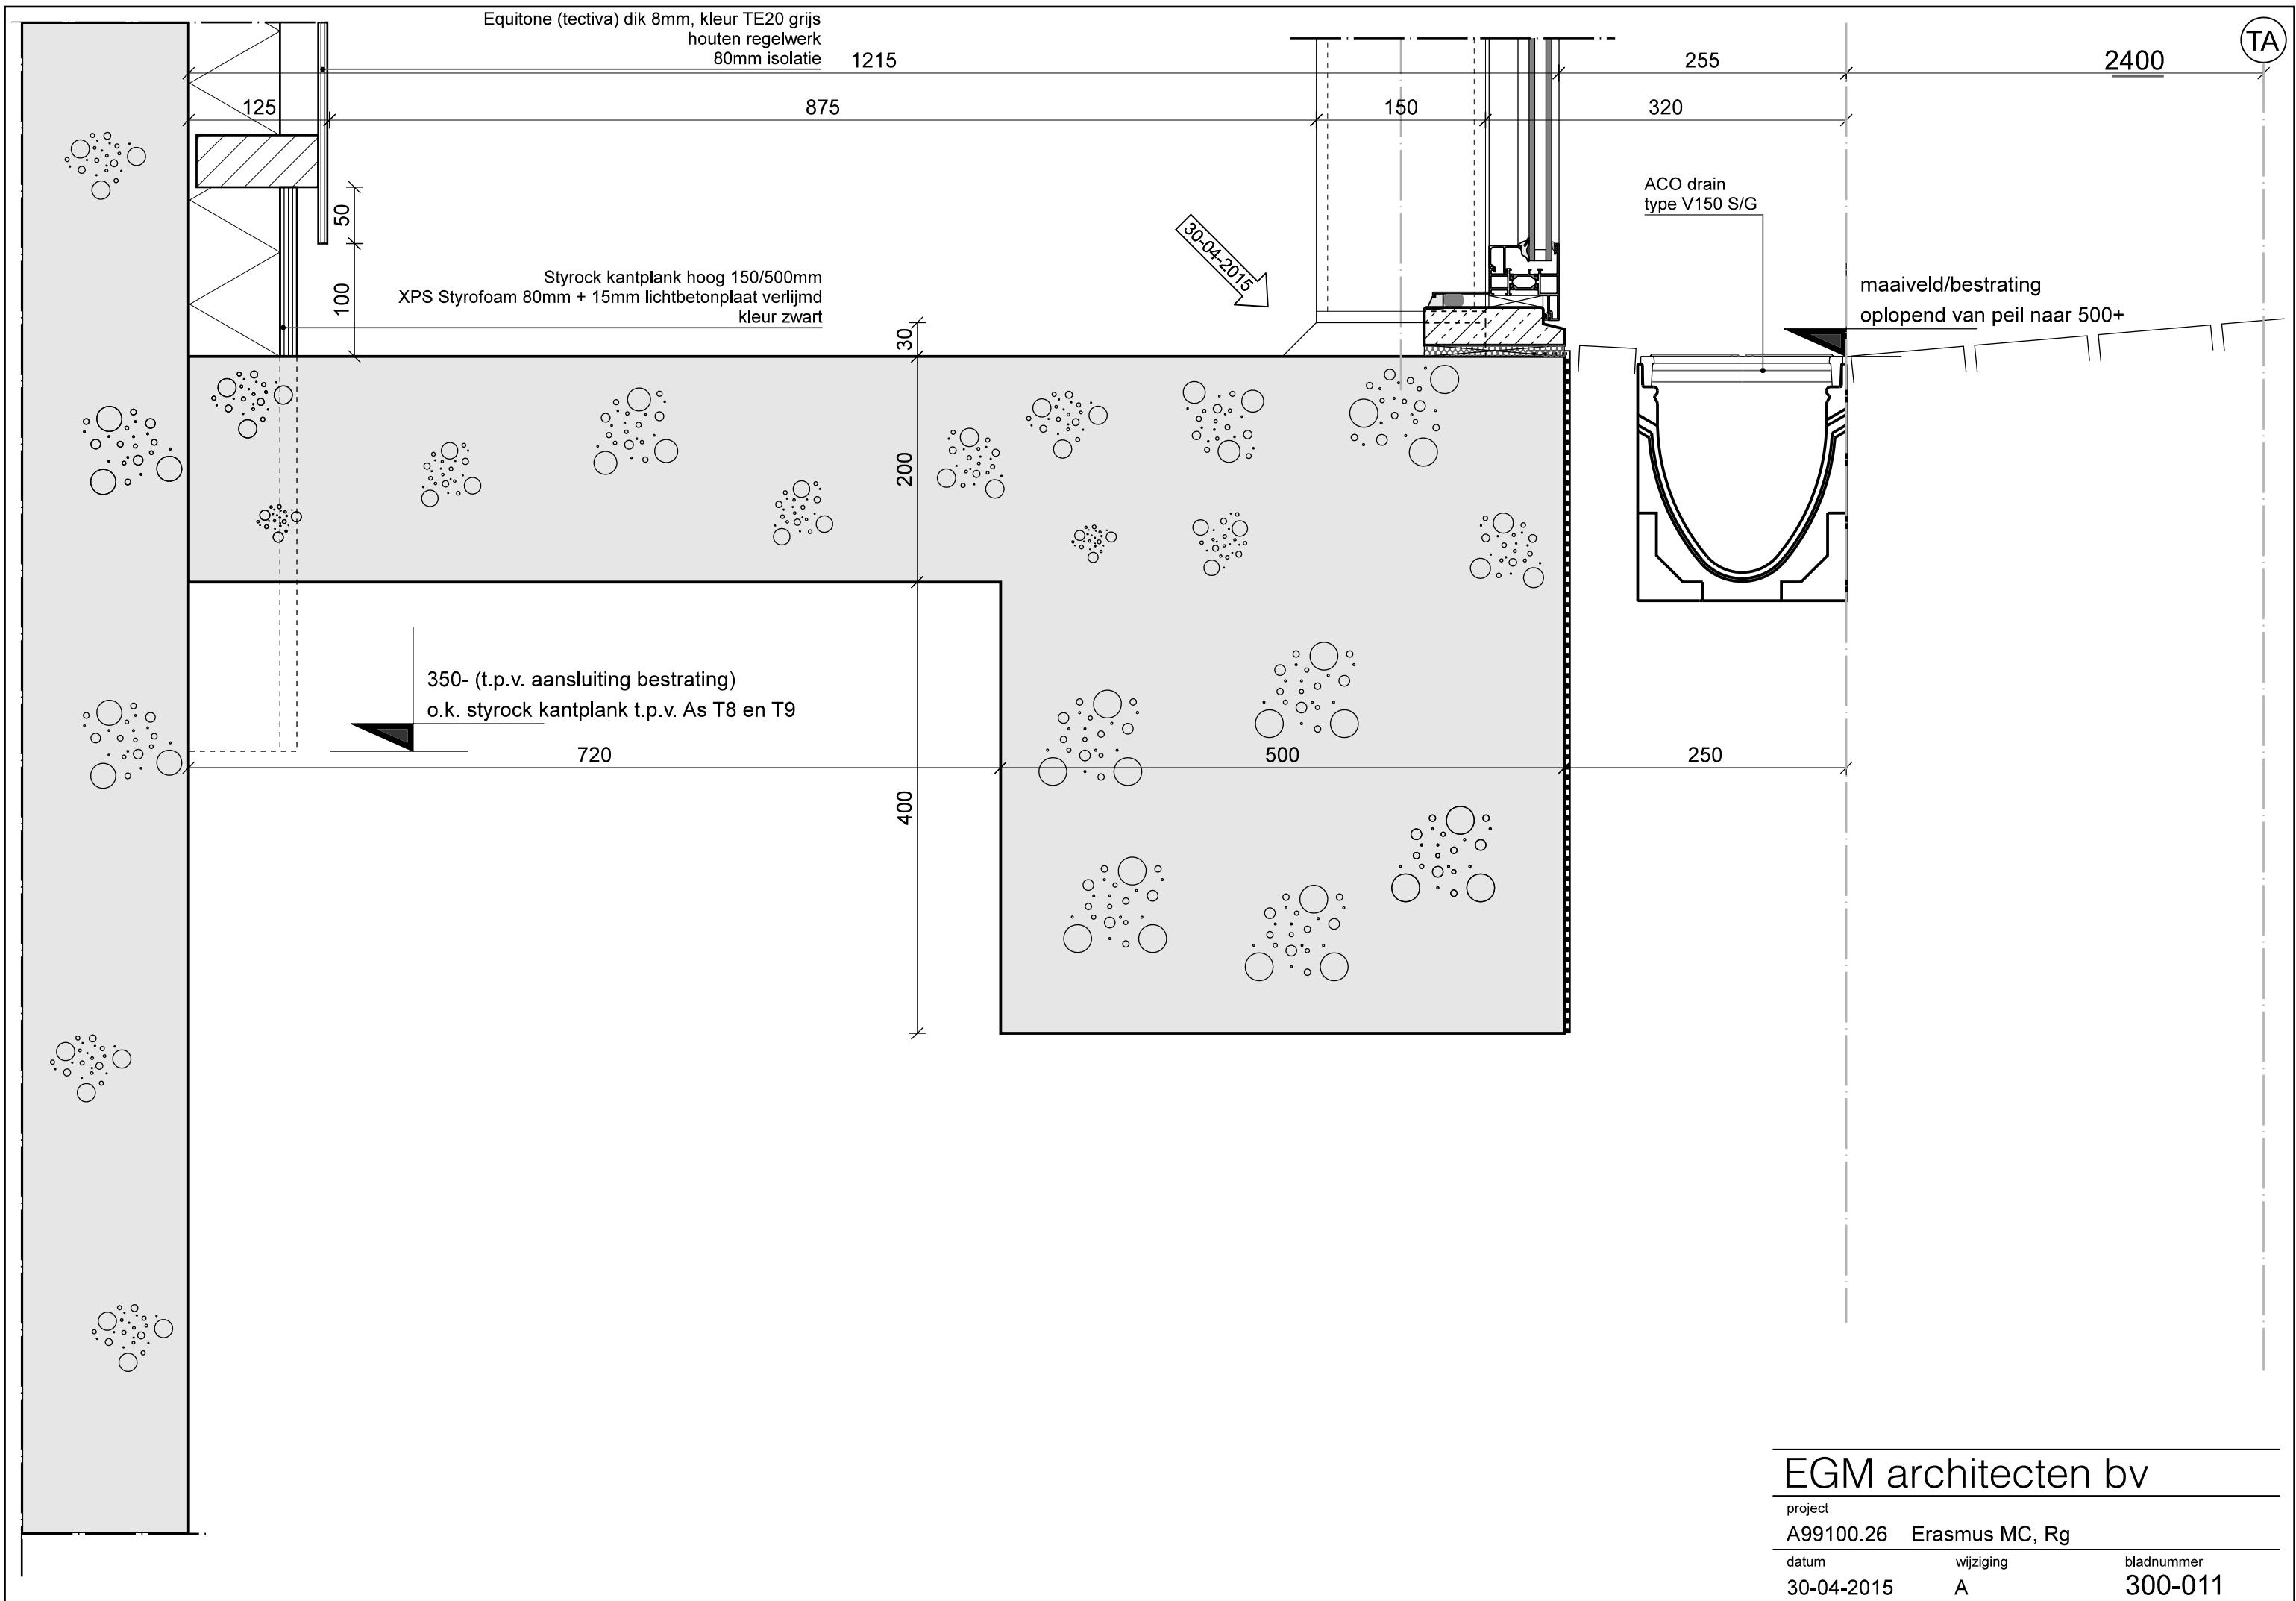

EGM architecten bv

project	A99100.26 Erasmus MC, Rg	
datum	30-04-2015	wijziging A
bladnummer	300-011	

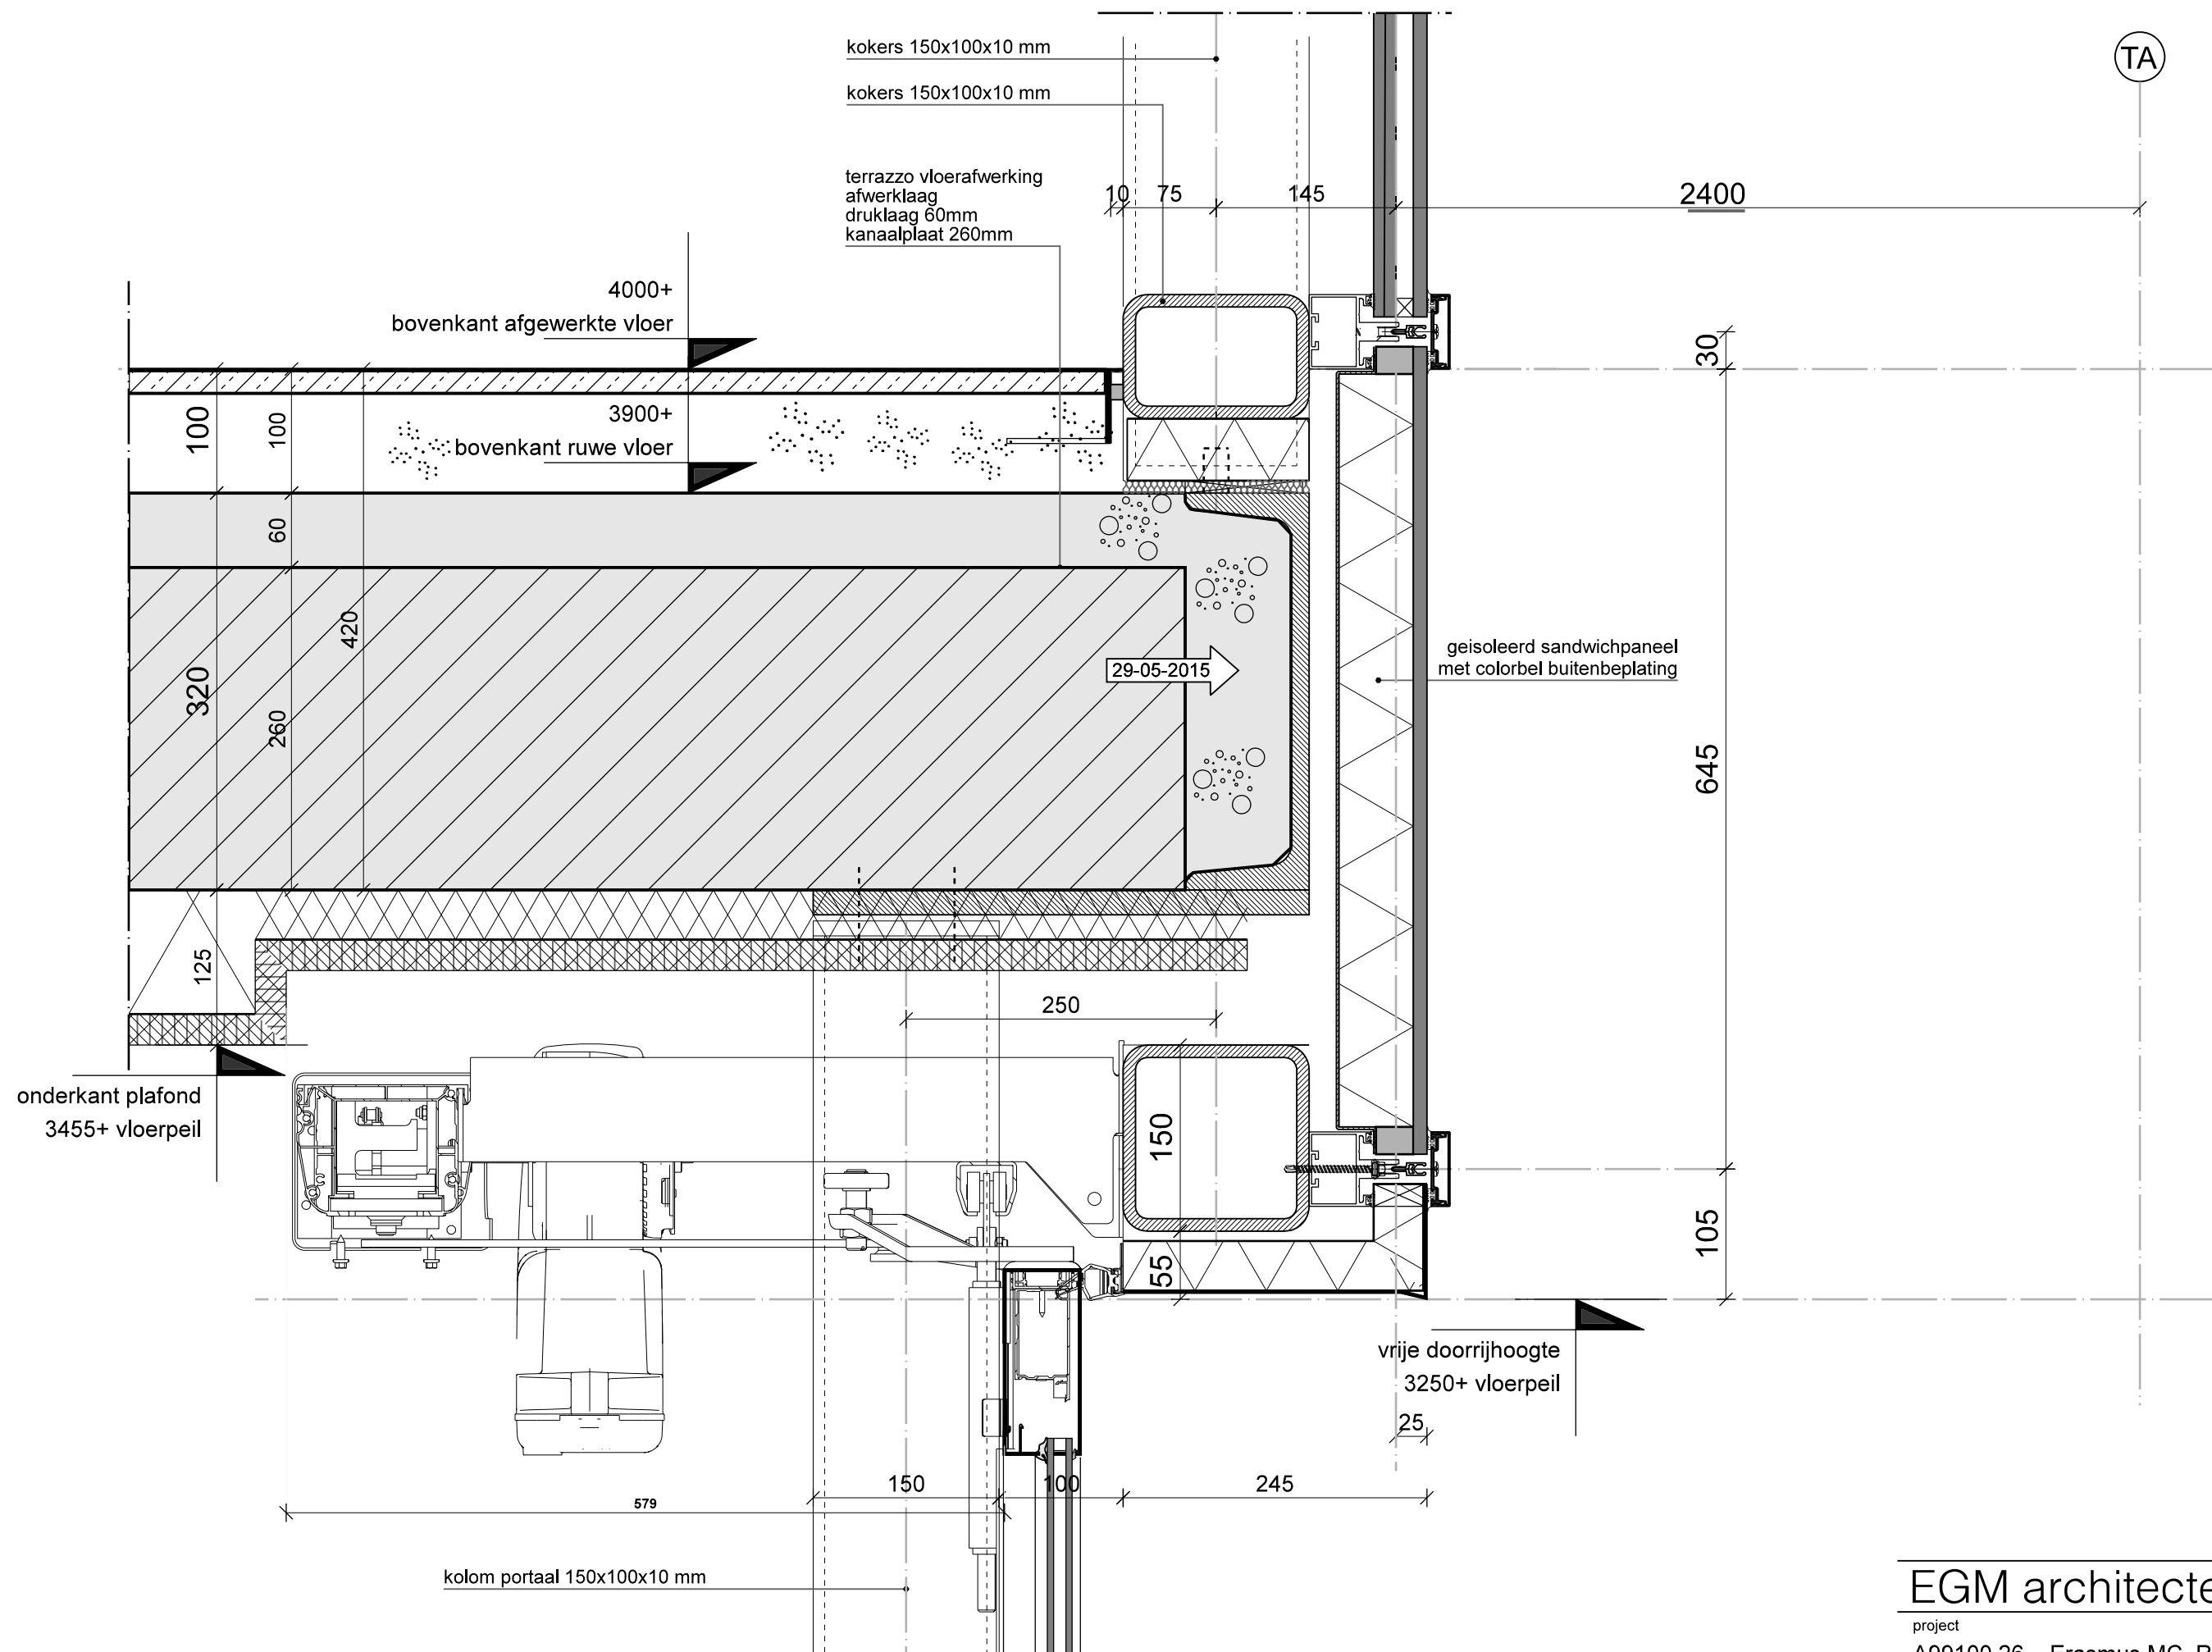

TA

EGM architecten bv

project

A99100.26 Erasmus MC, Rg

datum


29-05-2015

wijziging

A

bladnummer


300-012

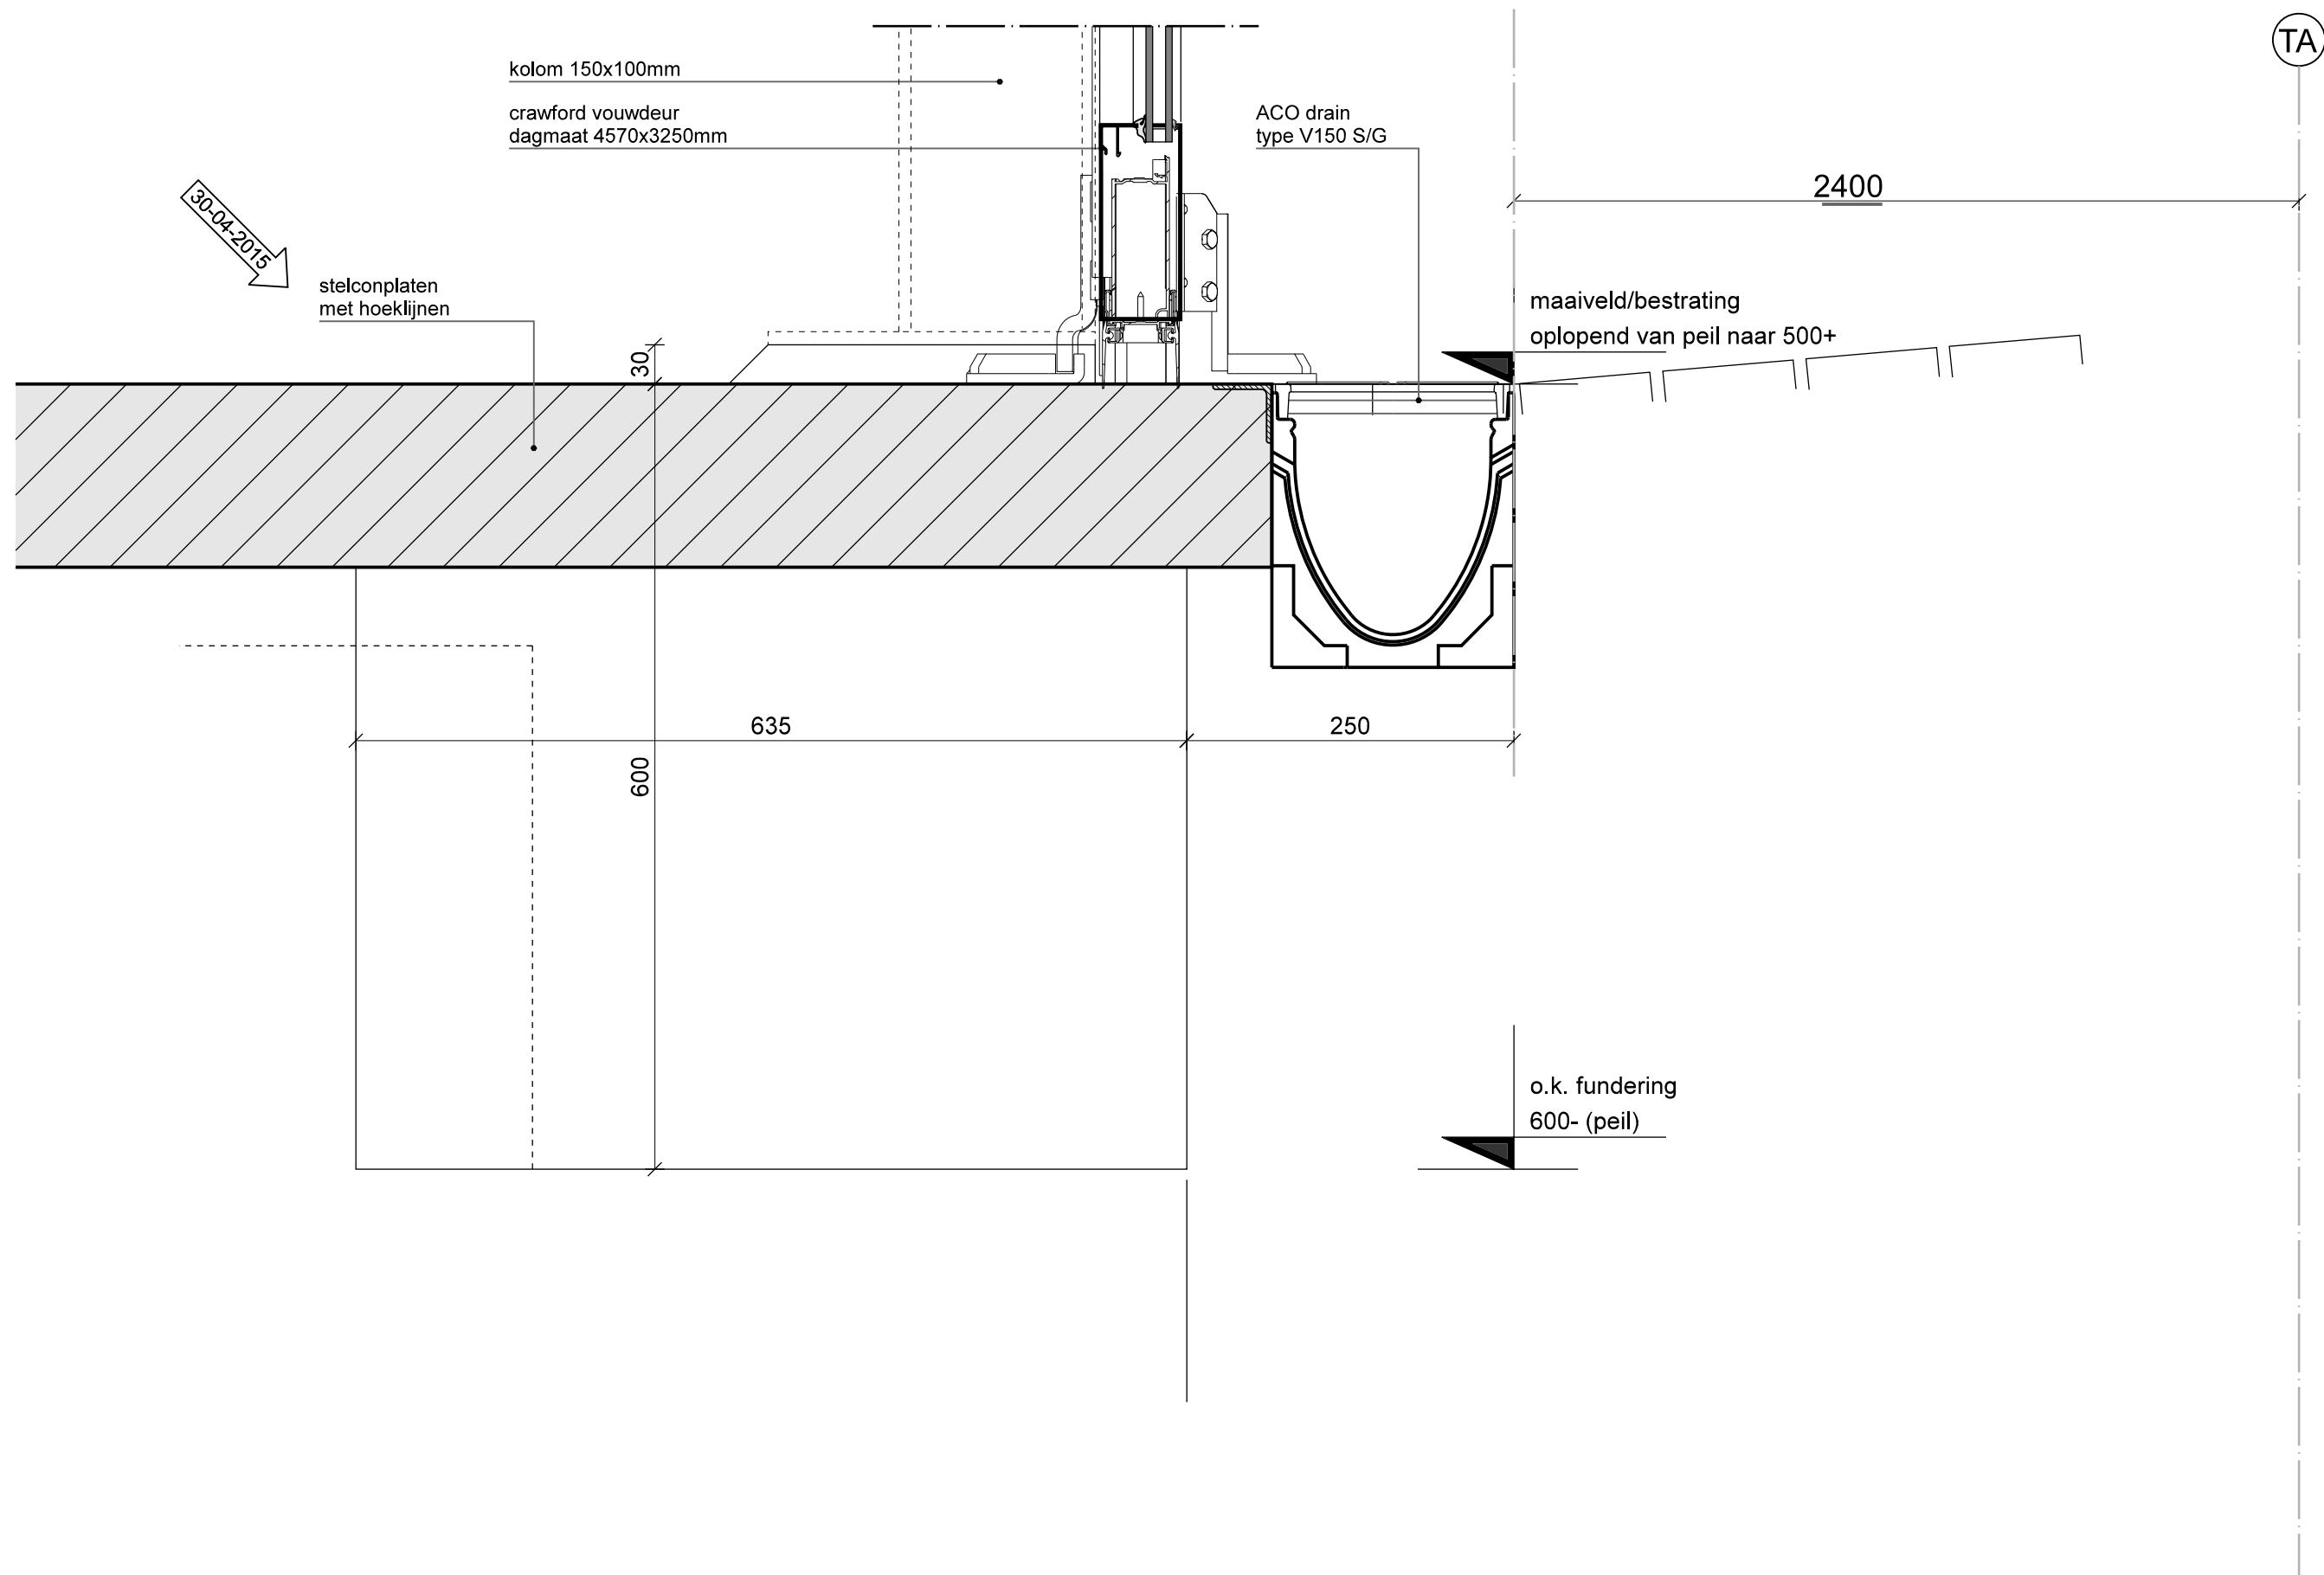

EGM architecten bv


project	A99100.26 Erasmus MC, Rg	
datum	30-04-2015	wijziging A
bladnummer	300-013	

hart stalen kolom

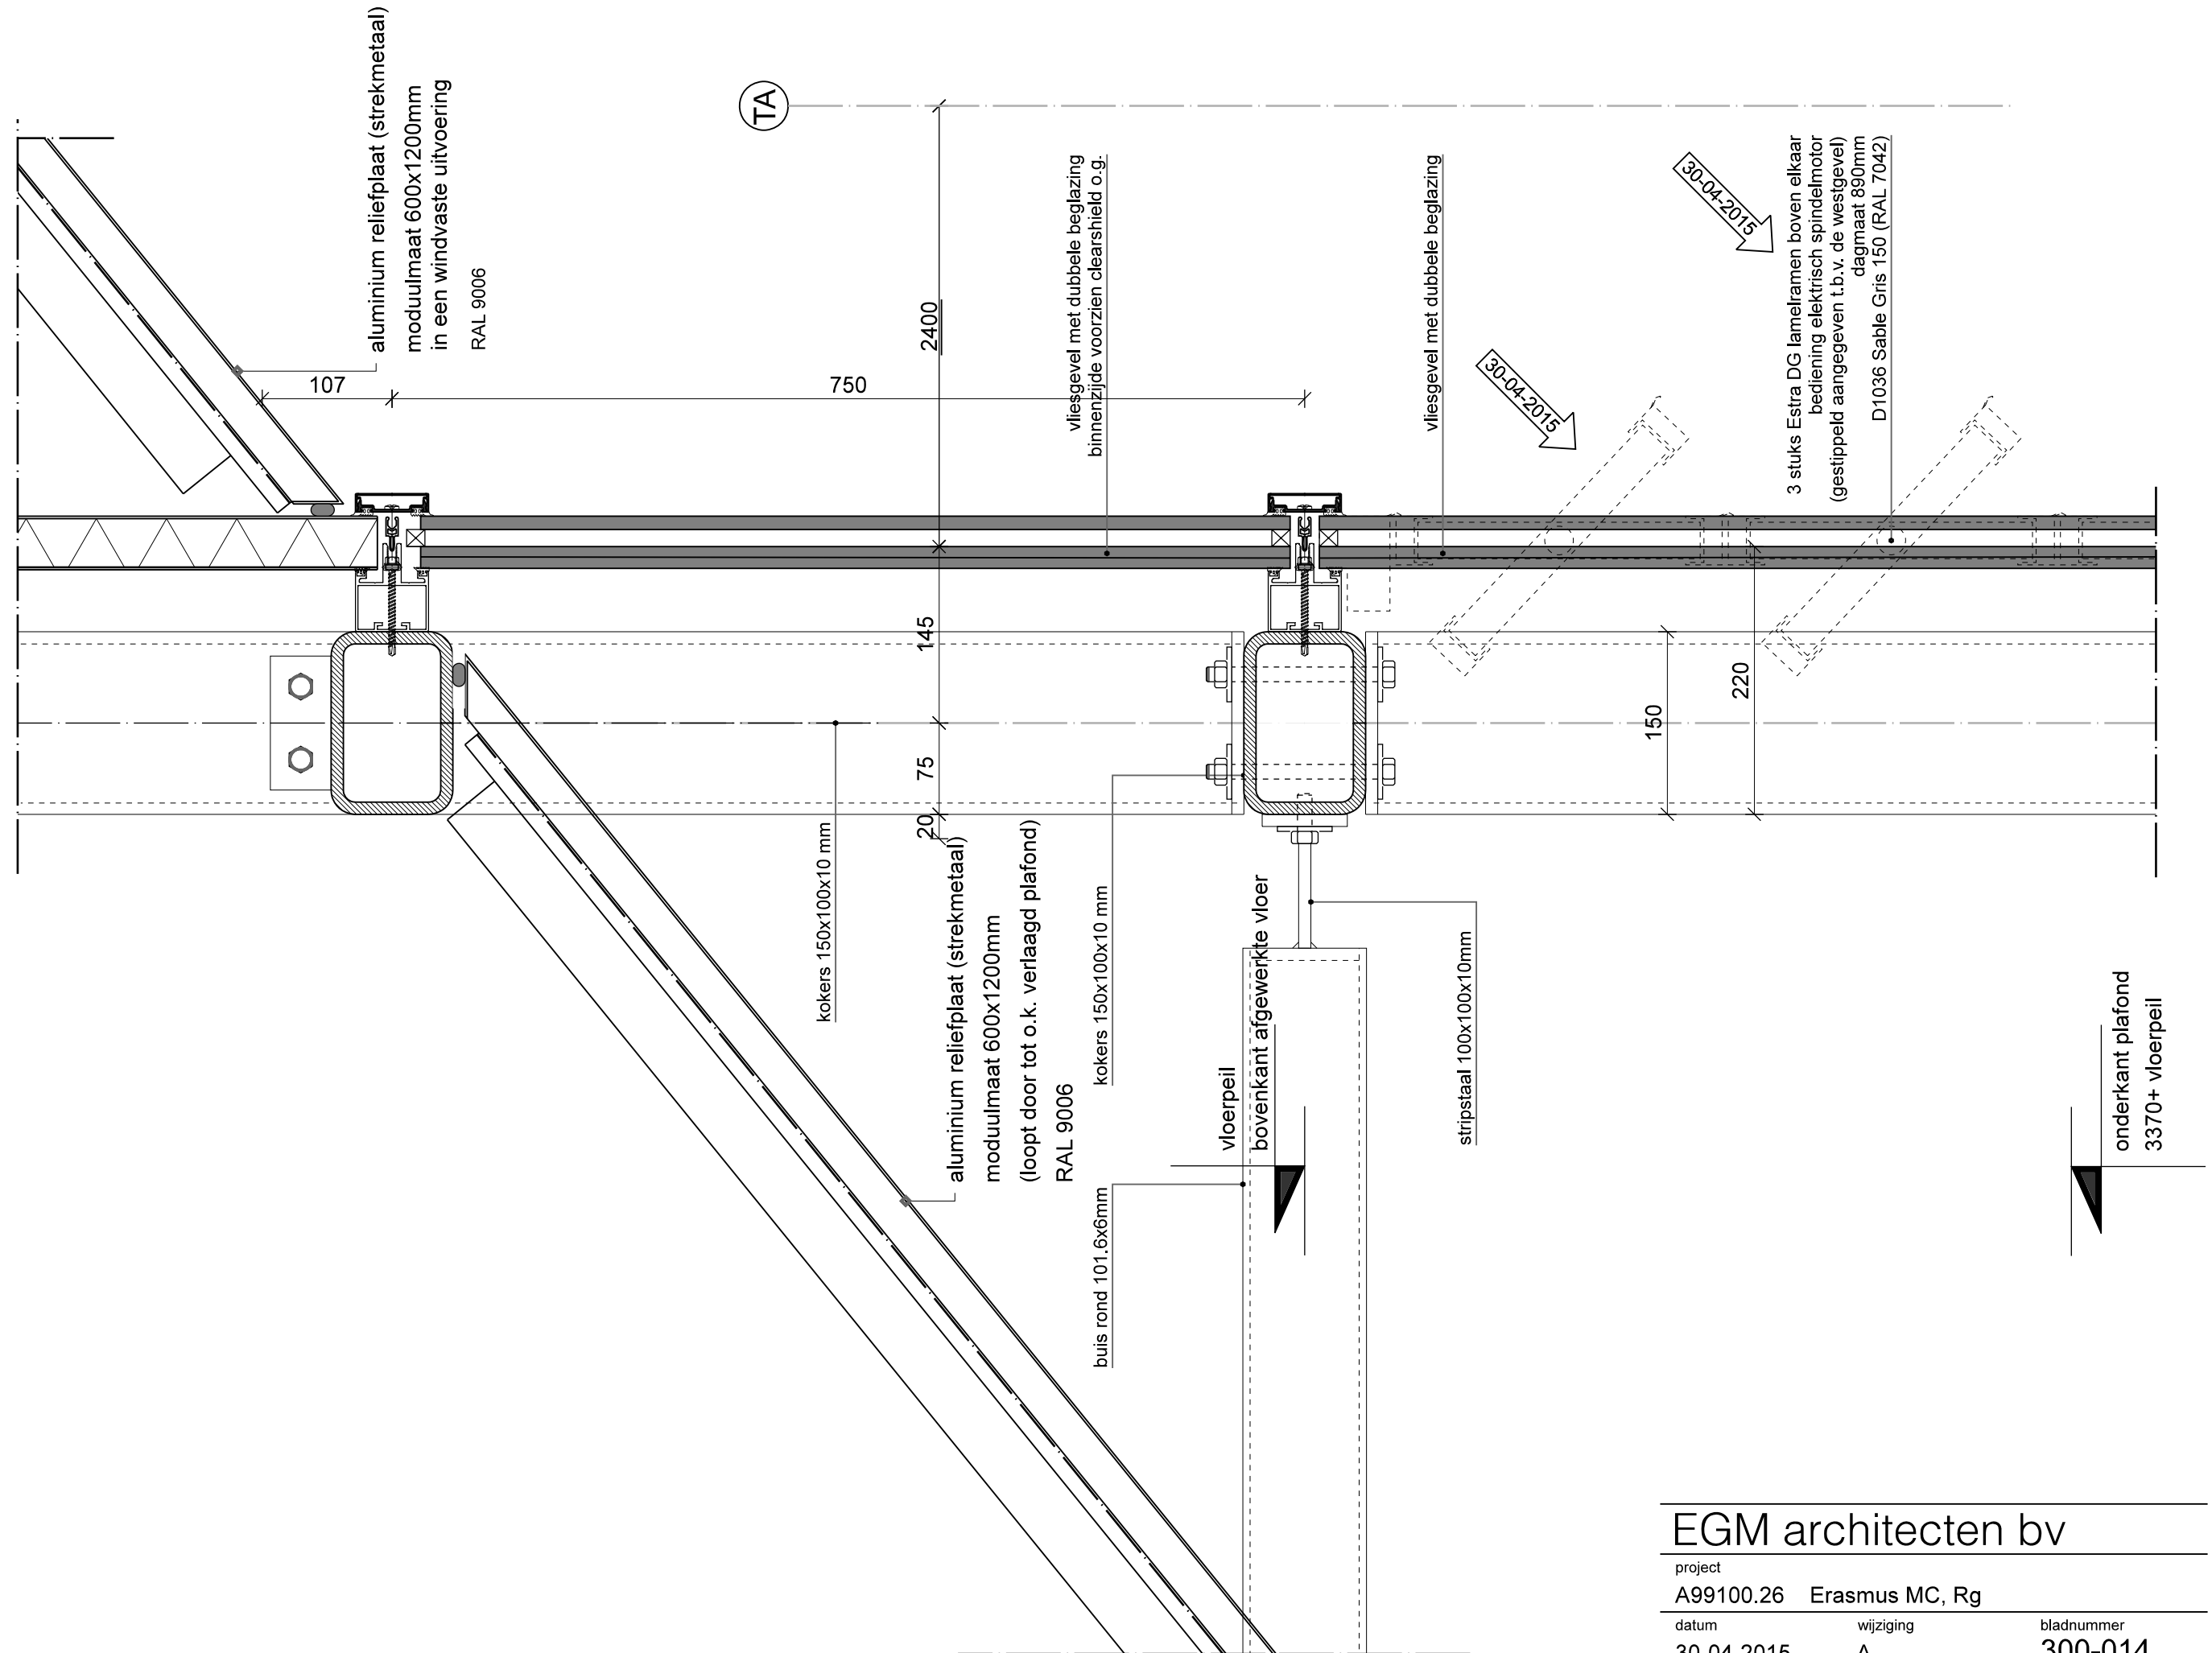

EGM architecten bv

project	A99100.26 Erasmus MC, Rg	
datum	30-04-2015	wijziging A
bladnummer	300-014	

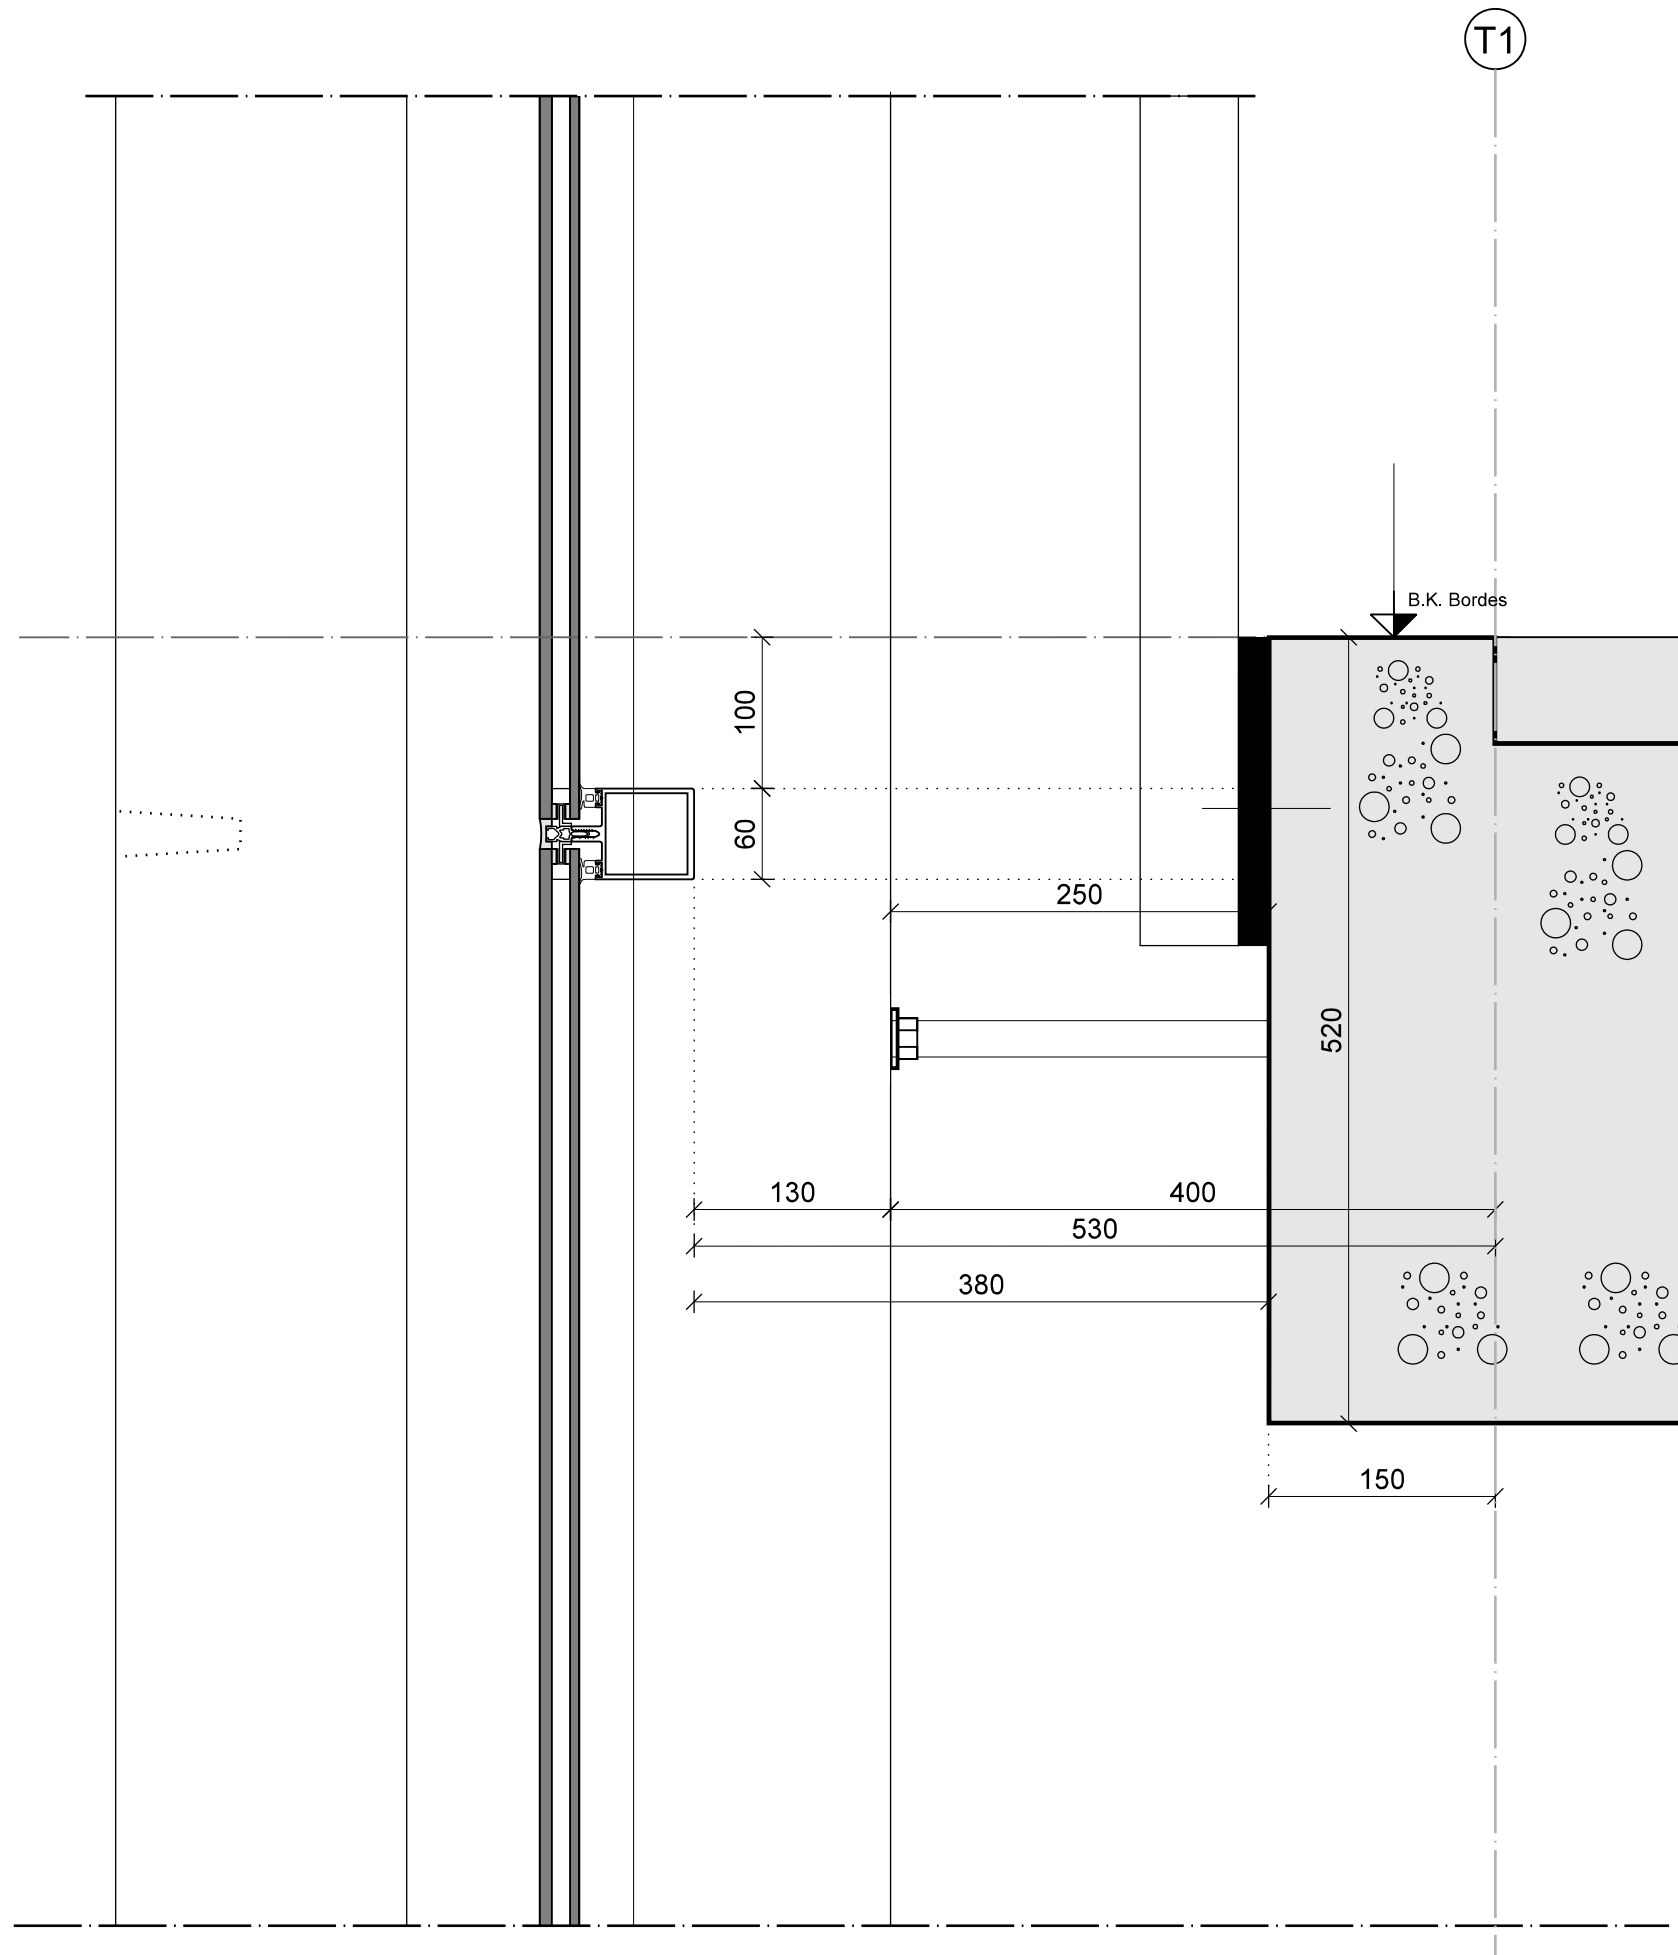

EGM architecten bv

project

A99100.26 Erasmus MC, Rg


datum

30-01-2015

wijziging

bladnummer

300-015

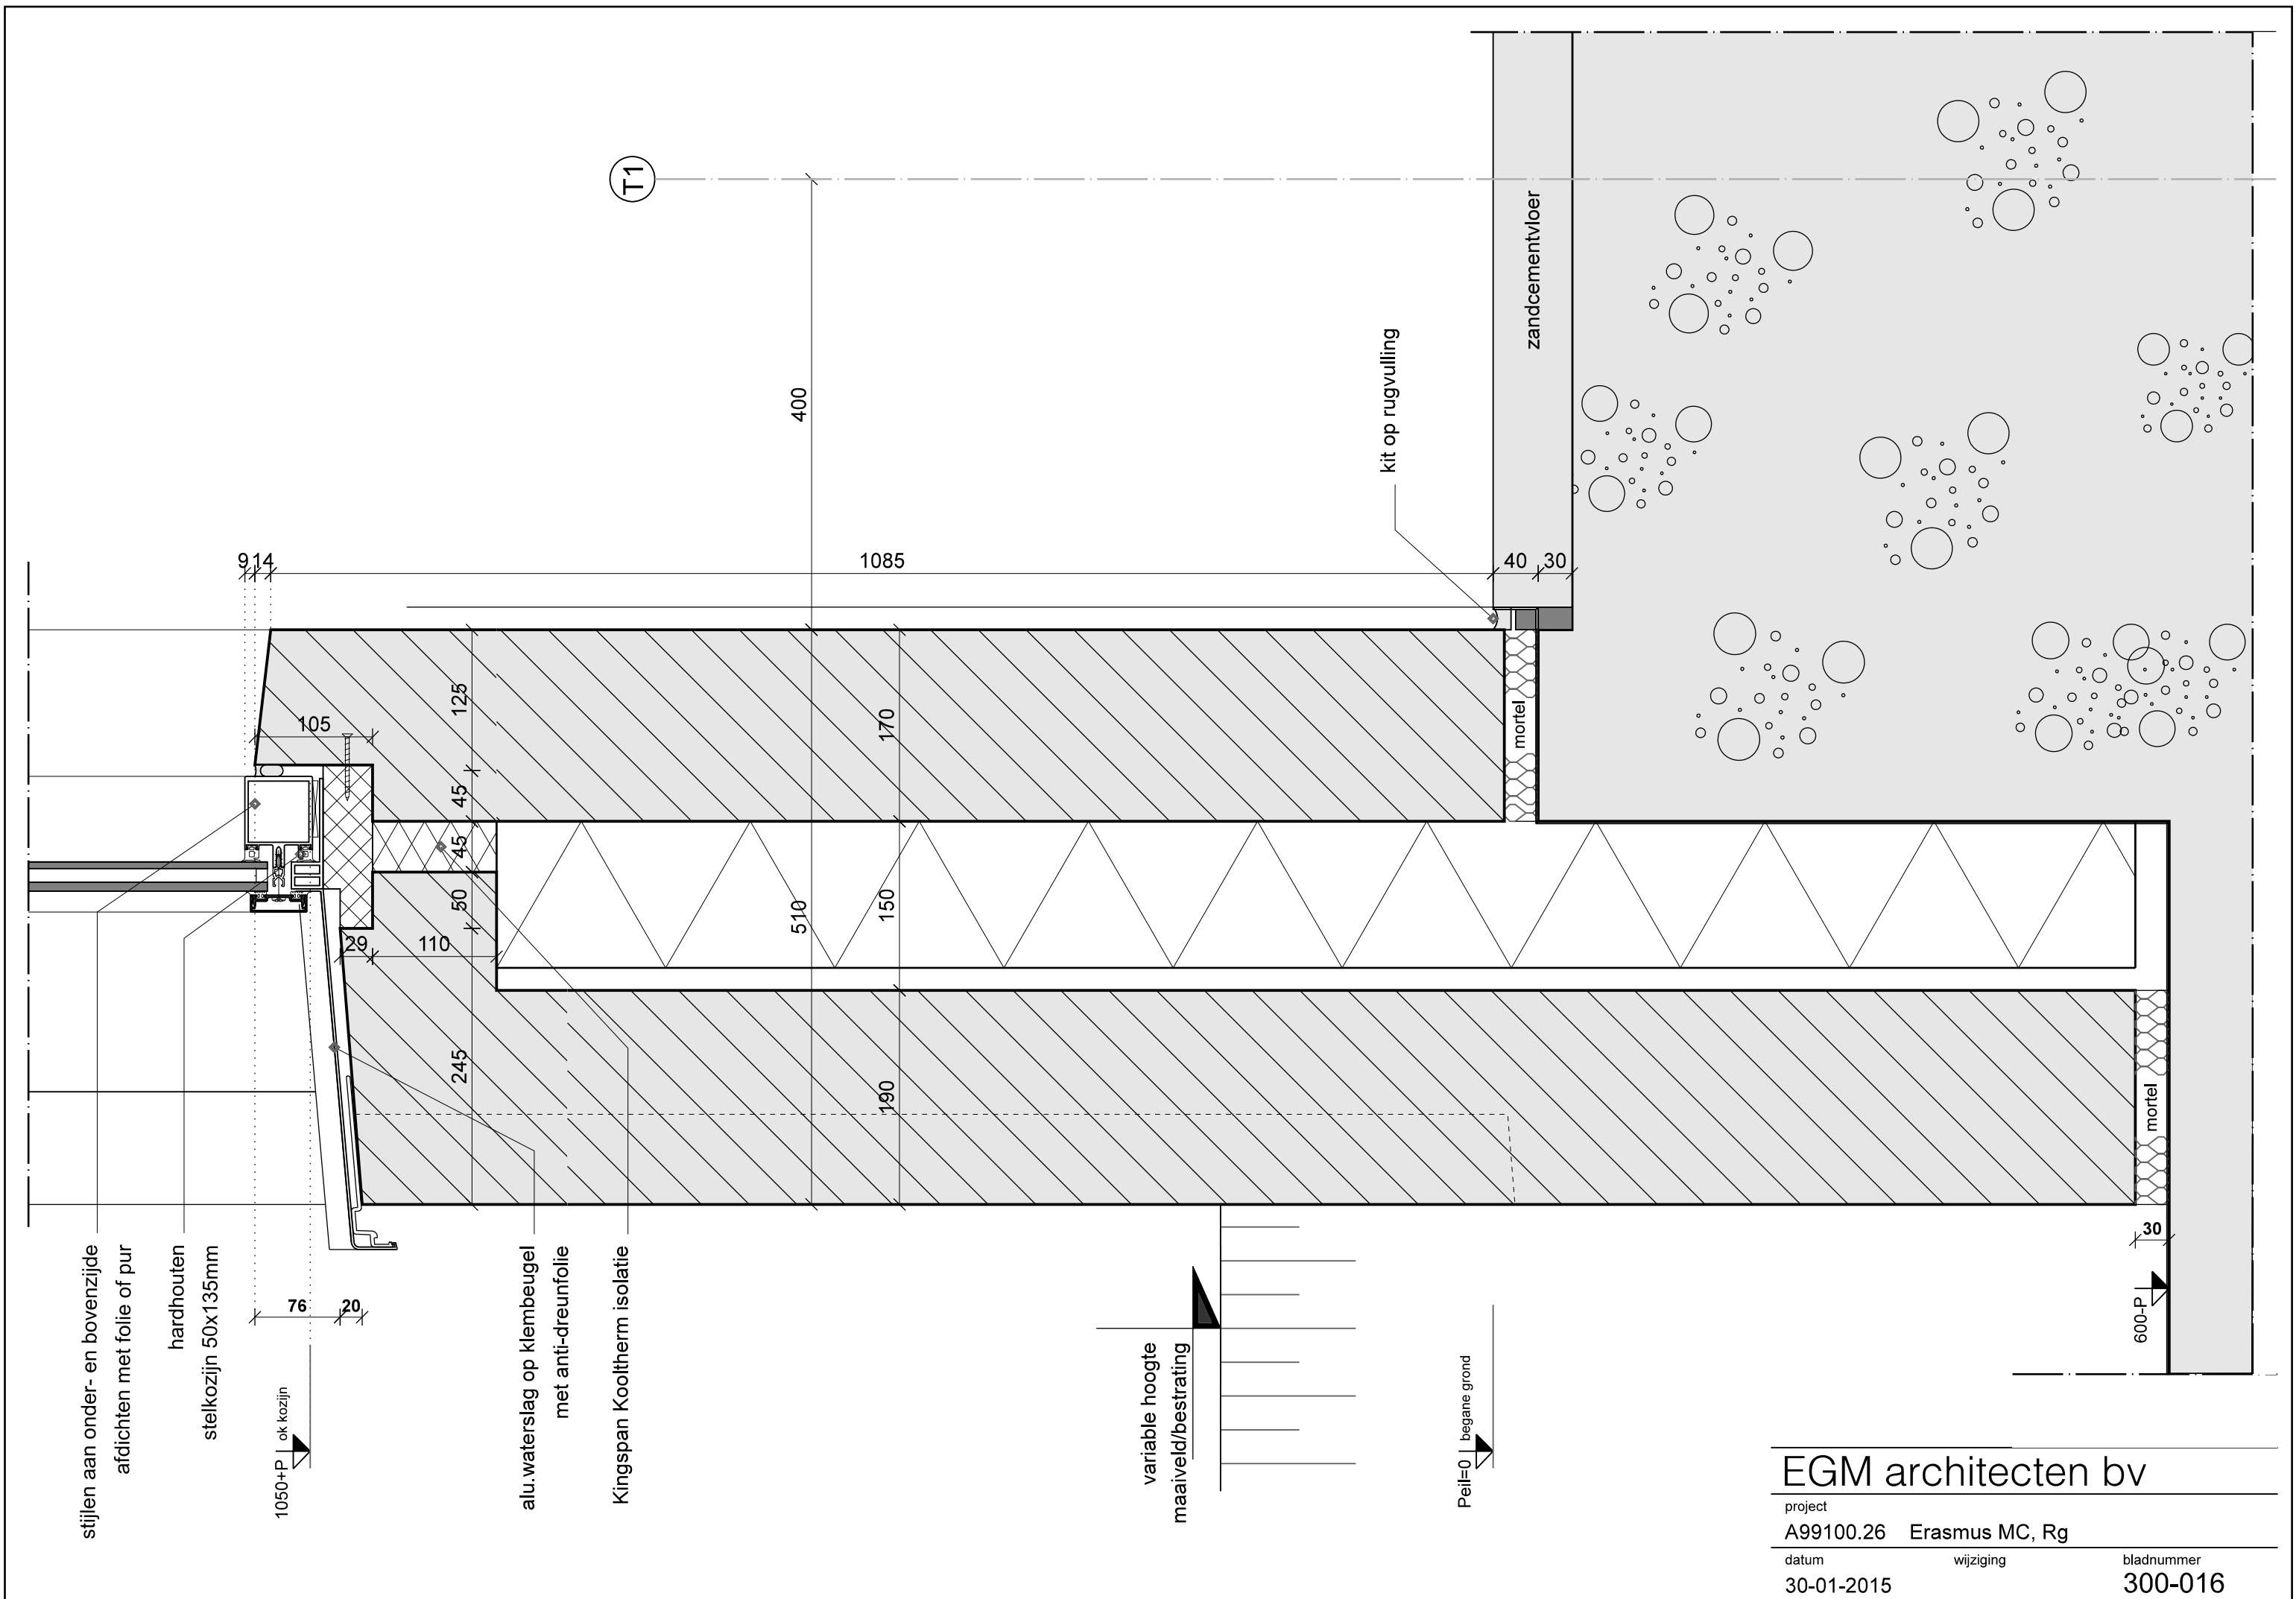

stijlen aan onder- en bovenzijde
afdichten met folie of pur

hardhouten
stelkozijn 50x135mm

1050+P | ok kozijn

alu. waterslag op klembeugel
met anti-dreunfolie


Kingspan Kooltherm isolatie

variable hoogte
maaiveld/bestrating

Peil=0 | begane grond


EGM architecten bv

project	A99100.26	Erasmus MC, Rg
datum	30-01-2015	wijziging
bladnummer	300-016	

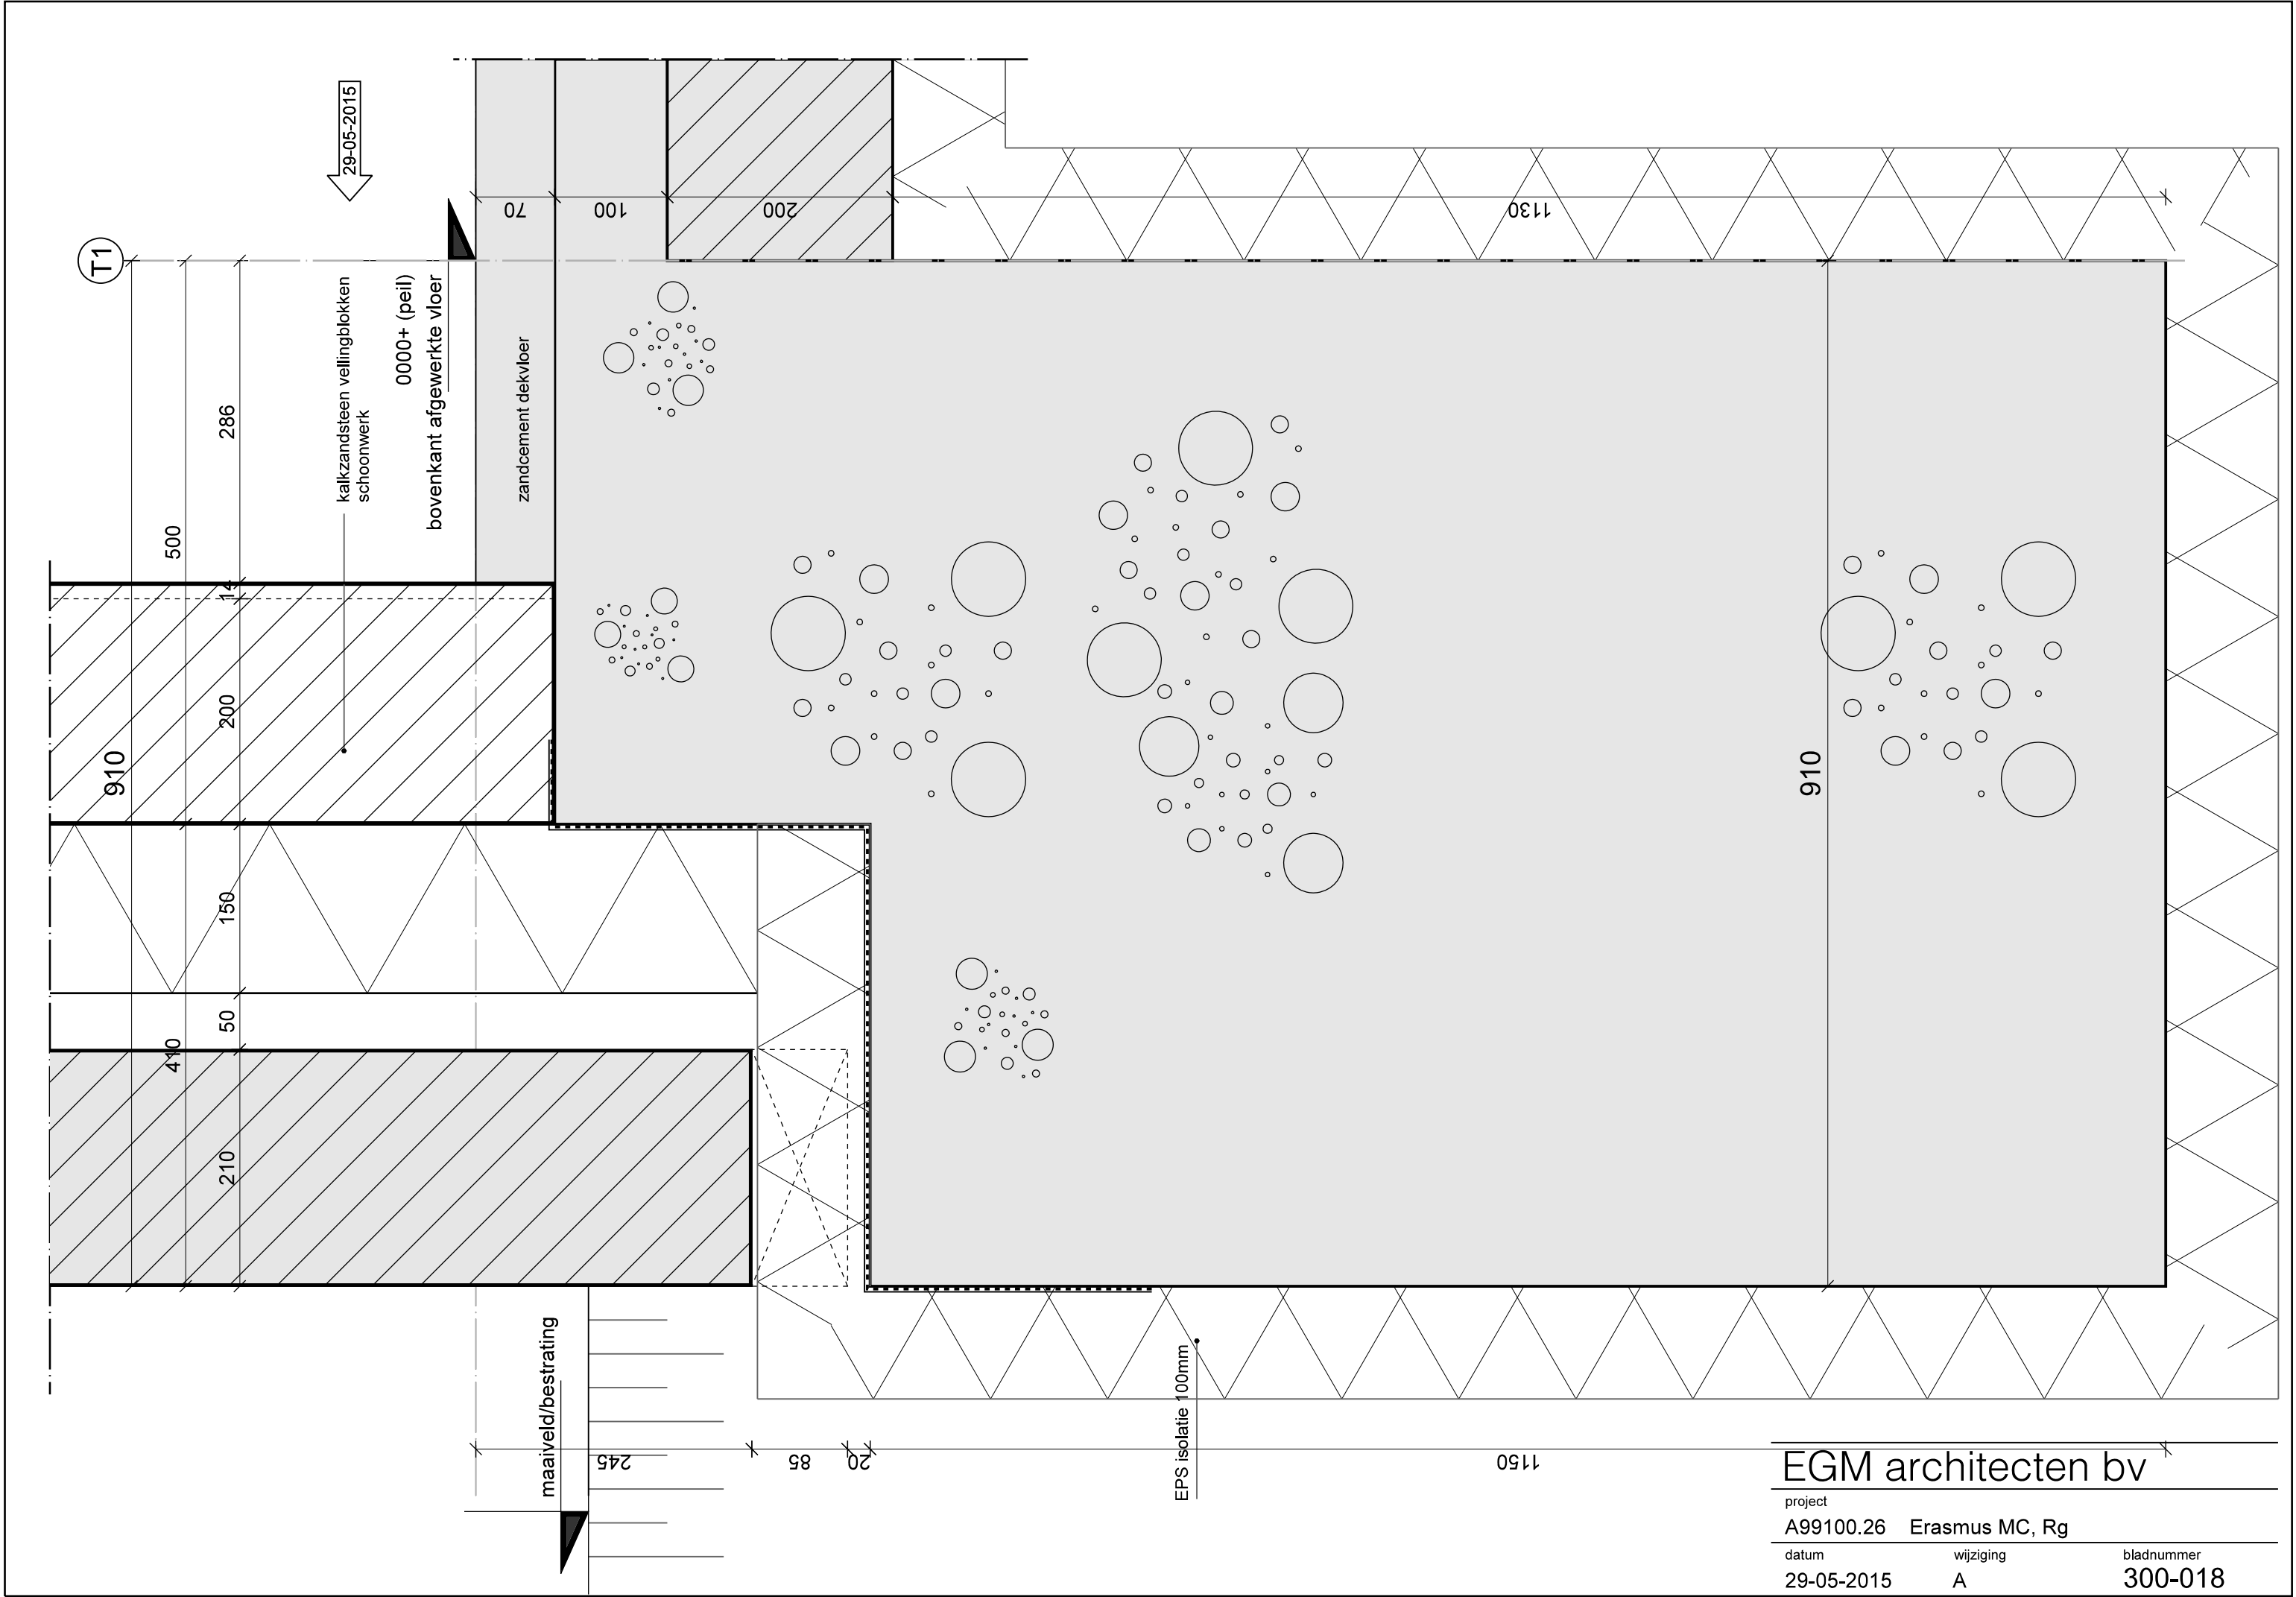



EGM architecten bv

project	A99100.26 Erasmus MC, Rg	bladnummer
datum	29-05-2015	300-018
wijziging	A	

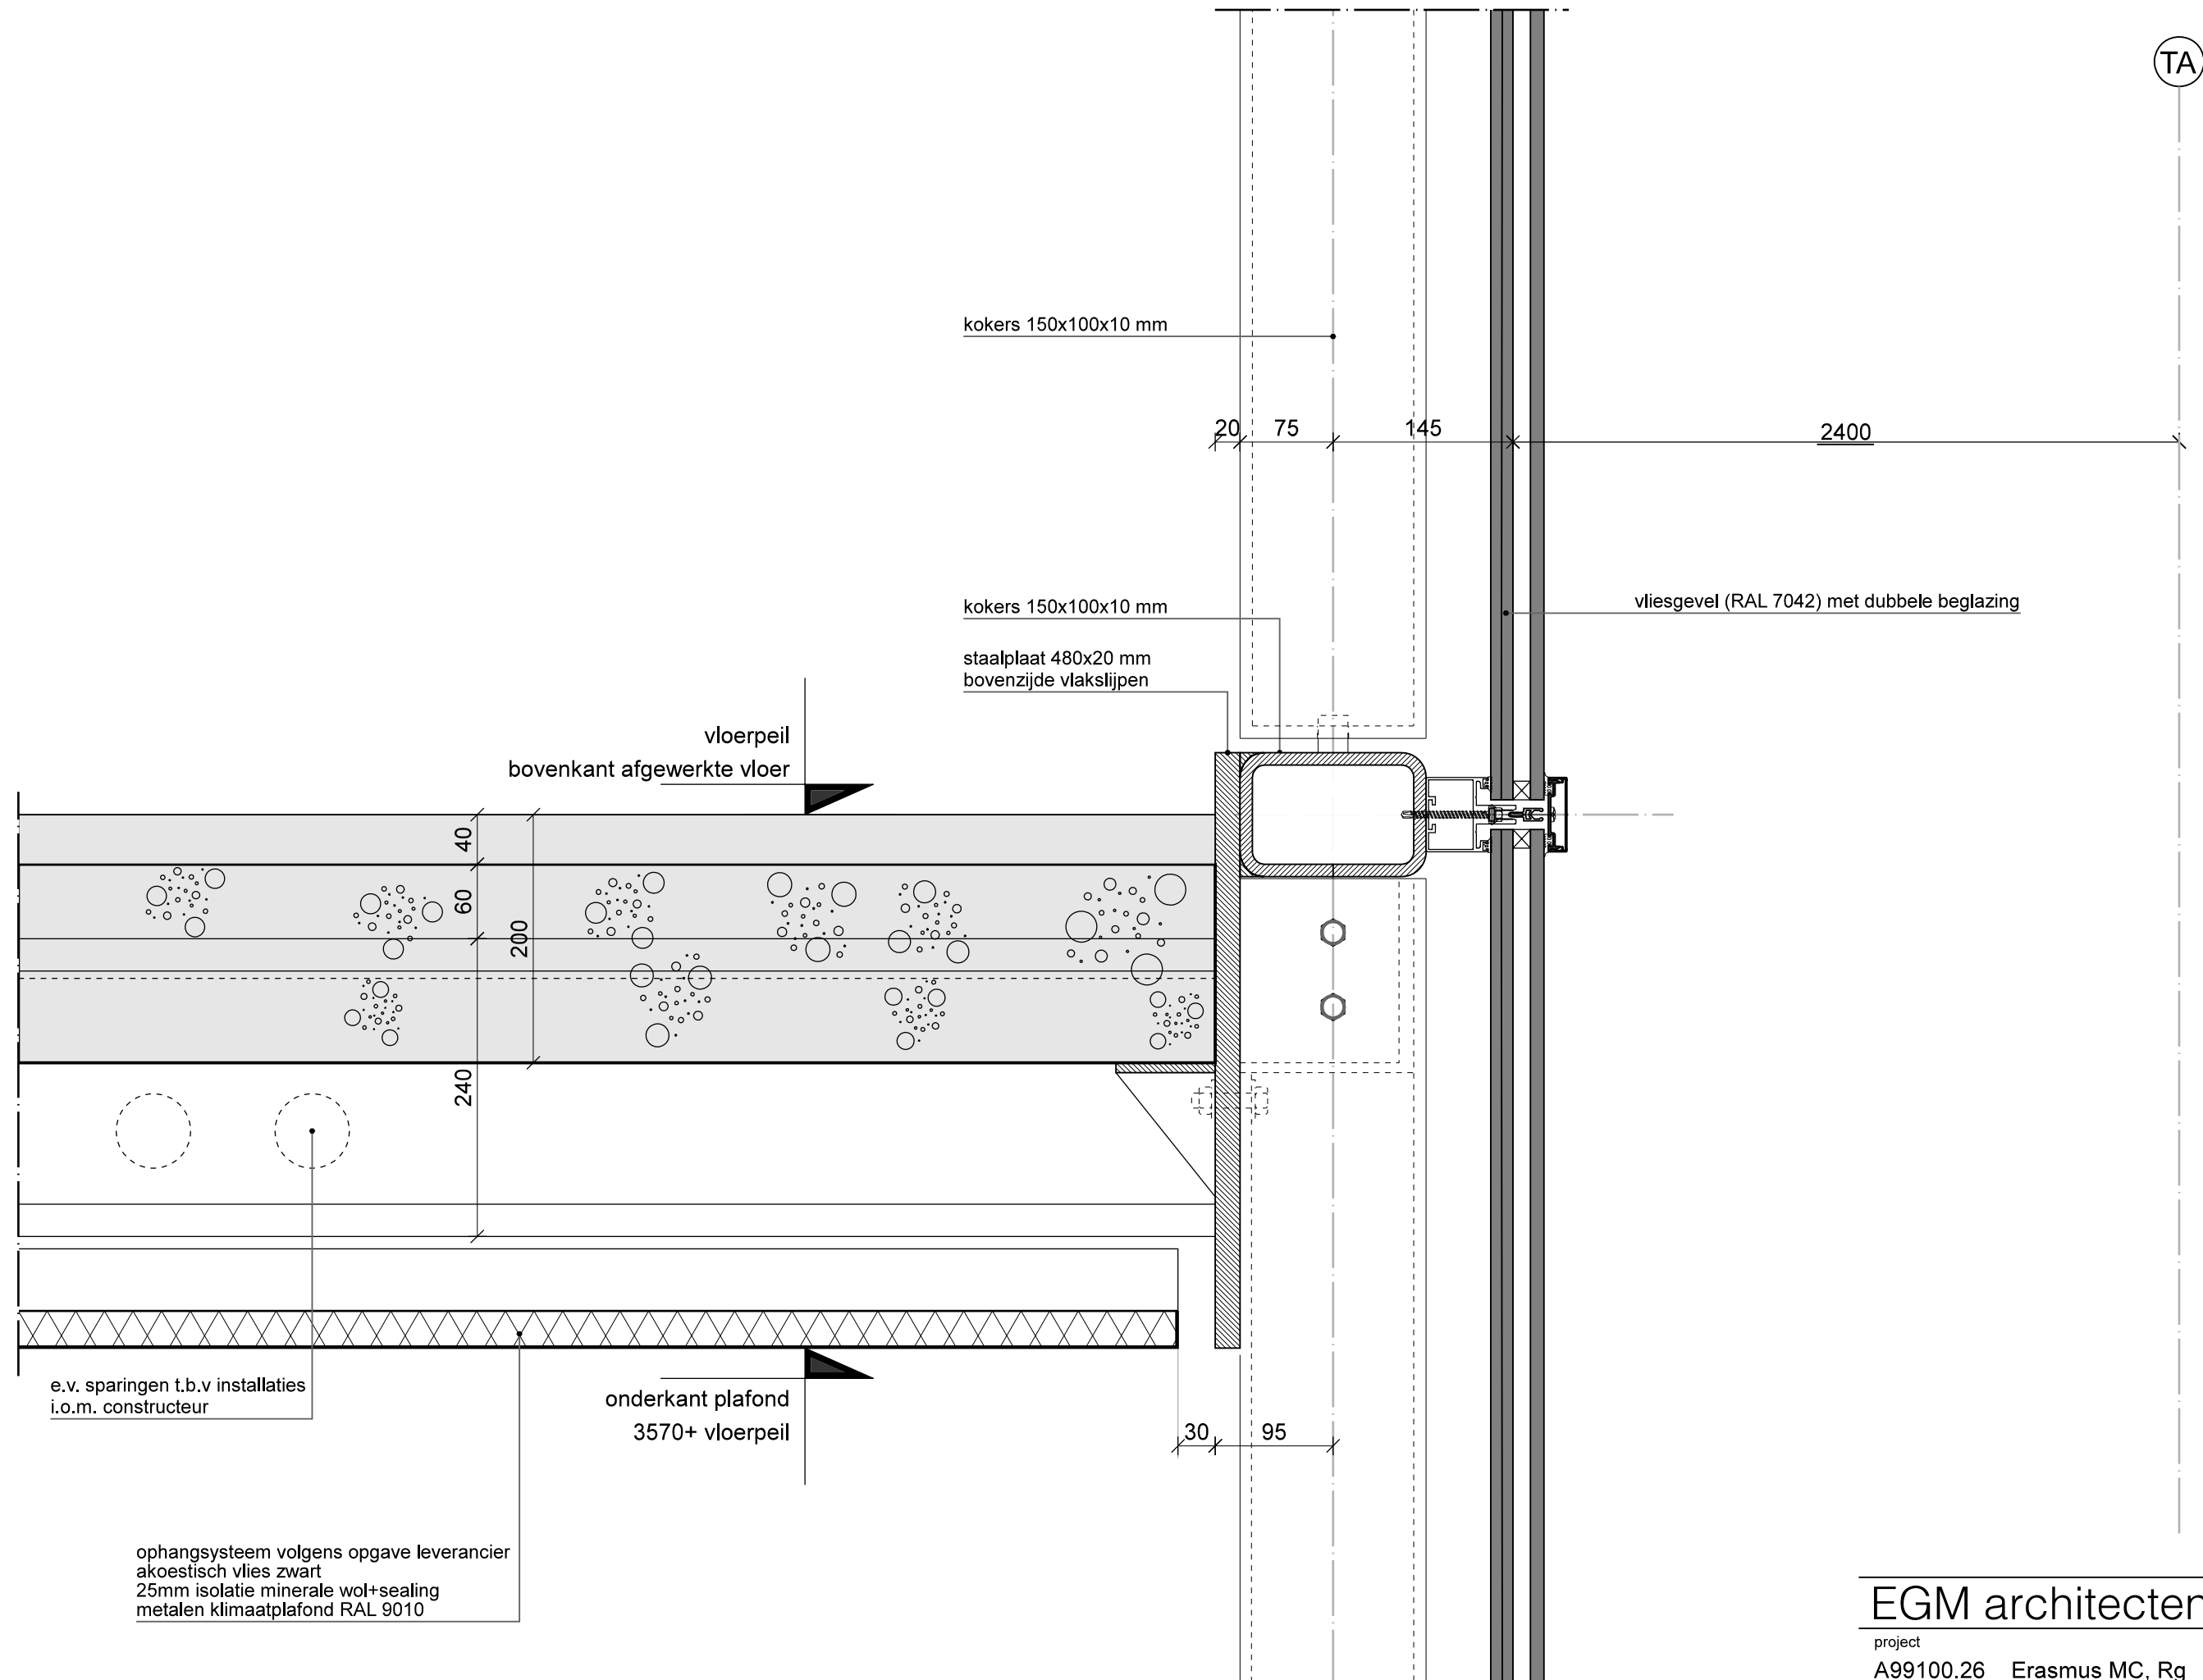

EGM architecten bv

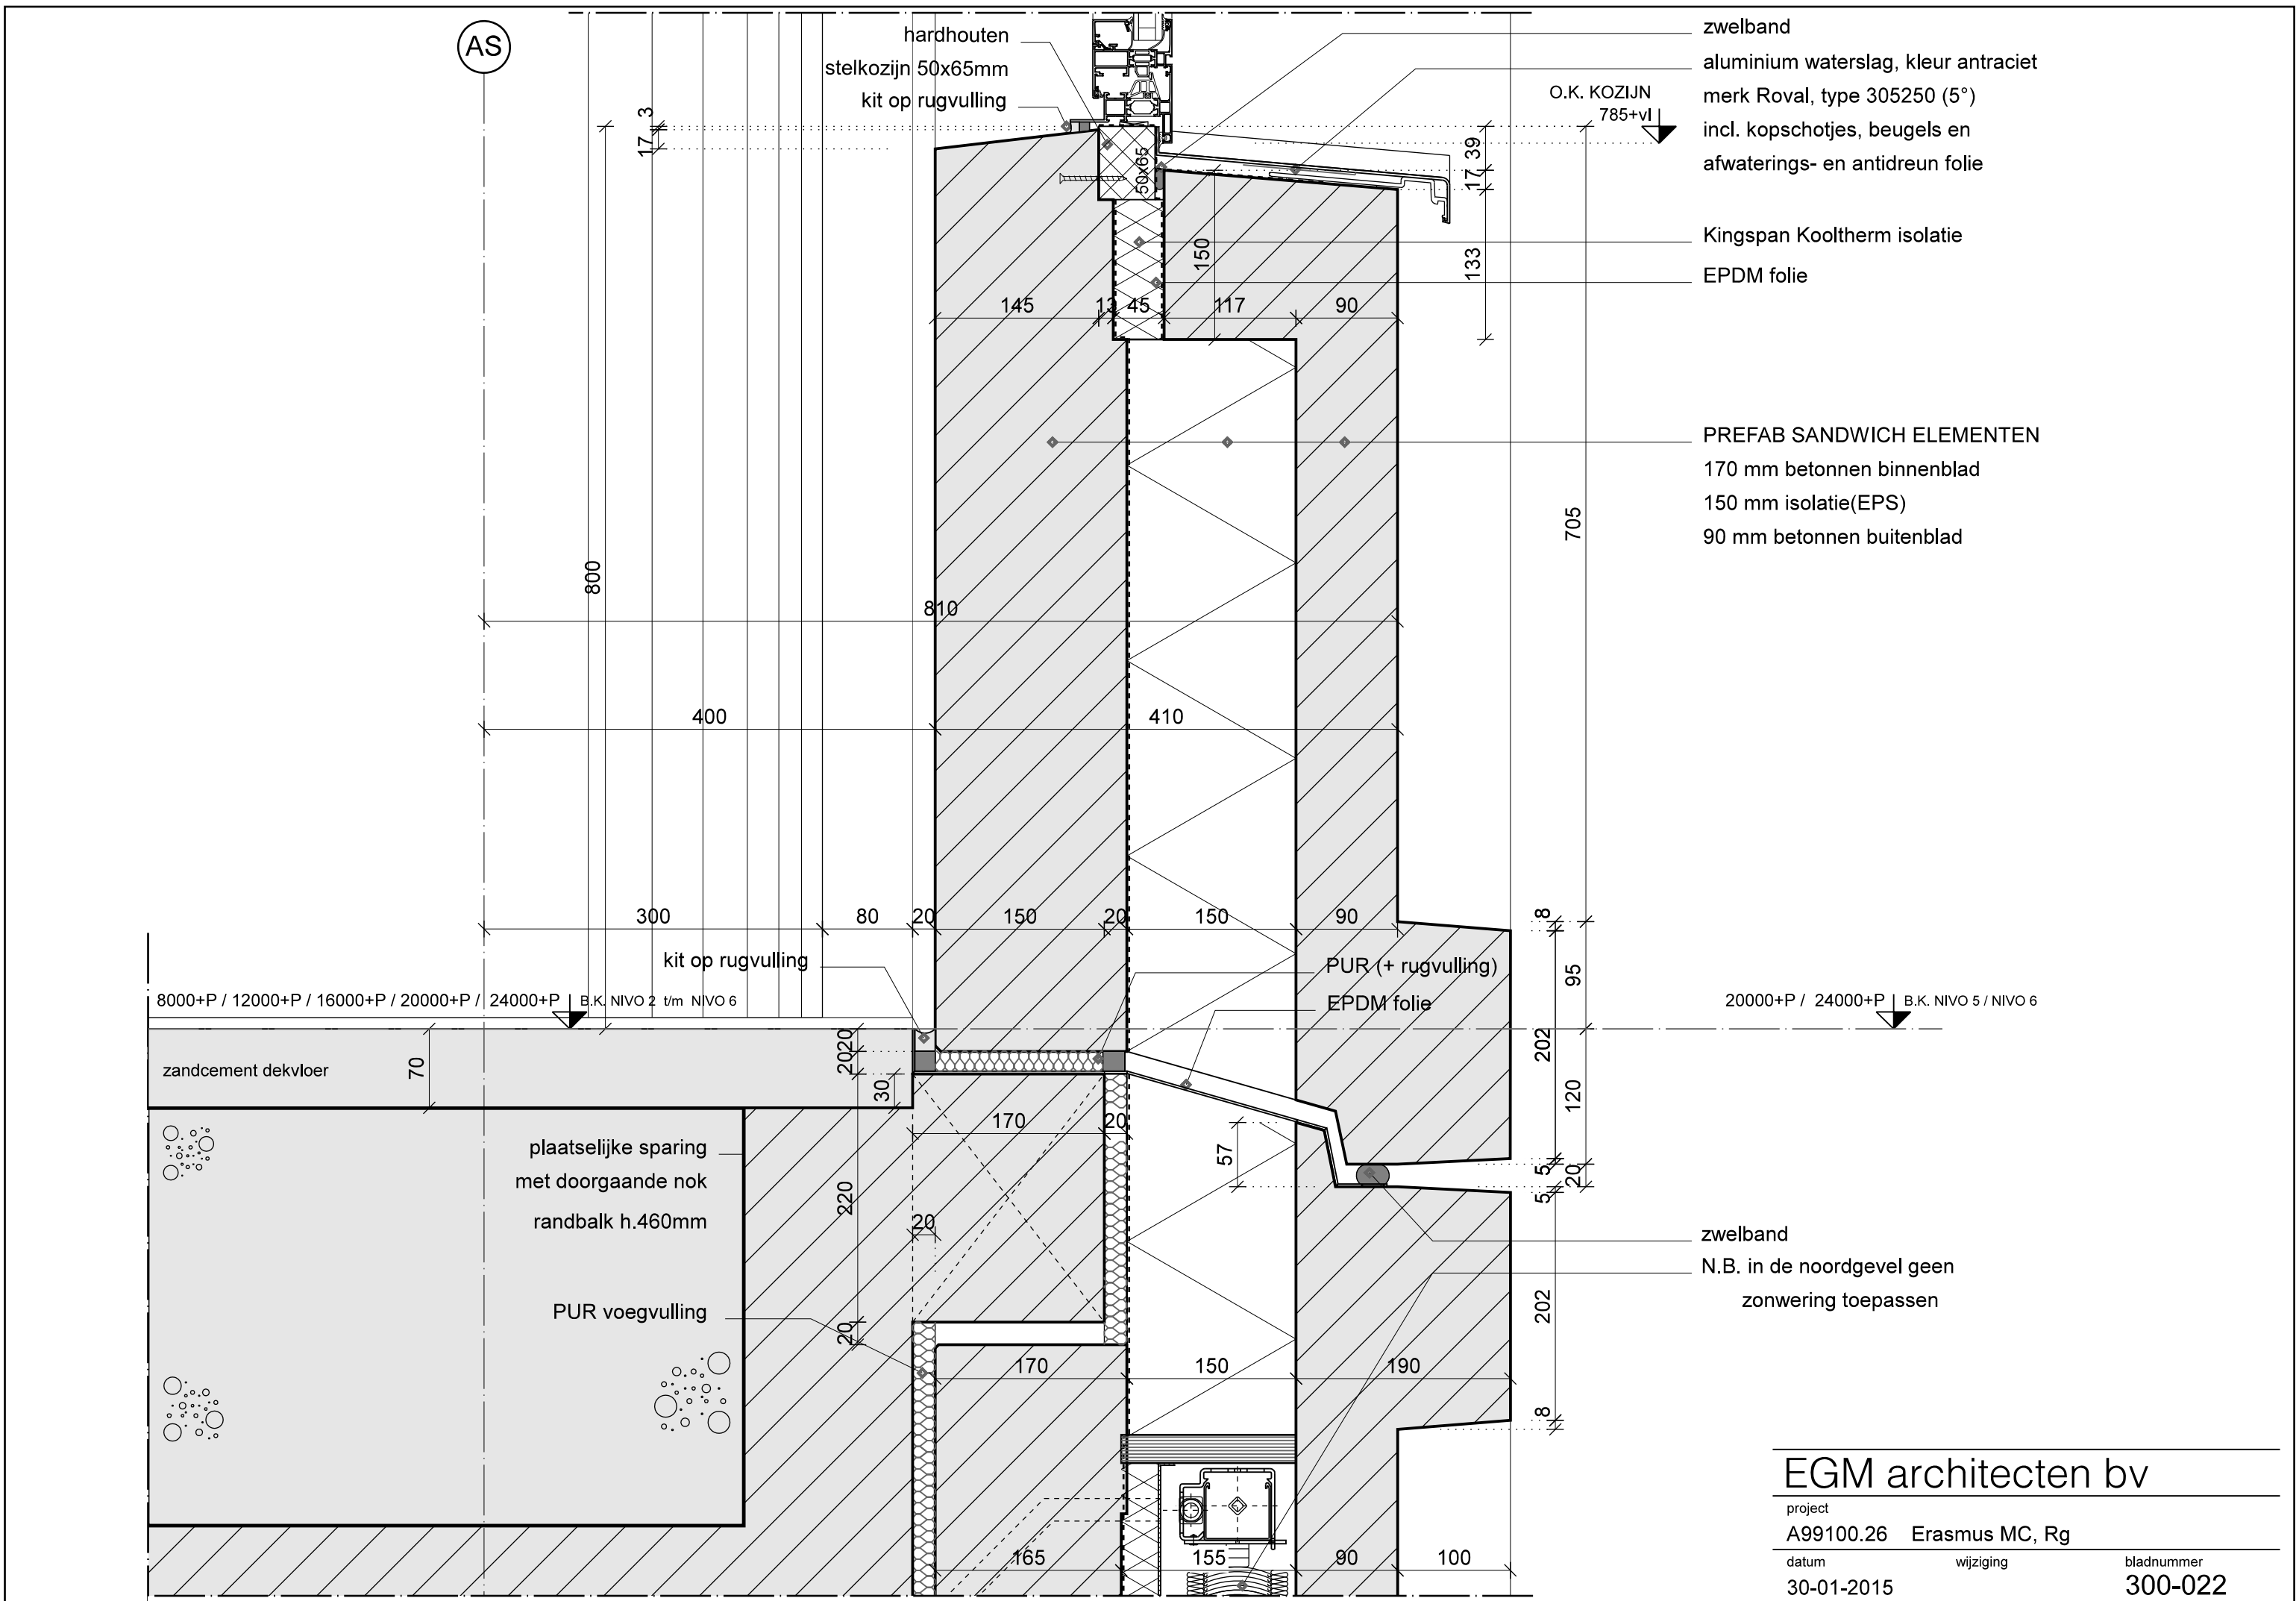

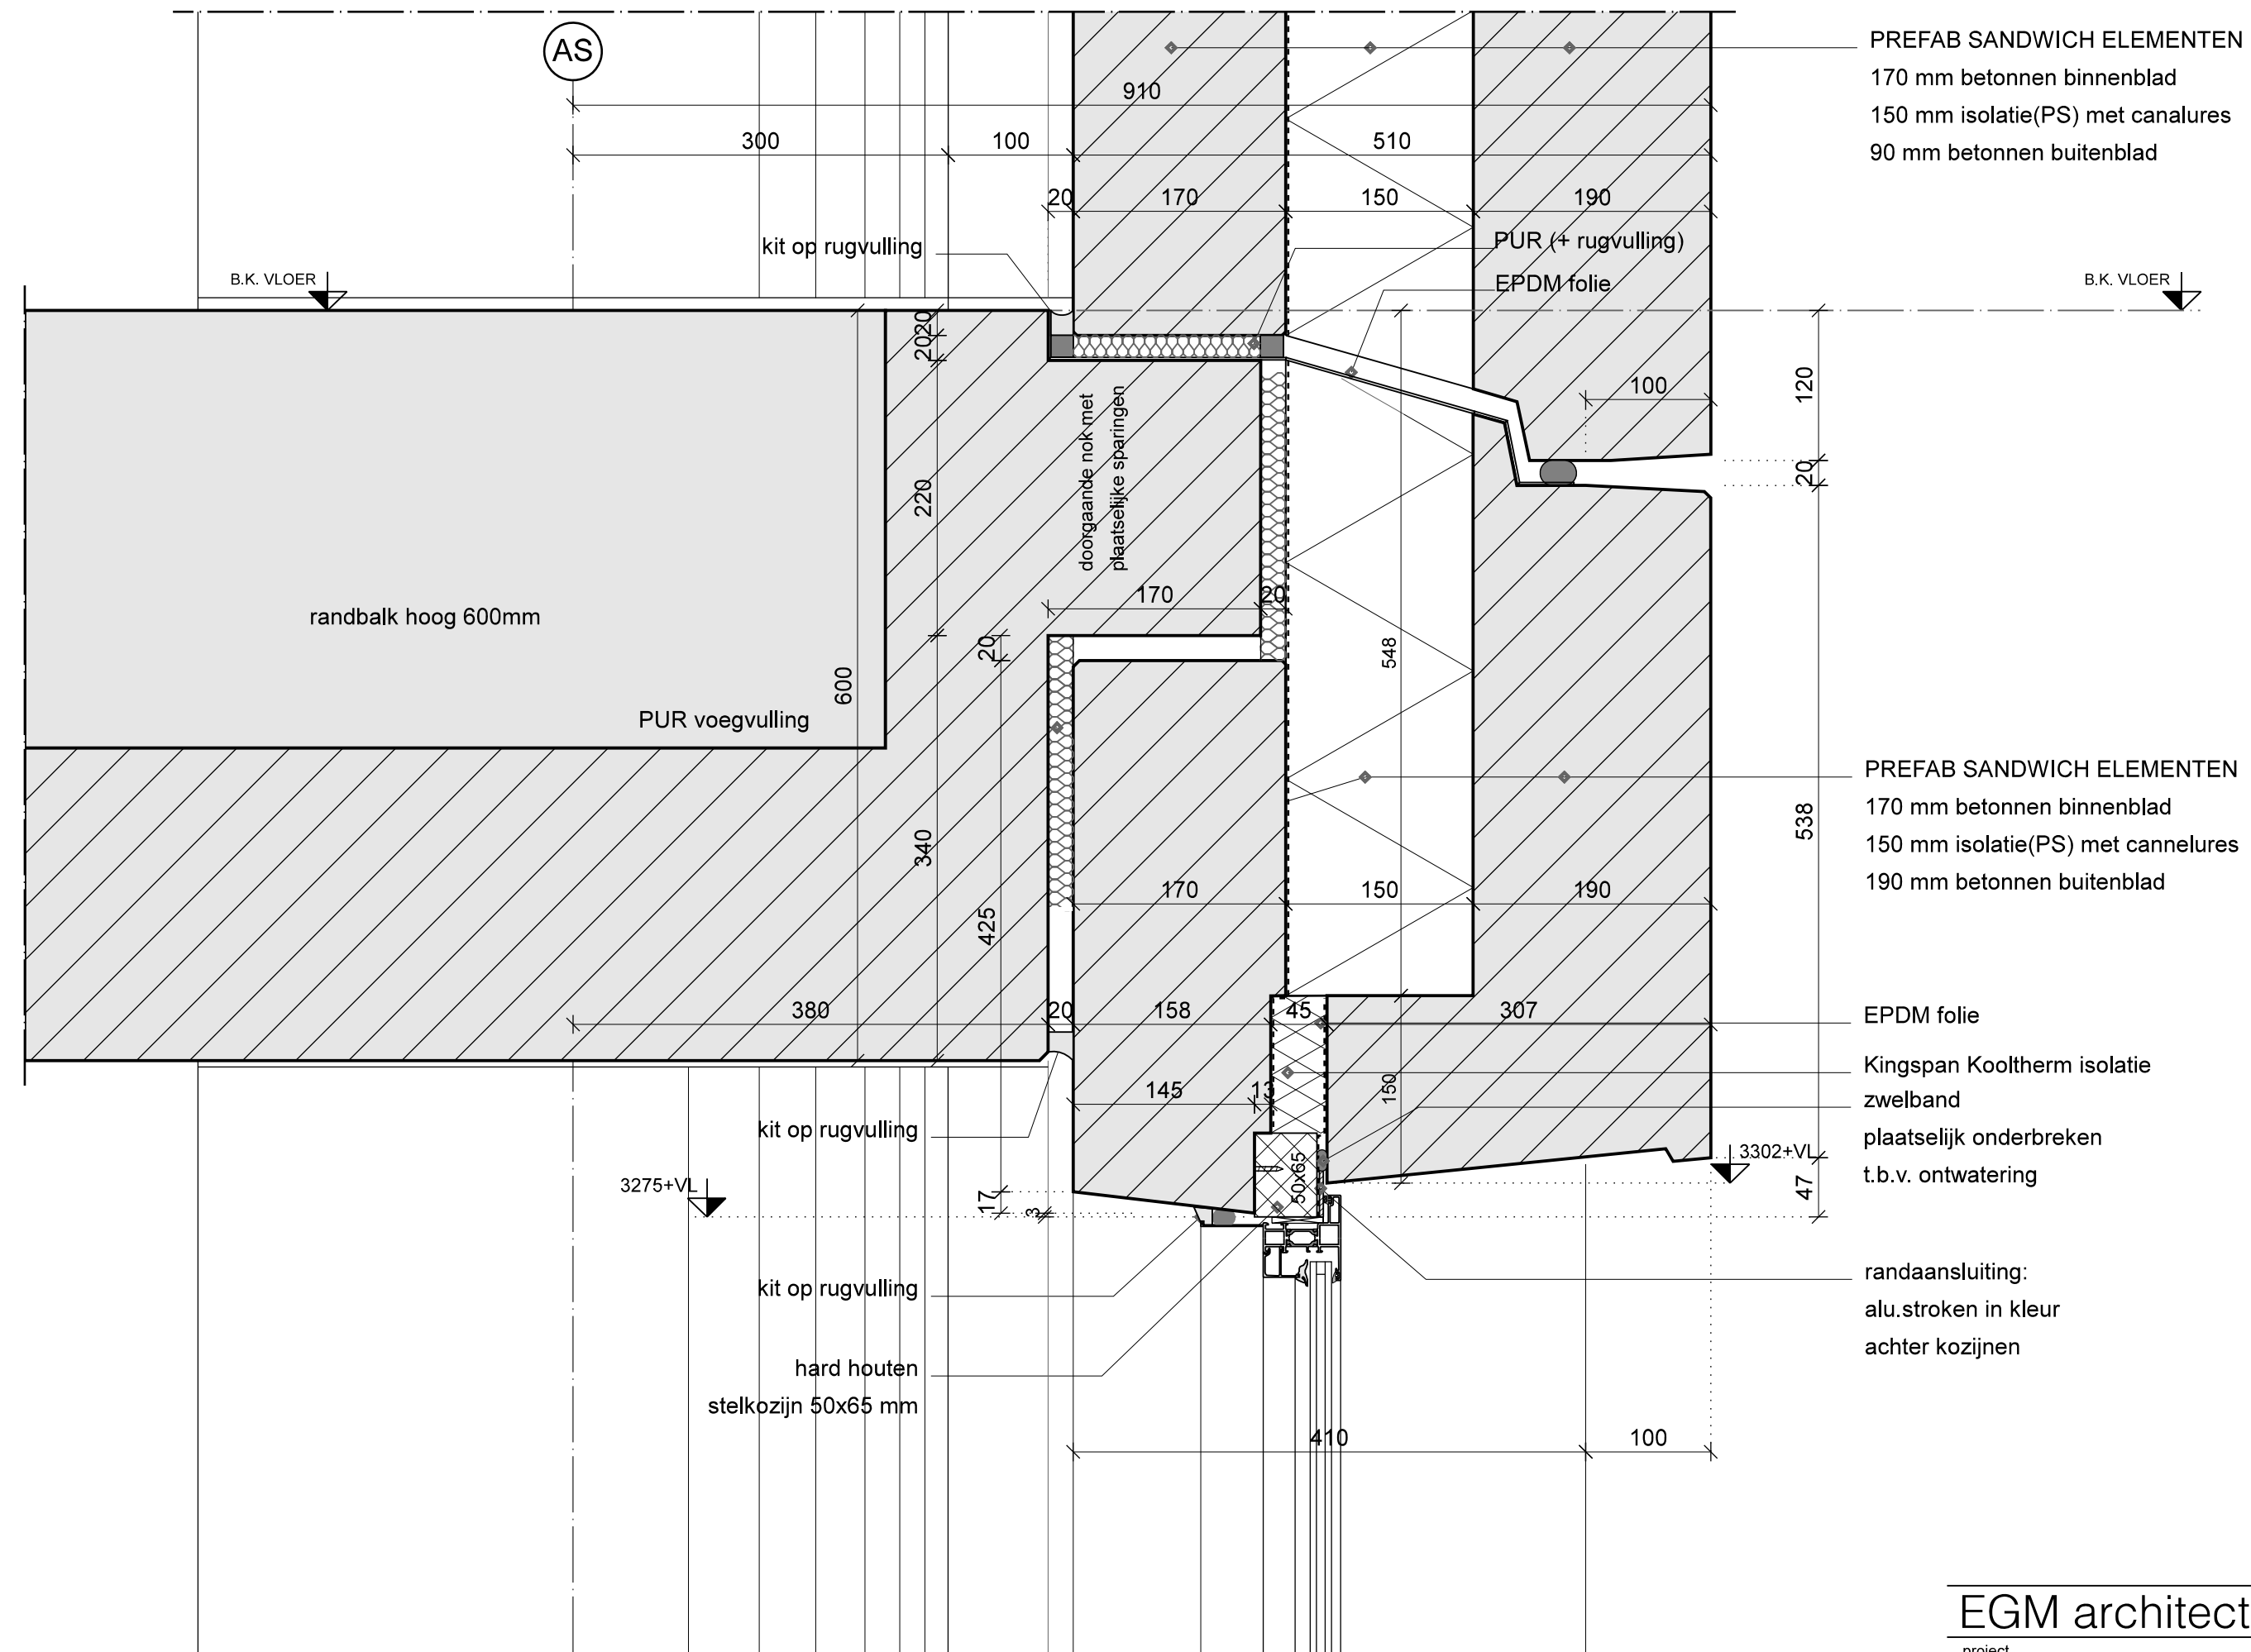

EGM architecten bv

project

A99100.26 Erasmus MC, Rg

datum


30-01-2015

wijziging

bladnummer

300-023

AS

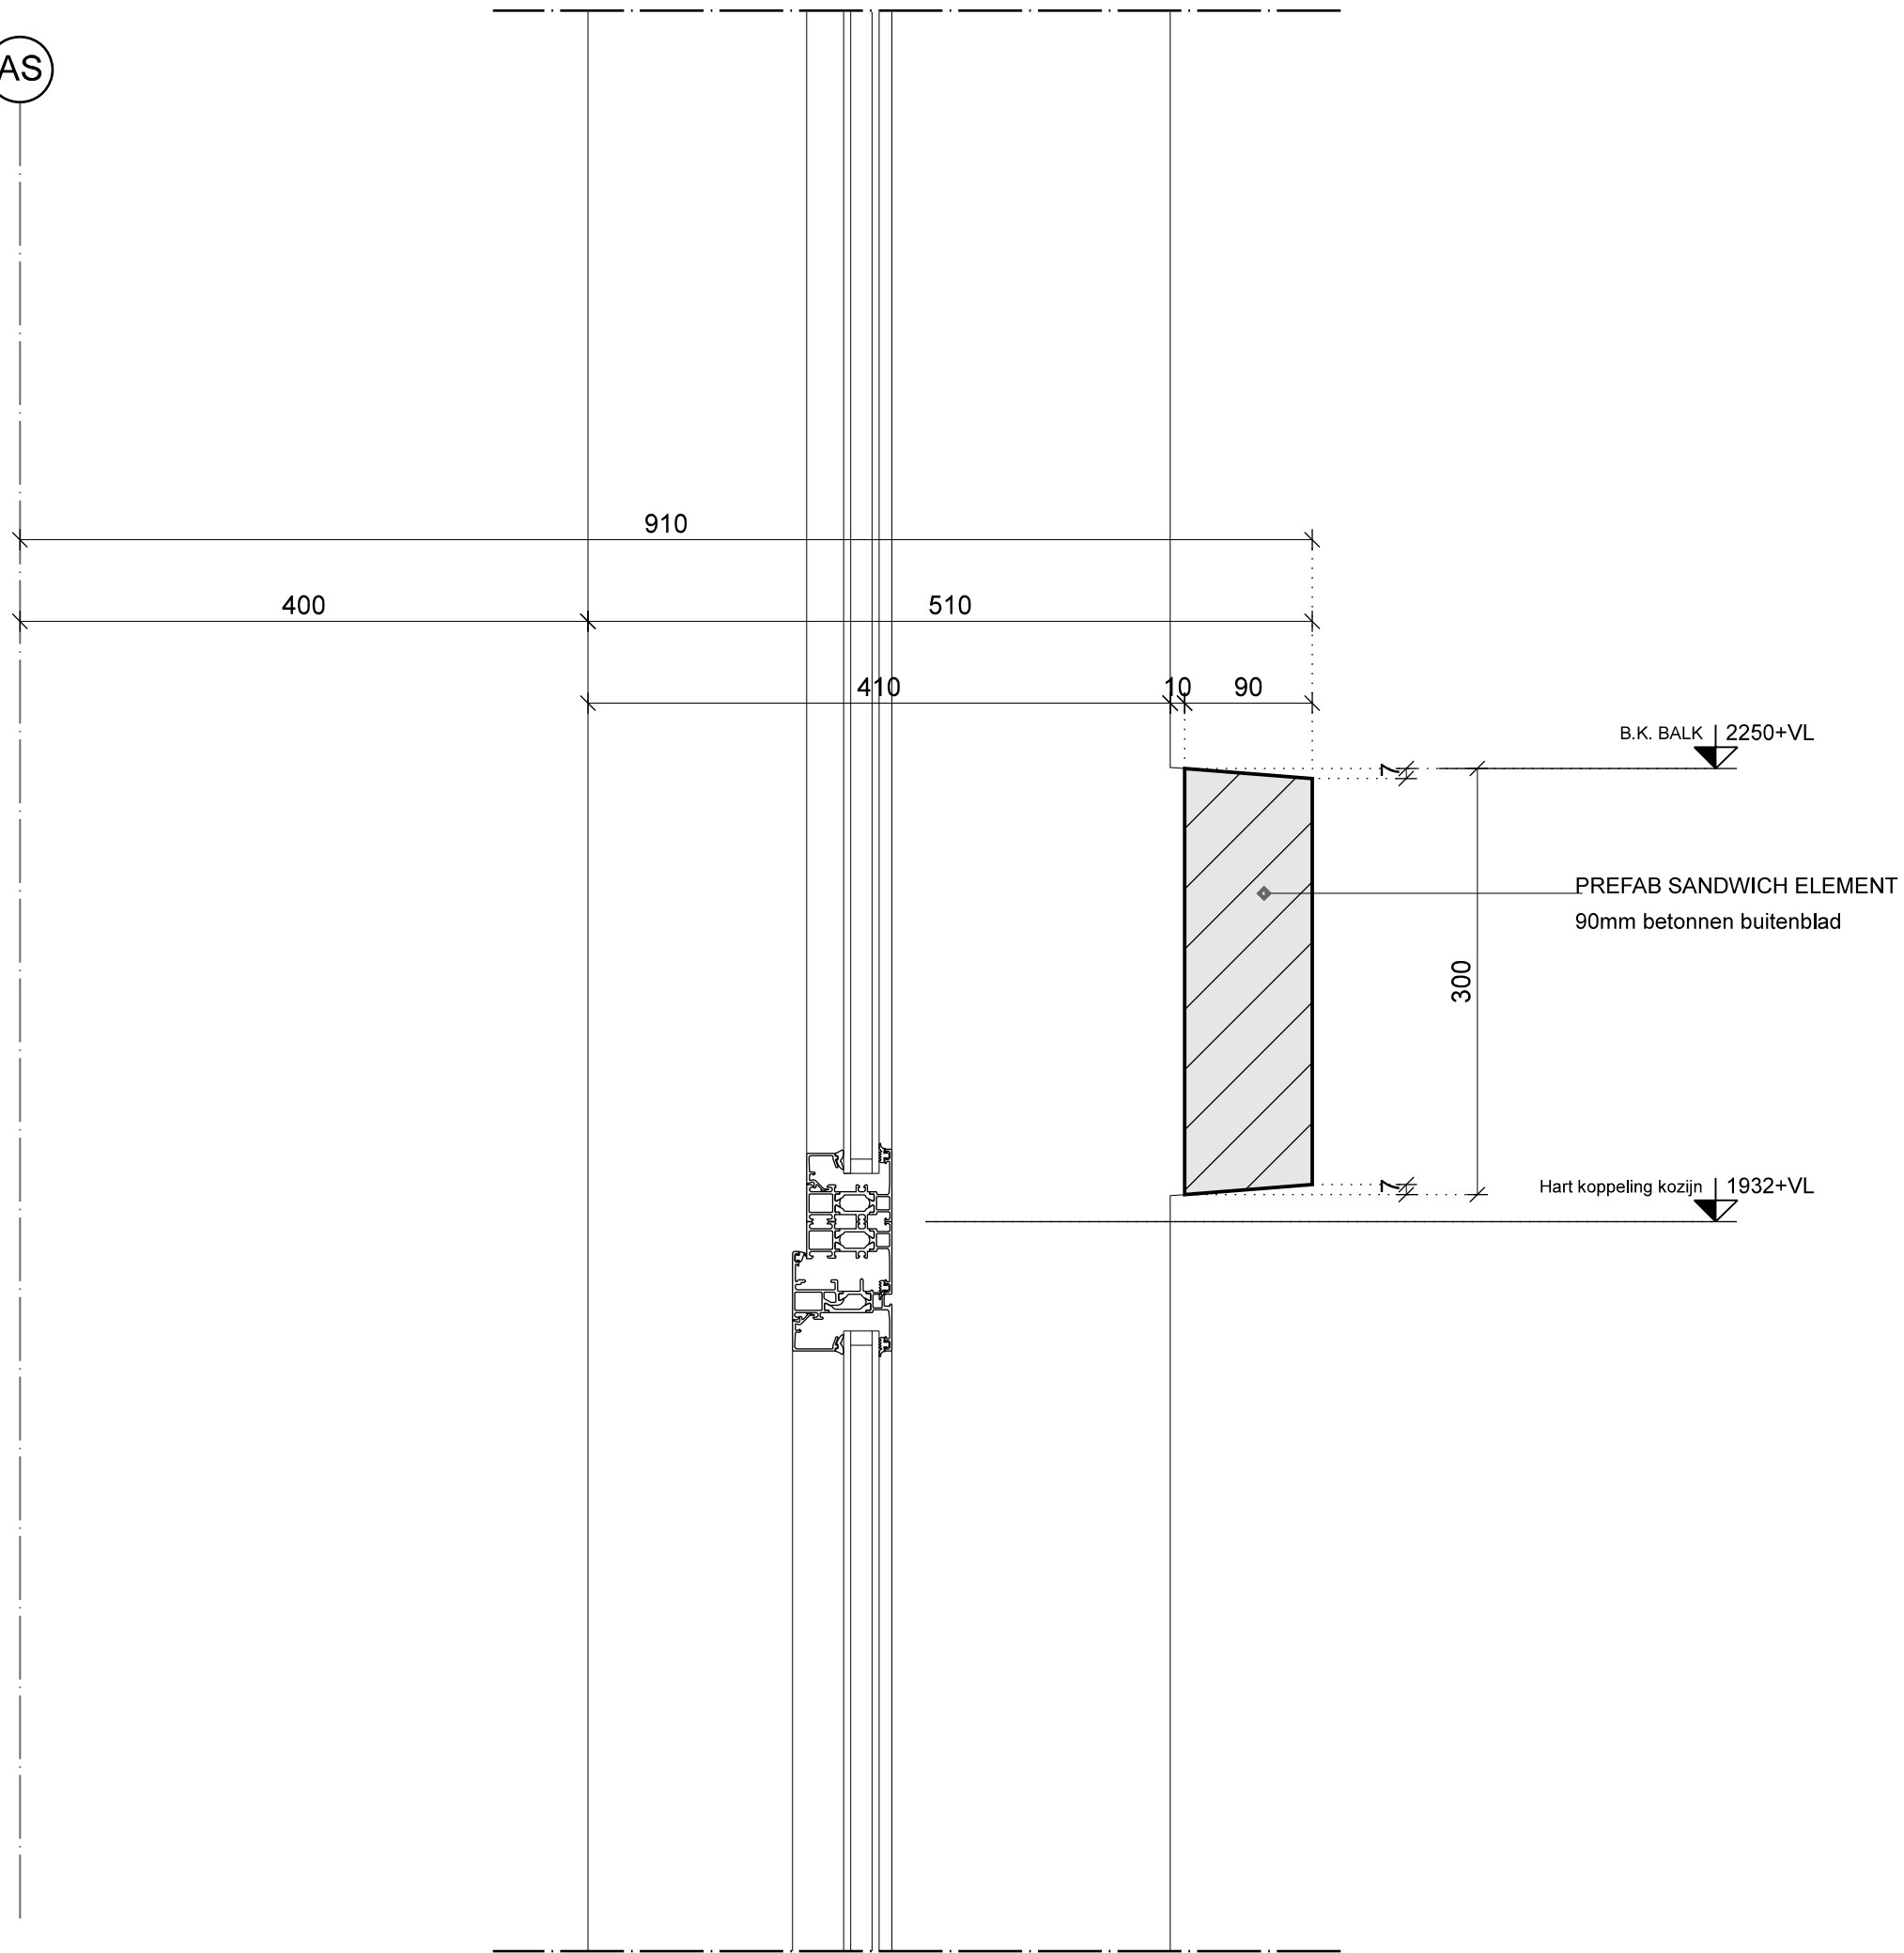

EGM architecten bv

project	A99100.26 Erasmus MC, Rg	
datum	wijziging	bladnummer
30-01-2015		300-024

AS

hardhouten
stelkozijn 50x65mm

kit op rugvulling


O.K. KOZIJN
785+vl

zwellband

aluminium waterslag, kleur antraciet
merk Roval, type 305250 (5°)
incl. kopschotjes, beugels en
afwaterings- en antidreun folie

EPDM folie

PREFAB SANDWICH ELEMENTEN
170 mm betonnen binnenblad
150 mm isolatie(PS) met cannelures
190 mm betonnen buitenblad

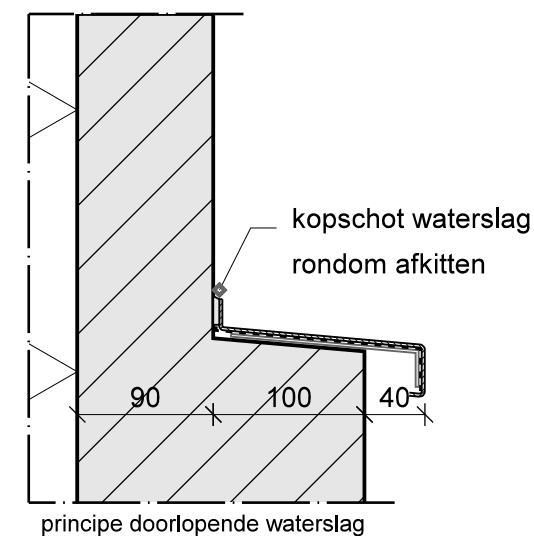

Kingspan Kooltherm isolatie

800

300

100

910

170

510

150

190

PUR (+ rugvulling)
EPDM folie

B.K. VLOER

zandcement dekvloer

70

kit op rugvulling


randbalk h.500mm

PUR voegvulling

170

220

TA

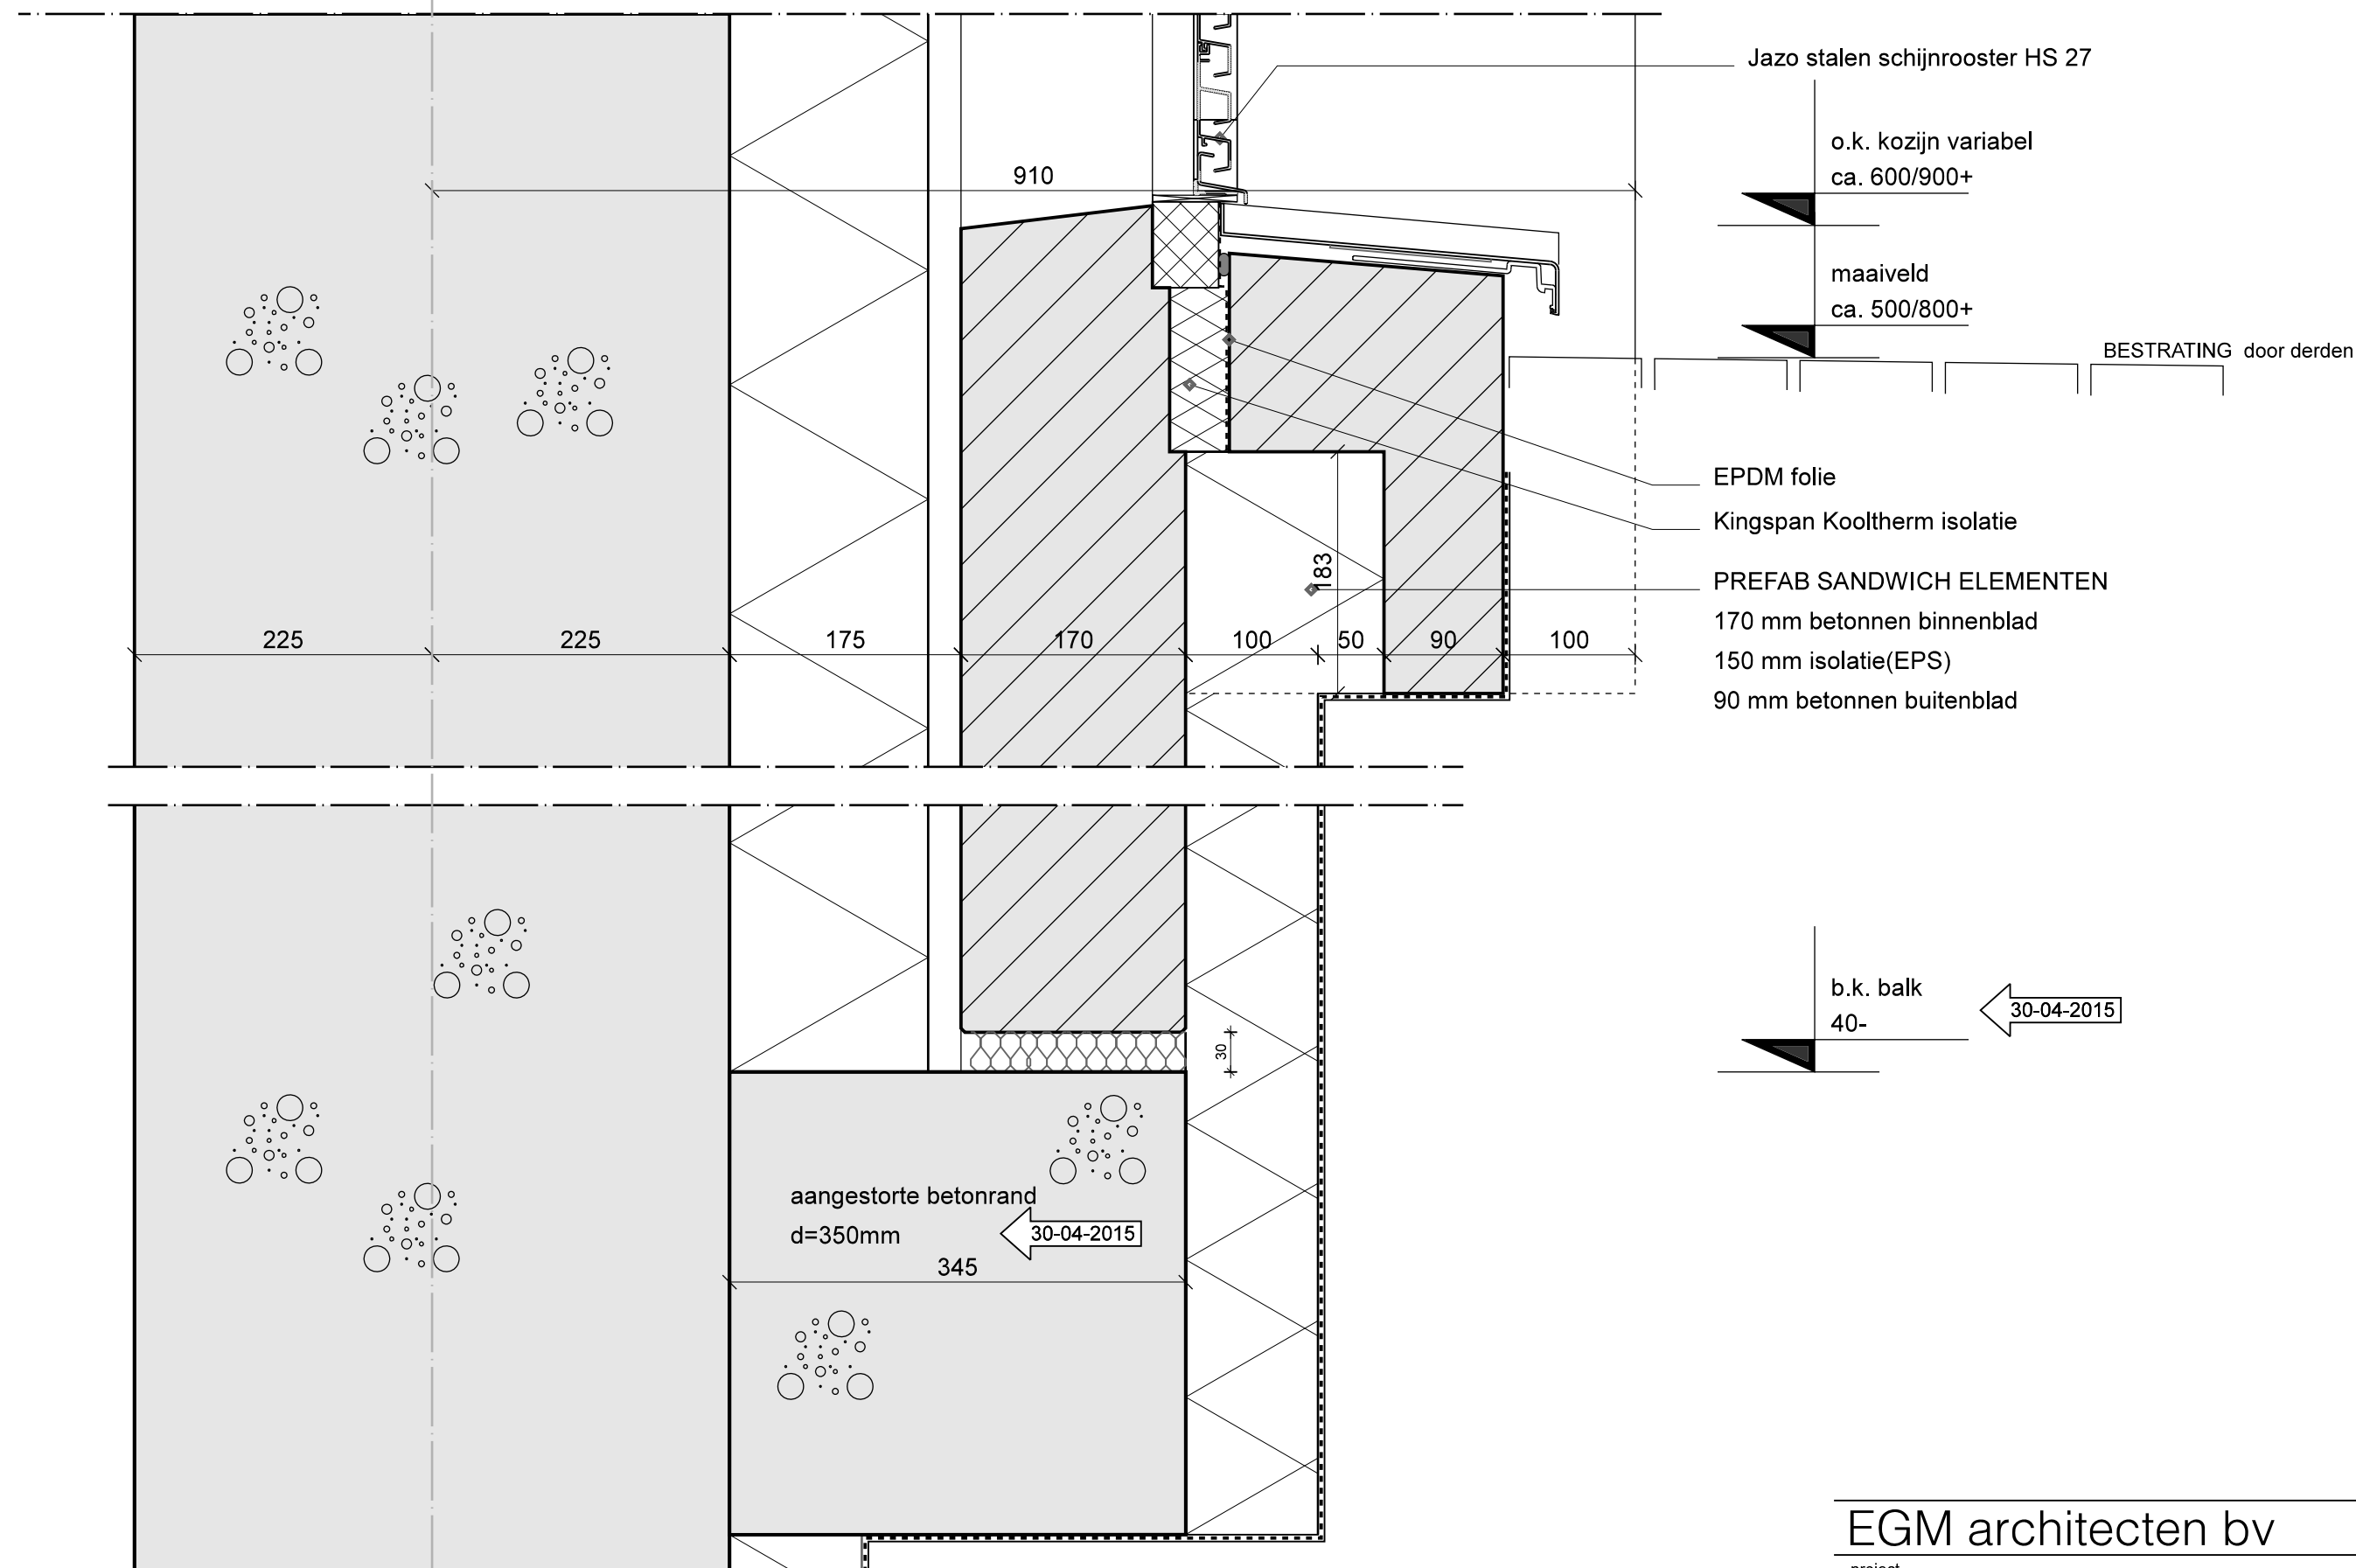

EGM architecten bv

project	A99100.26 Erasmus MC, Rg		bladnummer
datum	30-04-2015	wijziging A	300-034

TC

PREFAB SANDWICH ELEMENTEN

- 170 mm betonnen binnenblad
- 150 mm isolatie(EPS)
- 190 mm betonnen buitenblad

30-04-2015

grindkoffer + tegelpad
afm. 600x400mm rondom schuifluiken
dakbedekking
isolatie afschotplaten min. 100mm dik
dampremmende laag
constructievloer

ok element

EPDM folie vrijhangend
in prefab

PUR voegvulling
kit op rugvulling

prefab betonkolom


4000+ (peil)
bovenkant afgewerkte vloer

zandcement dekvloer

3800+
bovenkant constructie vloer


EGM architecten bv

project	A99100.26 Erasmus MC, Rg	
datum	30-04-2015	wijziging B
bladnummer	300-038	

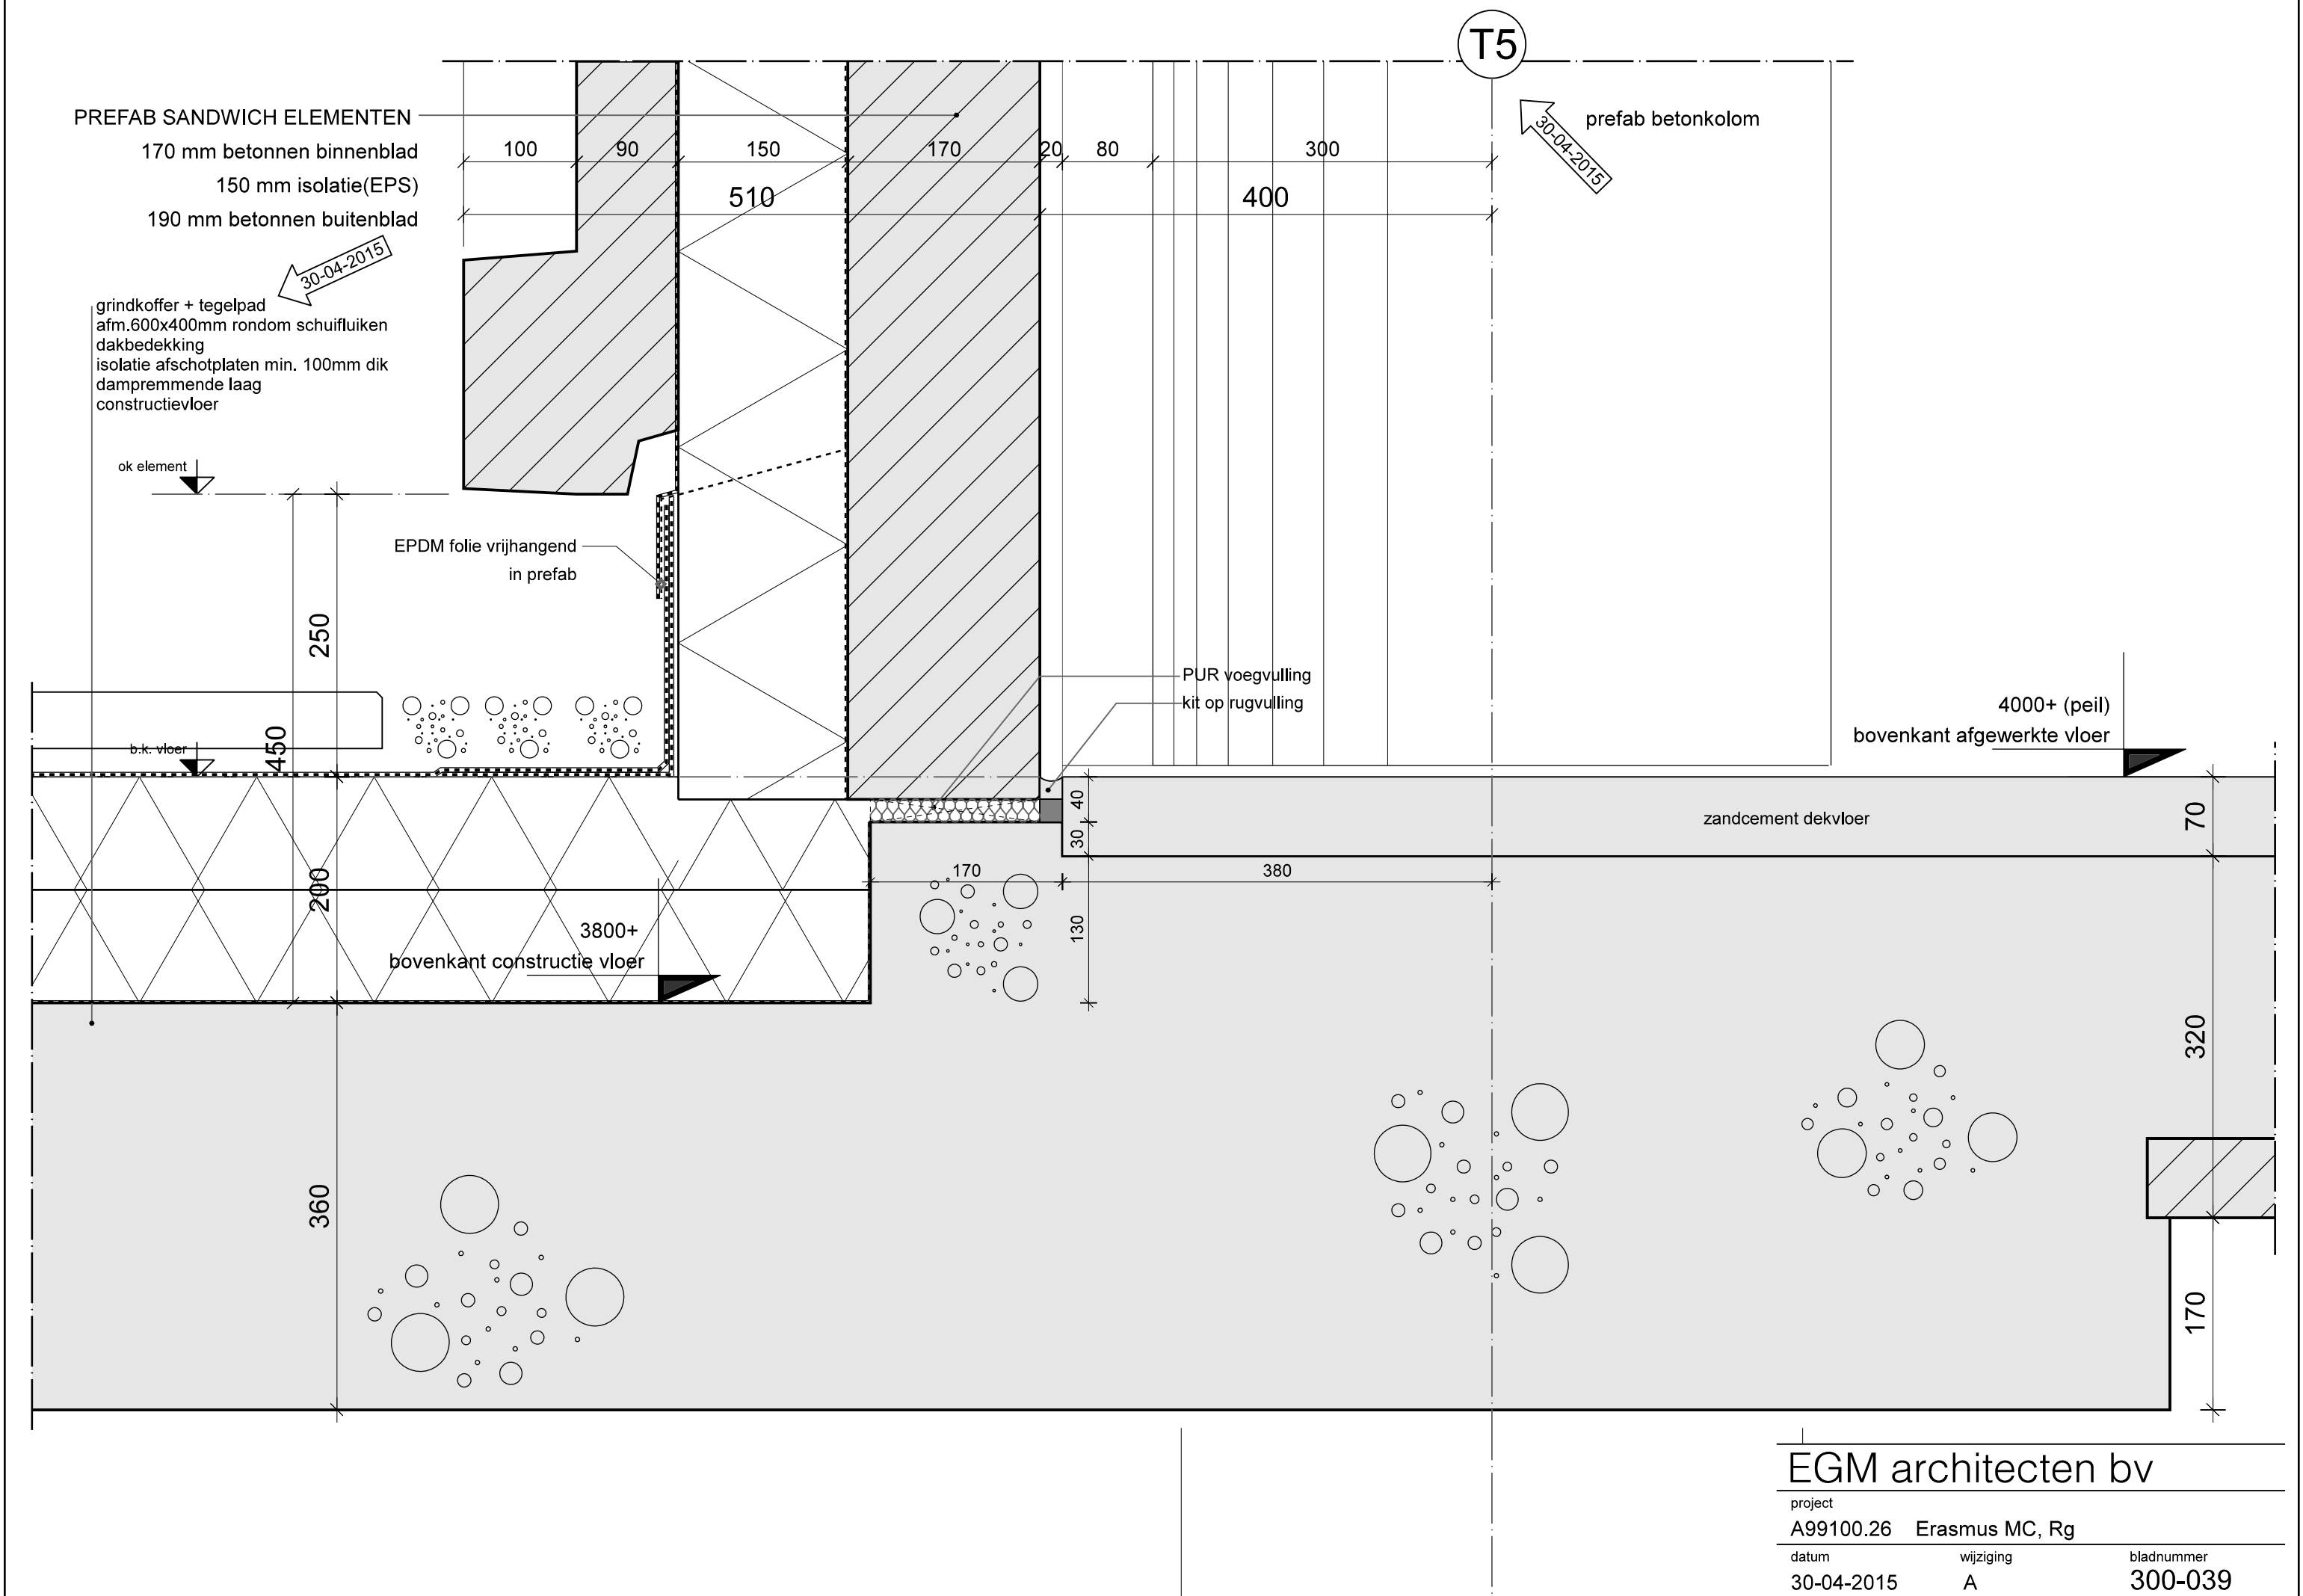


EGM architecten bv

project	A99100.26 Erasmus MC, Rg	
datum	30-04-2015	wijziging A
bladnummer	300-039	

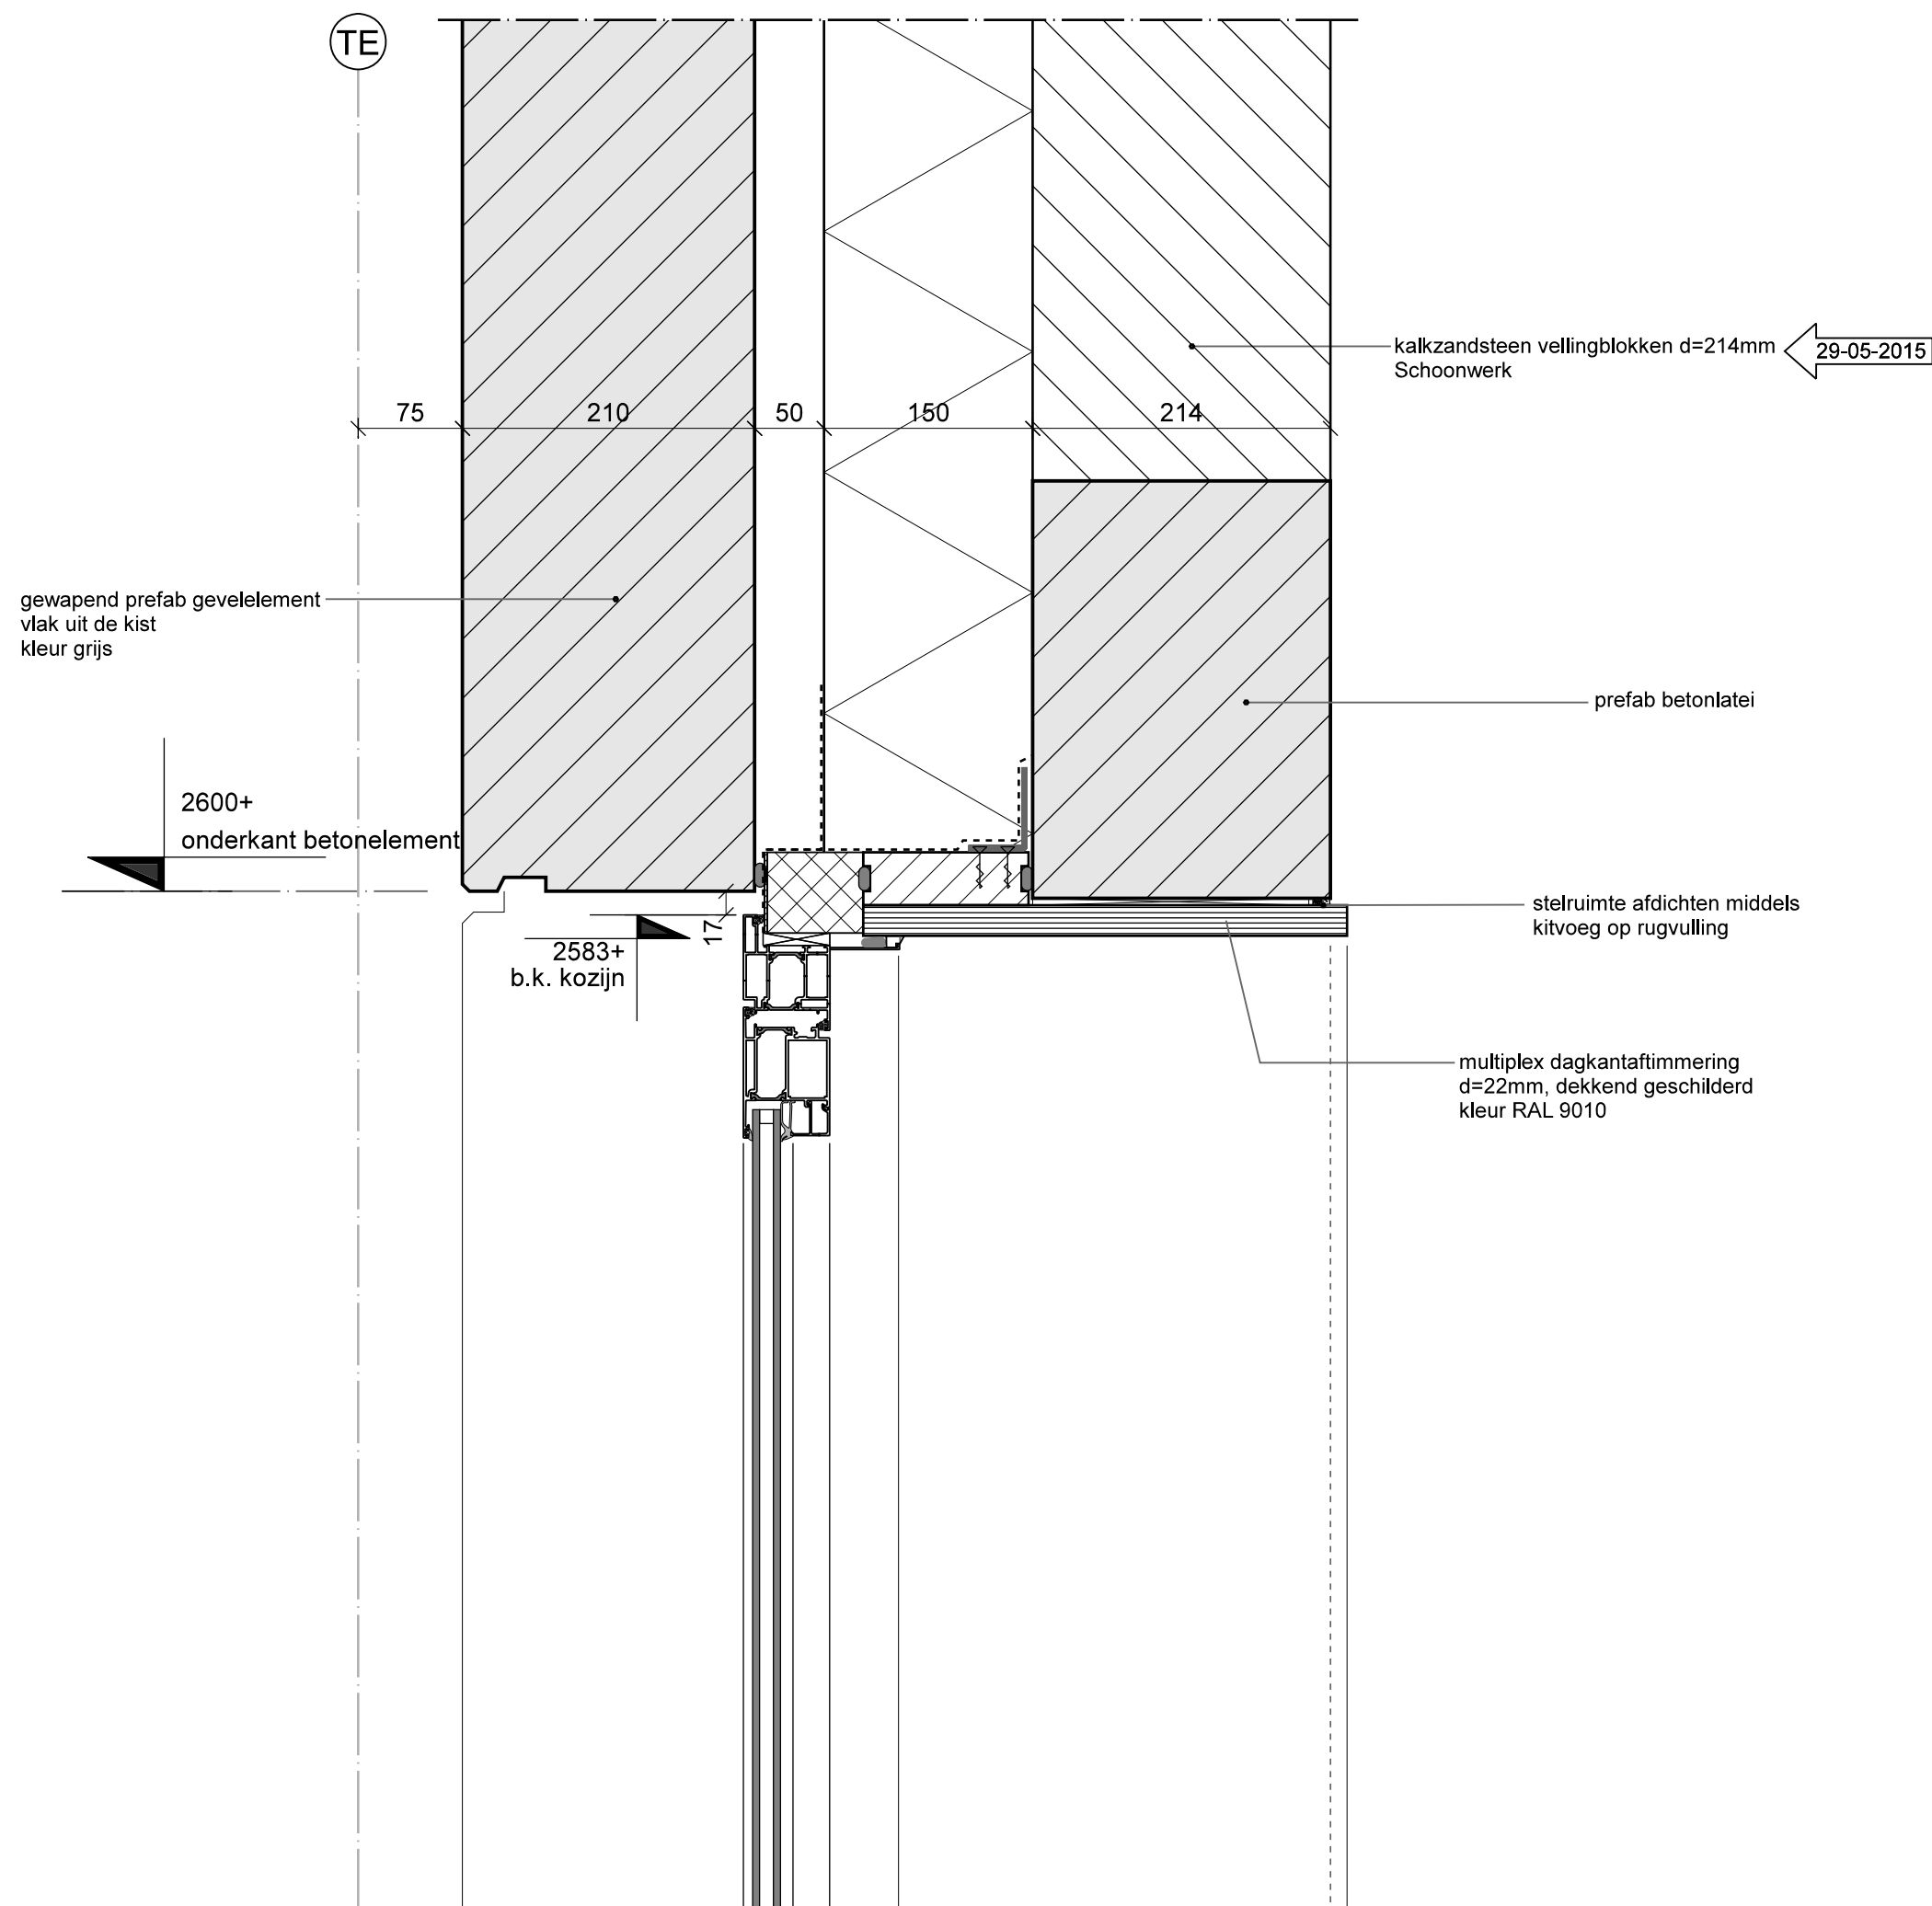

EGM architecten bv

project	A99100.26 Erasmus MC, Rg	
datum	wijziging	bladnummer
29-05-2015	B	300-046

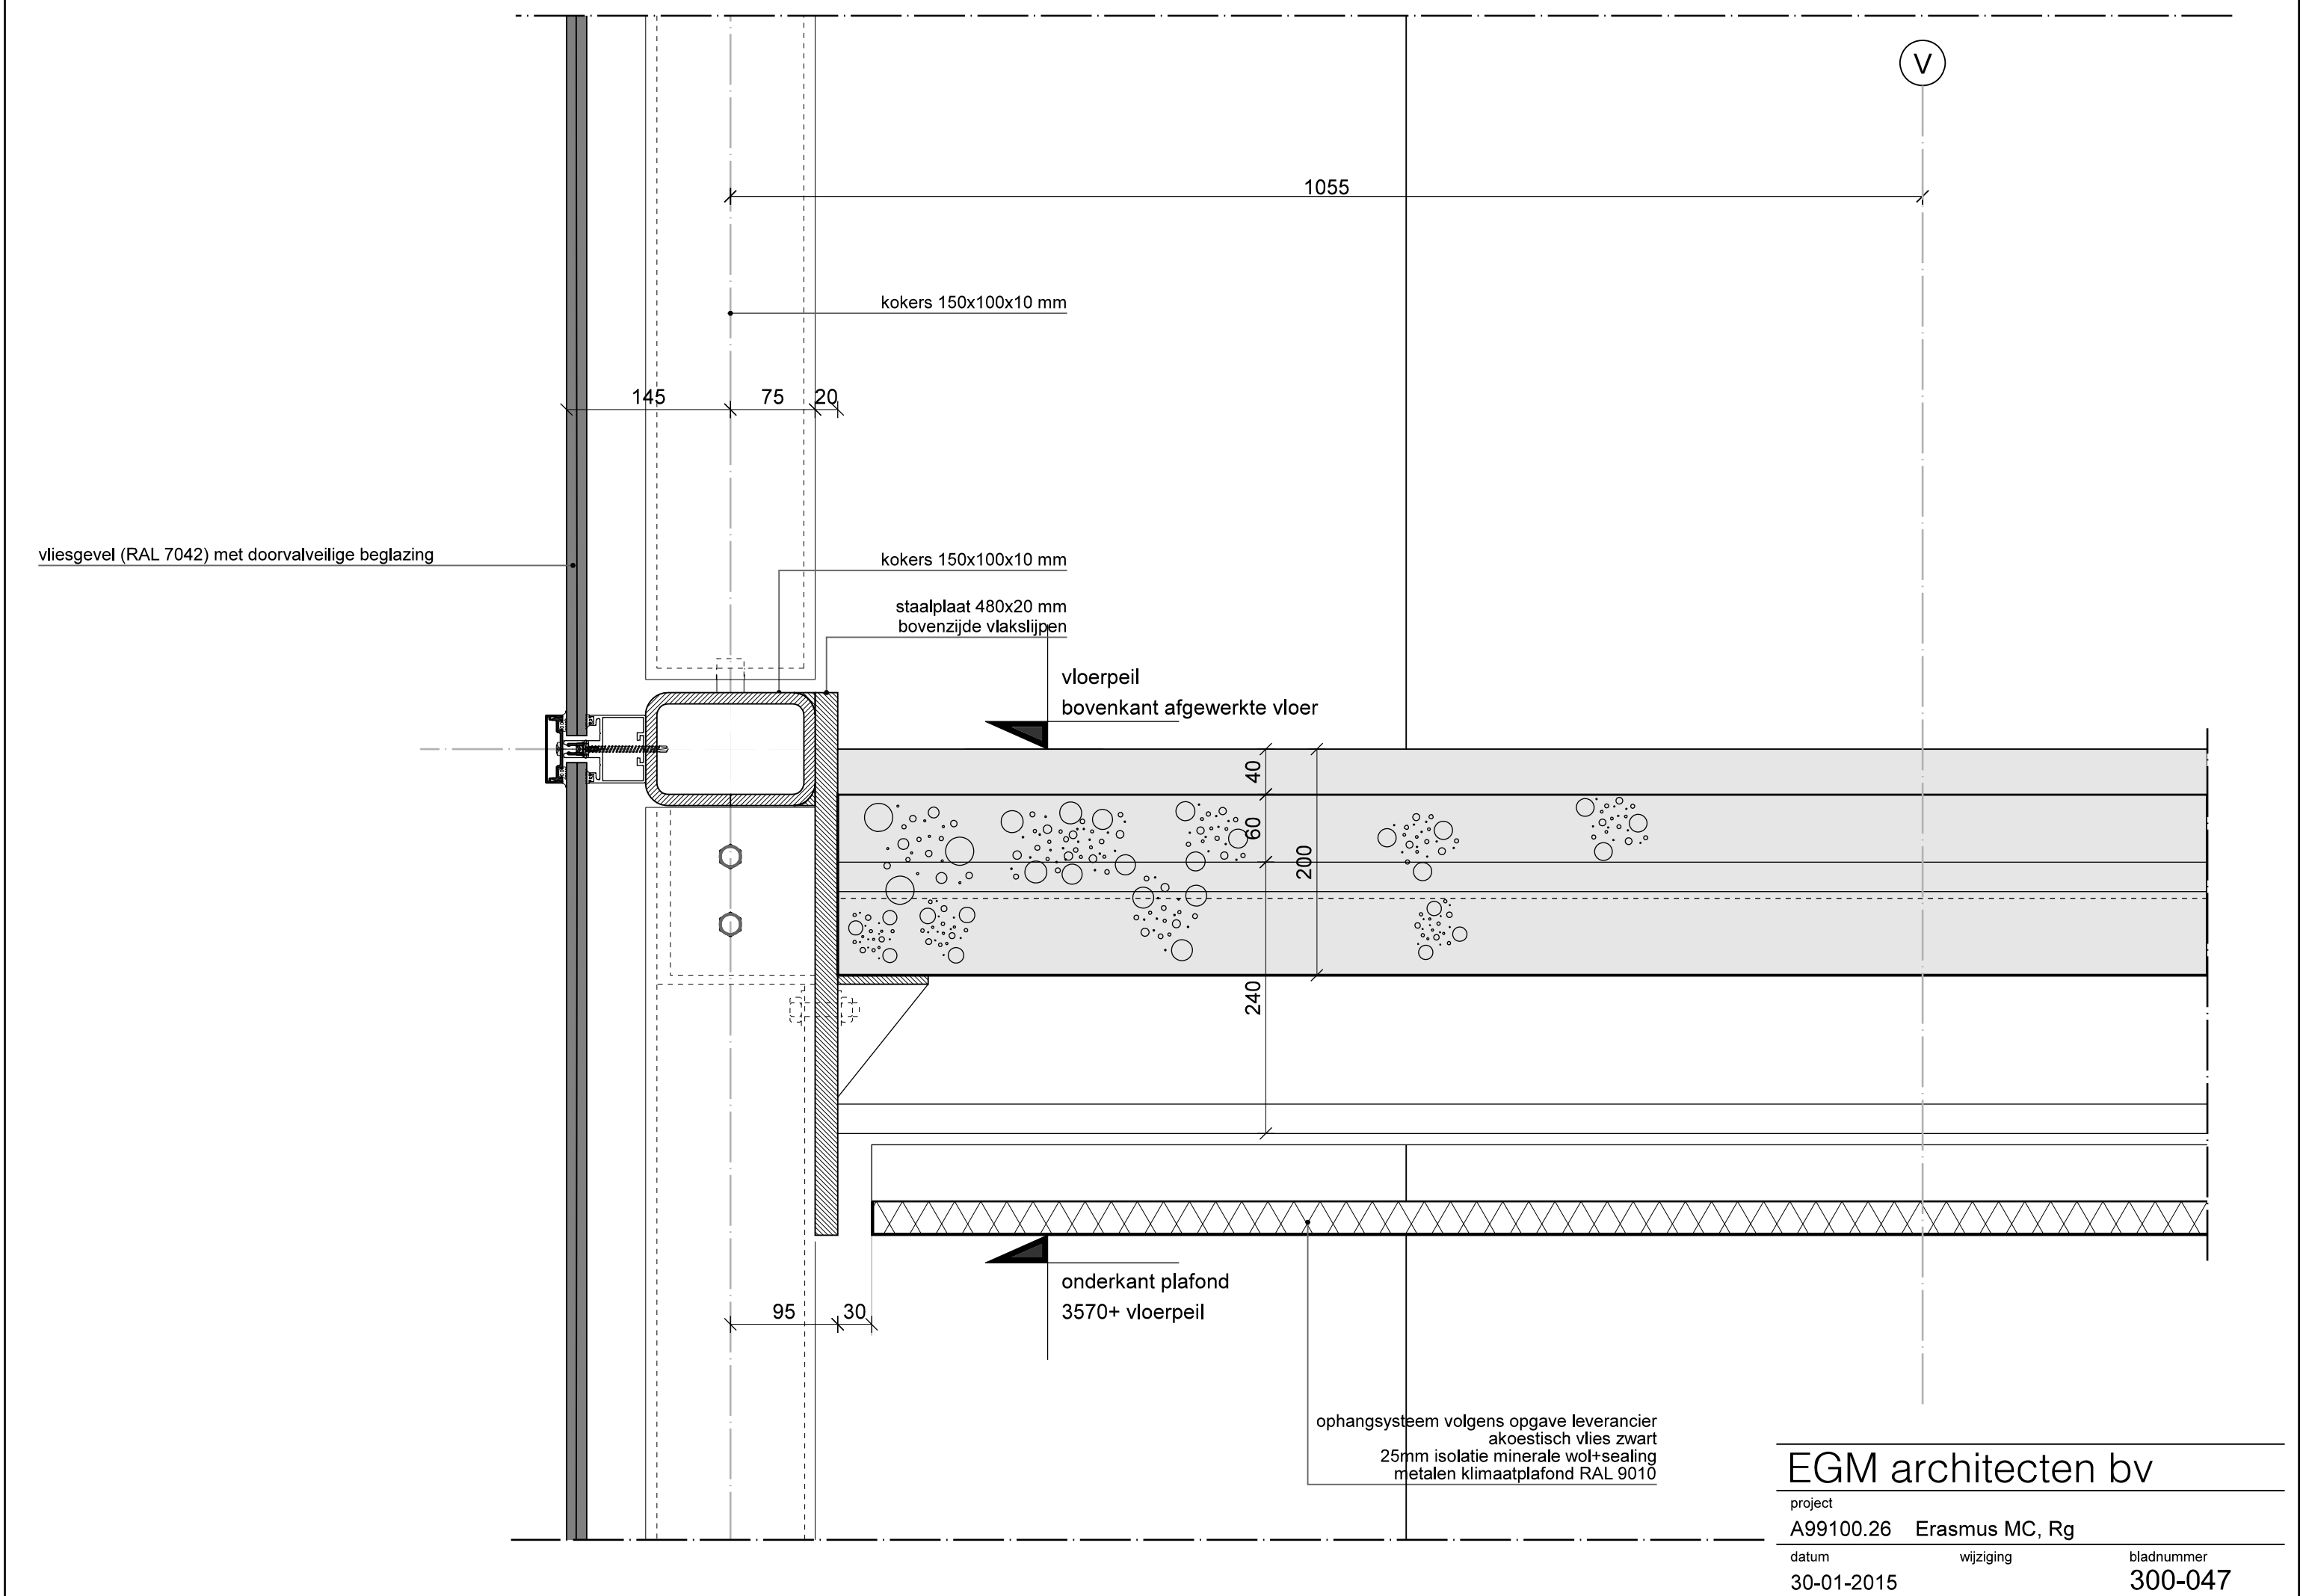


EGM architecten bv

project
A99100.26 Erasmus MC, Rg

datum
30-01-2015

wijziging

bladnummer
300-047

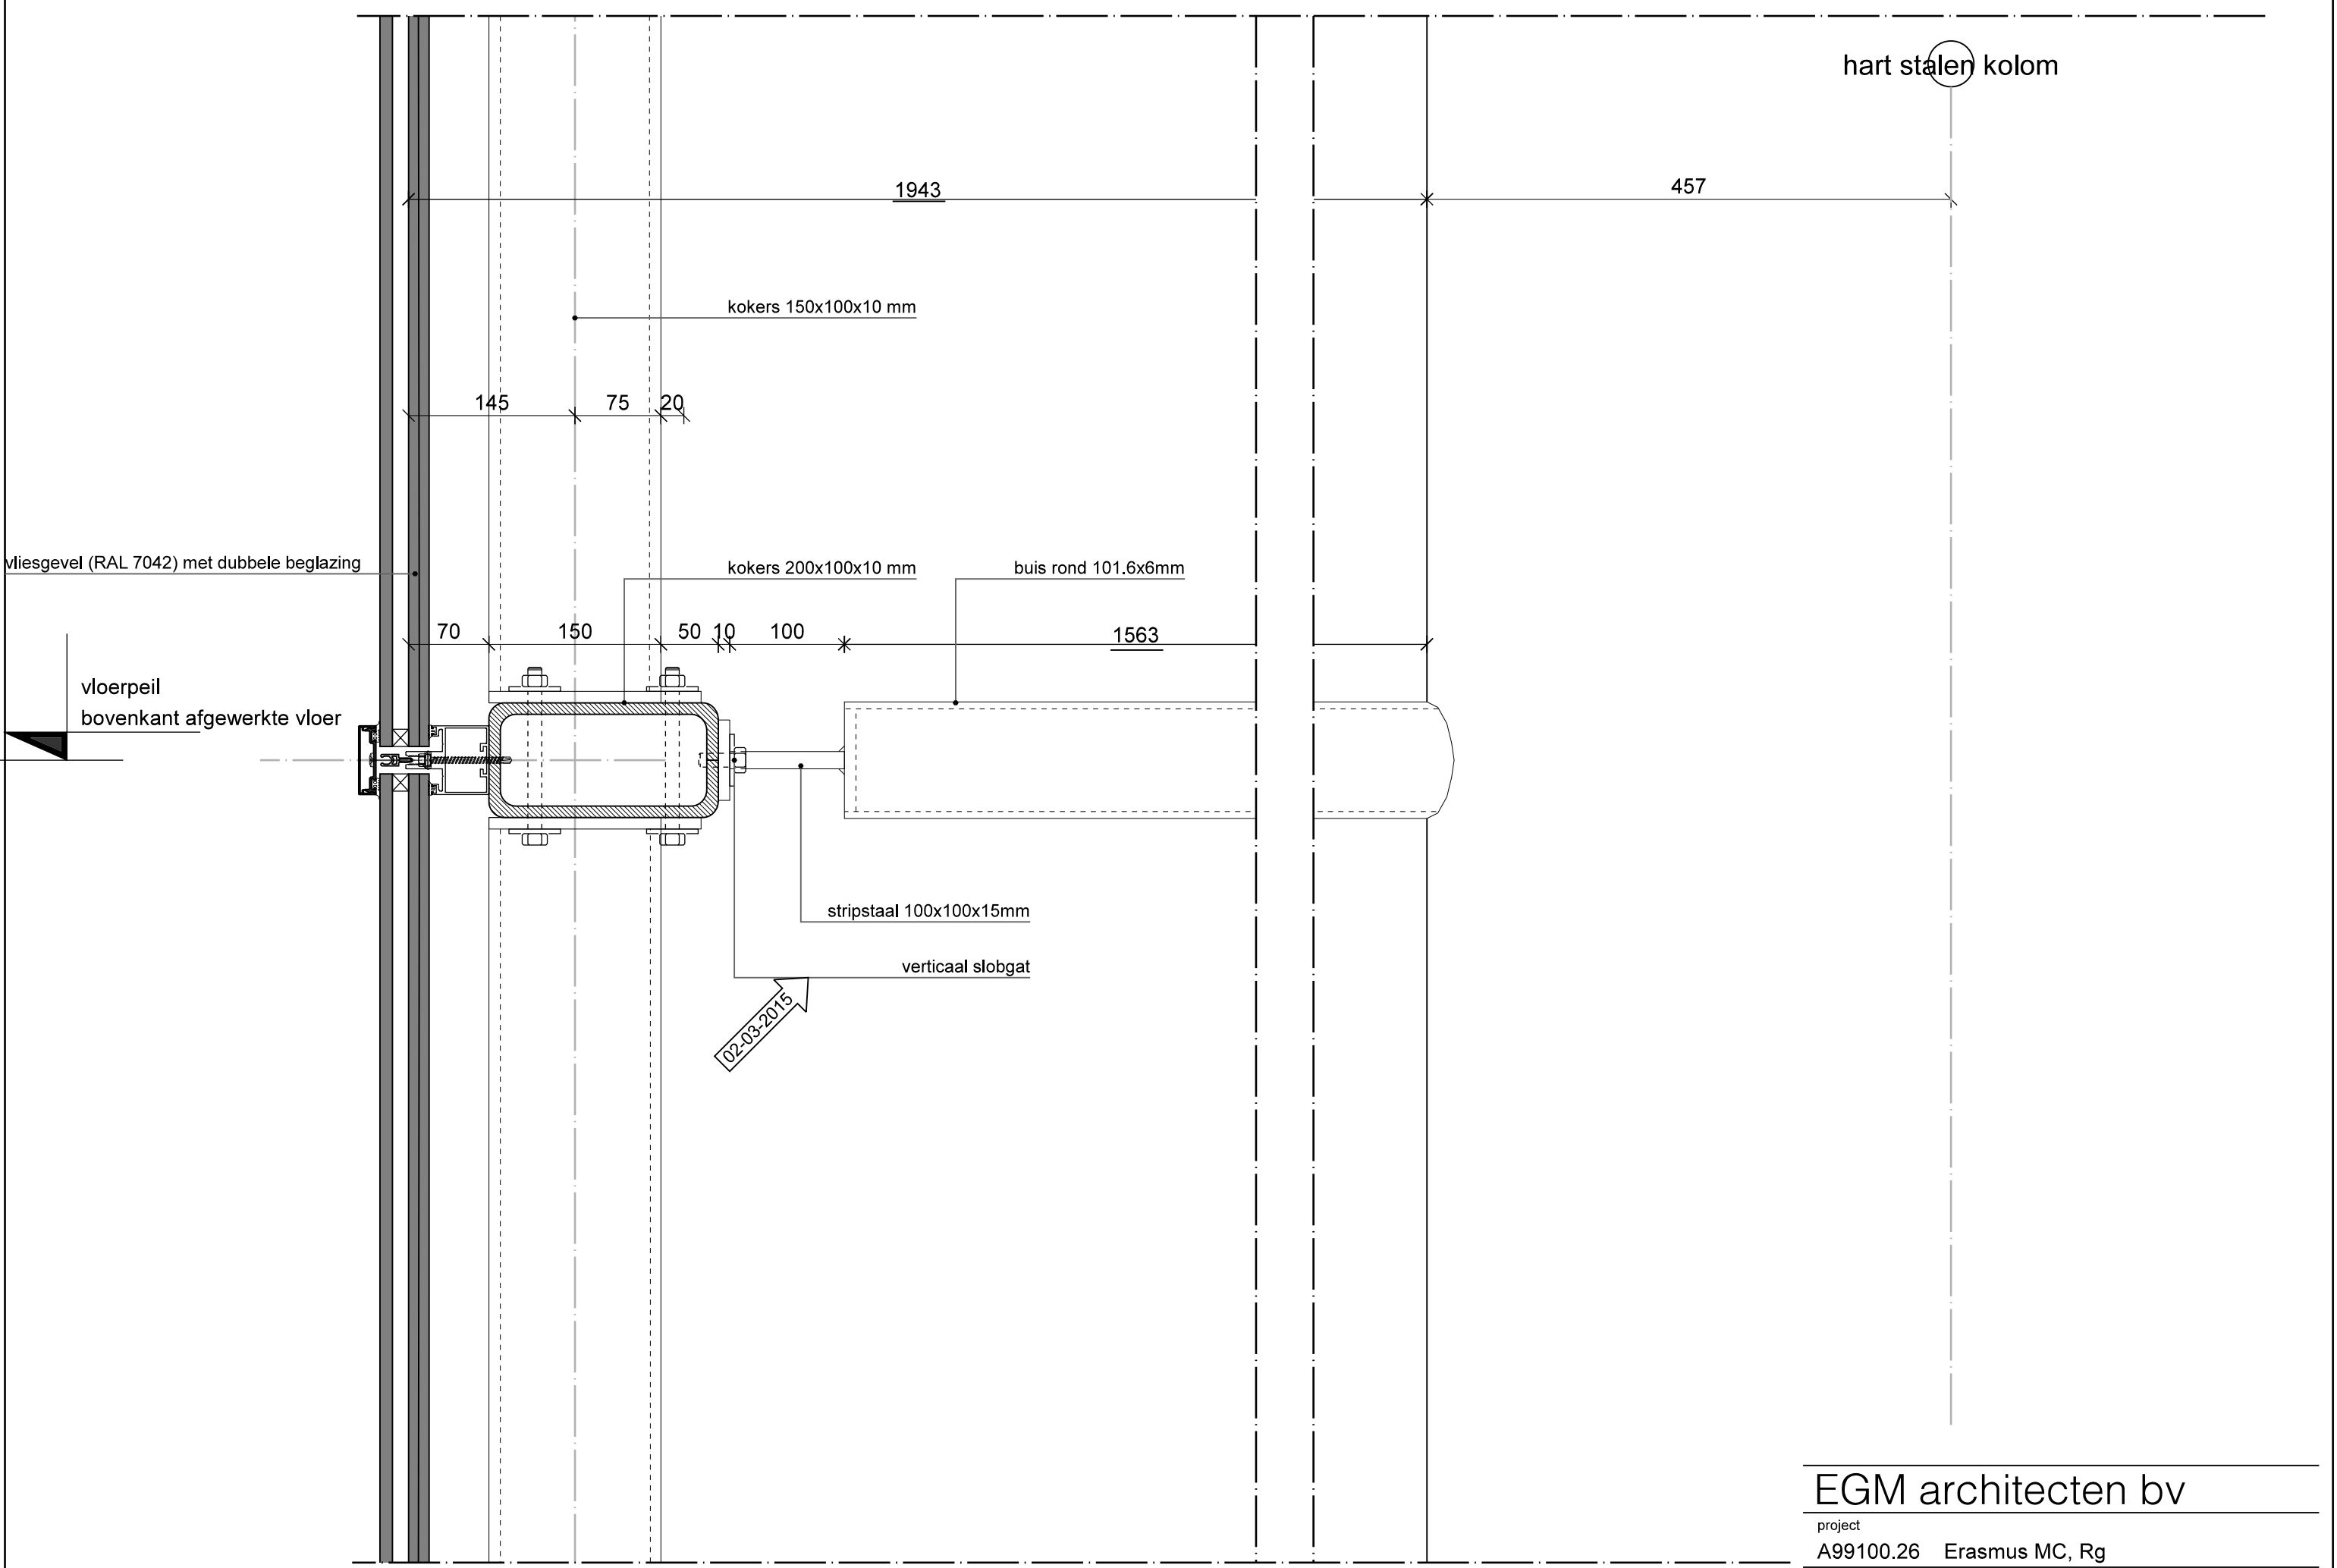

hart stalen kolom

vliesgevel (RAL 7042) met dubbele beglazing

vloerpeil
bovenkant afgewerkte vloer

02-03-2015

EGM architecten bv

project	A99100.26 Erasmus MC, Rg		bladnummer
datum	02-03-2015	wijziging	300-051
		A	

