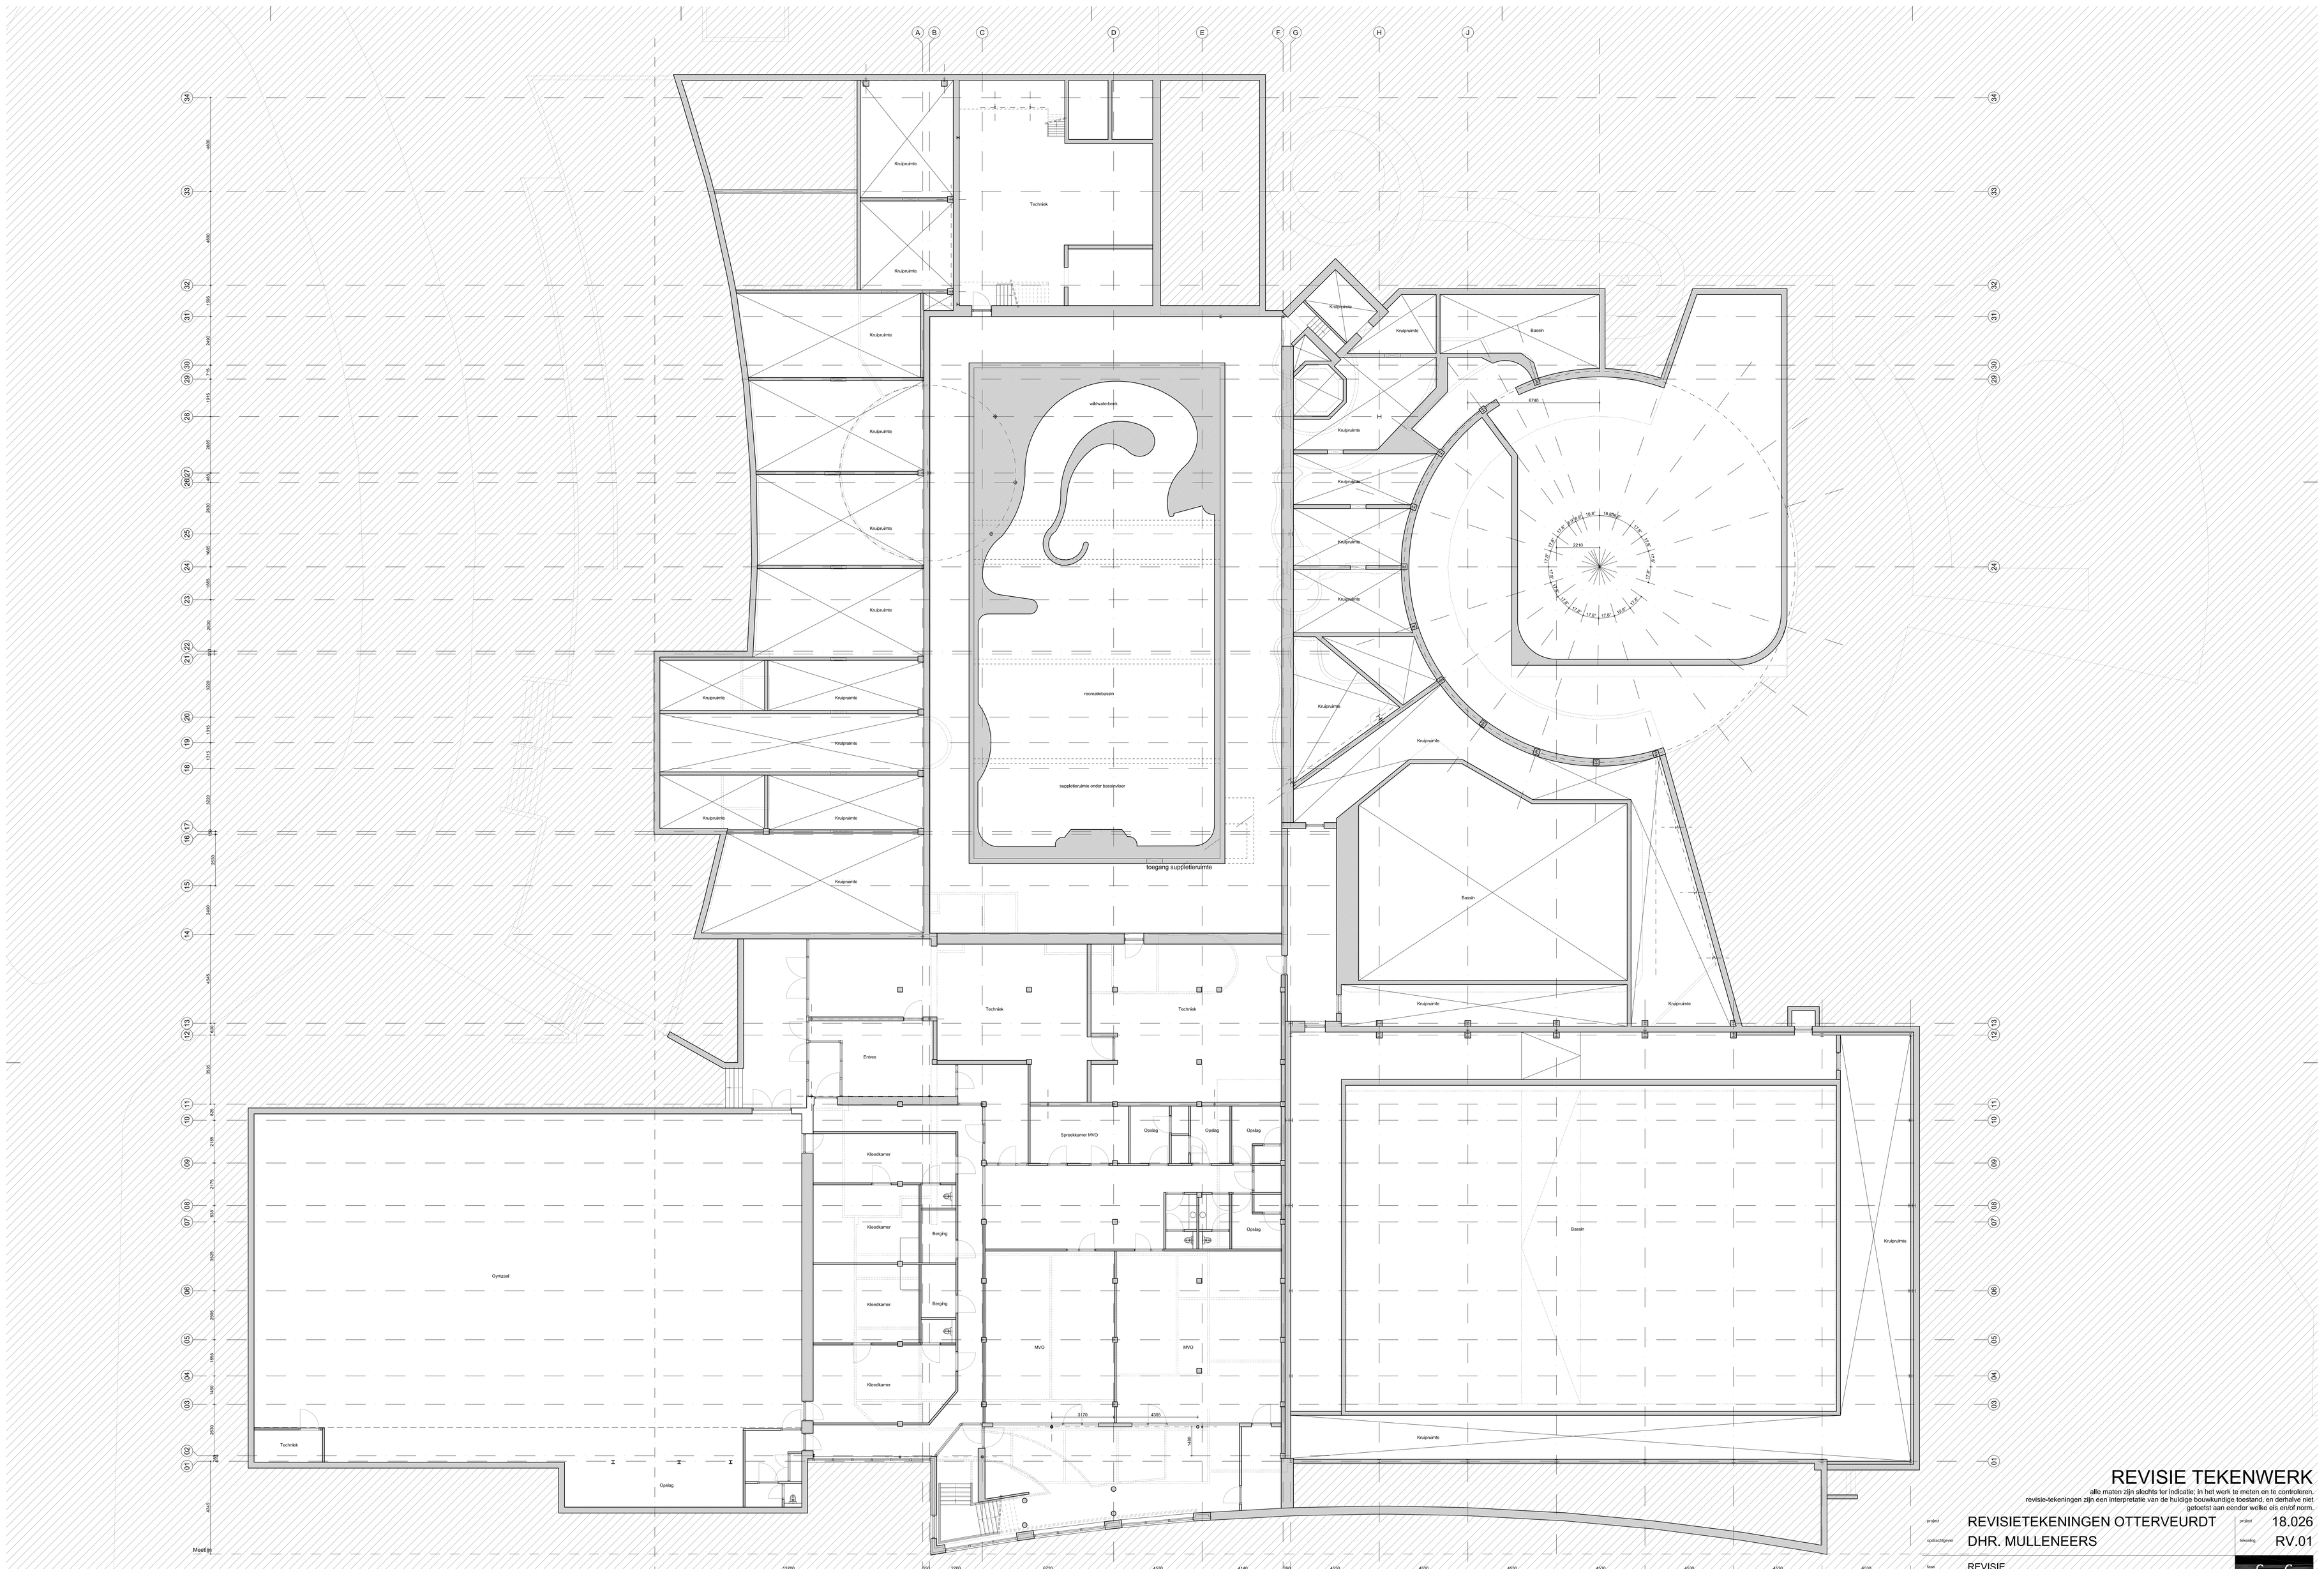

REVISIE TEKENWERK

alle maten zijn slechts ter indicatie; in het werk te meten en te controleren.
revisie-tekeningen zijn een interpretatie van de huidige bouwkundige toestand, en derhalve niet getoetst aan eender welke eis en/of norm.

project	REVISIETEKENINGEN OTTERVEURDT	project	18.026
opdrachtgever	DHR. MULLENEERS	tekening	RV.01
fase	REVISIE		
onderdeel	SOUTERRAIN		

uitgezet	12-04-'19	schaal	1:100	getekend	BC	formaat	A0
wijziging A	-	wijziging B	-	wijziging C	-	wijziging D	-

SeC architecten
Kasteel Genkerbeek 180
B-3951 KT Bree
GSM + 456 28 79
www.secarchitecten.com
info@secarchitecten.com