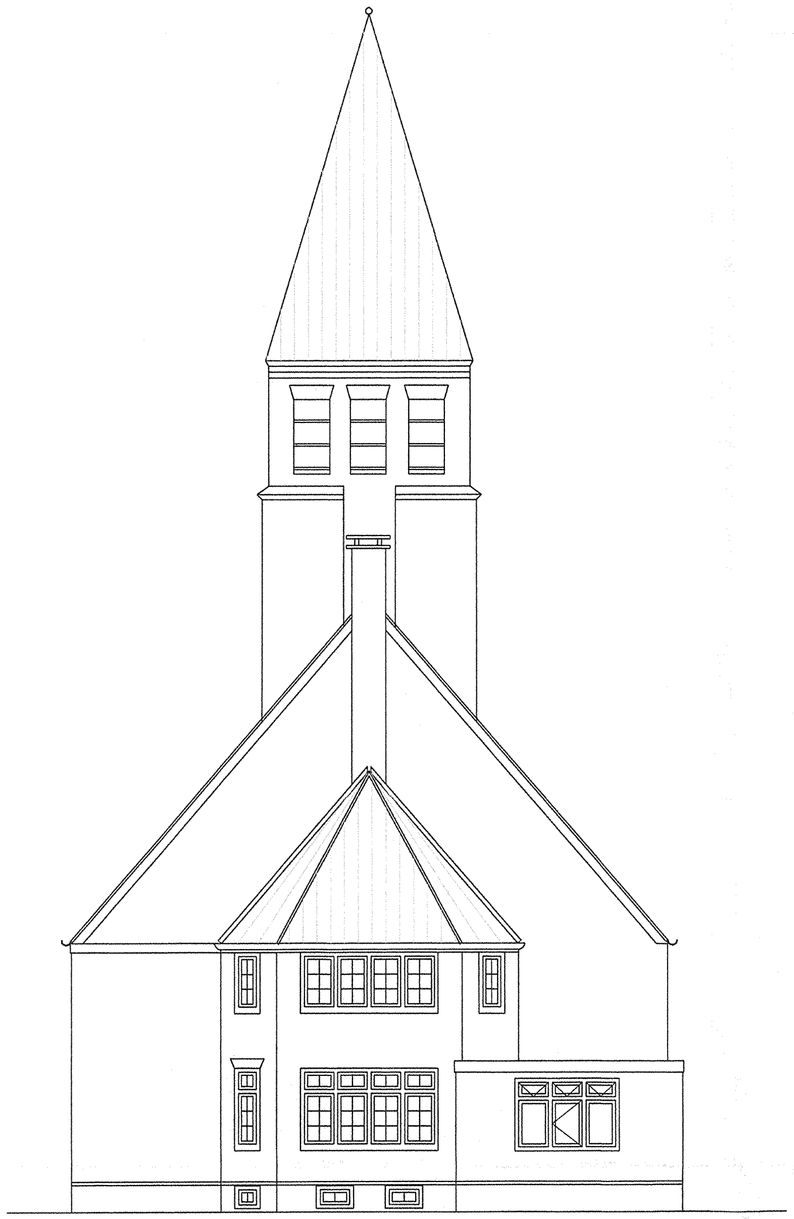

ACHTERGEVEL

LINKER ZIJGEVEL

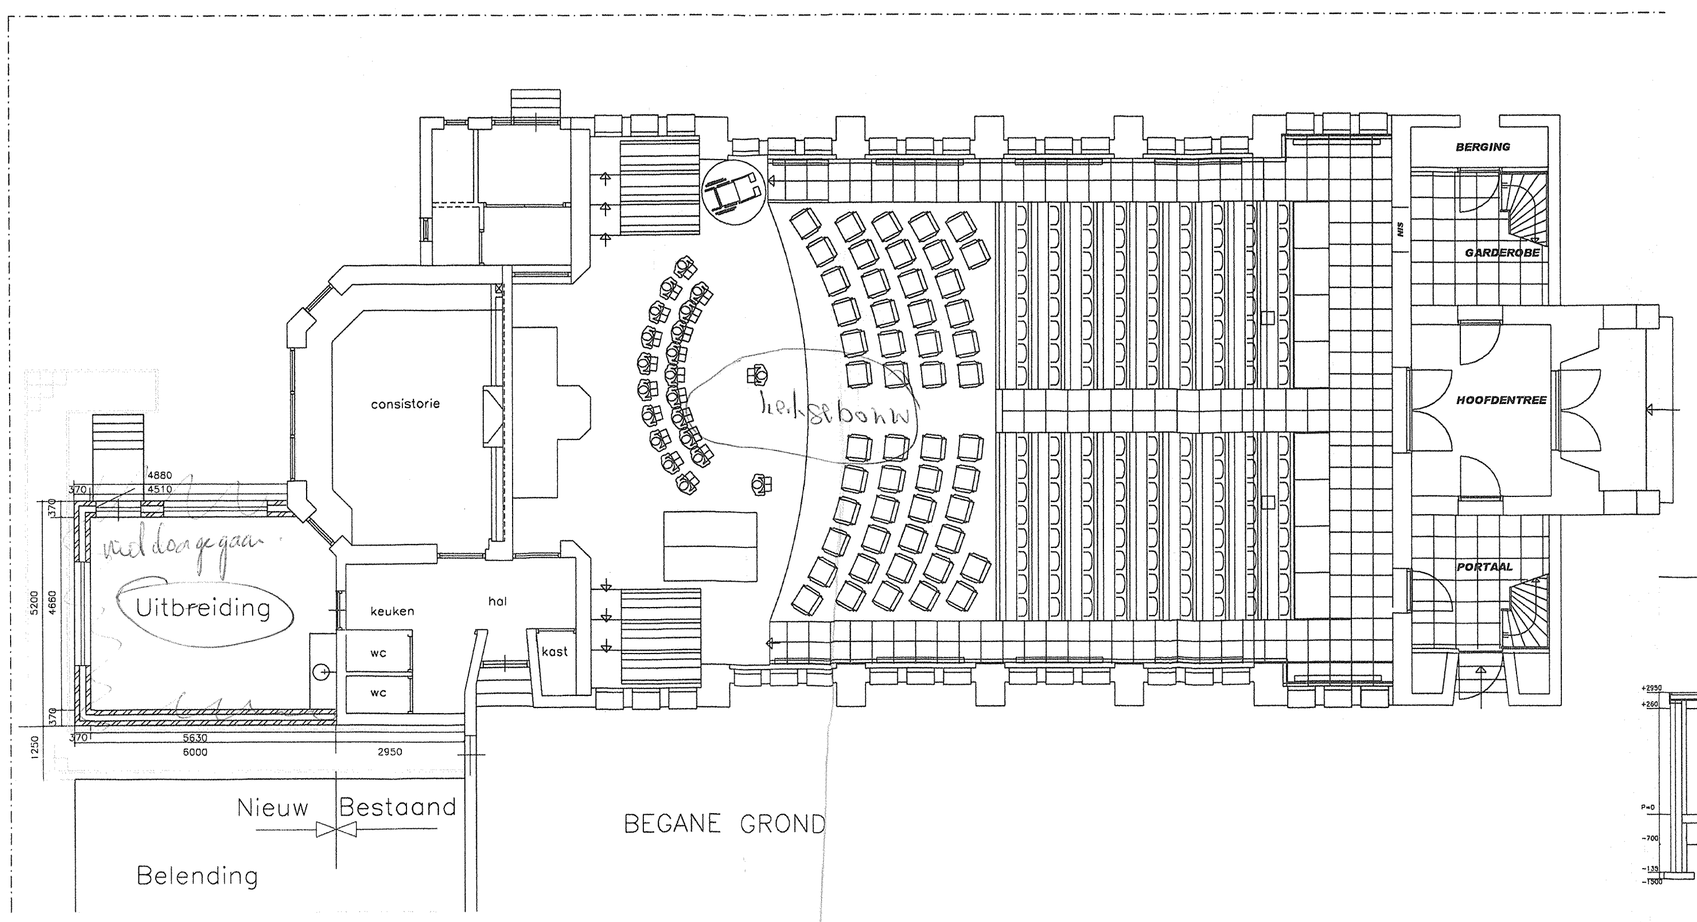

BEGANE GROND

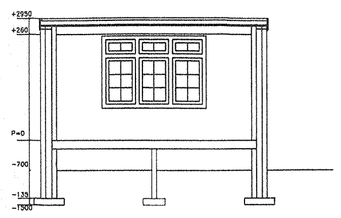

DOORSNEDE

Bestaand Nieuw

Nieuw Bestaand

RECHTER ZIJGEVEL

A.Otte & zn. v.o.f.
Havenweg 20 4455AP NIEUWDORP
E-mail: AOTTE@zeelandnet.nl
http:/ www.OTTE.nl
Telefoon: 0113-612230
Teletax: 0113-612386

ONDERWERP **Aanbouw kerk.(NIEUW).**
Protestante Kerkgemeenschap Nieuwdorp.

DATUM	BESTANDSNAAM	FORMAAT
oktober 2009	Aanbouw kerk3.	A1