




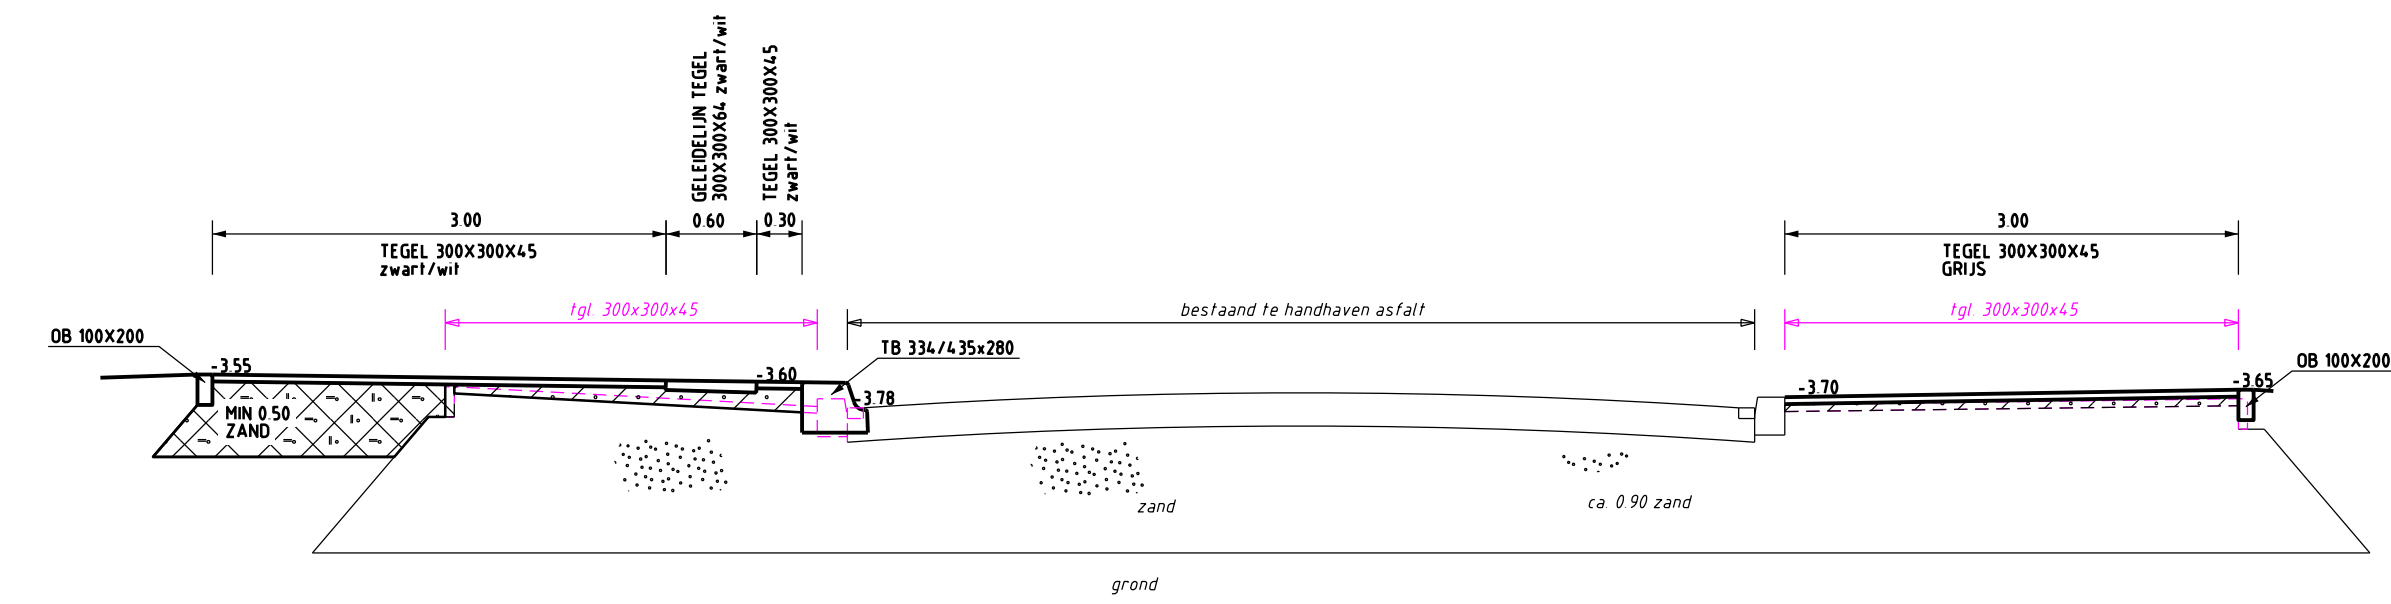


DWARSPROFIEL 1

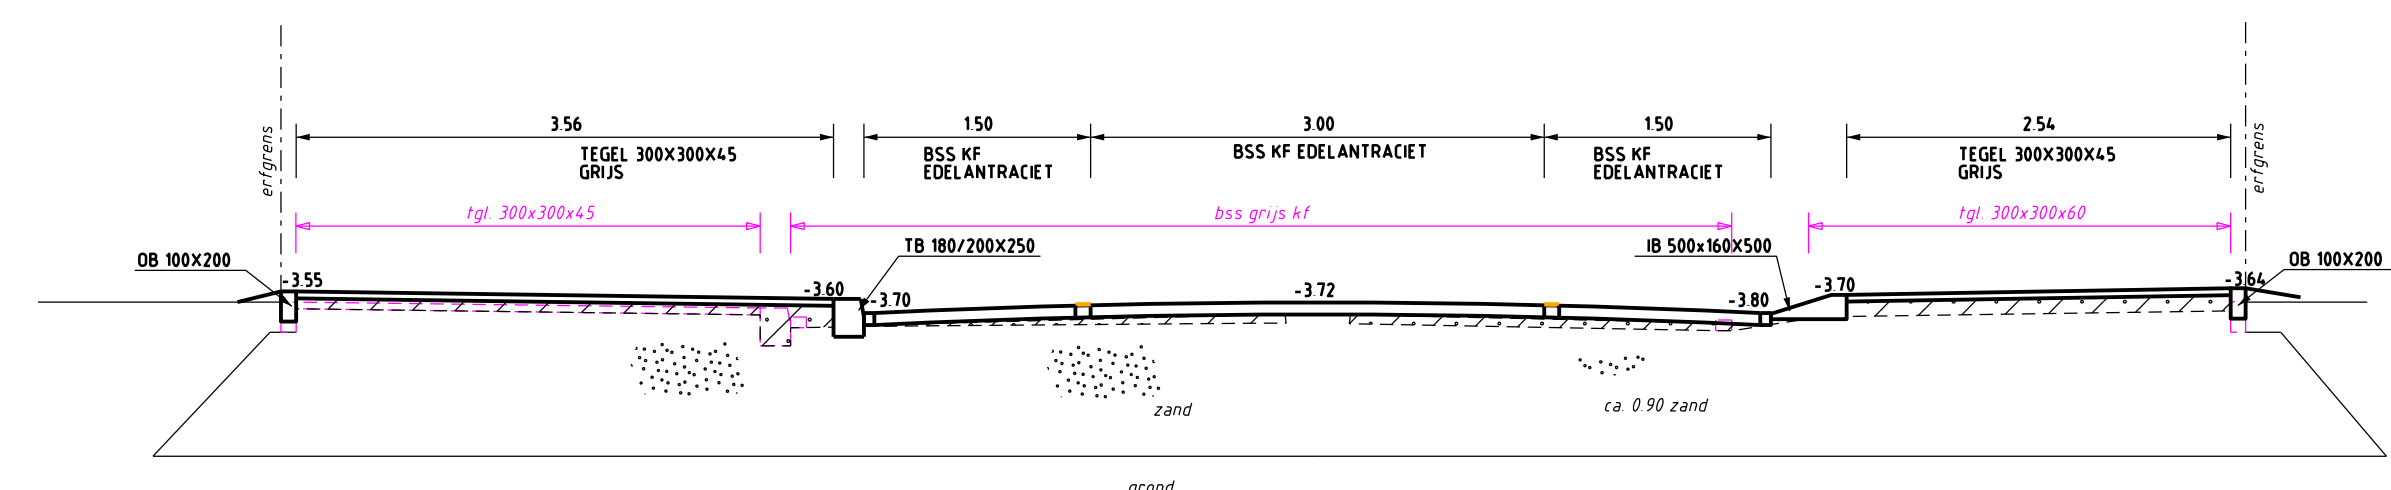


DWARSPROFIEL 2

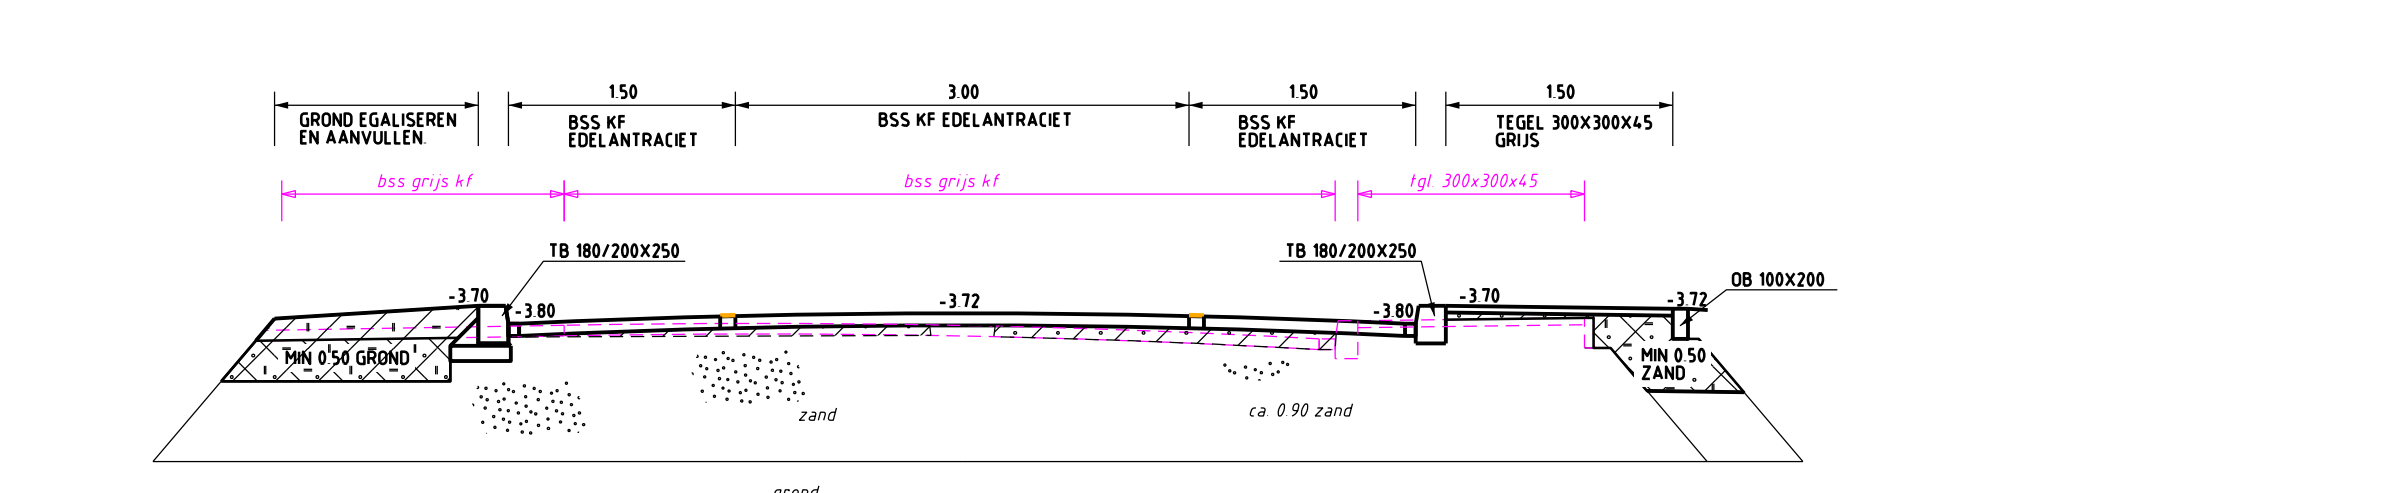


DWARSPROFIEL 3

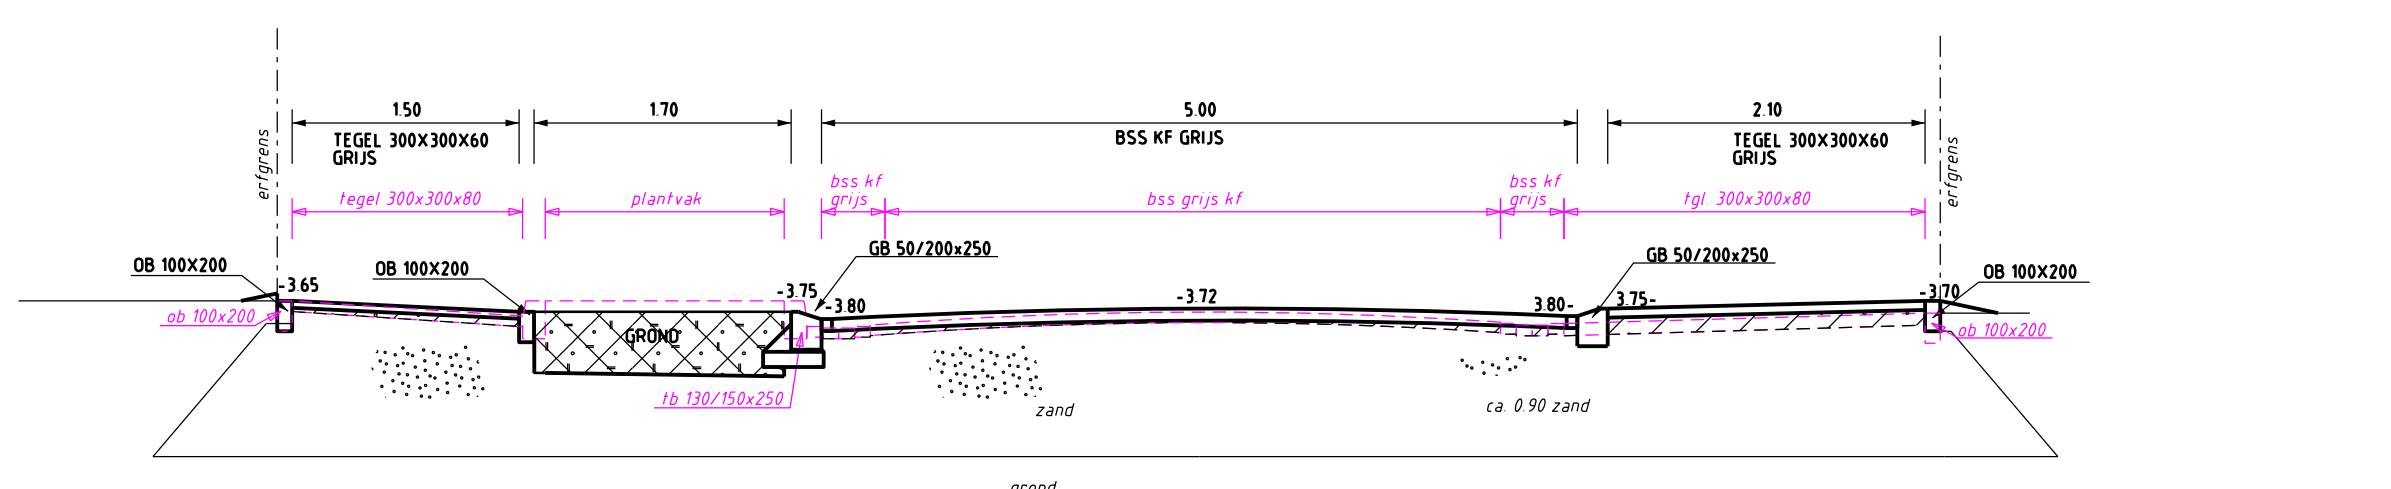


DWARSPROFIEL 4

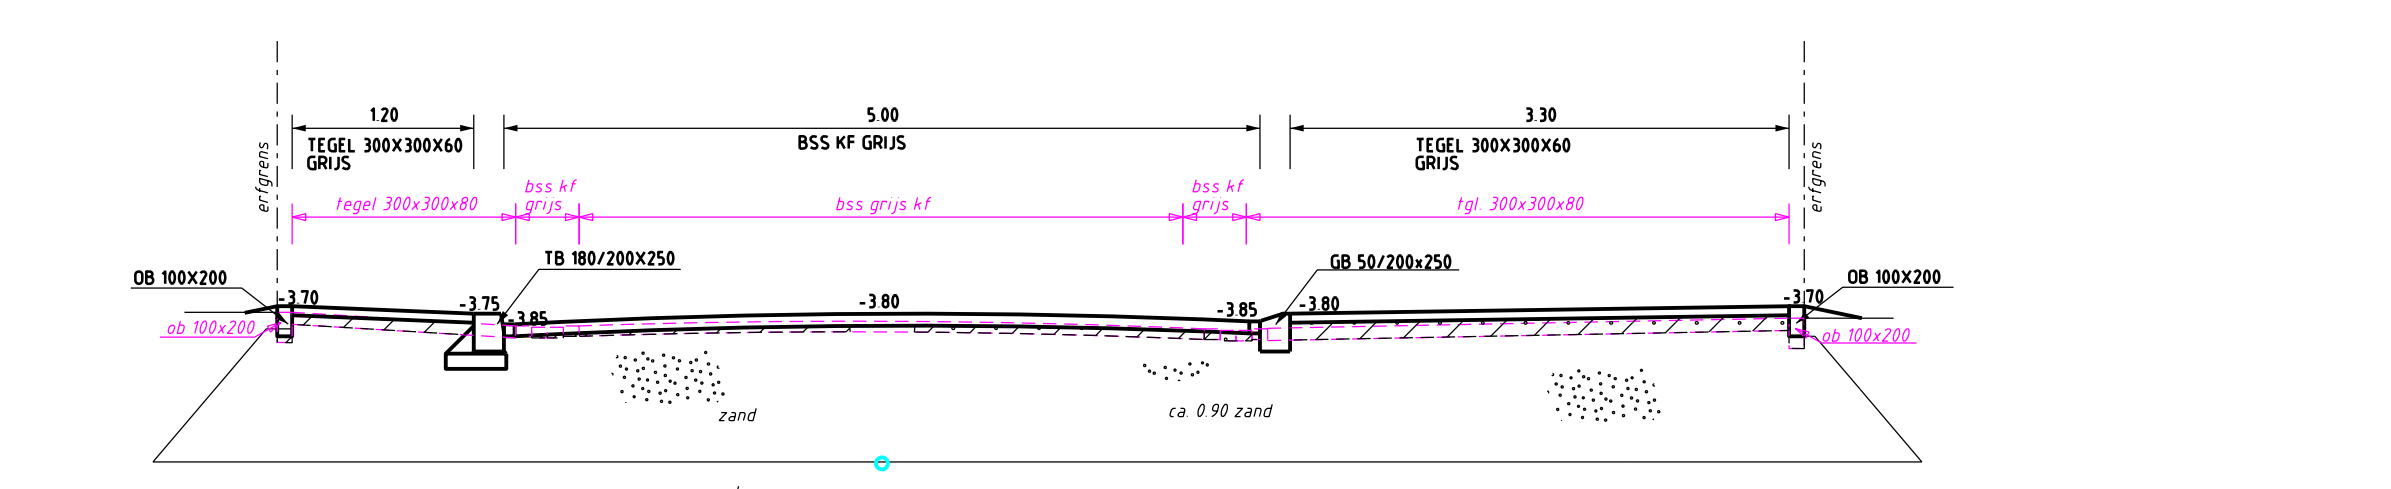


DWARSPROFIEL 5

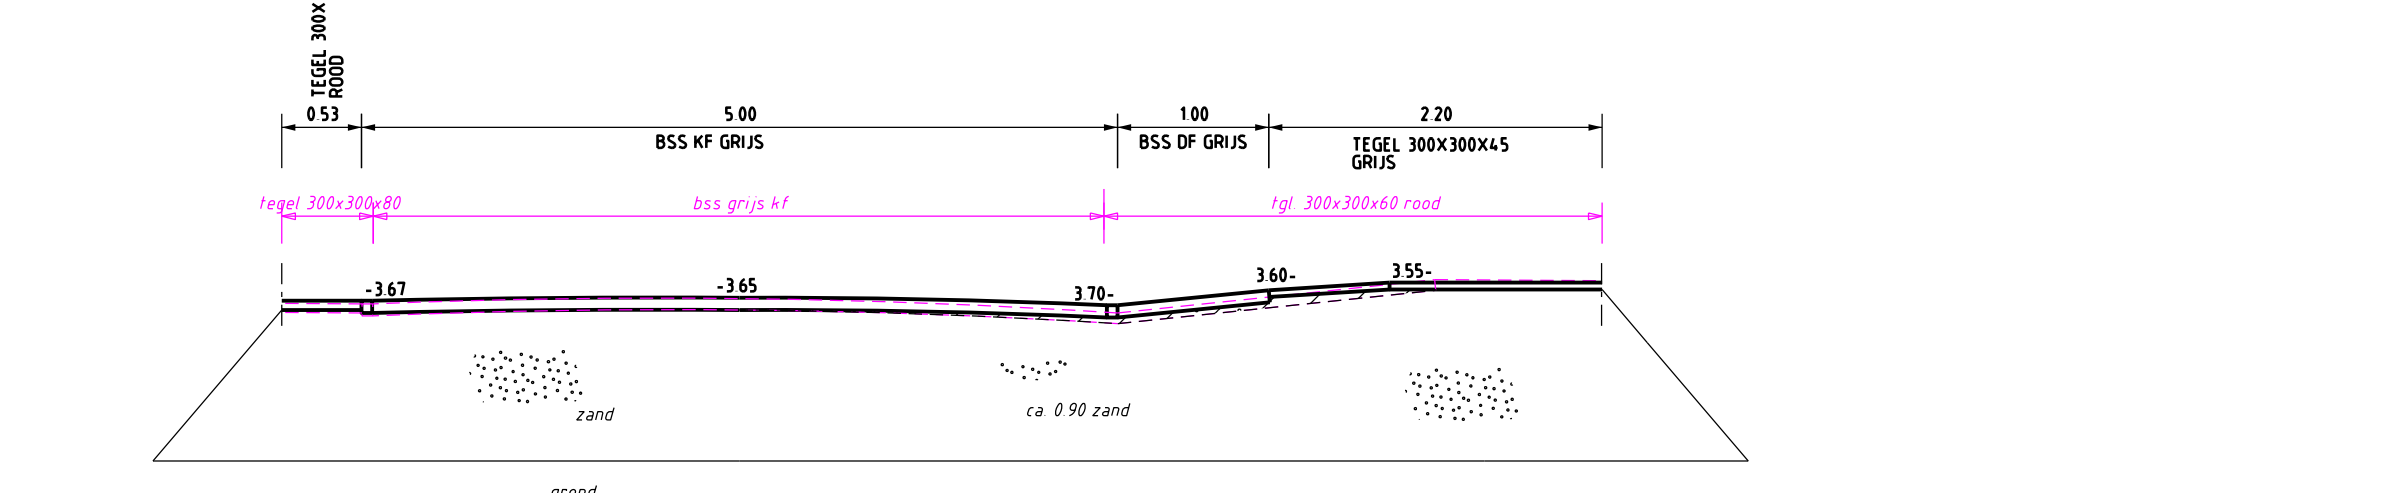


DWARSPROFIEL 6

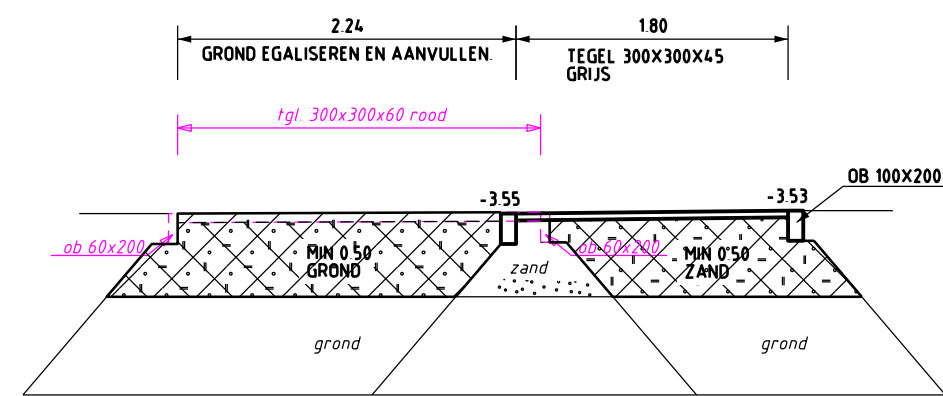


DWARSPROFIEL 7

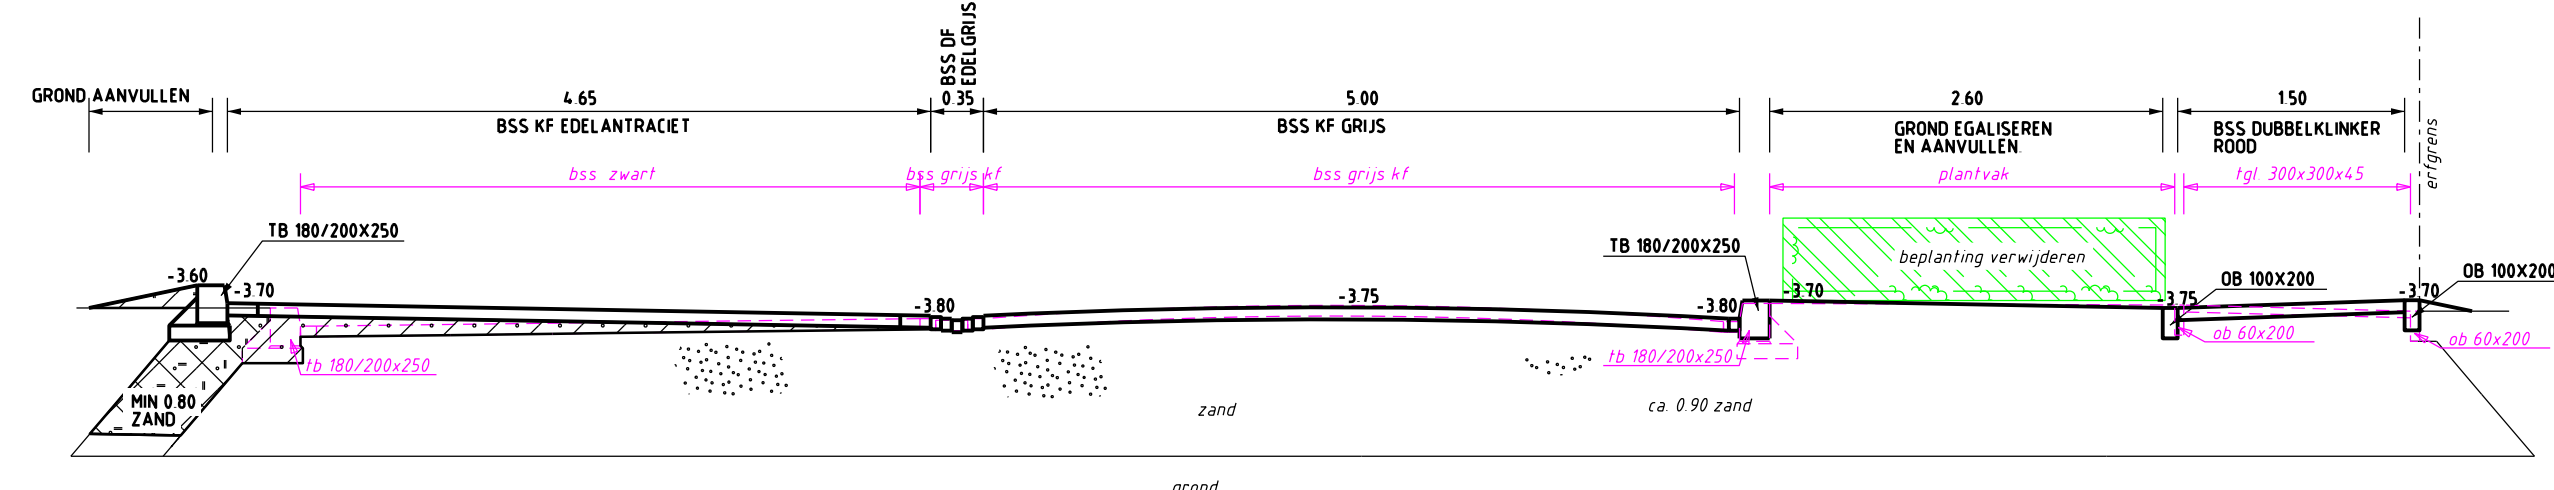


DWARSPROFIEL 8

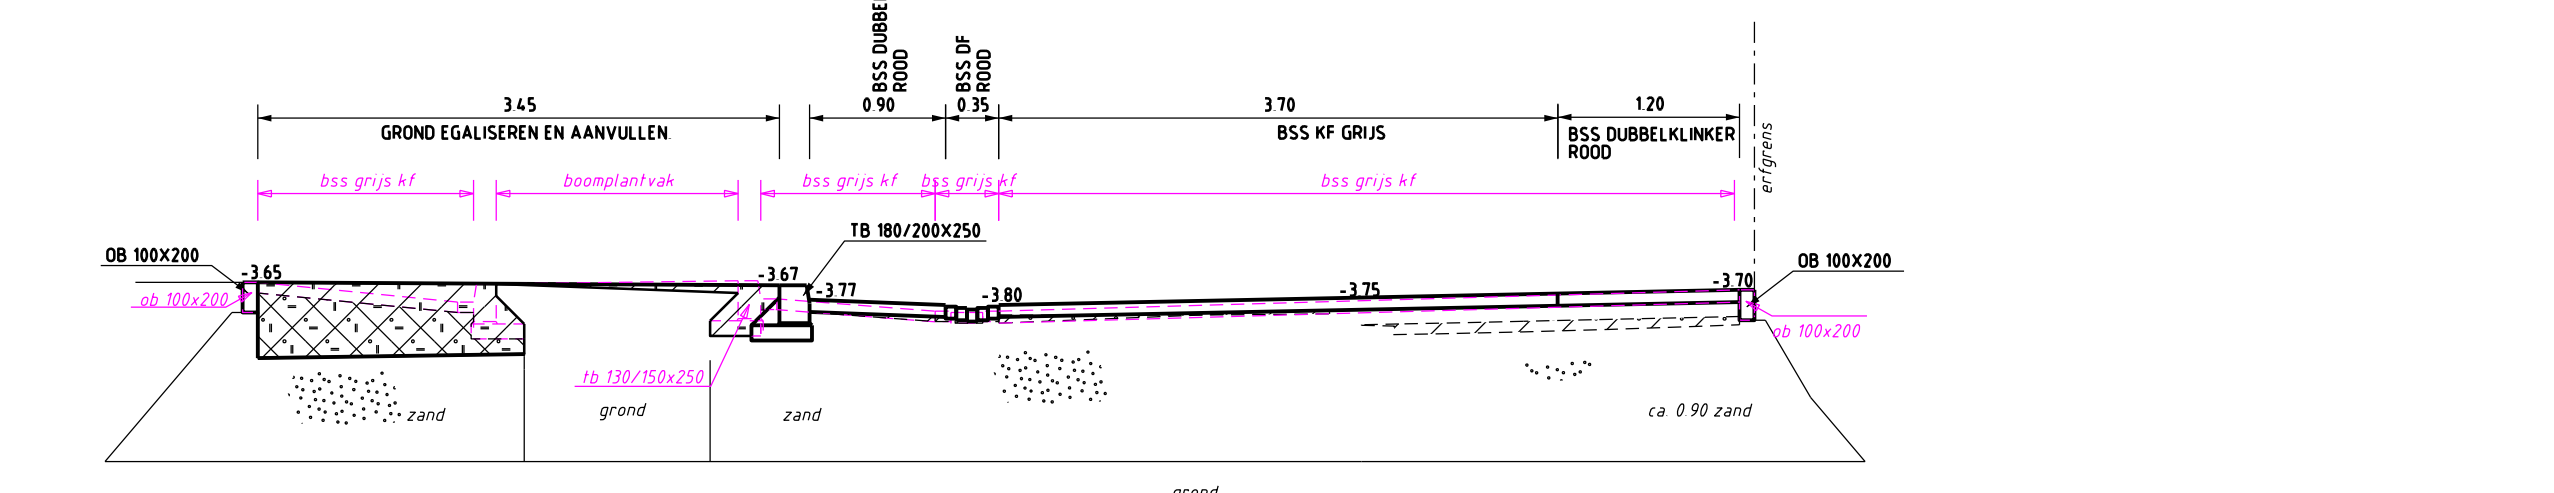


DWARSPROFIEL 9

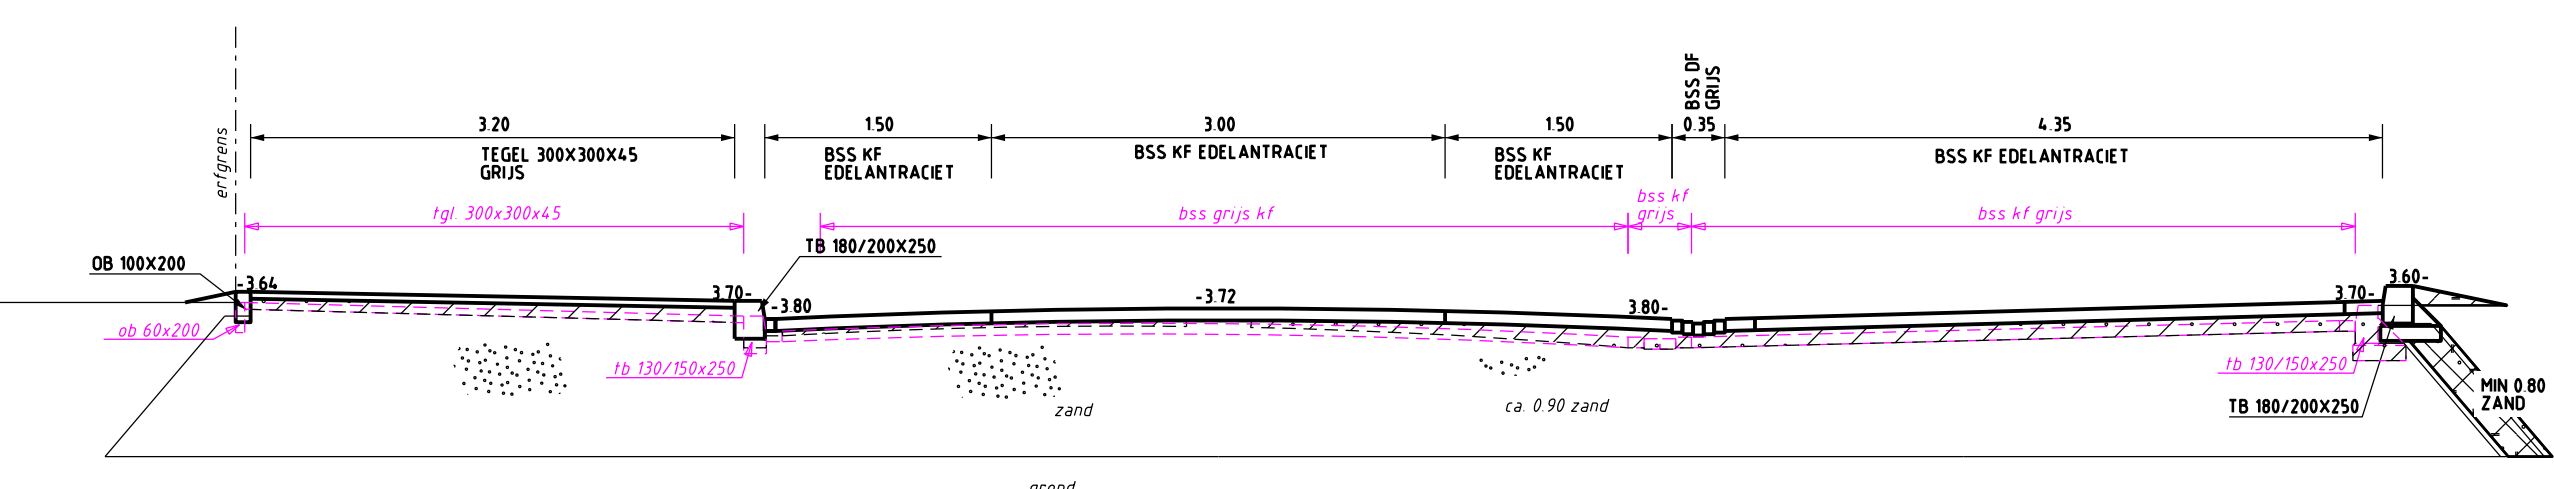


DWARSPROFIEL 10

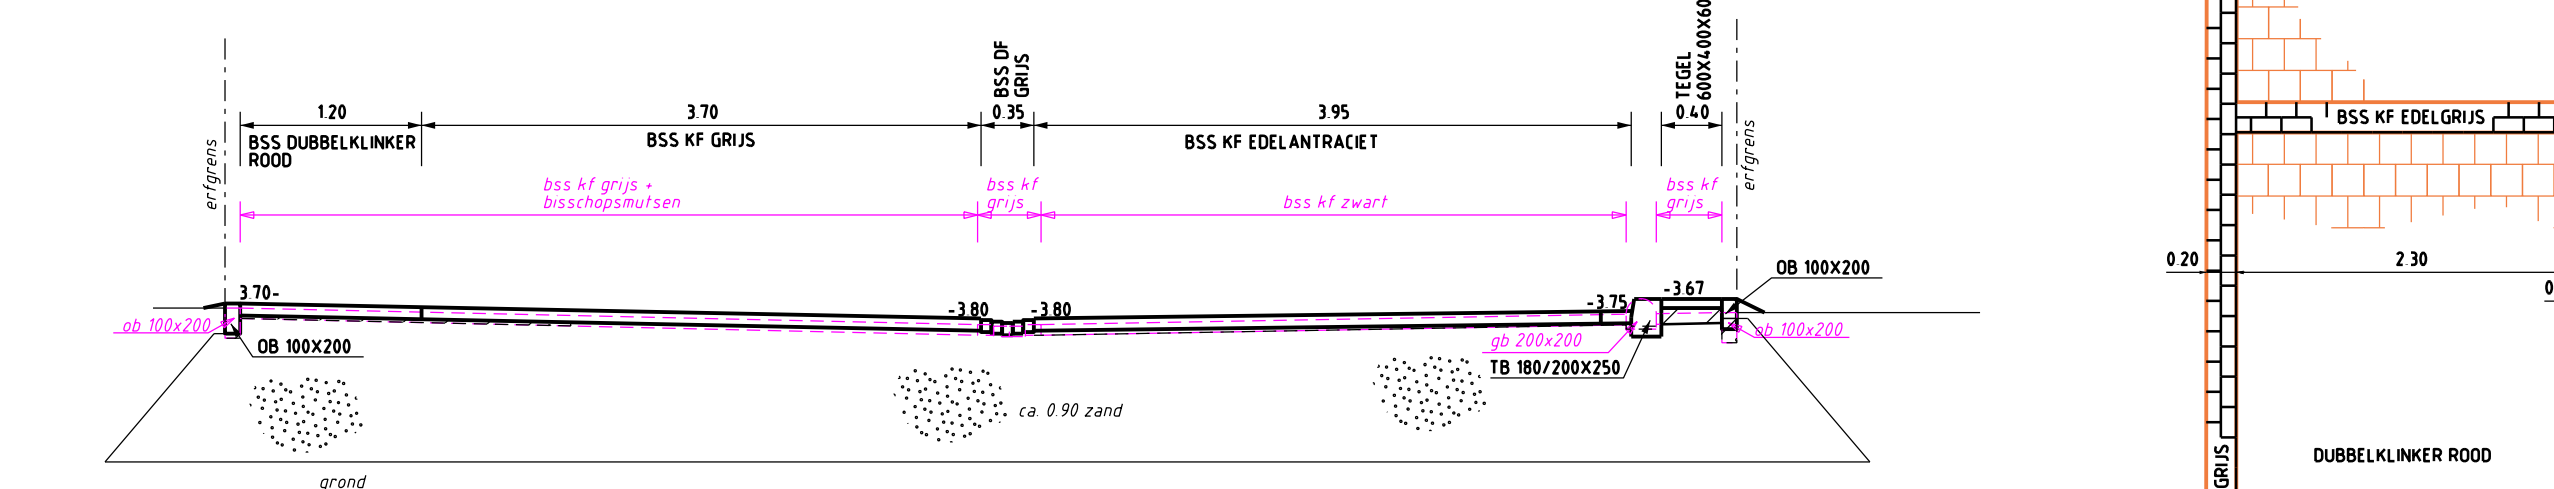


DWARSPROFIEL 11

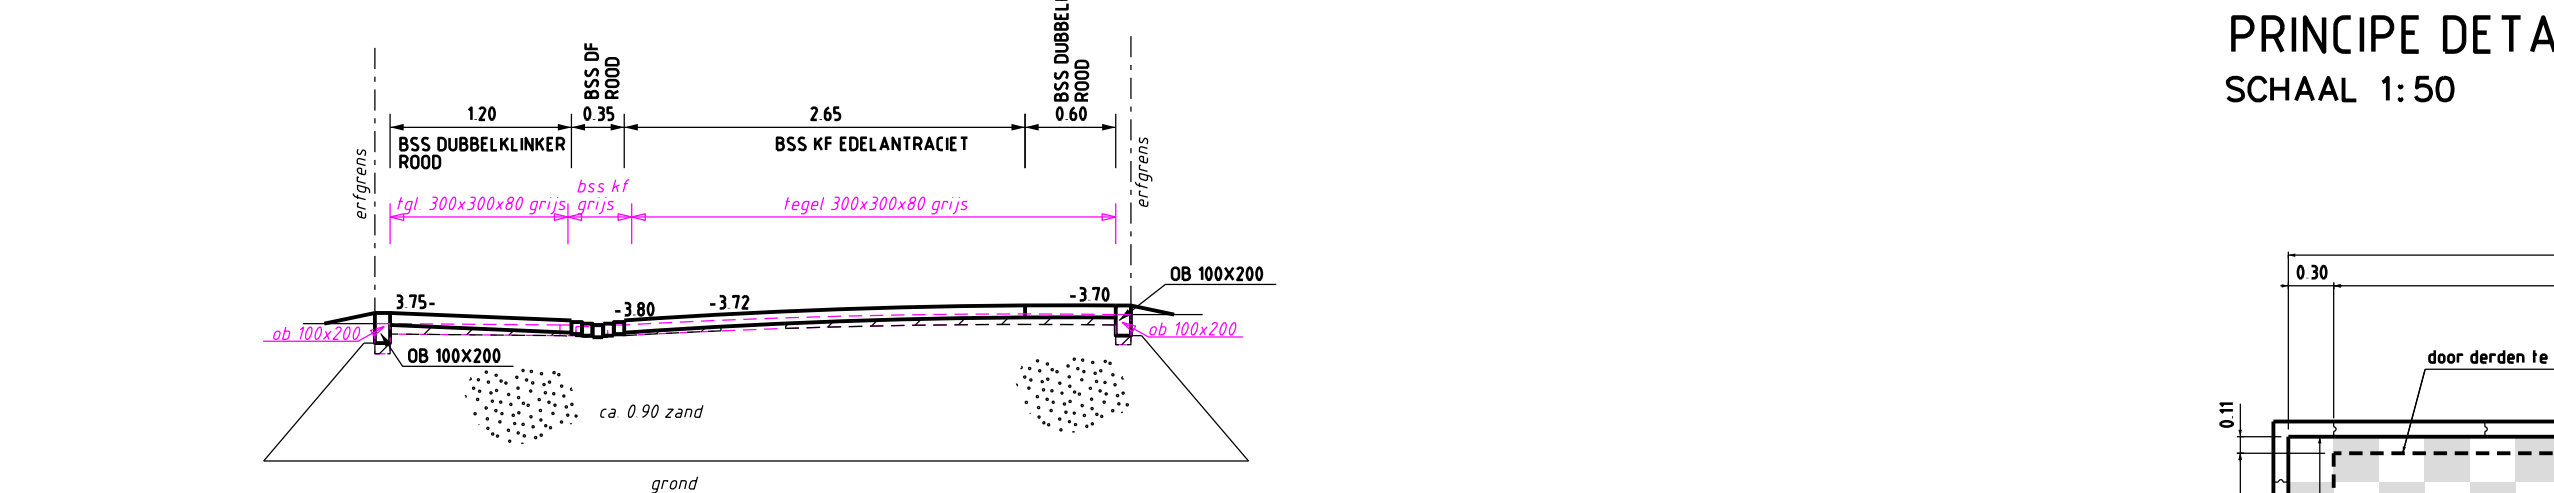


DWARSPROFIEL 12

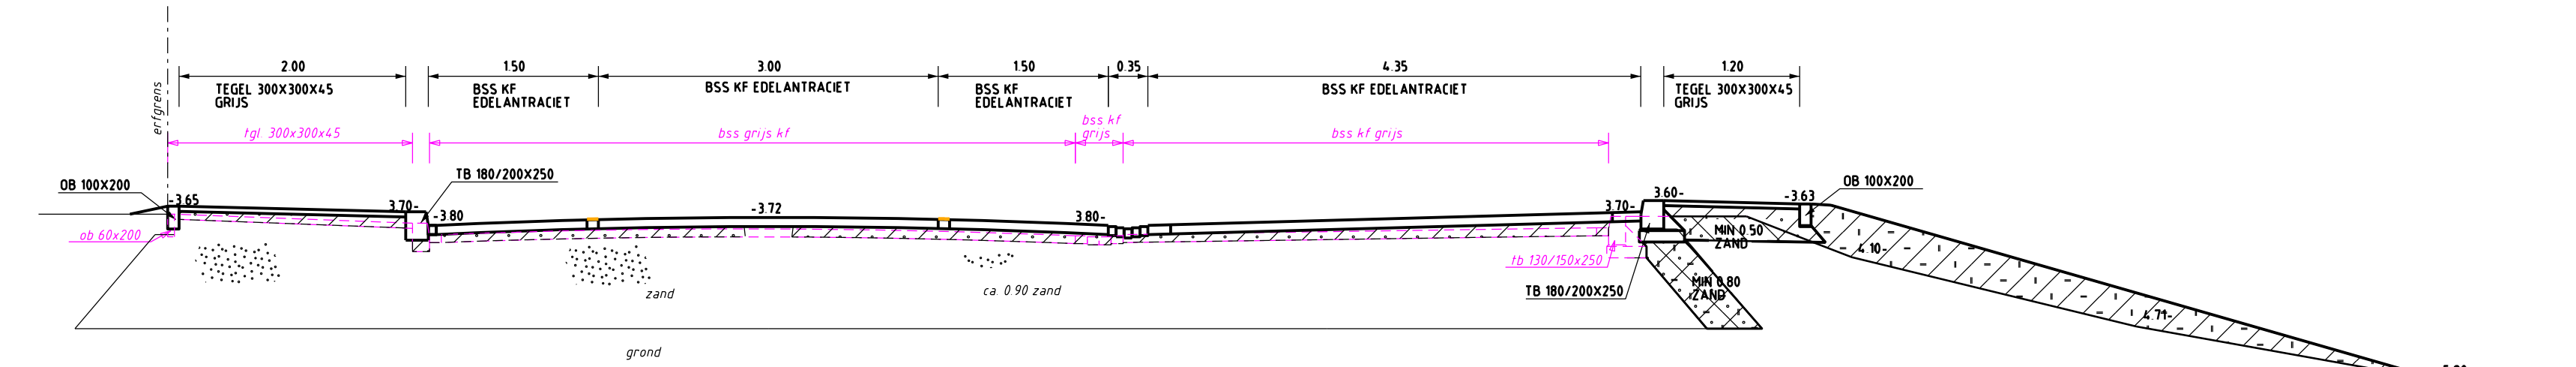


DWARSPROFIEL 13

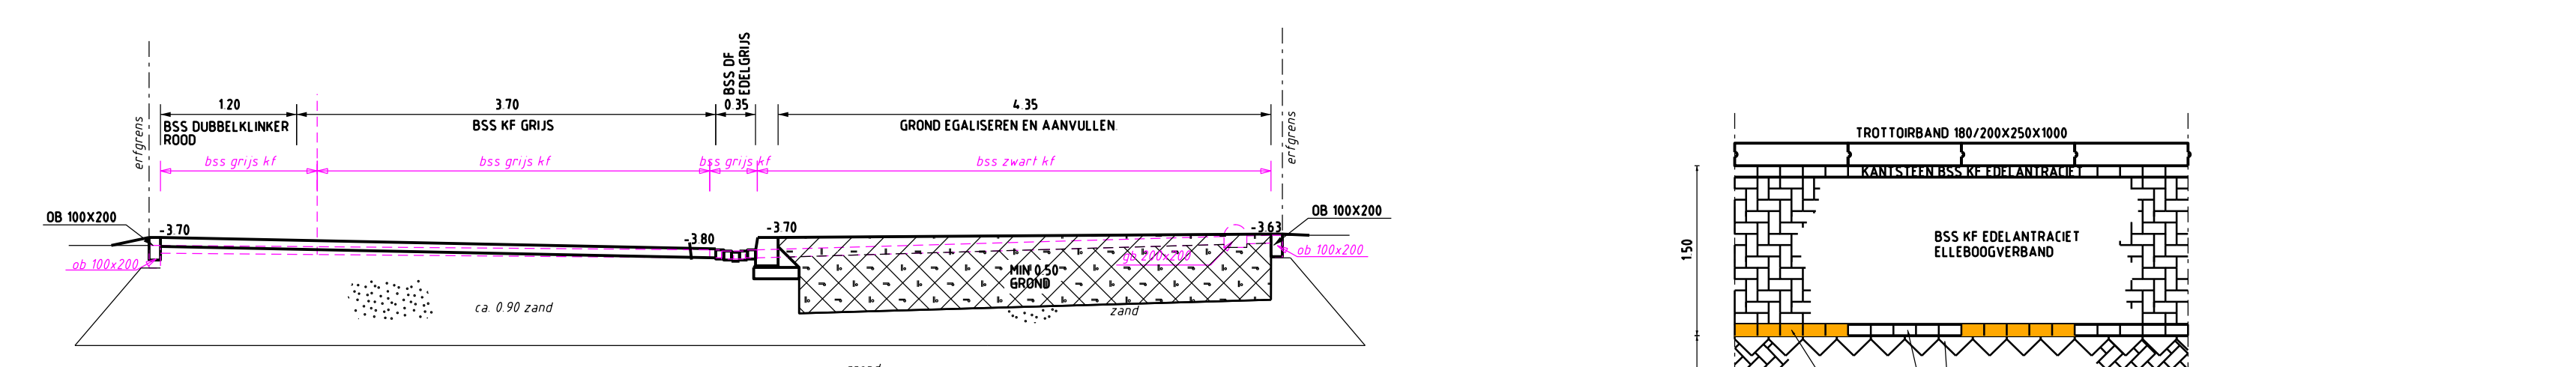


DWARSPROFIEL 14

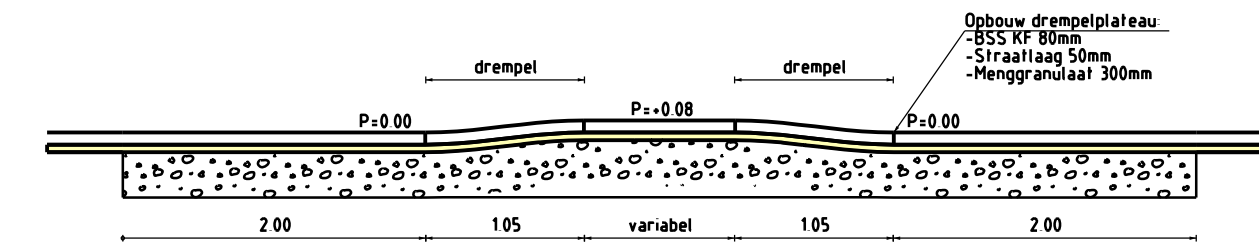


DETAIL FUNDERING ONDER DREMPEL/DREMPELPLATEAU
SCHAAL 1:50

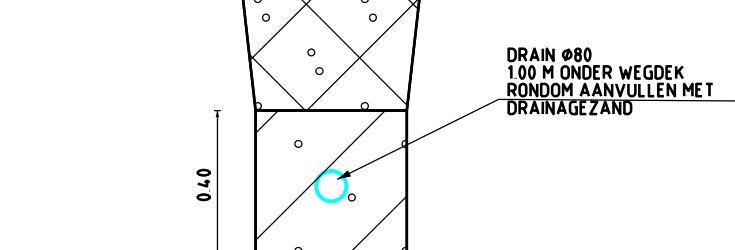


PRINCIPE DETAIL DRAINAGE
SCHAAL 1:20

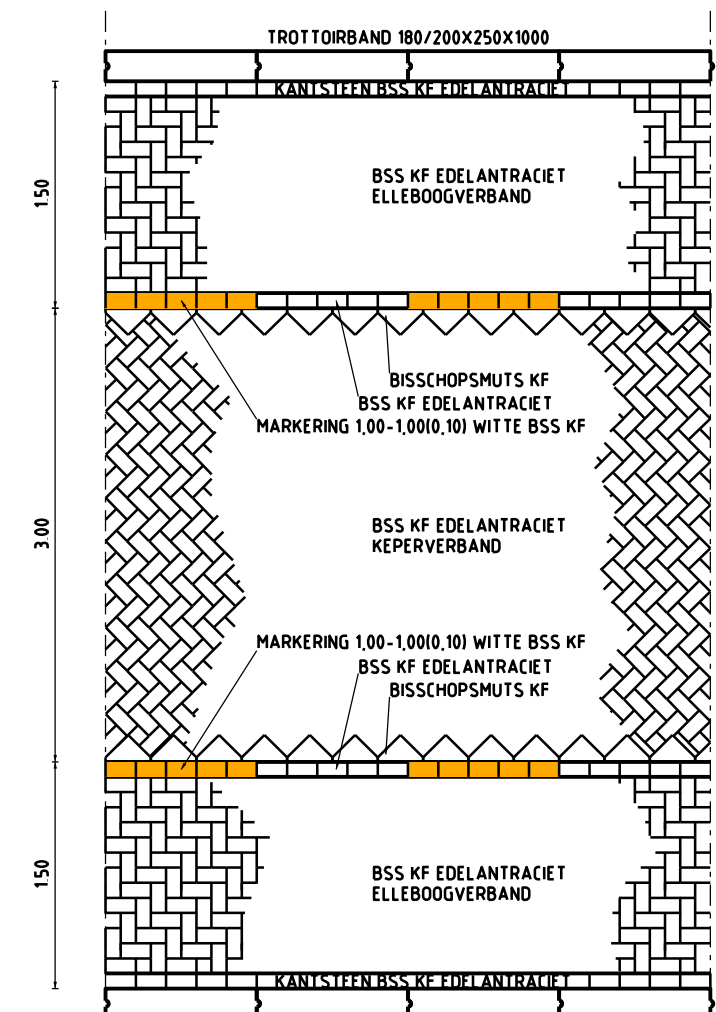


PRINCIPE DETAIL RIJBAAN WOV
SCHAAL 1:50

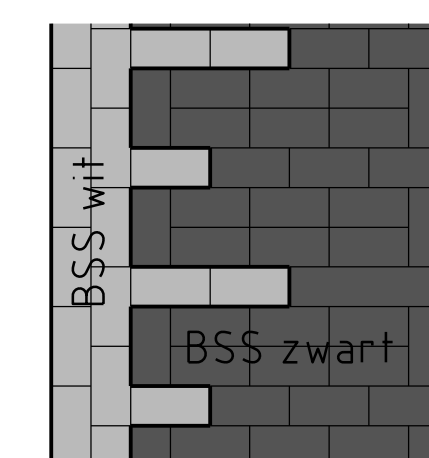


DETAIL 30KM VERKEERDREMPEL (PLATEAU)
SCHAAL 1:20

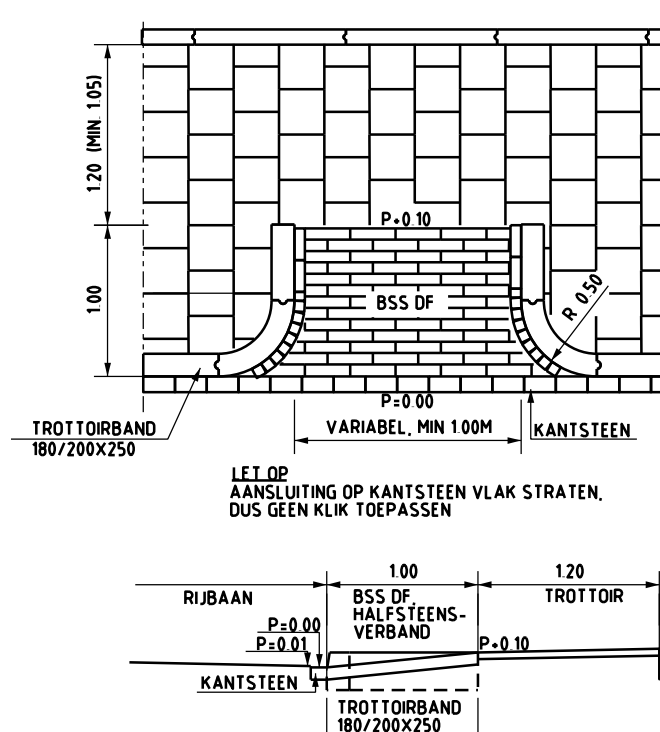


PRINCIPE DETAIL BESTRATE INRIT
SCHAAL 1:50

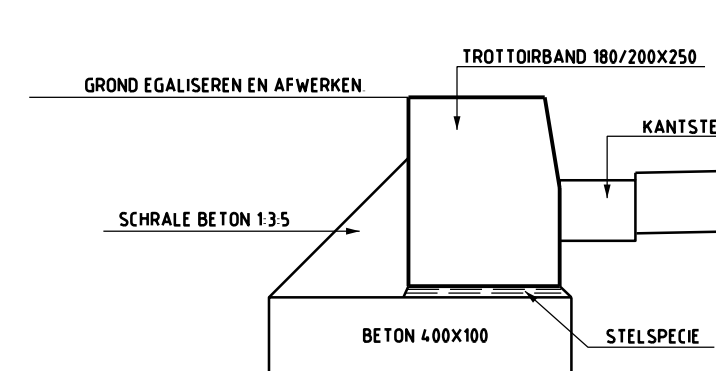


DETAIL OP BETON
TE STELLEN TROTTOIRBAND
SCHAAL 1:10

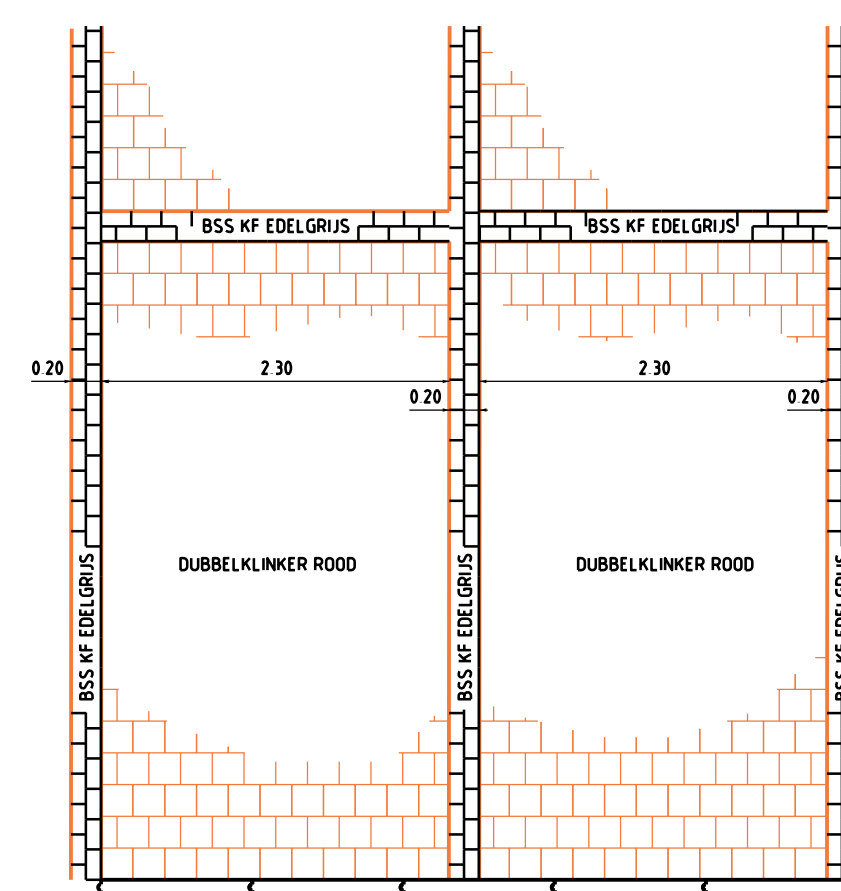

PRINCIPE DETAIL PLEINBESTRATING
SCHAAL 1:50

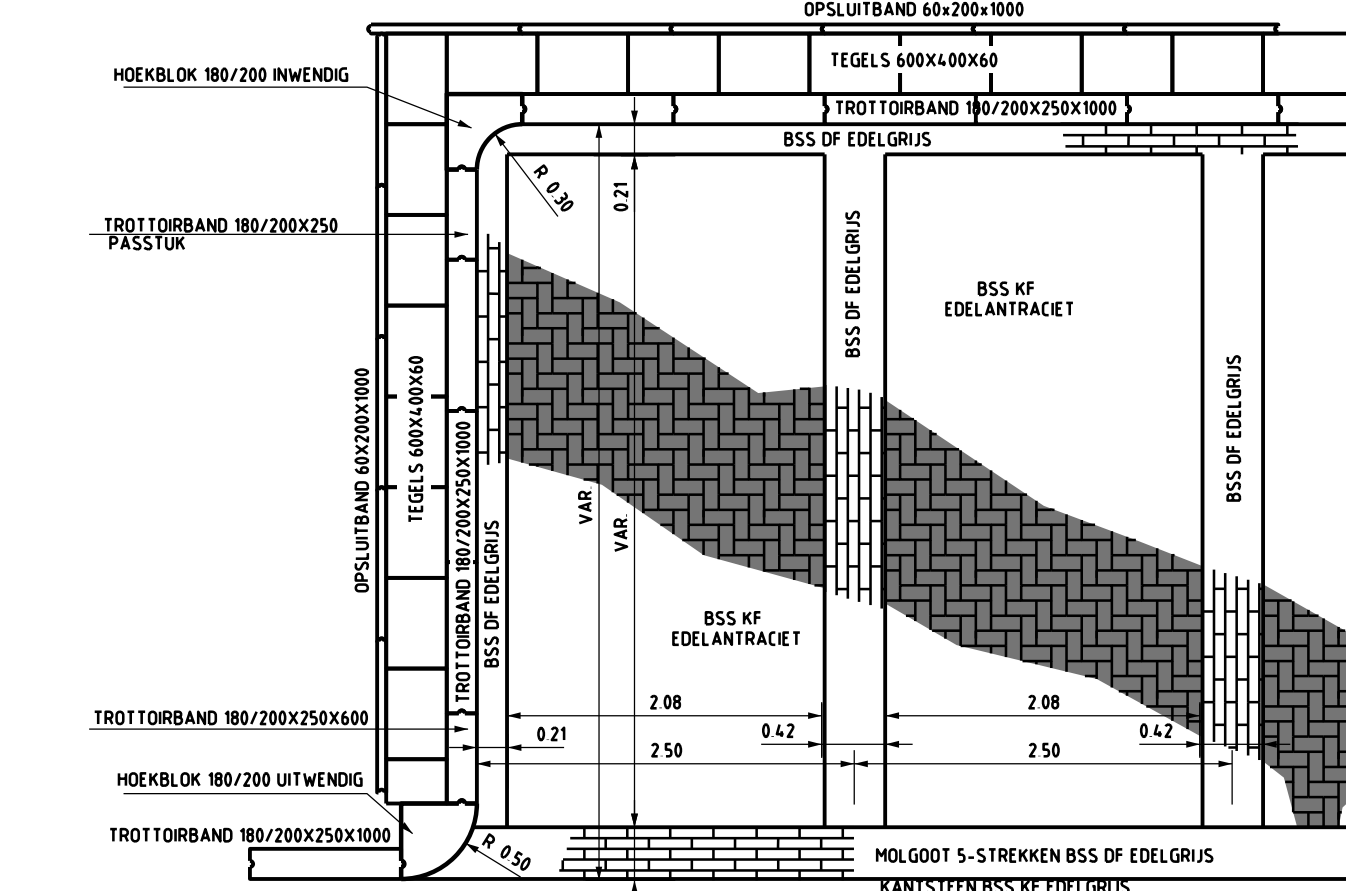

PRINCIPE DETAIL HAAKS PARKEREN
SCHAAL 1:50

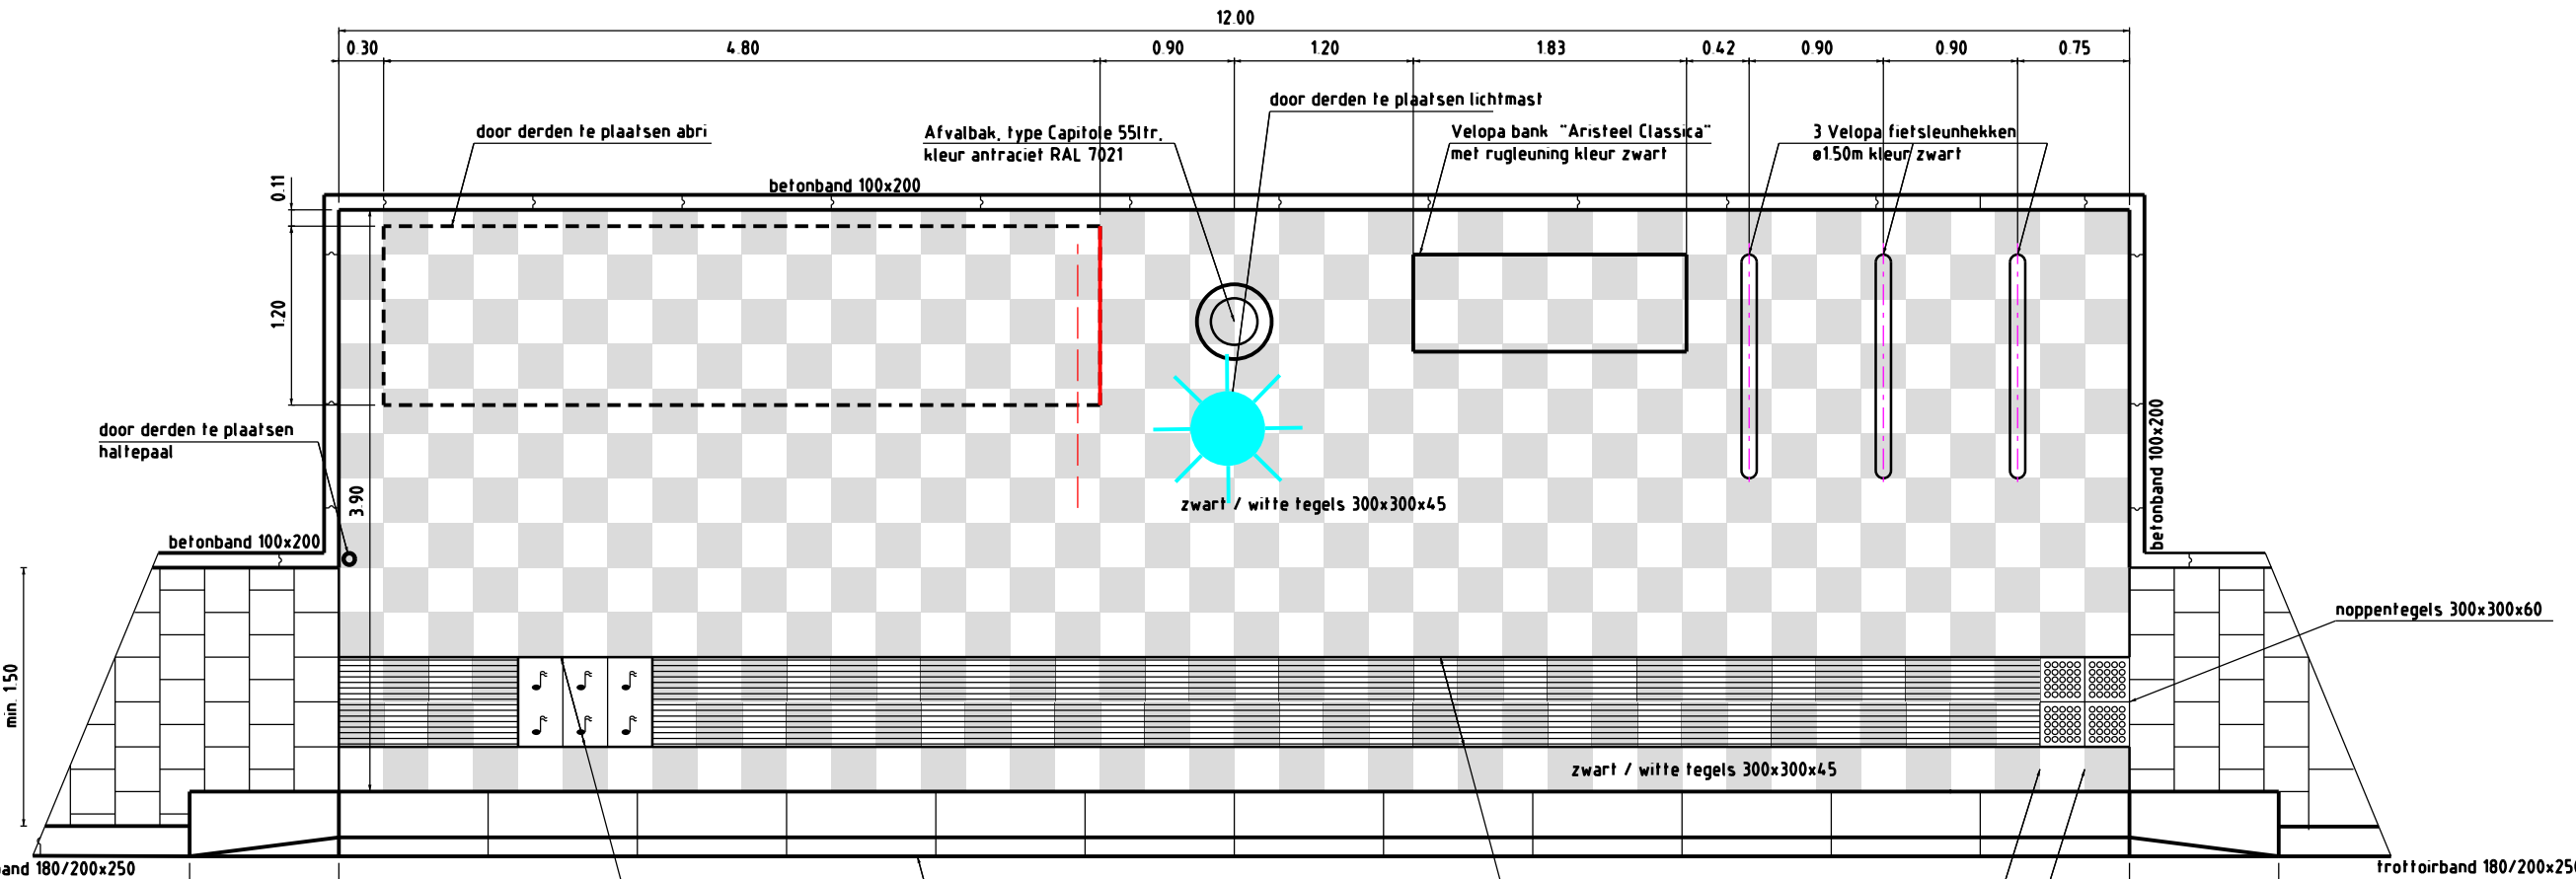

PRINCIPE INDELING BUSHALTE
SCHAAL 1:50

ZIE VOOR DWARSPROFIELEN 15 T/M 28 BLAD 12
ZIE VOOR VERKLARING BLAD 13

Projectnummer	Documenttype	Bestandsnummer	Bestandsnaam	Tekeningnummer	Status
244696	Verhandingen	20-002	244-002-00002.dgn	244-002-00002	Definitief
Schaal	Formaat	Blad	Van	Tekenaar	Versie
1:50	A0-210	11	13	mhooyet	05-01-21

gemeente Lelystad
GO Schoener 17, 26 tm 36
Verhandingen
Dwarsprofielen 1 t/m 14
en details

