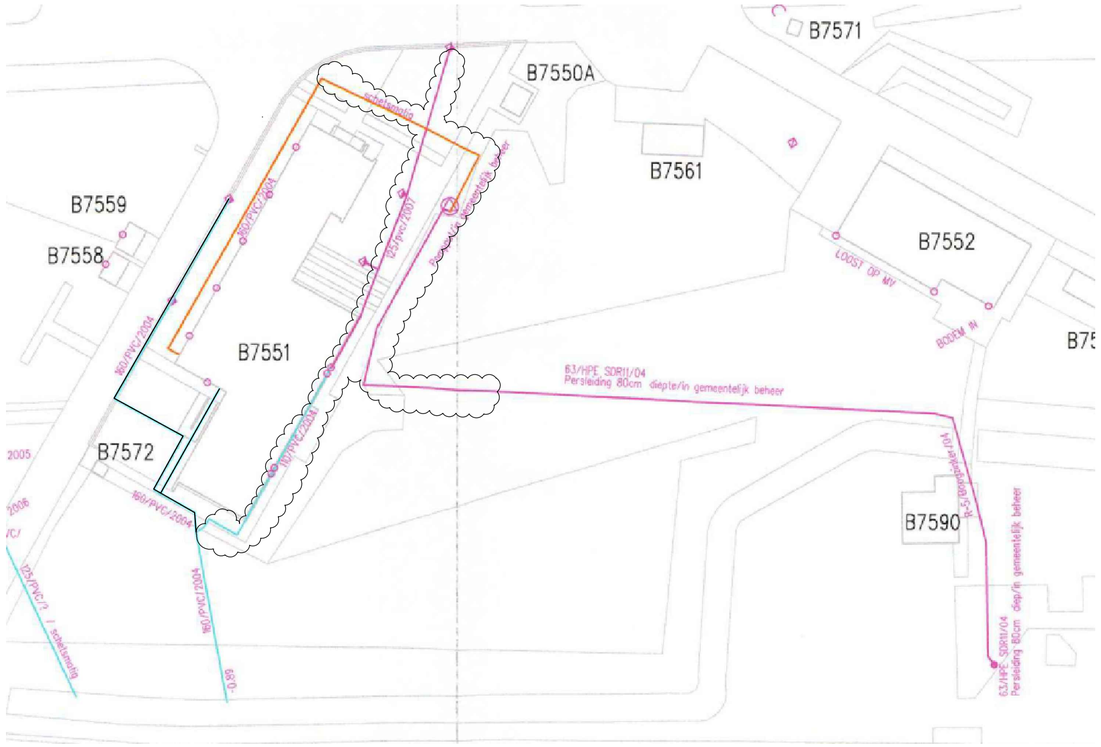

SLOOP

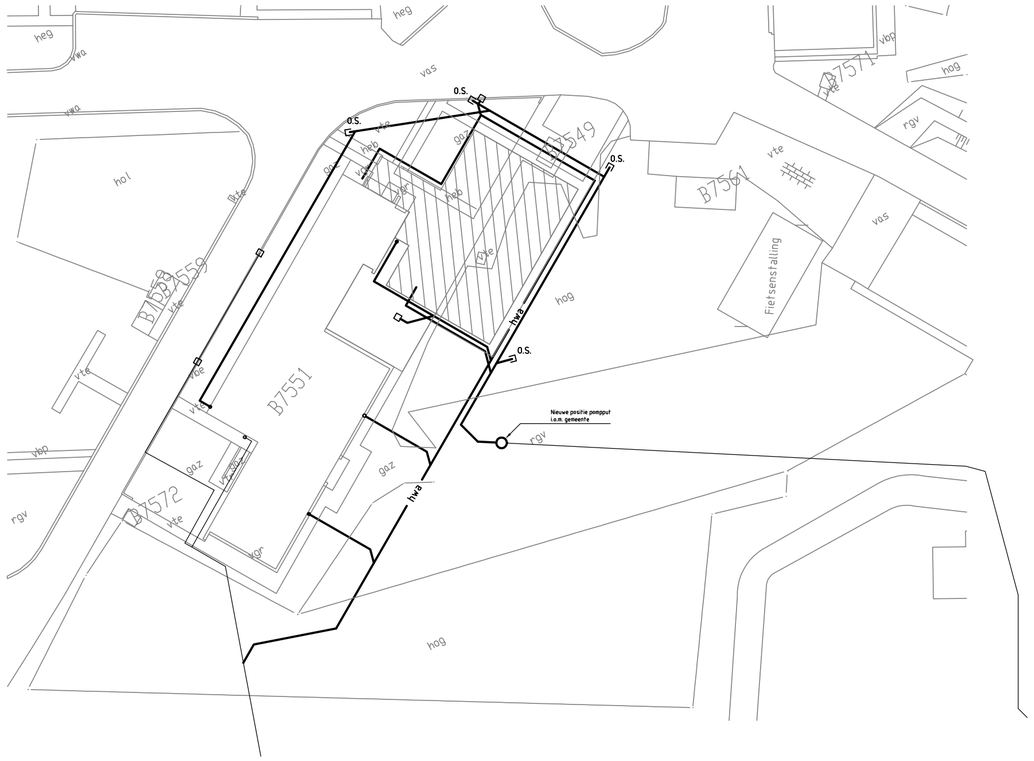

NIEUW

LEGENDA

	Te slopen leiding
hwa	Nieuw aan te leggen HWA-leiding
	Nieuw aan te leggen riolering (VWA)
	Bestaande leiding
O.S.	Ontstoppingsstuk

Grontmij Nederland B.V.
Segeerssingel 6
4337 LG Middelburg
Postbus 7060
4330 GB Middelburg
T +31 118 65 25 00
www.grontmij.nl

BESTEK

Opdrachtgever
DEFENSIE PIJPLEIDING ORGANISATIE

Project
CENTRALE CONTROLEKAMER TE PORTUGAAL

Onderdeel
TERREINTEKENING
RIOLERING EN HEMELWATER

Tekeningnummer	Rev.	Bestandsnaam	Formaat	Schaal	Blad	Aantal
318601mbg355T681	0	318601mbg355T681.dwg	A2	1:500	1	1

Kantoor	Projectnummer	Besteknummer	Datum van uitgave	Get.	Gez.	Acc.
MIDDELBURG	318601		26-07-2013	JJ	PvH	PH

Grontmij

www.grontmij.nl

© Grontmij Nederland B.V. Alle rechten voorbehouden