

SB-7100	NET	G-7101	G-7102	G-7103
SB-7200				
SB-7300				
SB-7400				
SB-7400				
SB-7500				
LPB-100				
GEBOUW REBO-				

GD7101
 GD7102
 GD7103
 kw/h
 METERS

CCK

7551


C		H.M.	01-03-2006	REVISTE	WERK:		DEFENSIE PIJPLEIDING ORGANISATIE		School	H.V.T.	Datum
WJZ		PAR.	DATUM	ONSCHRIJVING			Koninklijke Luchtmacht		Gefekend	H.M.	01-03-2006
							Hoofdkwartier 12 2002 SP MOBIEL		Gecentreerd	L.V.G.	01-03-2006
									Gazien	L.V.G.	01-03-2006
							TEKENING NR:		TEKENING NR:		
							TEKENING FORMAAT: A3		TEKENING NR:		
							REPRODUCEREN ZONDER TOESTEMMING VOORAF IS NIET TOEGESTAAN		S3-C248930.2		

TEKENING IN 4 BLADEN, BLAD 1

ONDERWERP: AANZICHT PANEEL GEBOUW B-7100 5PED

P-7451	P-7452	P-7453	P-7454	P-7461	P-7462	P-7463	P-7464
01	01	01	01	01	01	01	01
							
P1 H3	P1 H3	P1 H3	P1 H3	P1 H3	P1 H3	P1 H3	P1 H3
A h	A h	A h	A h	A h	A h	A h	A h
							
5	7	8	9	10	11	12	13

POMPOSTATION POORTUGAAL				02	
MINISTERIE VAN DEFENSIE				04sh	
DGM & T					
S3-C248930.2					
rev.	A	B		replaces	S3-K024978
date	24/03/93	name	KVT		
check	24/03/93	name	KVT		
appr.		name	KVT		
group	CAP 40	name	KVT		
date	95-05 KVT	name	KVT		
description	A AANPASSINGEN	name	KVT		
REFERENCE		name	KVT		

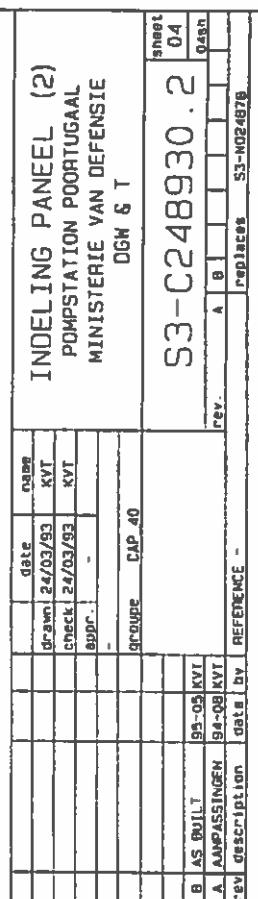


TEKENINGEN OVERZICHT SB-7101

ITEM Nr.	TEKENING / BLAD Nr.	OMSCHRIJVING	REV.	DATUM	OPMERKINGEN	
01	S3-C248930.9	01	TEKENING OVERZICHT	B	11-05-95	AS BUILT
02	S3-C248930.1	01	L.S. INSTALLATIE	B	11-05-95	AS BUILT
03	S3-C248930.1	02	L.S. INSTALLATIE	B	11-05-95	AS BUILT
04	S3-C248930.2	01	AANZICHT PANEEL (1)	B	11-05-95	AS BUILT
05	S3-C248930.2	02	AANZICHT PANEEL (2)	B	11-05-95	AS BUILT
06	S3-C248930.2	03	INDELING PANEEL (1)	B	11-05-95	AS BUILT
07	S3-C248930.2	04	INDELING PANEEL (2)	B	11-05-95	AS BUILT
08	S3-C248930.3	01	VLOERPLAN	A	11-05-95	AS BUILT
09	S3-C248930.3	02	VLOERPLAN	A	11-05-95	AS BUILT
10	S2XC248930.3	01	TRAFOWELD	A	18-08-94	RECTIFICATIE
11	S2XC248930.4	02	GENERATORVELOEN	A	18-08-94	RECTIFICATIE
12	S2XC248930.4	03	SOFTSTARTER 55 kW	A	18-08-94	REV. AT SITE
13	S3-C248930.5	01	APPARATUUR OVERZICHT	0	27-04-94	TRAFQ VOEDING PANEEL 2
14	S3-C248930.5	02	APPARATUUR OVERZICHT	0	27-04-94	TRAFQ VOEDING PANEEL 2
15	S3-C248930.5	03	APPARATUUR OVERZICHT	0	24-03-95	GENERATOR VOEDING PANEEL 3-4-5
16	S3-C248930.5	04	APPARATUUR OVERZICHT	0	24-03-95	GENERATOR VOEDING PANEEL 3-4-5
17	S3-C248930.5	05	APPARATUUR OVERZICHT	A	24-03-95	FREQ. ONVORMERS PANEEL 6 ... 13
18	S3-C248930.5	06	APPARATUUR OVERZICHT	A	24-03-95	FREQ. ONVORMERS PANEEL 6 ... 13


6.4.4.1

TEKENINGEN OVERZICHT		POMPESTATION POORTUGAAL		MINISTERIE VAN DEFENSIE		OGW & T	
S3-C248930.9		sheet 01		rev. A B		raplocas S3-M024878	
drawn	24/03/93	name	KVT	check	24/03/93	KVT	
gddr							
groupe		CAP 40		REFERENCE			
B AS BUILT	95-09 KVT						
A AANPASSINGEN	94-08 KVT						
rev description	date	by					

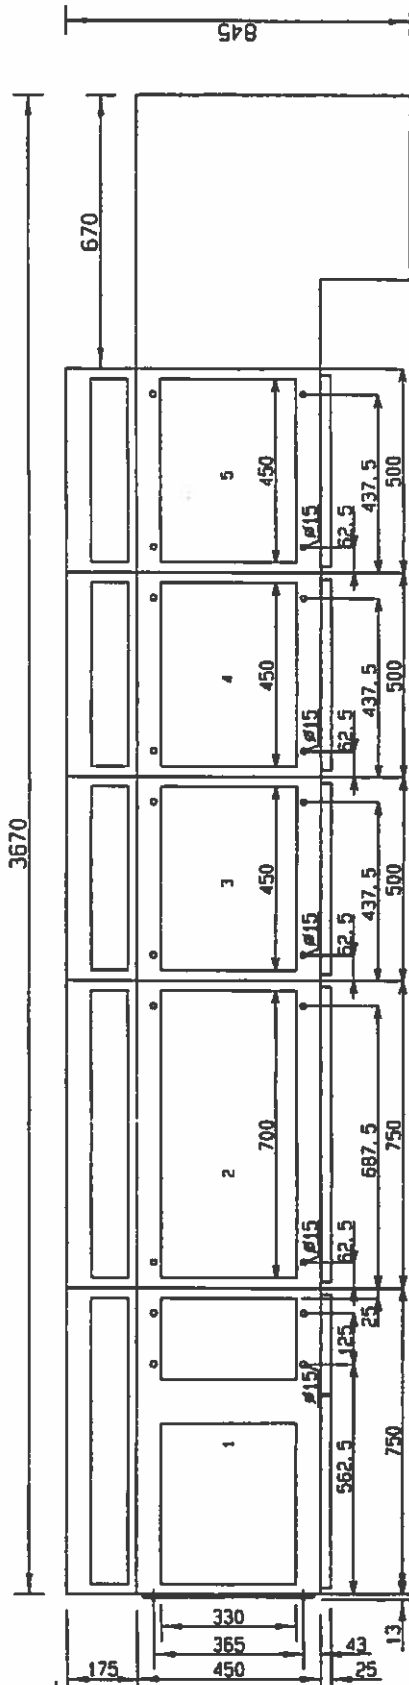


ZIE BLAD 2

VLOERPLAN POMPSTATION PORTUGAL MINISTERIE VAN DEFENSIE DGM & T				sheet 01 02 30	
S3-C248930.3				REV	A
HOLECH				replaces S3-H24878	
drawn	24/03/93	BRNG	POZE		
check	24/03/93				
app.					
group CAP 40					
A 15 BUILT				200511 MIB	
rev description				date by	
REFERENCE					

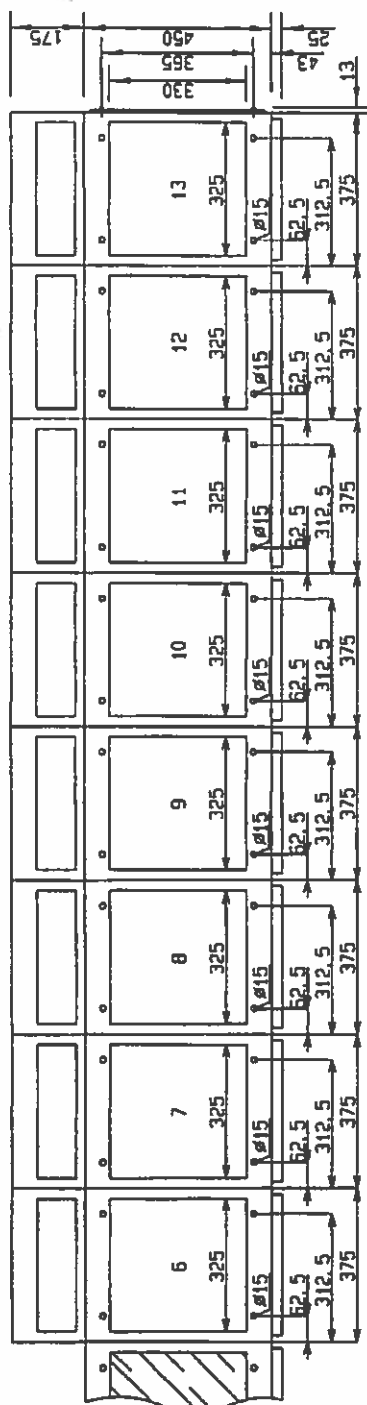

ZIE BLAD 1

VLOERPLAN POMSTATION POORTUGAL MINISTERIE VAN DEFENSIE DGN & T				sheet 02 02 sh
S3-C248930.3				rev A replaces S3-002476
name DPMU PAGE	date 24/03/93 24/03/93	CAP 40		
drawn check EDPF	group CAP 40	HOLEC III		
A AS BUILT rev description	350311 MIB date by	REFERENCE -		

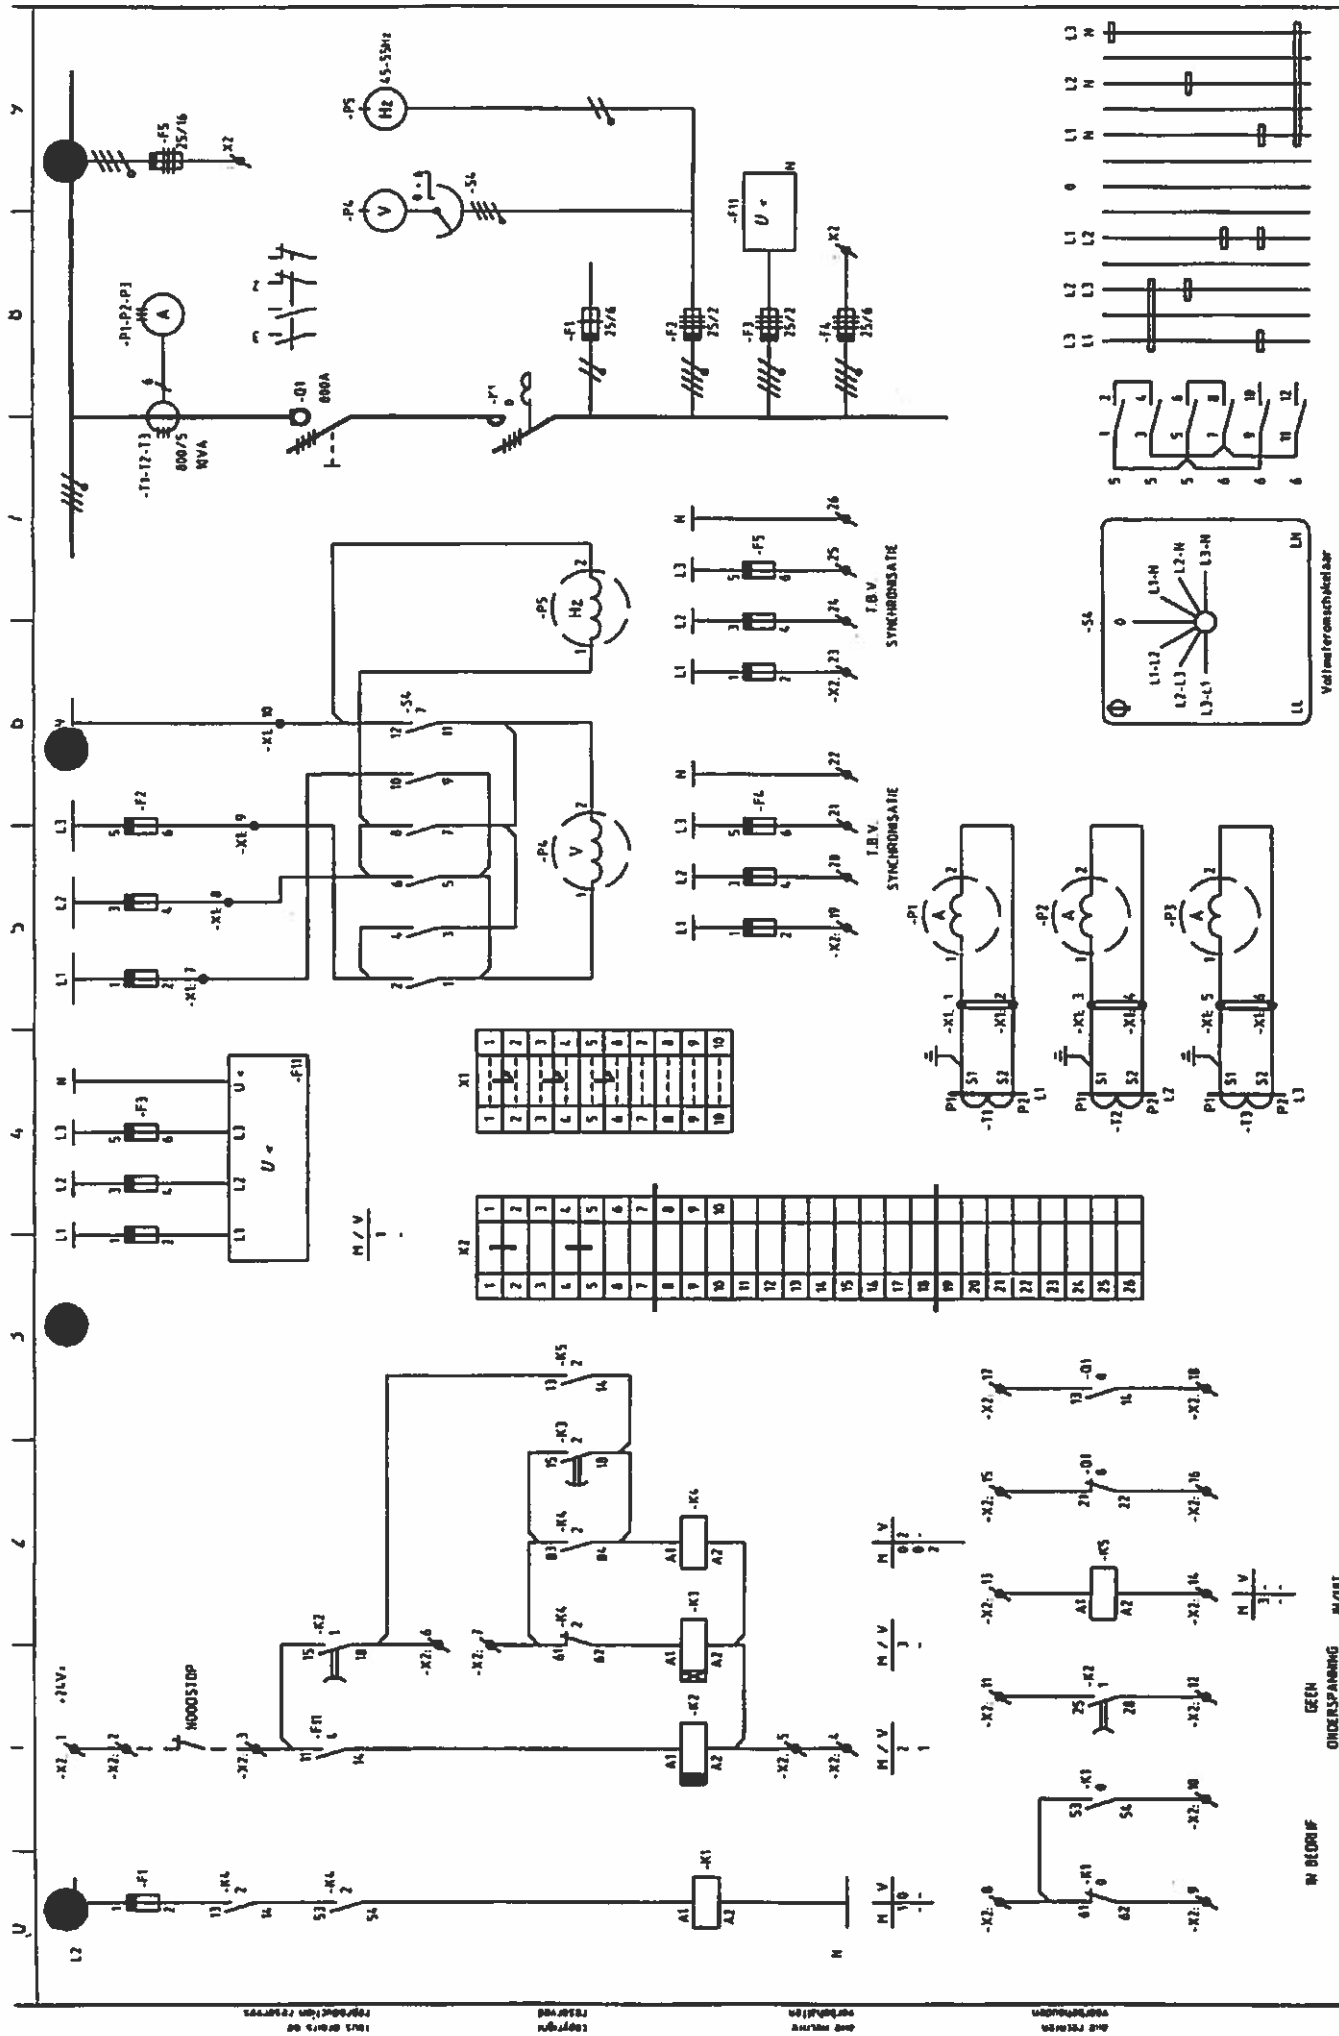

Project: C218930		Project: S2XC248930.4		Blad 1	
Tegengest. SCHEMA		Tegengest. number		van 3 bl.	
INSTALLATIE		w.l. A		VERVANGT:	
PANEL 1		REF:			
COMPARTMENT		PUBLIC SYSTEMS & COMPONENTS B.V.			
Tegengest. SCHEMA		Tegengest. number			
INSTALLATIE		w.l. A			
PANEL 1		REF:			
COMPARTMENT		PUBLIC SYSTEMS & COMPONENTS B.V.			

HOLEC**Apparatuuroverzicht**Documentnr. rev.
S2-C248930.5 0blad 1
van 6Klant : Min.van Defensie DGW & T
Projekt : Pompstation Poortugaldatum : 27 april 1994
auteur : H. LammertinkInstallatie : Trafo voeding PANEEL 2
Paneel :

Aantal	Code	Omschrijving	Art.nr.
1	Q1	Lastscheidingsschakelaar, 4pol 800A Fabr.: Holec, type: Dumeco S22g/4 incl 2 maak en 2 verbreek hulpkontakten	
1	K1	Magneetschakelaar Fabr.: Telemecanique, type: LC1-FC44 2m en 2v hulpkontakten, spoel: 220V 50 Hz	
3	T1/T2/T3	Stroom Transformator Fabr.: Ritz, type: KSO 161 Klasse 1M5-10VA, overzetverhouding 800/5A	
1	F1	Zekeringhouder diazed Fabr.: Holec, type: P20-30, patroon 6A	
6	F2/F3	Zekeringhouder diazed Fabr.: Holec, type: P20-30, patronen 2A	
3	F4	Zekeringhouder diazed Fabr.: Holec, type: P20-30, patronen 6A	
3	F5	Zekeringhouder diazed Fabr.: Holec, type: P20-30, patronen 16A	
1	F11	Netwachter (onderspanningsbeveiliging) Fabr.: Crompton, type: 252 PVVW spanning: 3x380/220V 50Hz 3-fase+N	
1	K2	Tijdrelais, afvalvertraagd Fabr.: Dold, type: MK7873.82, spoel 24V= 2 wissel kontakten, tijdvertraging: 0,05 - 1sec	
1	K3	Tijdrelais opkomvertraagd Fabr.: Dold, type: MK7858.82, spoel 24V= 2 wissel kontakten, tijdvertraging: 0,25 - 2,5sec	
1	K4	Hulprelais Fabr.: Telemecanique, type: CA3-DN31-BD 3m en 1v hulpkontakten, spoel: 24V=	
1	K5	Hulprelais Fabr.: Telemecanique, type: CA3-DN22-BD 2m en 2v hulpkontakten, spoel: 24V=	

HOLECH**Apparatuuroverzicht**Documentnr. rev.
S2-C248930.5 0blad 2
van 6Klant : Min.van Defensie DGW & T
Projekt : Pompstation Poortugaldatum : 27 april 1994
auteur : H. LammertinkInstallatie : Trafo voeding PANEEL 2
Paneel :

Aantal	Code	Omschrijving	Art.nr.
		Deksel voorzien van:	
3	P1/P2/P3	Ampèremeter Fabr.: Faget, type: EIV96 (96x96) (303321) Klasse 1.5, Schaal 0-800A, op stroomtrafo 800/5A	
1	P4	Voltmeter Fabr.: Faget, type: EIV 96 (96x96) (303711) Klasse 1.5, Schaal 0-500V	
1	P5	Tongen Frequency-meter Fabr.: Faget, type: 3FIS 96 (96x96) schaal 45-55 Hz, spanning: 220V 50Hz	
1	S4	Voltmeter-omschakelaar Fabr.: Kraus & Naimer, type: C10A007ES2, 0 + 6 posities, met zwarte basisplaat	3313421

HOLEC 		Apparatuuroverzicht	Documentnr. rev. S2-C248930.5 0	blad 3 van 6
Klant : Projekt :		Min.van Defensie DGW & T Pompstation Poortugal	datum : 24 maart 1995 auteur : H. Lammertink	
Installatie : Paneel :		Generator voeding PANEEL 3 - 4 - 5		
Aantal	Code	Omschrijving	Art.nr.	
1	Q1	Lastscheidingsschakelaar, 4pol 400A Fabr.: Holec, type: Dumeco S32g/4 incl 2 maak en 2 verbreek hulpkontakten		
1	K1	Magneetschakelaar Fabr.: Telemecanique, type: LC1-FJ44 2m en 2v hulpkontakten, spoel: 220V 50 Hz		
3	T1/T2/T3	Stroom Transformator Fabr.: Ritz, type: KSO 63/1 Klasse 1M5-10VA, overzetverhouding 400/5A		
1	T4	Stroom Transformator Fabr.: Ritz, type: KSO 63/1 Klasse 1M5-5VA, overzetverhouding 400/5A		
1	F1	Zekeringhouder diazed Fabr.: Holec, type: P20-30, patroon 6A		
6	F2/F3	Zekeringhouder diazed Fabr.: Holec, type: P20-30, patronen 2A		
6	F4/F5	Zekeringhouder diazed Fabr.: Holec, type: P20-30, patronen 16A		
1	F11	Netwachter (onderspanningsbeveiliging) Fabr.: Crompton, type: 252 PVVW spanning: 3x380/220V 50Hz 3-fase+N		
1	F12	Terugwattbeveiliging, Fabr.: Selco, type: T2000-00 spanning: 220V 50Hz , stroomingang 5A		
1	K2	Hulprelais Fabr.: Telemecanique, type: CA3-DN22-BD 2m en 2v hulpkontakten, spoel: 24V=		
1	K3	Hulprelais Fabr.: Telemecanique, type: CA2-ENB22 2m en 2v hulpkontakten, spoel: 24V=		

HOLEC		Apparatuuroverzicht		Documentnr. S2-C248930.5	rev. 0	blad 4 van 6
Klant : Projekt :		Min.van Defensie DGW & T Pompstation Poortugal		datum : 27 april 1994 auteur : H. Lammertink		
Installatie : Paneel :		Generator voeding PANEEL 3 - 4 - 5				
Aantal	Code	Omschrijving			Art.nr.	
		Deksel voorzien van:				
3	P1/P2/P3	Ampèremeter Fabr.: Faget, type: EIV96 (96x96) (303317) Klasse 1.5, Schaal 0-400A, op stroomtrafo 400/5A				
1	P4	Voltmeter Fabr.: Faget, type: EIV 96 (96x96) (303711) Klasse 1.5, Schaal 0-500V				
1	P5	Tongen Frequency-meter Fabr.: Faget, type: 3FIS 96 (96x96) schaal 45-55 Hz, spanning: 220V 50Hz				
1	S4	Voltmeter-omschakelaar Fabr.: Kraus & Naimer, type: C10A007ES2, 0 + 6 posities, met zwarte basisplaat			3313421	

HOLEC**Apparatuuroverzicht**

Documentnr.

rev.

blad 5

S2-C248930.5

A

van 6

Klant :

Min.van Defensie DGW & T

Projekt :

Pompstation Poortugal

datum : 24 maart 1995

auteur : H. Lammertink

Installatie :

Freq.Omvormers PANEEL 6...13

Paneel :

Aantal	Code	Omschrijving	Art.nr.
1	Q1	Lastscheidingsschakelaar, 4pol 160A Fabr.: Holec, type: Dumeco S32c/4	
3	F1	Zekeringhouder H.R.C. DIN00 Fabr.: Holec, type: PI 85-00, H.R.C. patronen 160A (max)	
2	K1/K01	Magneetschakelaar Fabr.: Telemecanique, type: LC1-FF44 3m en 1v hulpkontakten, spoel: 220V 50 Hz	
1	T1	Stroom Transformator Fabr.: Ritz, type: KSO 62/1 Klasse 1M5-5VA, overzetverhouding 125/1A	
3	T2	Stroom Transformator Fabr.: Ritz, type: KSO 62/1 Klasse 3M5-10VA, overzetverhouding 125/5A	
1	A1	Softstarter, Fabr.: Safronics Unistart, type: 120/400/43/F + optiekaart A, netspanning: 3x380V 50Hz.	
1	F2	Thermisch overstroom relais Fabr.: Telemecanique, type: LR2-D1308 + LA7-D1064+ DX1AP25, instelbereik 2,5..4,0 A	
1	F4	Thermistor relais Fabr.: ABB, type: Custorapid C 105.2, spanning: 220V 50Hz	
1	F3	Zekeringhouder diazed Fabr.: Holec, type: P20-30, patroon 6A	
1	F5	Zekeringhouder diazed Fabr.: Holec, type: P20-30, patroon 2A	
1	K2	Hulprelais Fabr.: Telemecanique, type: CA3-DN31-BD 3m en 1v hulpkontakten, spoel: 24V=	
3	K3/K4/K5	Hulprelais Fabr.: Telemecanique, type: CA3-DN22-BD 2m en 2v hulpkontakten, spoel: 24V=	
1	U1	Stroom-meetwaarde omvormer Fabr.: Faget, type: EL181, op stroomtrafo 125/1A hulpspanning 220V 50Hz, uitgang: 4-20mA	

HOLECH		Apparatuuroverzicht		Documentnr. S2-C248930.5	rev. A	blad 6 van 6
Klant : Projekt :		Min.van Defensie DGW & T Pompstation Poortugal		datum : 24 maart 1995 auteur : H. Lammertink		
Installatie : Paneel :		Freq.Omvormers PANEEL 6...13				
Aantal	Code	Omschrijving			Art.nr.	
		Deksel voorzien van:				
1	P1	Ampèremeter Fabr.: Faget, type: EIV 96 (96x96) (303212) Klasse 1.5, Schaal 0 - 125/250A, op stroomtrafo 125/1A				
1	H3	Urenteller Fabr.: Faget, type: U1S (96x96), spoel: 220V 50Hz				
2	H1/H2	Signaallamp houder, Fabr.: Olten, type: 02-061 1 led type 02.963.25, spanning 24V= lens: kleur helder, type 02.901.7				
2	S1/S2	IN / UIT drukknop, Fabr.: Olten, type: 02-111 lens: kleur groen / rood, type 02.901.5 / 02.901.2				