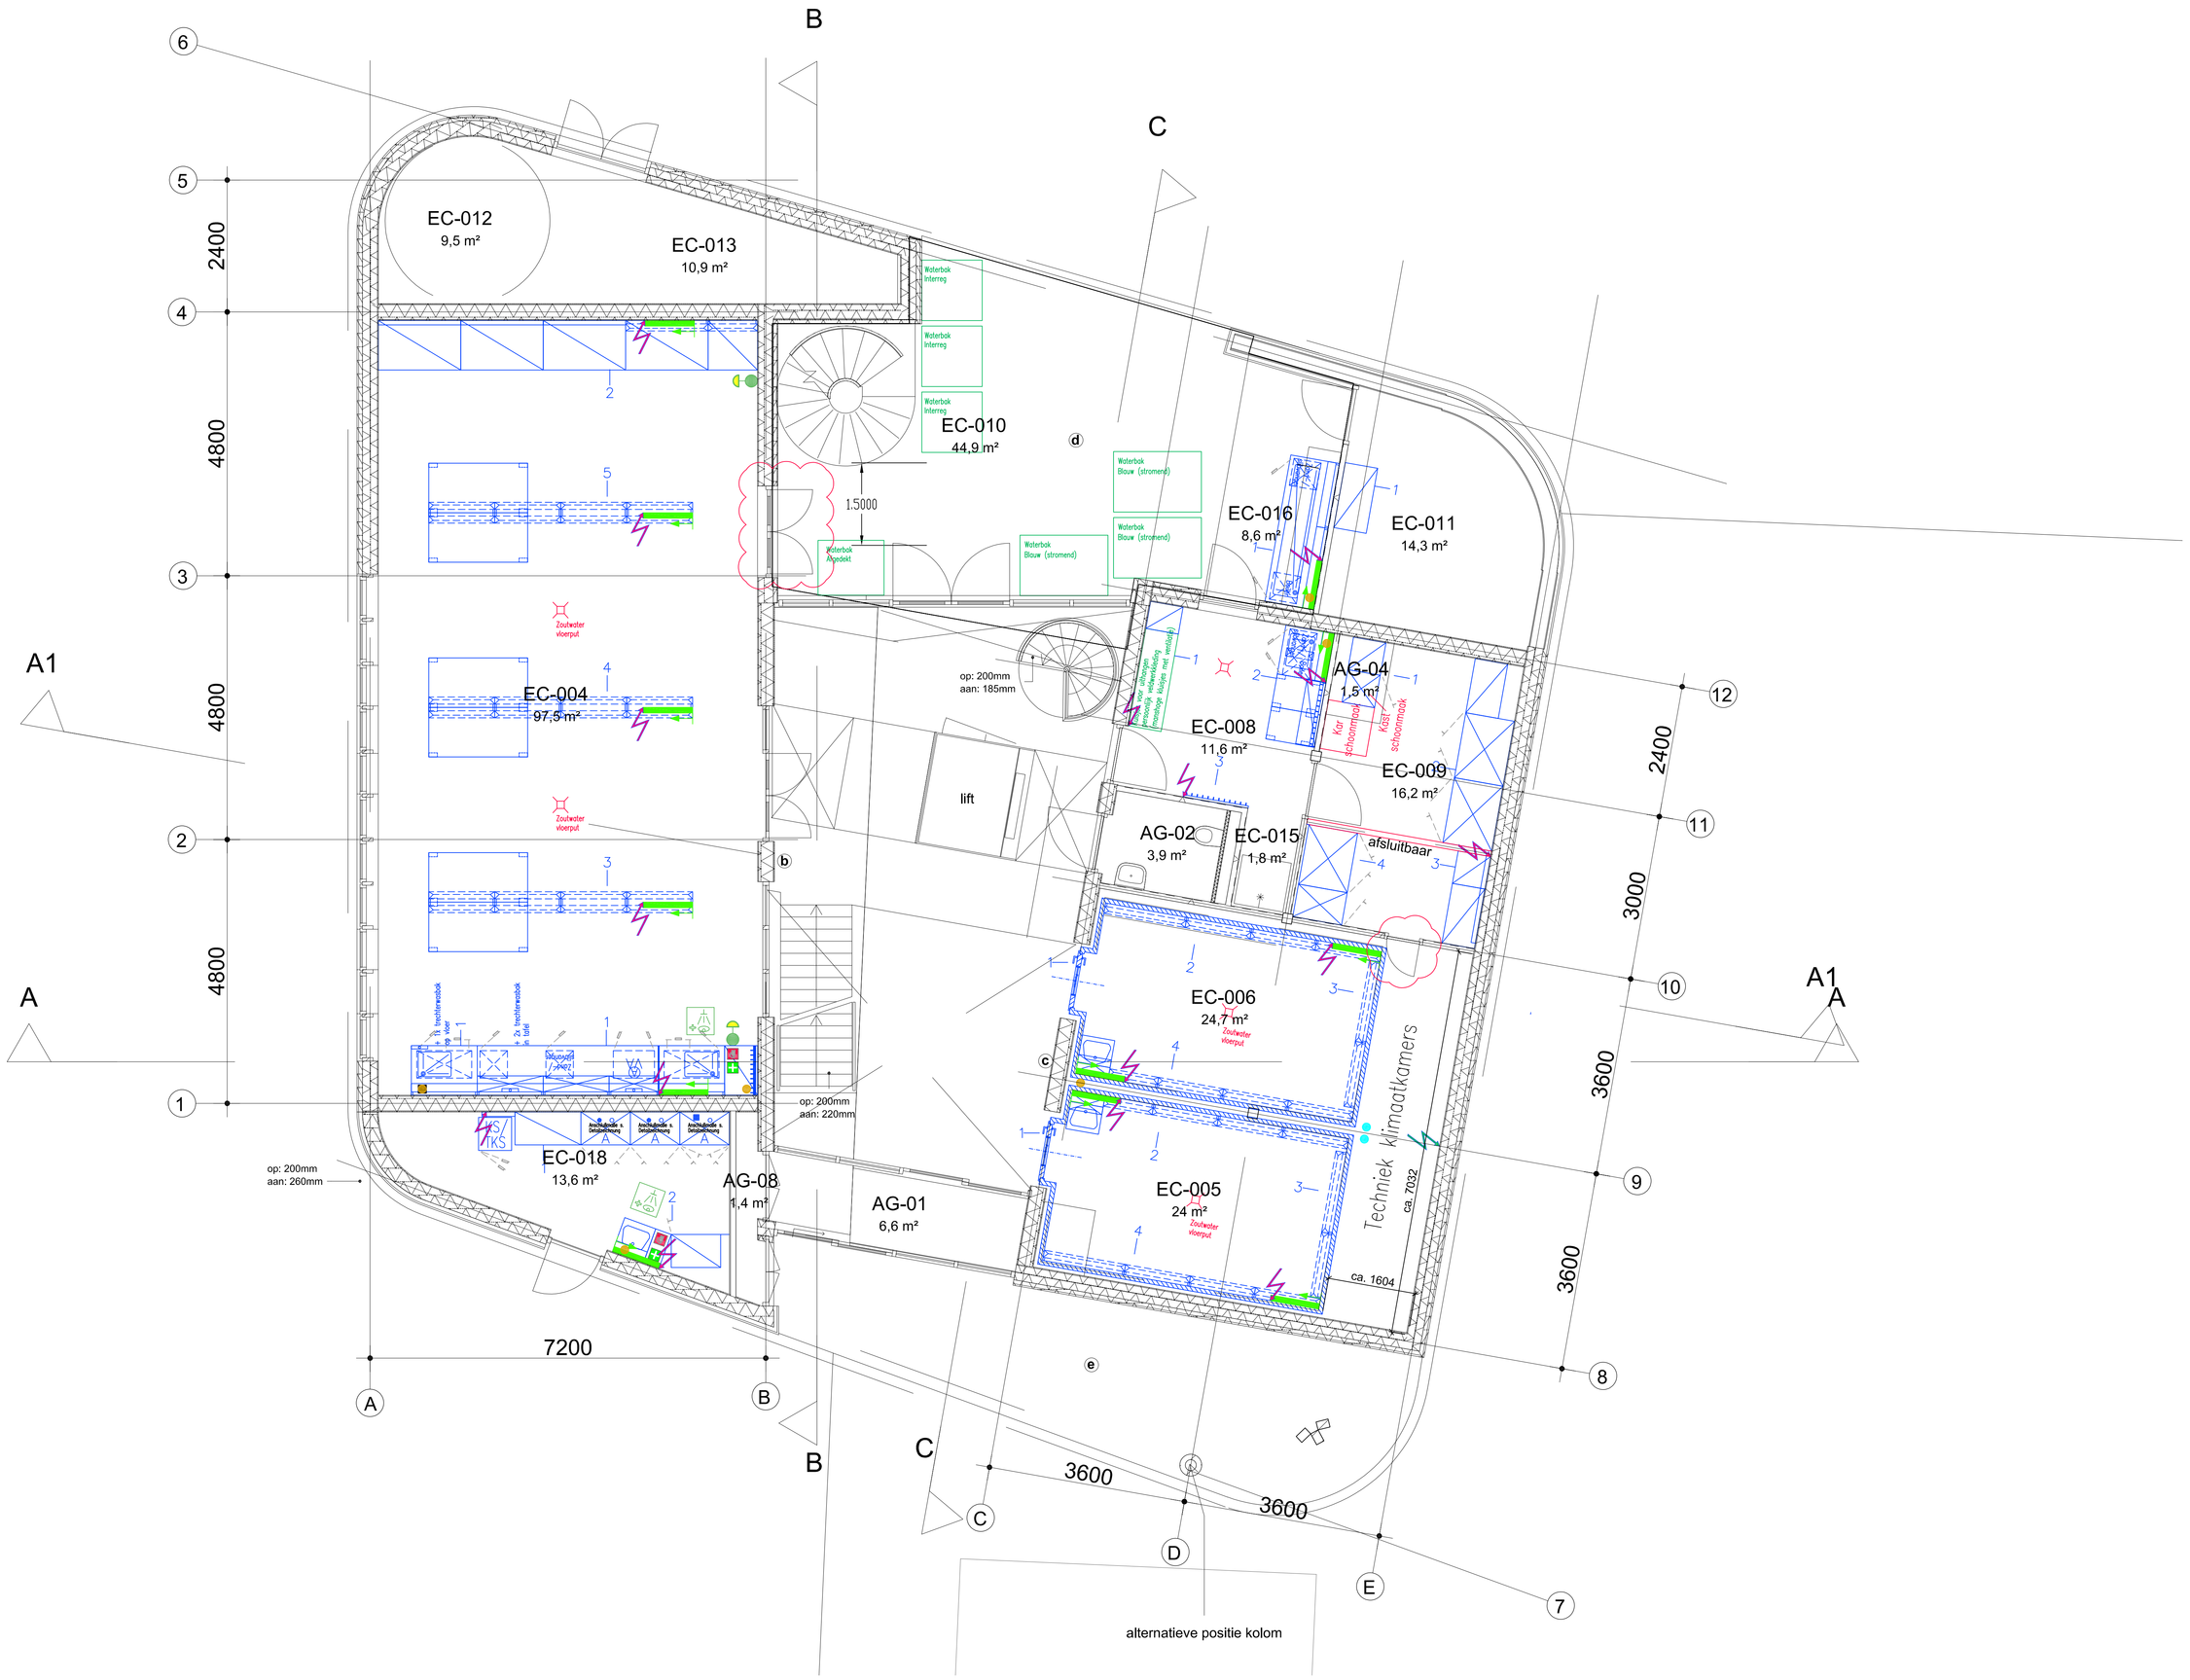

SYMBOOL LEGENDA VOOR LABORATORIUMINRICHTING

- Energiecel
- Dubbele energiecel
- Energiecel met wandhangkast
- Energiecel met wandschappen
- Hangende energiebrug
- Energiezuil
- E&W wandgoot
- E-goot
- Energiecel voor uitwerkbureau
- Opslagkast-hoog
- Voorraadstelling-hoog
- Afgezogen omkasting, tafel uitvoering
- Afzuigkap
- Weegtafel
- Trolley voor LAF-kast
- Onderbouwkast van 1 lade en vleugdeur
- Onderbouwkast afgezogen
- Laboratorium spoelbak
- Kapstok/wandhaken
- Labjassen kast
- Noodvoorzieningskast
- Verrijdbare tafel
- Veiligheidskast voor opslag oplosmiddelen
- Veiligheidskast voor zuren en logen
- Veiligheidskast voor opslag gasflessen
- Zuurkast met een veiligheidkast onderbouw
- Handwasbak-unit
- Voorraadstelling voor pallets
- Onderbouwkast van 2 vleugddeuren
- Onderbouwkast van lades

Oogdouche | Nooddouche | E-demarcatie | E-demarcatie klimaatkamers | W-demarcatie

Noodstop | Afvoer | Afvoer Zoutwater | Afvoer condensaat klimaatkamer | Vloerput

Voor details van E&W-aansluitingen, zie demarcatie-handboek

LEGENDA VOOR LABORATORIUMINRICHTING

A	Afzuiging	KT	Vrieskist
P	Puntafzuiging	LF	LAF-kast klasse-II
2-	Positie Nr. Inrichting DH	SL	Zuren en logen
-80°C	Vrieskast -80°C	SP	Spoelmachine
BS	Broedstoof	TKS	Vrieskast
EIS	IJsmachine	UZ	Ultra centrifuge
GF	Gevaarlijke stoffen/oplosmiddelen	VA	Vakuum systeem
KS	Koelkast		

dr. heinekamp
Leidse Rijn 51 • 3454 PZ De Meern
Tel.: +31 / (0)30 310709 – 2
info@heinekampbenelux.com

Tekeningnummer: DH-38790-00

Nieuwbouw JRCZ, Middelburg
Fase-3, Labinrichting begane grond
Bouwkundige onderlegger: 25-03-2021

Schaal: 1:50

	Datum	Naam
Tek.	12.04.2021	LW
Acc.		