Betonkwaliteit fundering	C30/37	XC4	wapening 100 kg/m3
Betonkwaliteit betonvloer	C30/37	XC4/XS3	wapening 180 kg/m3
Betonkwaliteit druklaag	C30/37	XC4/XS3	wapeningsnet kruisnet ø8-100
Staalkwaliteit	S355J2H		
Houtkwaliteit	gelijmdhout:		GL28h
	standaardhout:		C24

Compartiment tussen as A-B / 1-4 30 minuten brandwerend uitvoeren

K4 / K3 — K4 = kolom boven de vloer
K3 = kolom onder de vloer

HB <bxh> / h.o.h. <c> — Overspanningsrichting houten balklaag <b> x <h>
h.o.h. <c> voorzien multiplex d = 18 mm

(G)KP<a> / +dl=<b> — Overspanningsrichting (geïsoleerde (RC = 4,0))
kanaalplaatvloer d=<a> met een gewapende
druklaag van d=<b>

HSB wand met aangegeven dikte 271 mm + 2x 18 mm, h.o.h. 400 mm
tenzij anders aangegeven.
Naast sparingen en t.p.v. opleggingen van houten lateien en onderslagen
een dubbele stijl toepassen. Stijlen verankeren aan onderliggende
constructie.

Bestaande constructie

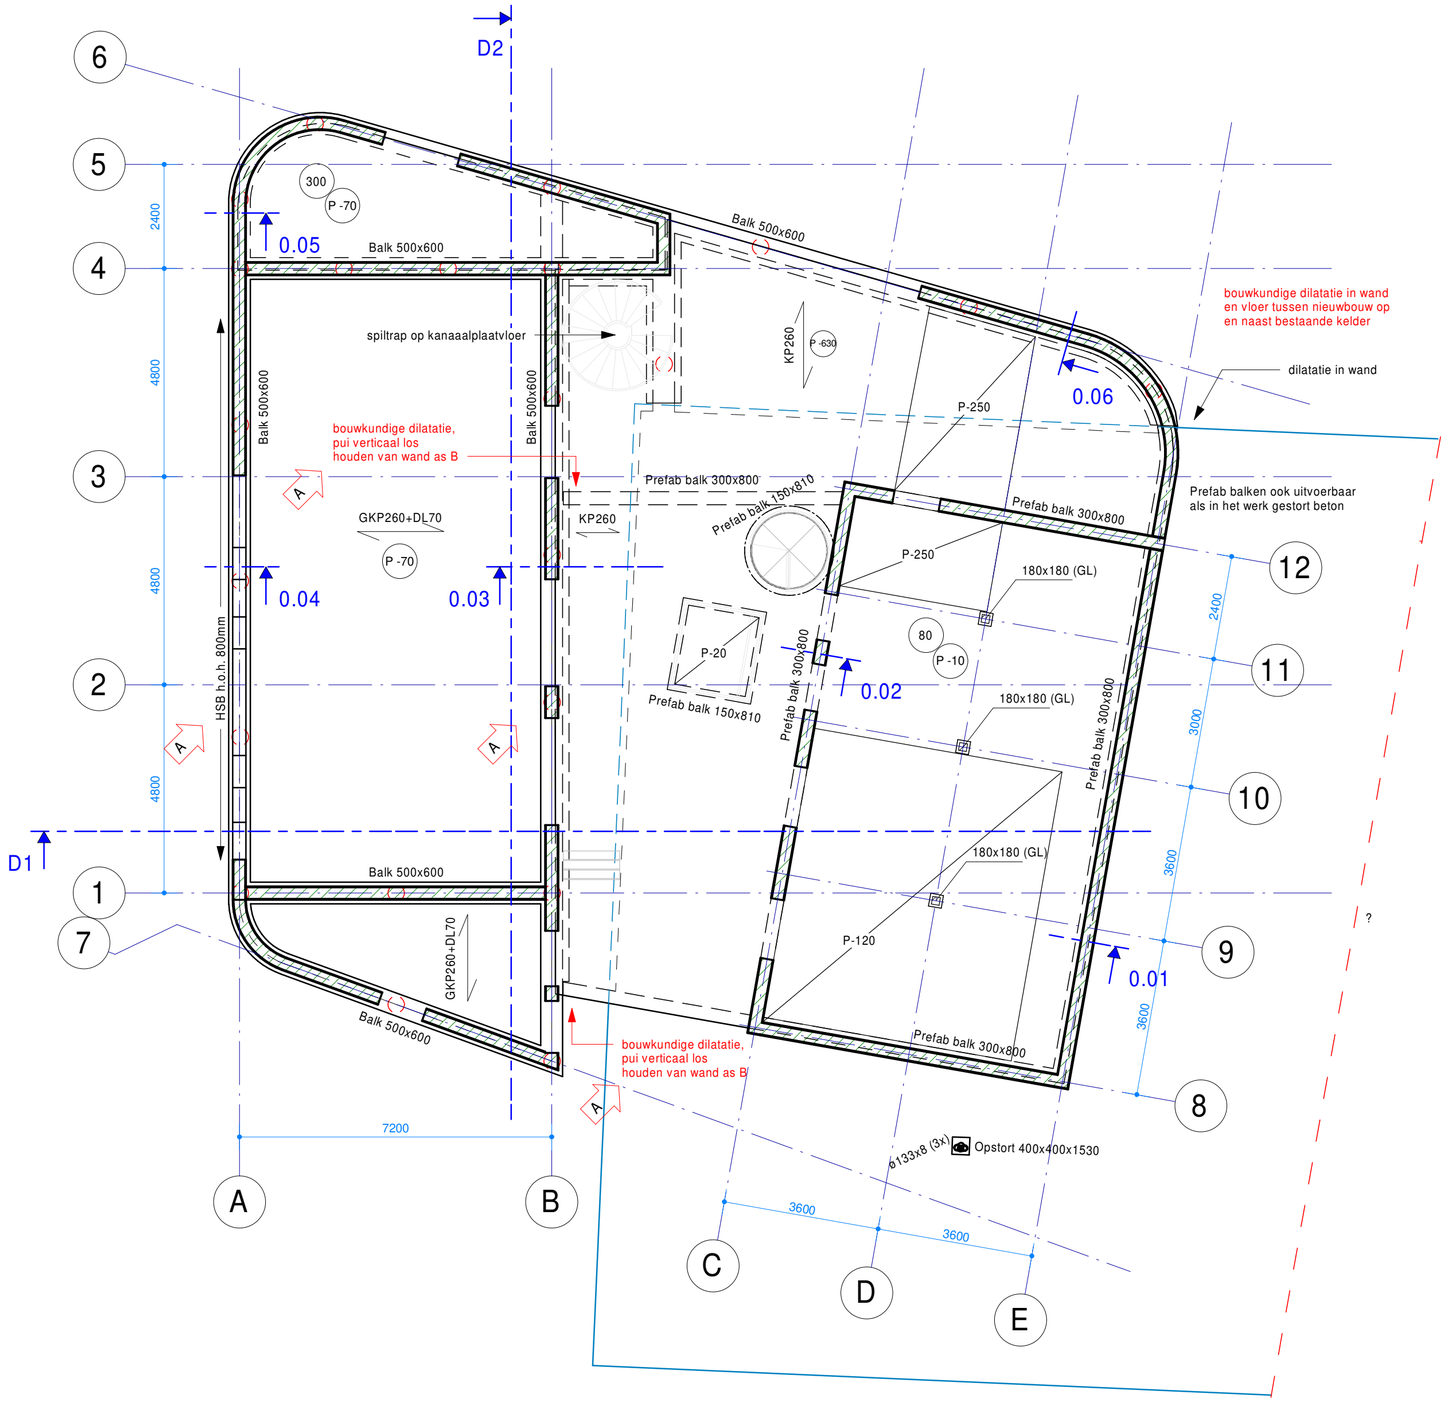

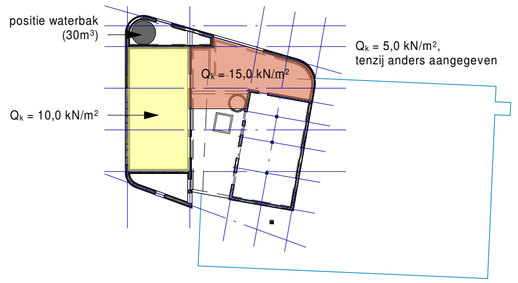

IMd
Raadgevende Ingenieurs

Postbus 50521
3007 JA Rotterdam
Piekstraat 77
3071 EL Rotterdam

T 010 201 23 60
E imd@imdbv.nl

www.imdbv.nl

Joint Research Center Zeeland - fase 3 : project
Rothuizen BouwMeesterPro : opdrachtgever
RDH Architecten Stedenbouwkundigen : architect

4791 : projectnummer
P.A. Noomen RC : projectleider
S. Lamping : projecttekenaar

Diverse wijzigingen, zie pijlen : omschrijving wijziging
20-05-2021 : datum wijziging

Plattegrond begane grond : onderdeel
1:100 : schaal
A2 [594x 420] : papierformaat
29-04-2021 : datum

TO 0.01V-A : fase-tekeningnaam-versie