


Palenstaat Fundex palen				
Paal afmeting			Draagvermogen	Aantal
Type	Schacht diameter (mm)	Voet diameter (mm)	Fdruk (kN)	
	380	450	900	

Voor geotechnisch draagvermogen zie funderingsadvies.



Overzicht Afhakhoogtes	
Lettercode	Afhakhoogte tov Peil
a	-1110

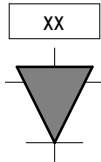

Sondering uitgevoerd met kleefmeting

Peil = b.k. afgewerkte begane grondvloer = NAP + 0,50 m

Geotechnisch paal draagvermogen en sonderingen volgens rapport AA18908-3 d.d. 20-04-2021 door Geomet Geotechniek.

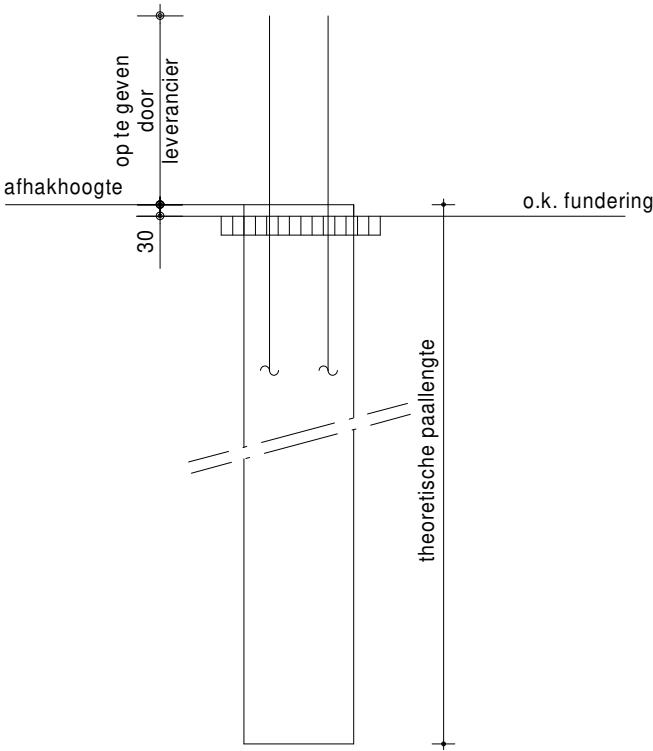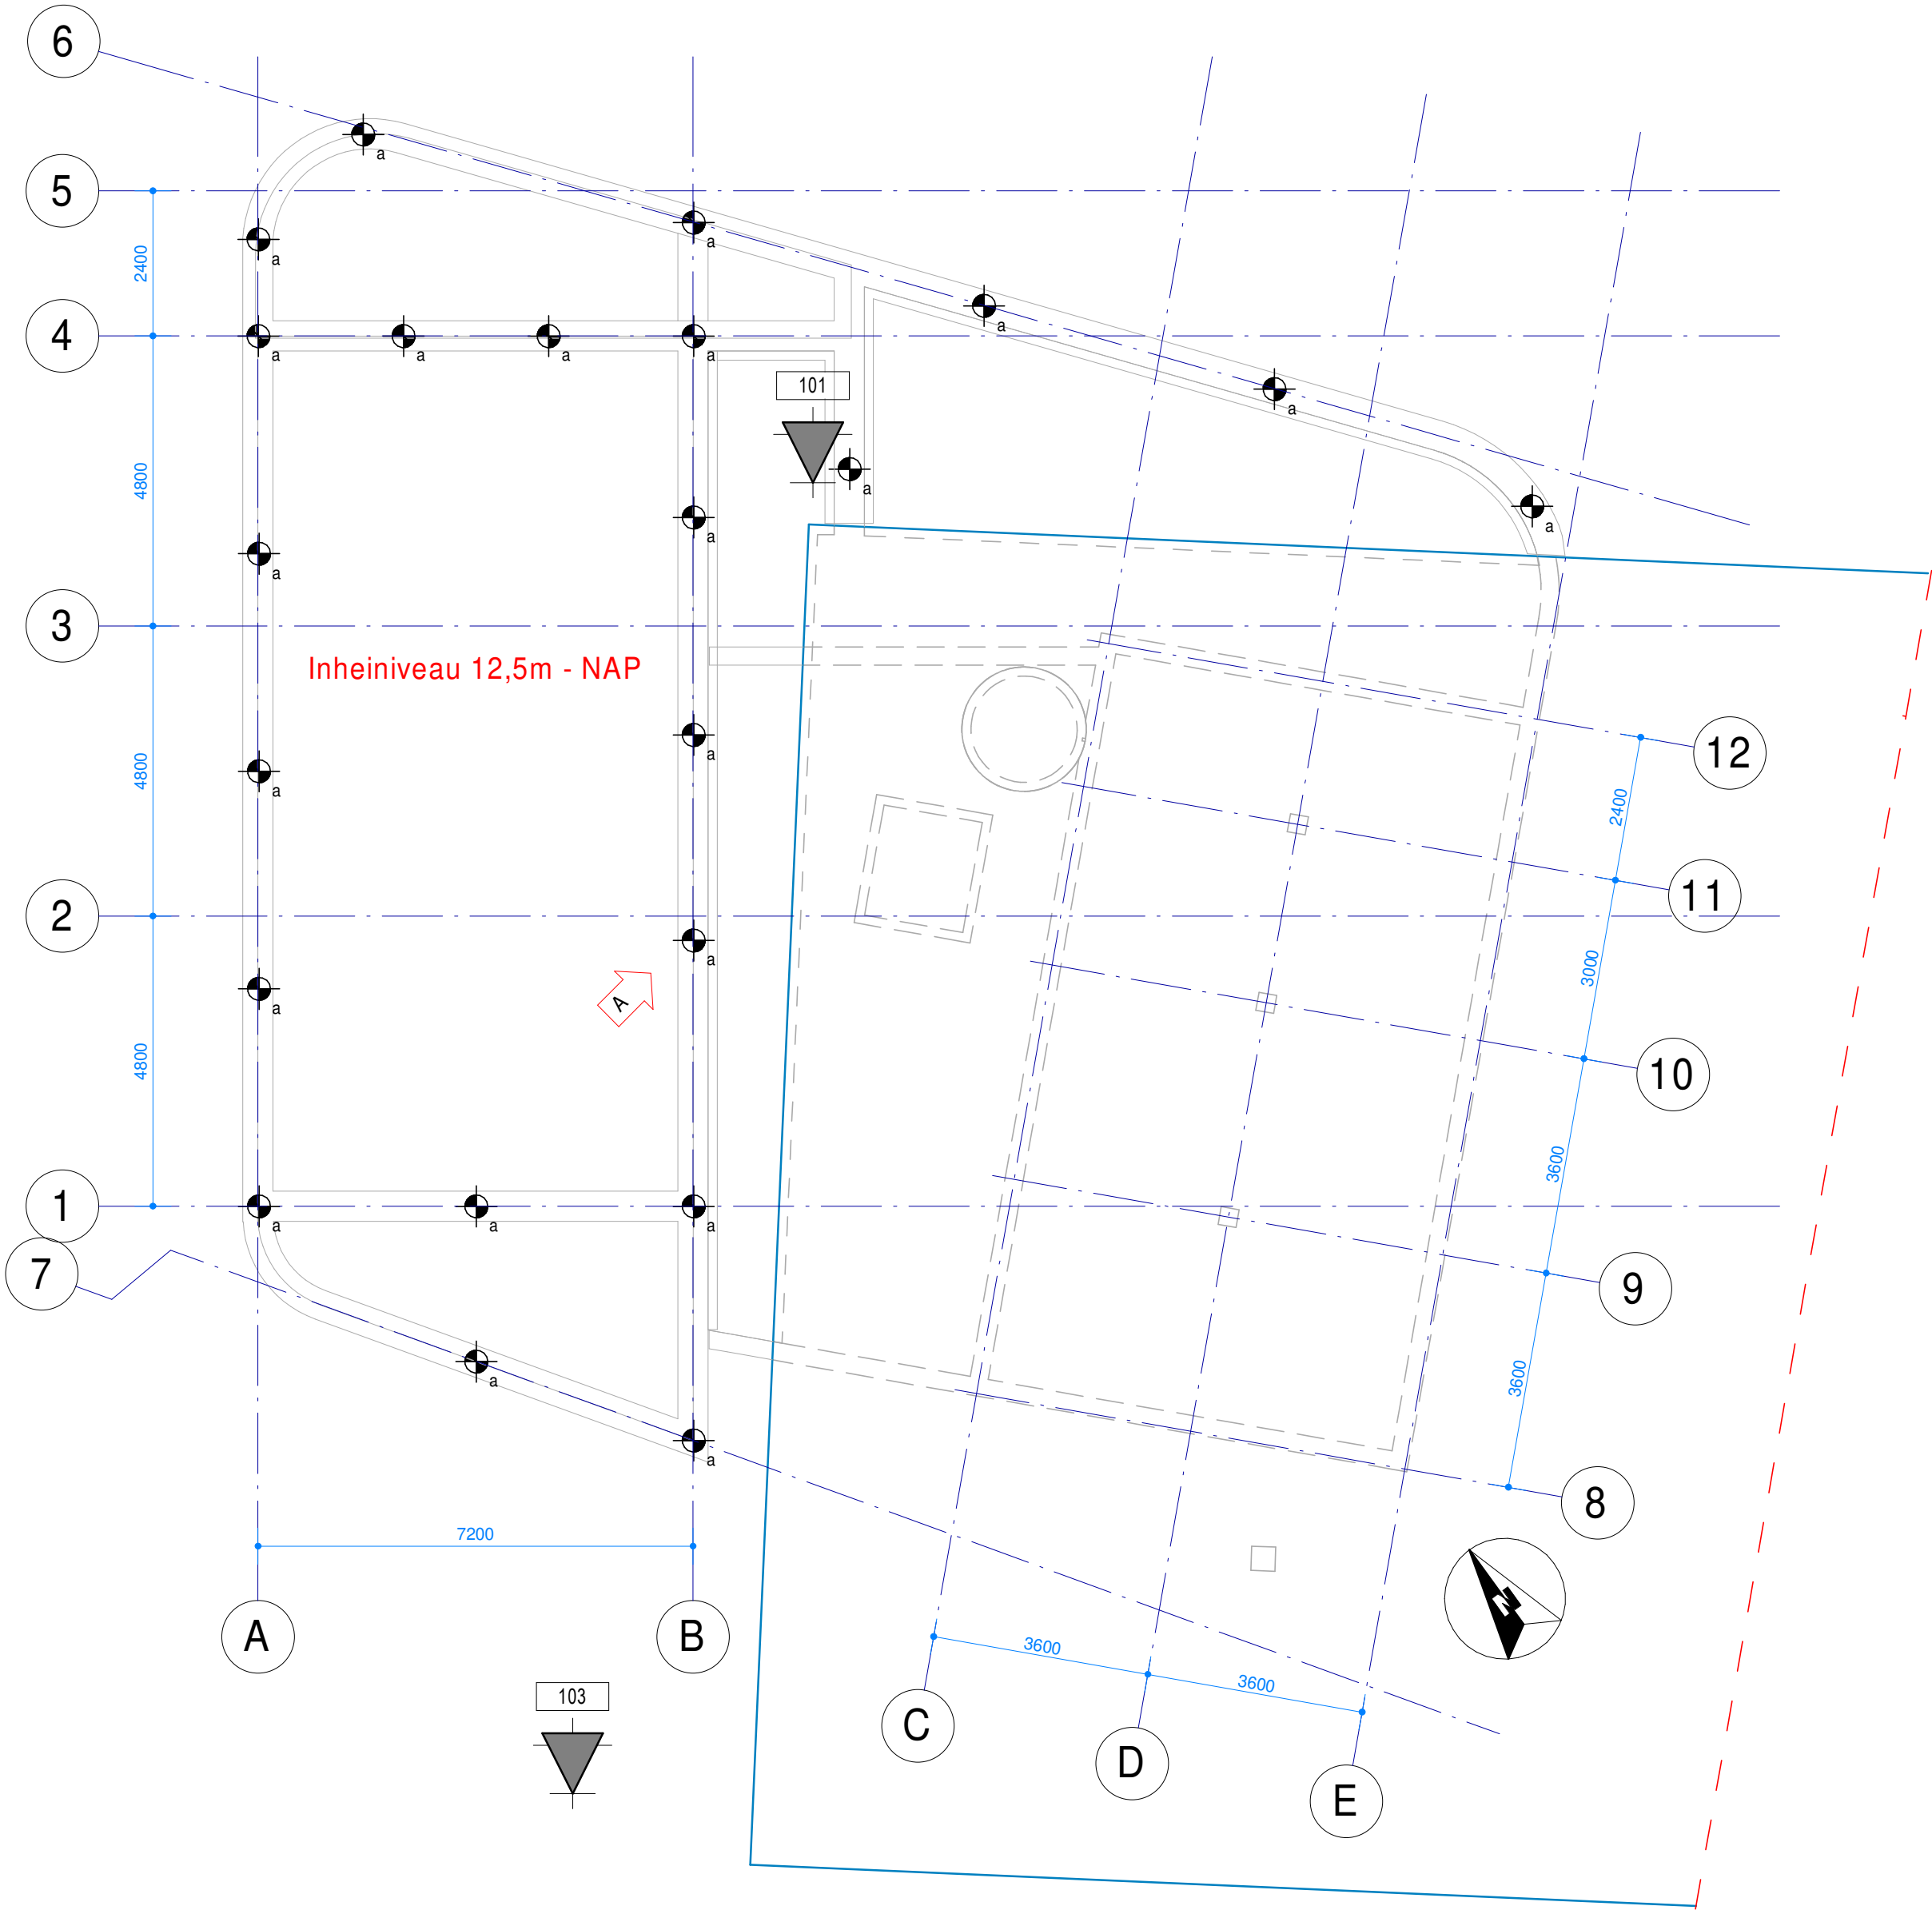

IMd
Raadgevende
Ingenieurs

Postbus 50521
3007 JA Rotterdam
Piekstraat 77
3071 EL Rotterdam
T 010 201 23 60
E imd@imdbv.nl
www.imdbv.nl

Joint Research Center Zeeland - fase 3 : project
Rothuizen BouwMeesterPro : opdrachtgever
RDH Architecten Stedenbouwkundigen : architect

4791 : projectnummer
P.A. Noomen RC : projectleider
S. Lamping : projecttekenaar

Diverse wijzigingen, zie pijlen : omschrijving wijziging
20-05-2021 : datum wijziging

Palenplan : onderdeel
1:100 : schaal
A2 [594x 420] : papierformaat
29-04-2021 : datum

TO 1V-A : fase-tekeningnaam-versie