




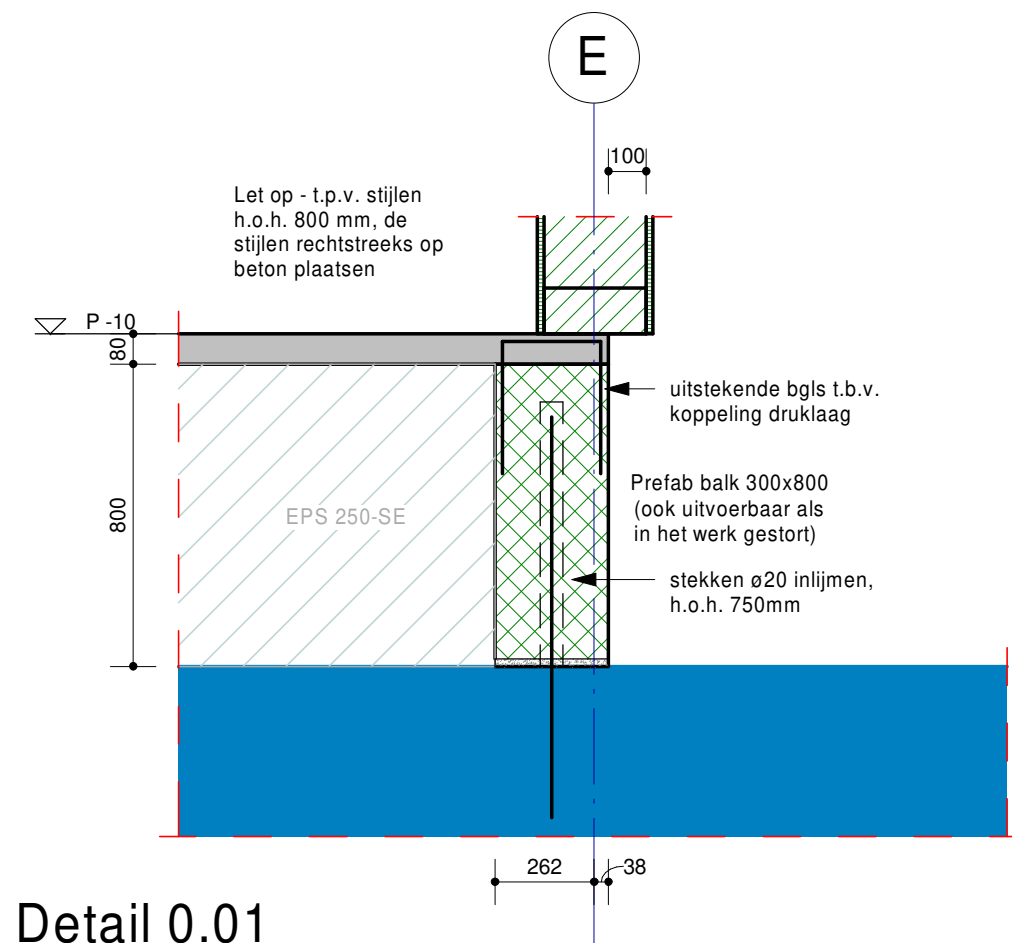


Detail 0.01
Schaal: 1 : 20

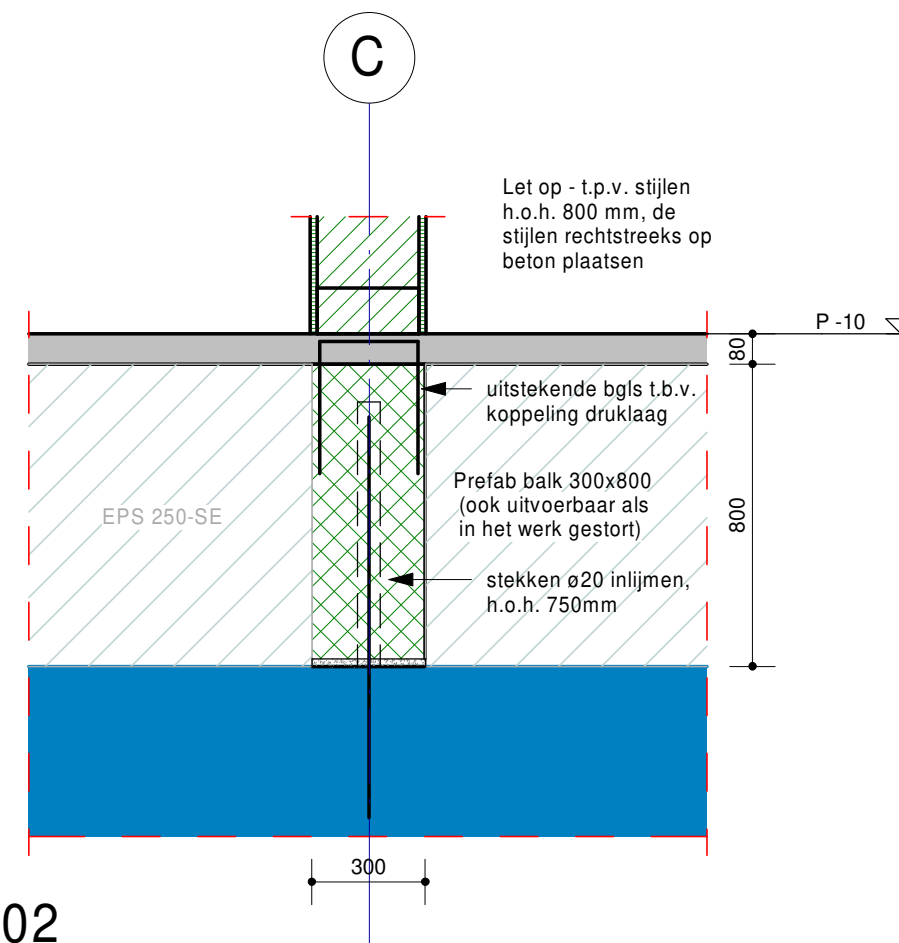


Detail 0.02
Schaal: 1 : 20

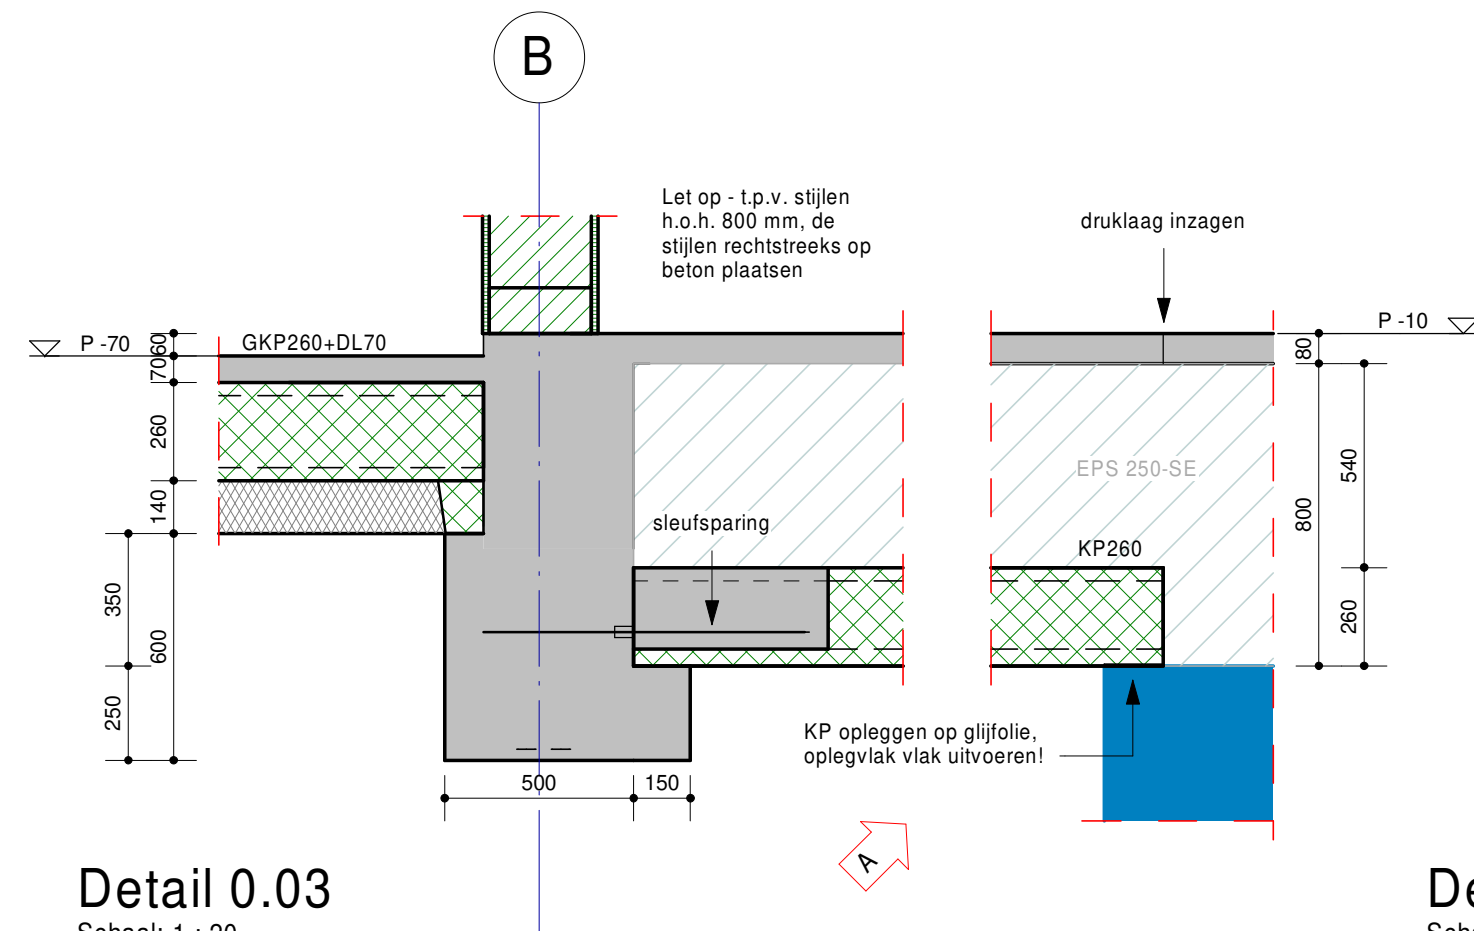


Detail 0.03
Schaal: 1 : 20

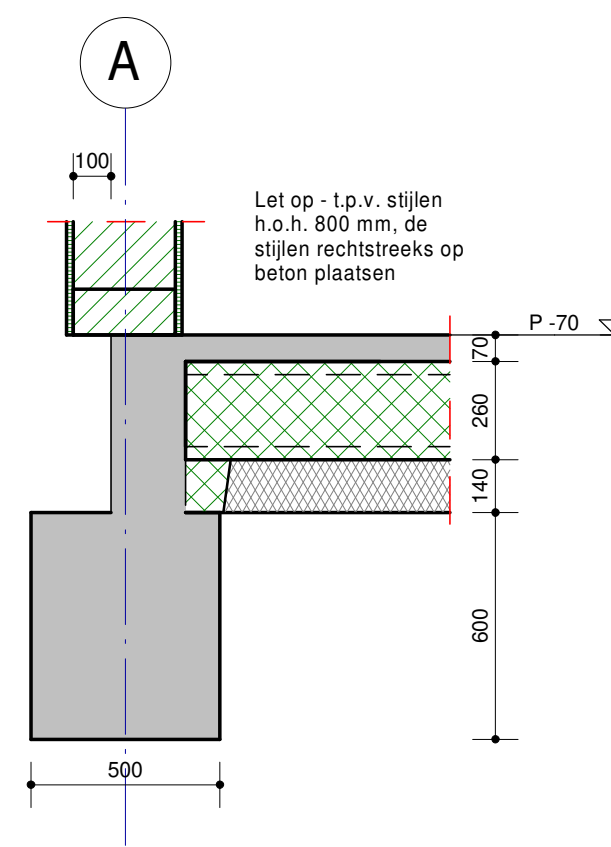

Detail 0.04
Schaal: 1 : 20

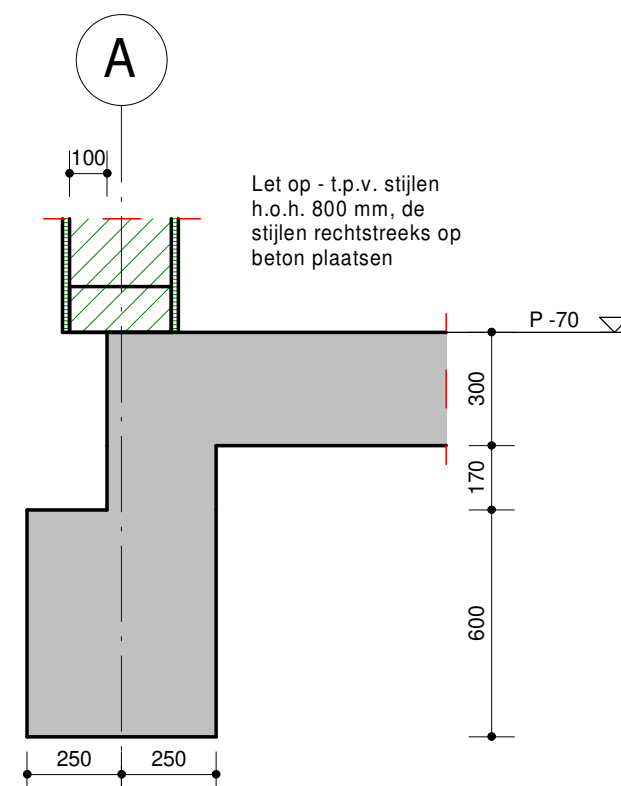

Detail 0.05
Schaal: 1 : 20

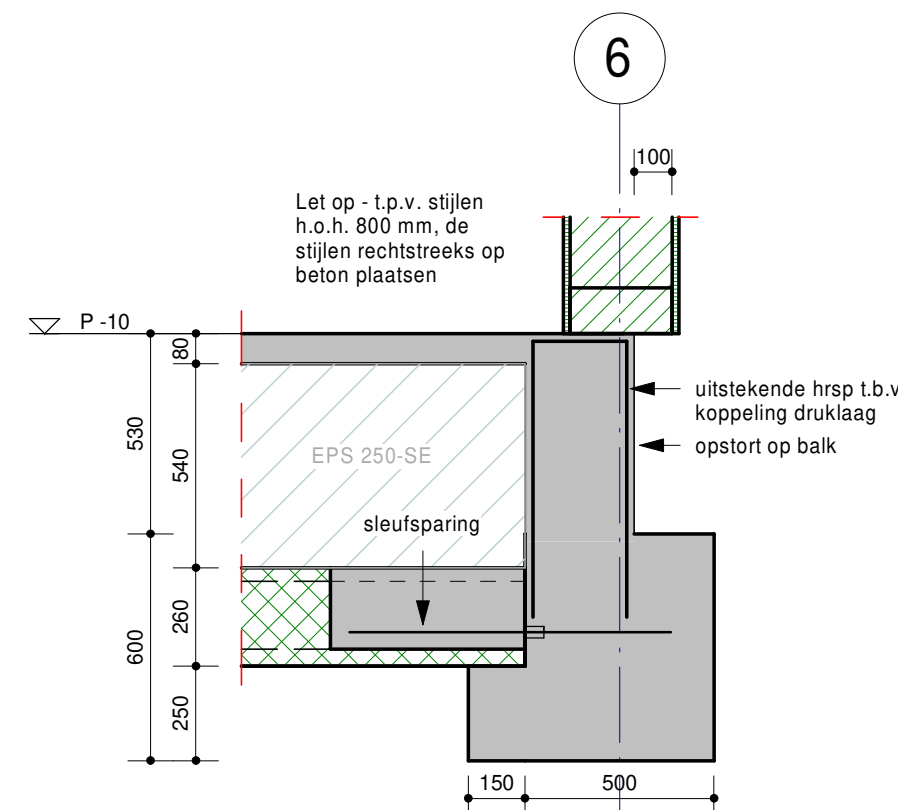

Detail 0.06
Schaal: 1 : 20

IMd
Raadgevende
Ingenieurs

Postbus 50521
3007 JA Rotterdam
Piekstraat 77
3071 EL Rotterdam
T 010 201 23 60
E imd@imdbv.nl
www.imdbv.nl

Joint Research Center Zeeland - fase 3 : project
Rothuizen BouwMeesterPro : opdrachtgever
RDH Architecten Stedenbouwkundigen : architect

4791 : projectnummer
P.A. Noomen RC : projectleider
S. Lamping : projecttekenaar

Diverse wijzigingen, zie pijlen : omschrijving wijziging
20-05-2021 : datum wijziging

Details : onderdeel
1:20 : schaal
A2 [594x 420] : papierformaat
29-04-2021 : datum

TO DET1V-A : fase-tekeningnaam-versie