


Stuklijst Roosters (gehele verdieping)

Aantal	Fabriek	Type	Afmeting	Diameter	Kleur
6	Solid Air	wTHADO	325x125mm		RAL 9010
5	Trox	RFD		Ø160mm	RAL 9010
4	Trox	RFD		Ø200mm	RAL 9010
3	Trox	RFD		Ø315mm	RAL 9010
1	Solid Air	WUDDO	Ø15x55mm		RAL 9006
2	Solid Air	PRVDDU 550	556x556mm		RAL 9006

- RENVOL:**
- CV-aanvoering
 - - - CV-terouleiding
 - GW-aanvoering
 - - - GW-terouleiding
- CV en GW:**
- Leidingen
 - v DMSD: gelaste stalen draadpijp NEM 3257
 - v DMSD: naadloos stalen vlampijp NEN 2323 verbindingen middels lassen
 - Isolatie CV: Thermisch: minerale wol afwerking duffolie
 - Isolatie GW: Dampdicht: Armaflex AF
 - Bestaande CV-leidingen overgenomen van de bestaande revisietekeningen, en gecontroleerd in de bestaande situatie
- Lucht:**
- Kanalen: Sendzinc verzinkt plaatstaal
 - Brandkleppen: Trox
 - Volumeregelaars: kanalenleverancier
- Symbolen:**
- ▼ Afzuigrozet: Fabr. Solid Air, Type: RRVO
 - Regelklep t.b.v. luchtkanaal
 - Brandklep t.b.v. luchtkanaal
 - Tweewegsluiter
 - Kogelkraan
 - Inregelafsluiter
 - Maatvoering hartlijn vanuit vloer
 - Diameter • Maatvoering hartlijn vanuit vloer
 - Maatvoering hartlijn vanuit onderkant beton

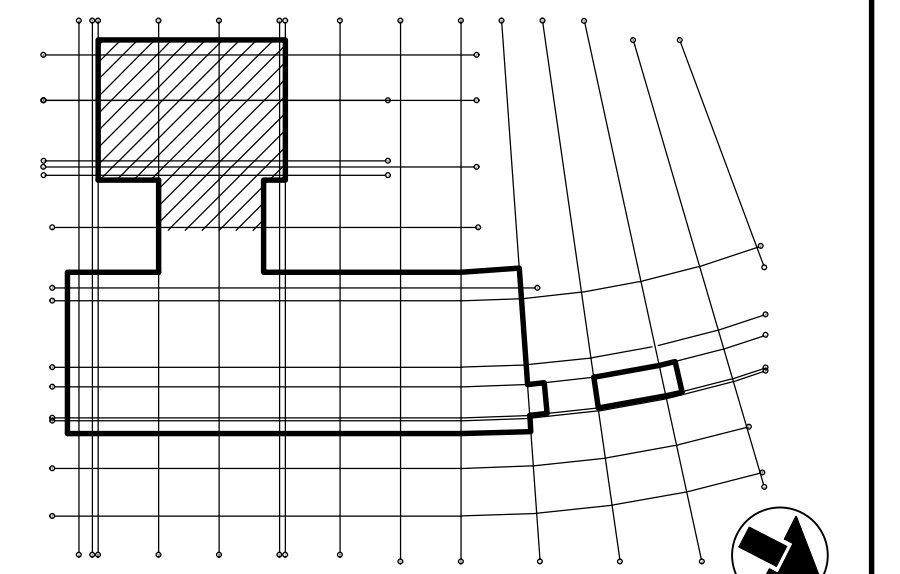

REVISIE

De Bloay - Van den Bogaard Roadgevende Ingenieurs B.V.

Westhoek 35 3010 KD Rotterdam Nederland Homepage: www.Masy.nl
 Telefoon: 010-2751171 Fax: 010-4110863 E-mail: bloay@Masy.nl

Project: Grafisch Lyceum Fase 2

Uitgever: Werktuigkundige installatie, LB & CV
 1e Verdieping, As 28-22 / Ae-De

Uitsluitend: 150 datum: 22-07-2015 gemaakt: R.M. aangepast: S. de Kluijper versie: A0 projectnummer: 75.13.1039 blad: 02

unica installatietechniek

De Bloay - Van den Bogaard
 Westhoek 35
 3010 KD Rotterdam
 Telefoon: 010-2751171
 Fax: 010-4110863
 E-mail: bloay@Masy.nl

Projectnummer: 75.13.1039
 WPG-01-2-02
 01/02 / type: A0 / versie: 02 / vgl: vgl

Tekening: UD-11106g
 Afkomstig van: Von dem Berg Groep
 Datum: 26-12-2014
 Status: Definitief